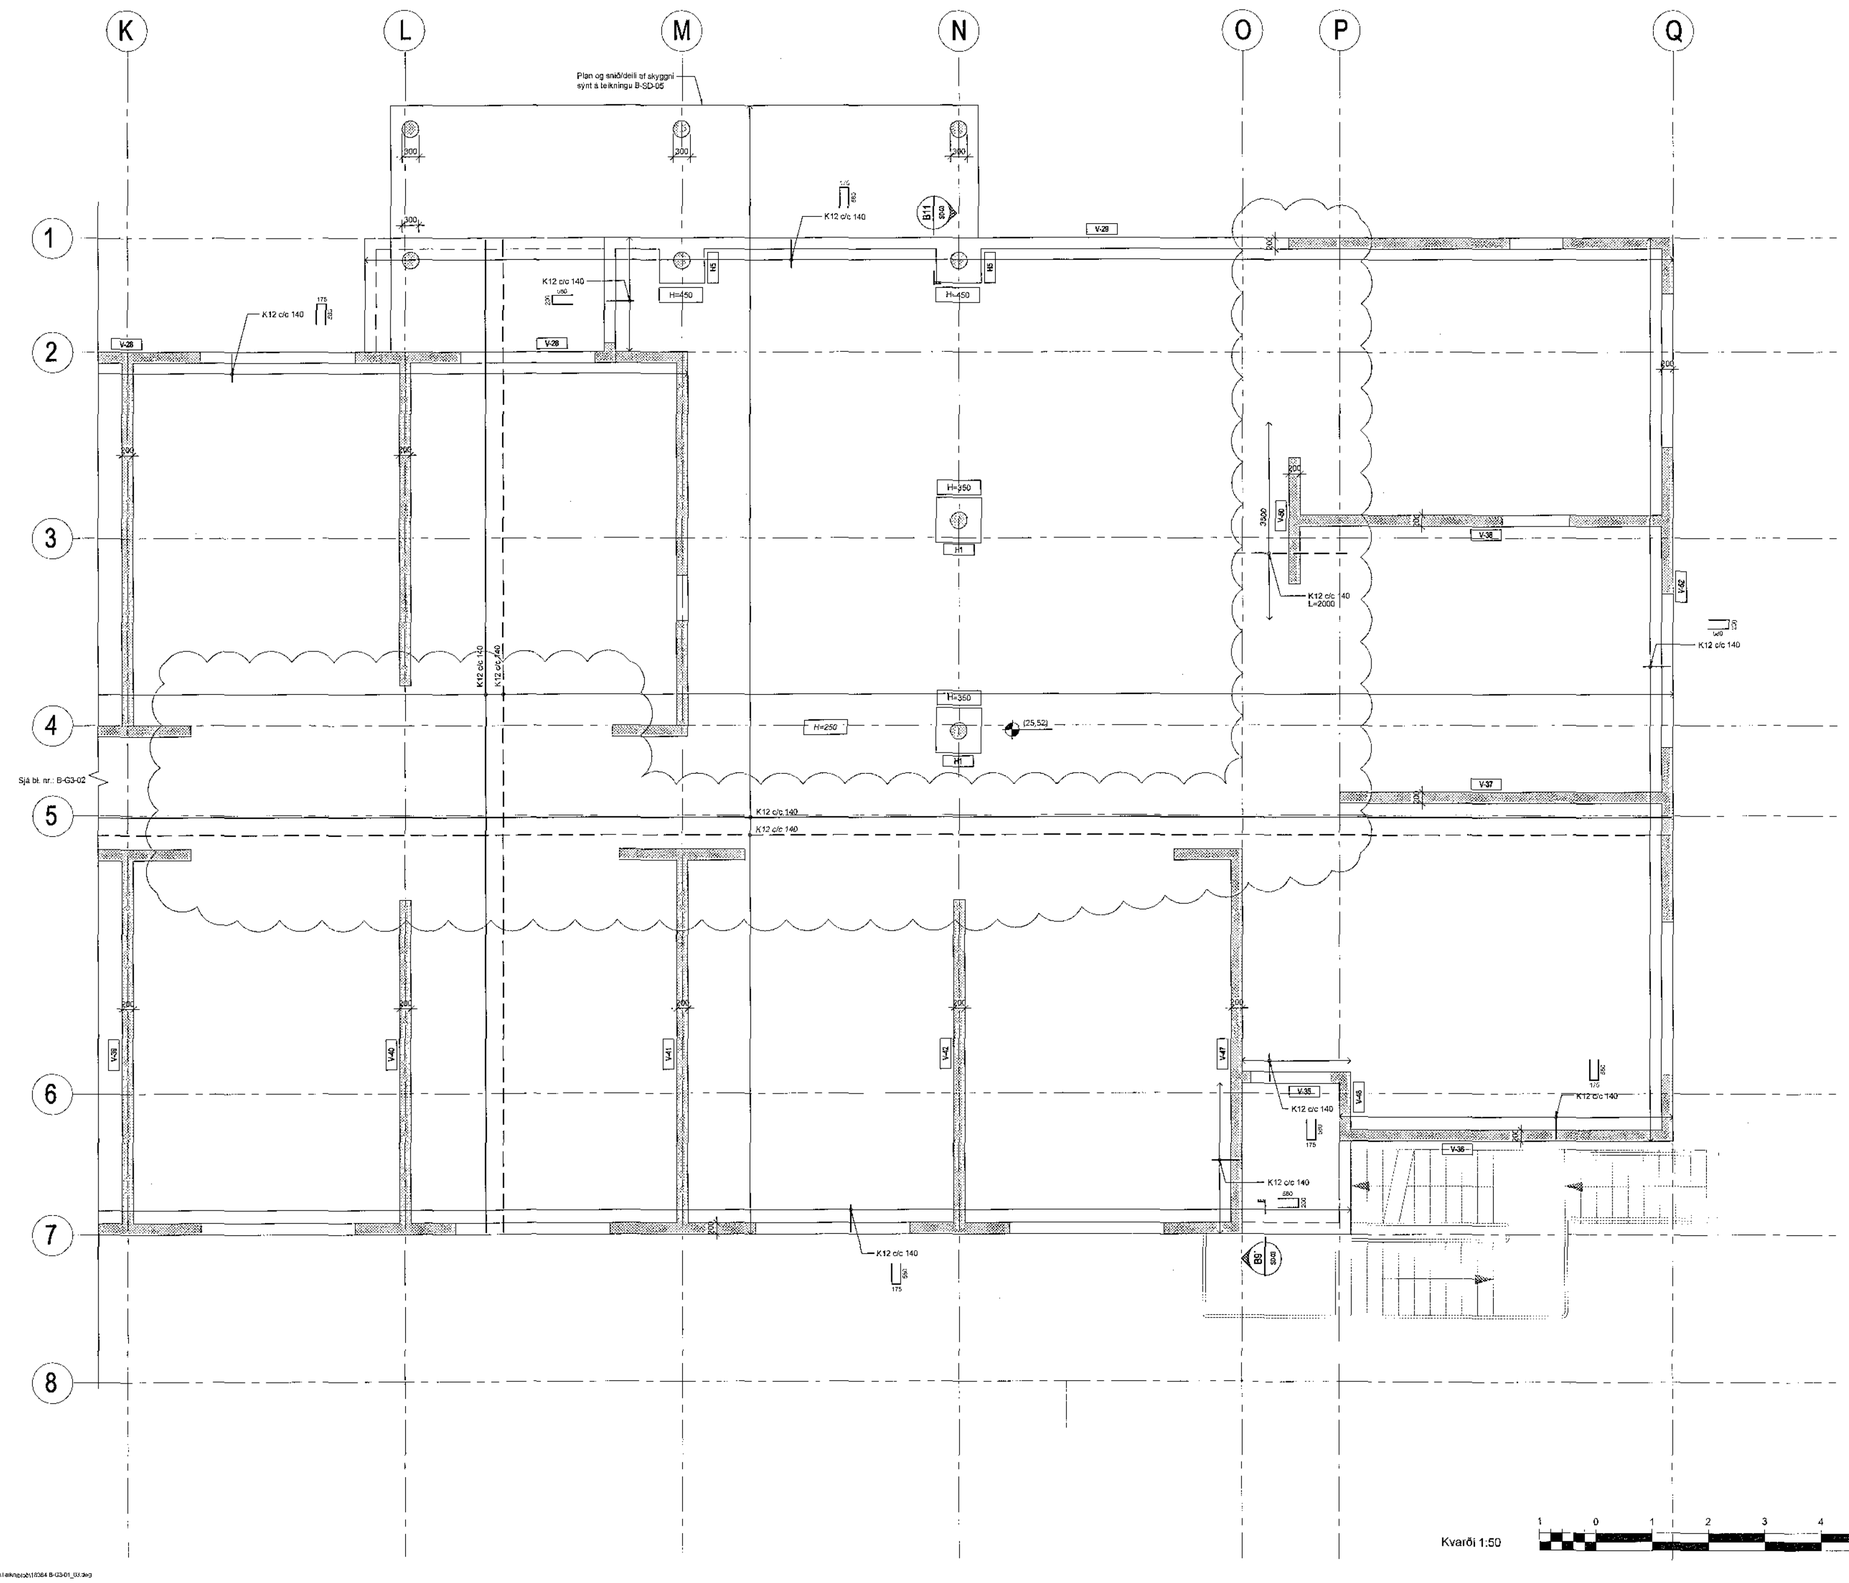

Samþykkt þann
07 NOV 2017
Byggingarfulltrúinn í Hafnarfirði
F.h. Sigurður Steinar Jónsson

Áritun samræmingarhönnuðar

Dagsetning samþykkts aðaluppdráttar

Hönnunarstig: Verkteikning

Skýringar:

Öll mál eru í millimetrum.
Allir kótar í metrum.

Allar málsetningar og kótar koma fram á teikningum arkitekta og skal sannreyna öll mál við þær.

Byggjumál járna skal sannreyna og bera saman við málsetningar á steyptum byggingarhlutum skv. arkitektateikningum og fyrirskrifaða steypuhulu skv. teikningum VSÓ Ráðgjafar.

Sjá gataplan fyrir útök í steypu.

Einangrun er samkvæmt teikningum arkitekta.

Brunavörn stálvirkis:
Allt stálvirki ásamt festingum skal standast brunakröfur yfirvalda. Í verklýsingu / á teikningum arkitekts er gerð grein fyrir brunavörnum stálvirkis, sem að lágmarki skal fullnægja kröfum eldvarnarhönnuðar og byggingarreglugerðar.

Bending og málsetning súluhatta H1-H6, sjá Almenn snið.

Tilvísanir:

Almennar skýringar	sjá bl. nr. B-A-01
Almenn snið	sjá bl. nr. B-SD-01
Arkitektateikningar	
Lagnateikningar	
Gataplön	

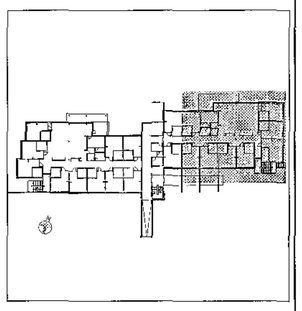

B	12.10.2017	Brá fjarlægður	IG IG
A	15.08.2017	Súluhattar merktir/gr.	IG KEA
Br.	Dags.	Breyting	Hannað Teikn.

VSÓ RÁÐGJÖF
BORGARTÚNI 20, 105 REYKJAVÍK, SÍMI 585-9000, NETF: vso@vso.is

Sólvangur hjúkrunarheimili 2016

Burðarvirki	Hannað/teiknað: IG / LL
Plata yfir 3. hæð	Yfirfarið:
Grunnmynd	Samþykkt: Gylfi Magnússon
	Kt. 240757-5169
Kvarði: 1:50 (A1)	Reykjavík: 17.05.2017
Verknr. 16364	Teikn.nr. B-G3-03
	Br. B

S:\2016\16364\RA_BUR\Teikningar\16364 B-G3-01_03.dwg