


Samþykkt þann
07 NOV 2017
Byggingarfulltrúi / Háttali
F.h. Sigurður Steinar Jónsson

Áritun samræmingarhönnuðar
Dagsetning samþykks aðaluppráttar

Hönnunarstig: Verkefning

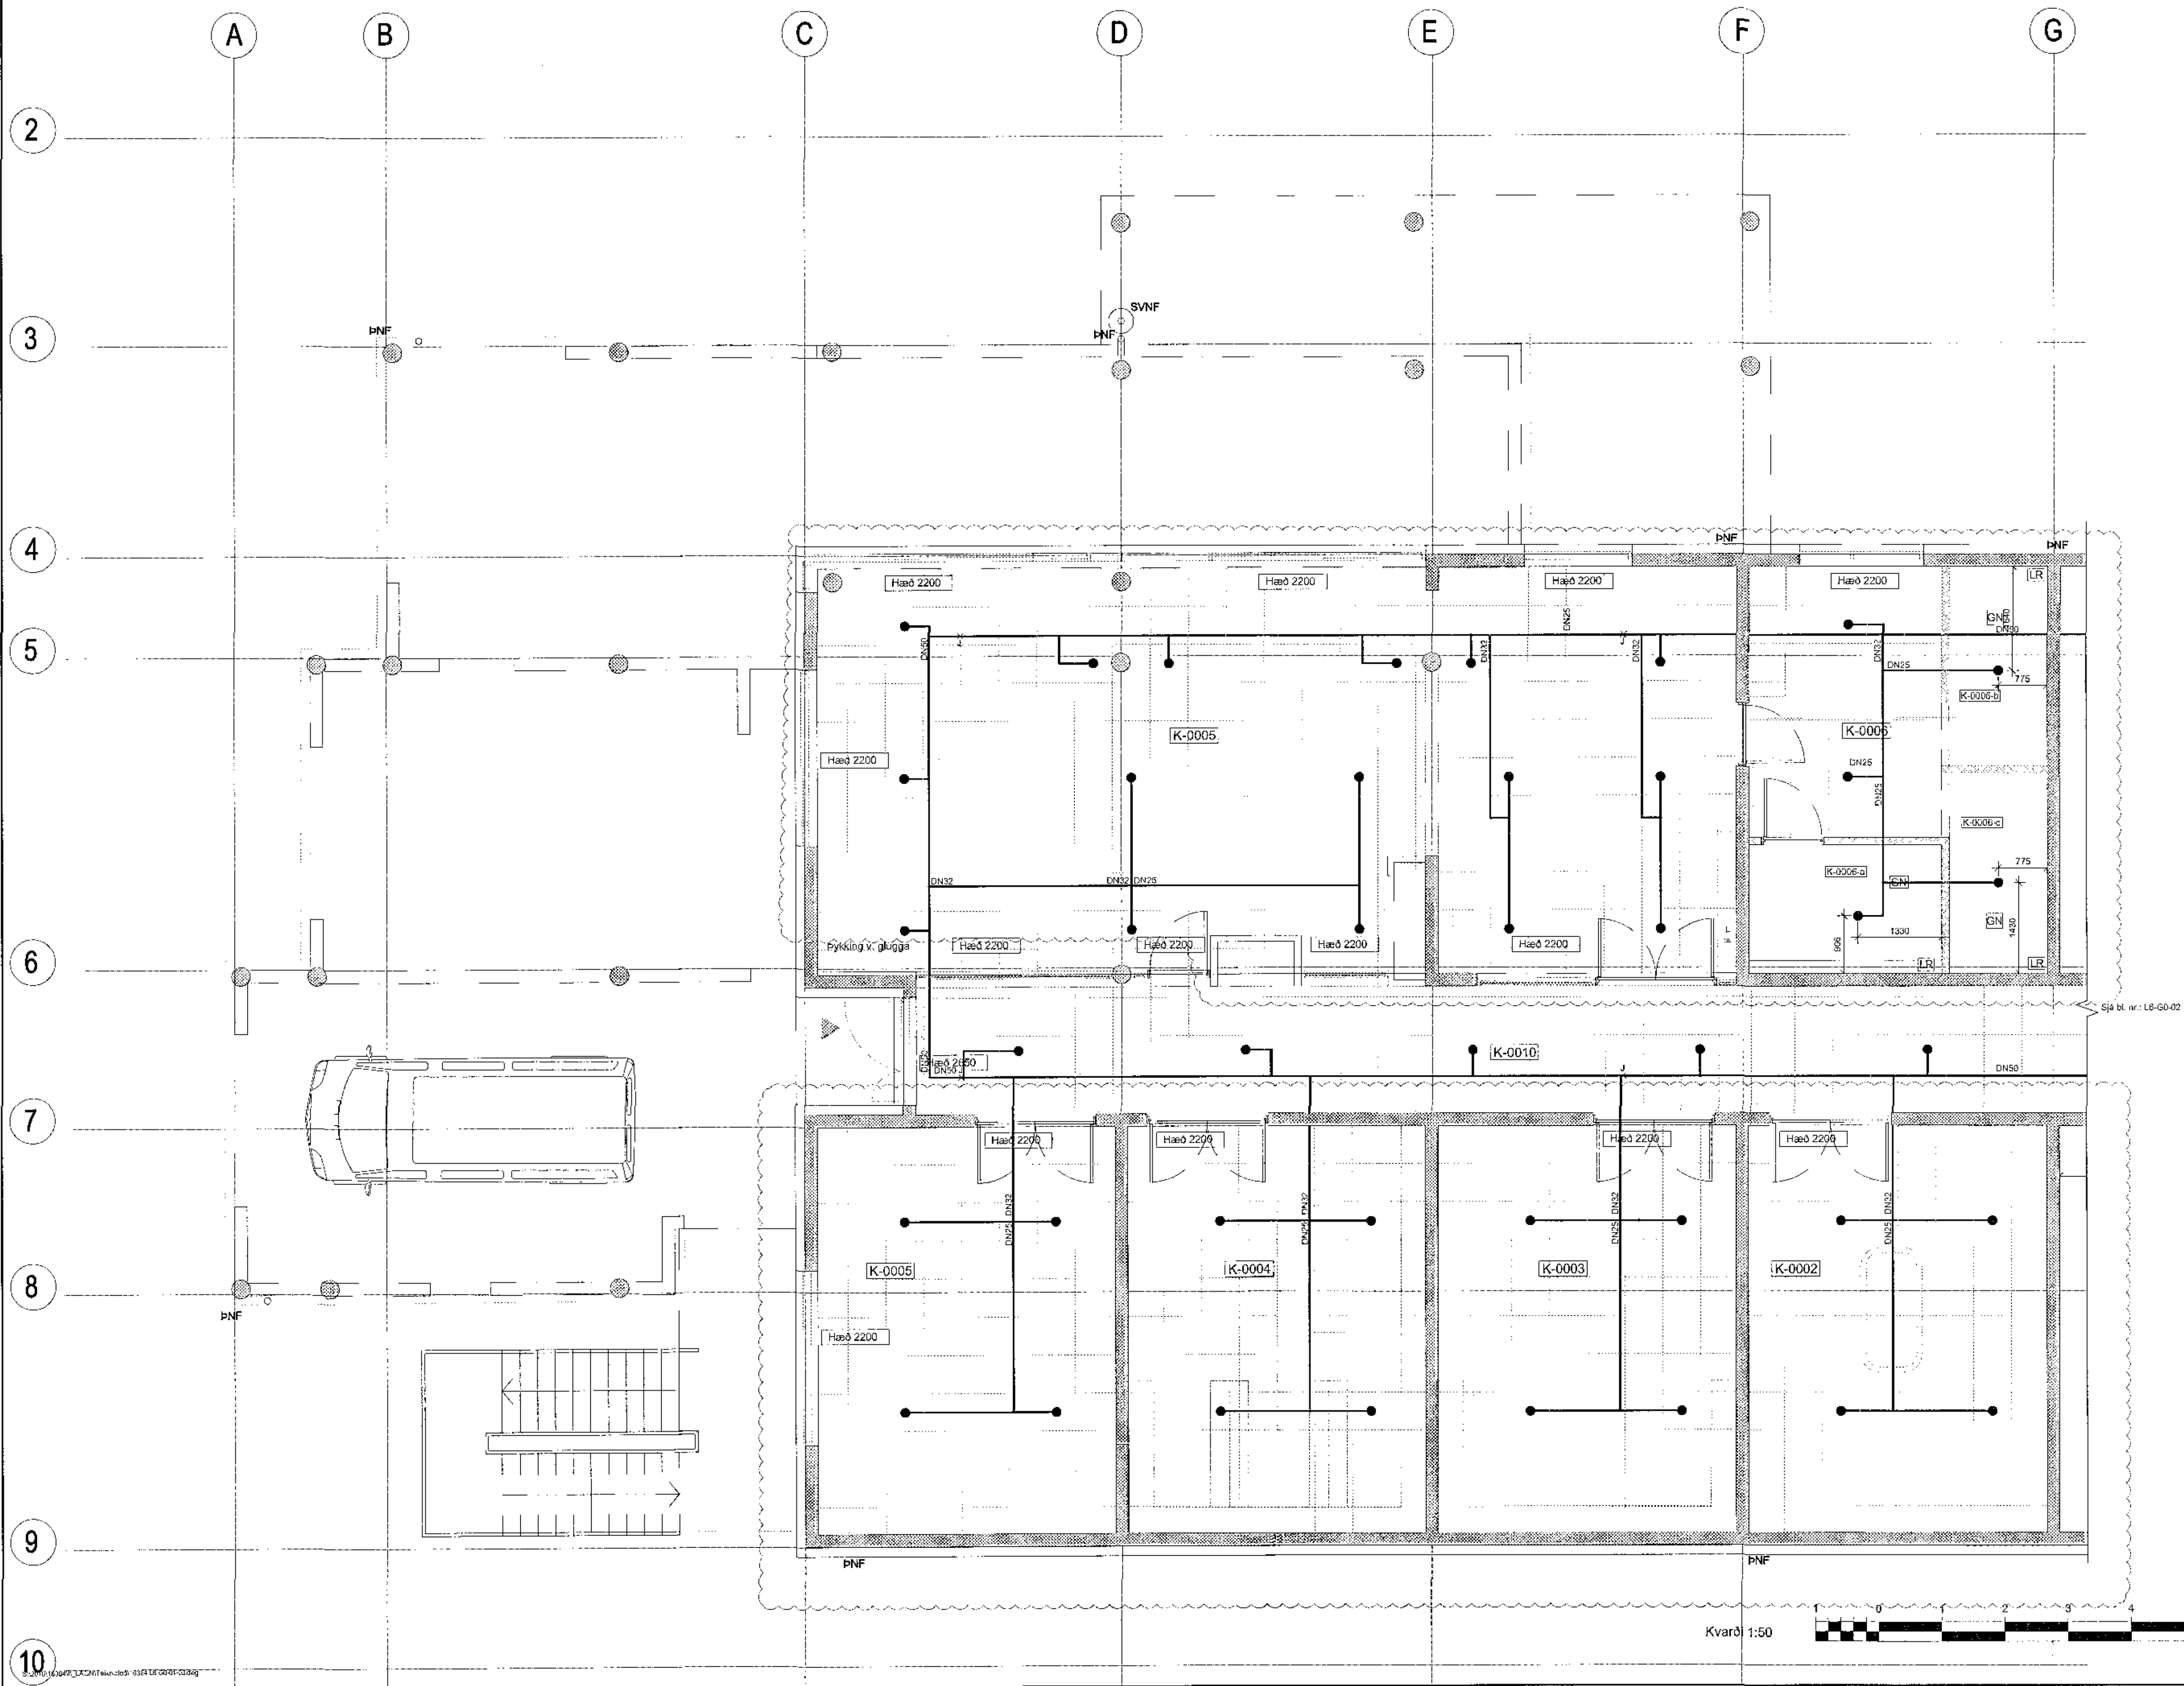


Skýringar:

Uðastútar/tenglagirnir

- Gerð 1 DN25
- Gerð 2 DN20
- Gerð 3 DN20
- Gerð 4 DN20
- Gerð 5 DN20

Tilvísanir:

Almennar skýringar ... sjá bl. nr. L6-A-01

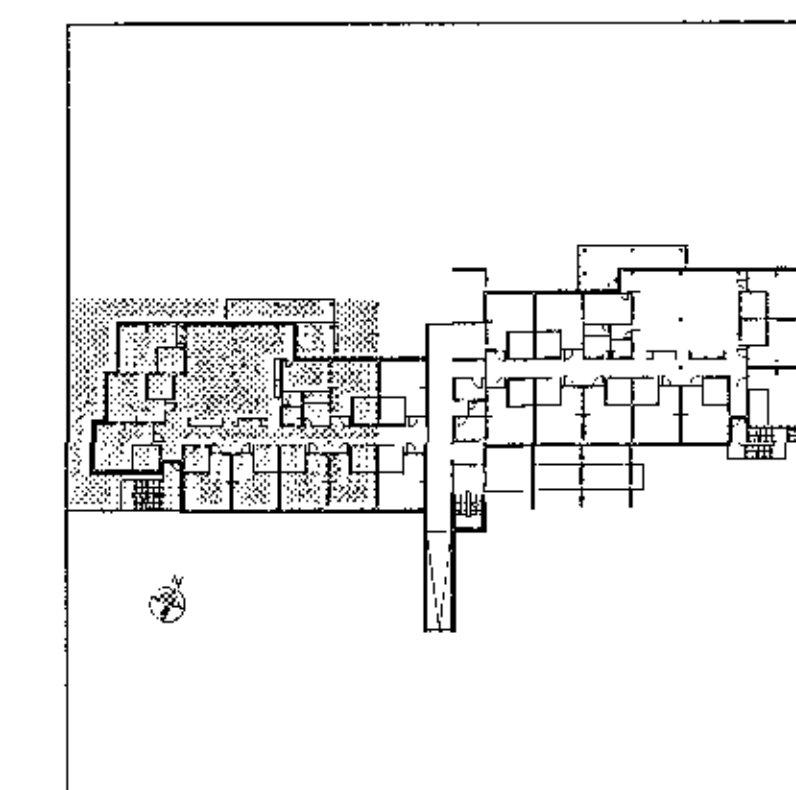

A. 05.10.2017, V. breytinga á tímra skýringu SG FH
Br. Dags. Breyting Háttali

VSÓ RÁÐGJÖF
BOHGAFTÚRIL 20, 105 HEYKJAVÍK, Sími 085-0003, NETF: vsoradgjof.is

Sólvangur hjúkrunarheimili 2016

Vatnsúakerfi	Hannað/teiknað: GM / PH
Kjallar	Yfirliðar:
Grunnmynd	Samþykkt: Kjartan Helgason
	Kt: 300857-5909
Kvarði: 1:50 (A1)	Reykjavík: 10.05.2017
Verkr.:	Teikn.nr.:
16364	L6-G0-01
	A