


Árztun samræmingarhönnuðar

Dagsetning samþykks aðaluppdráttar

Hönnunarstig: Verkteikning

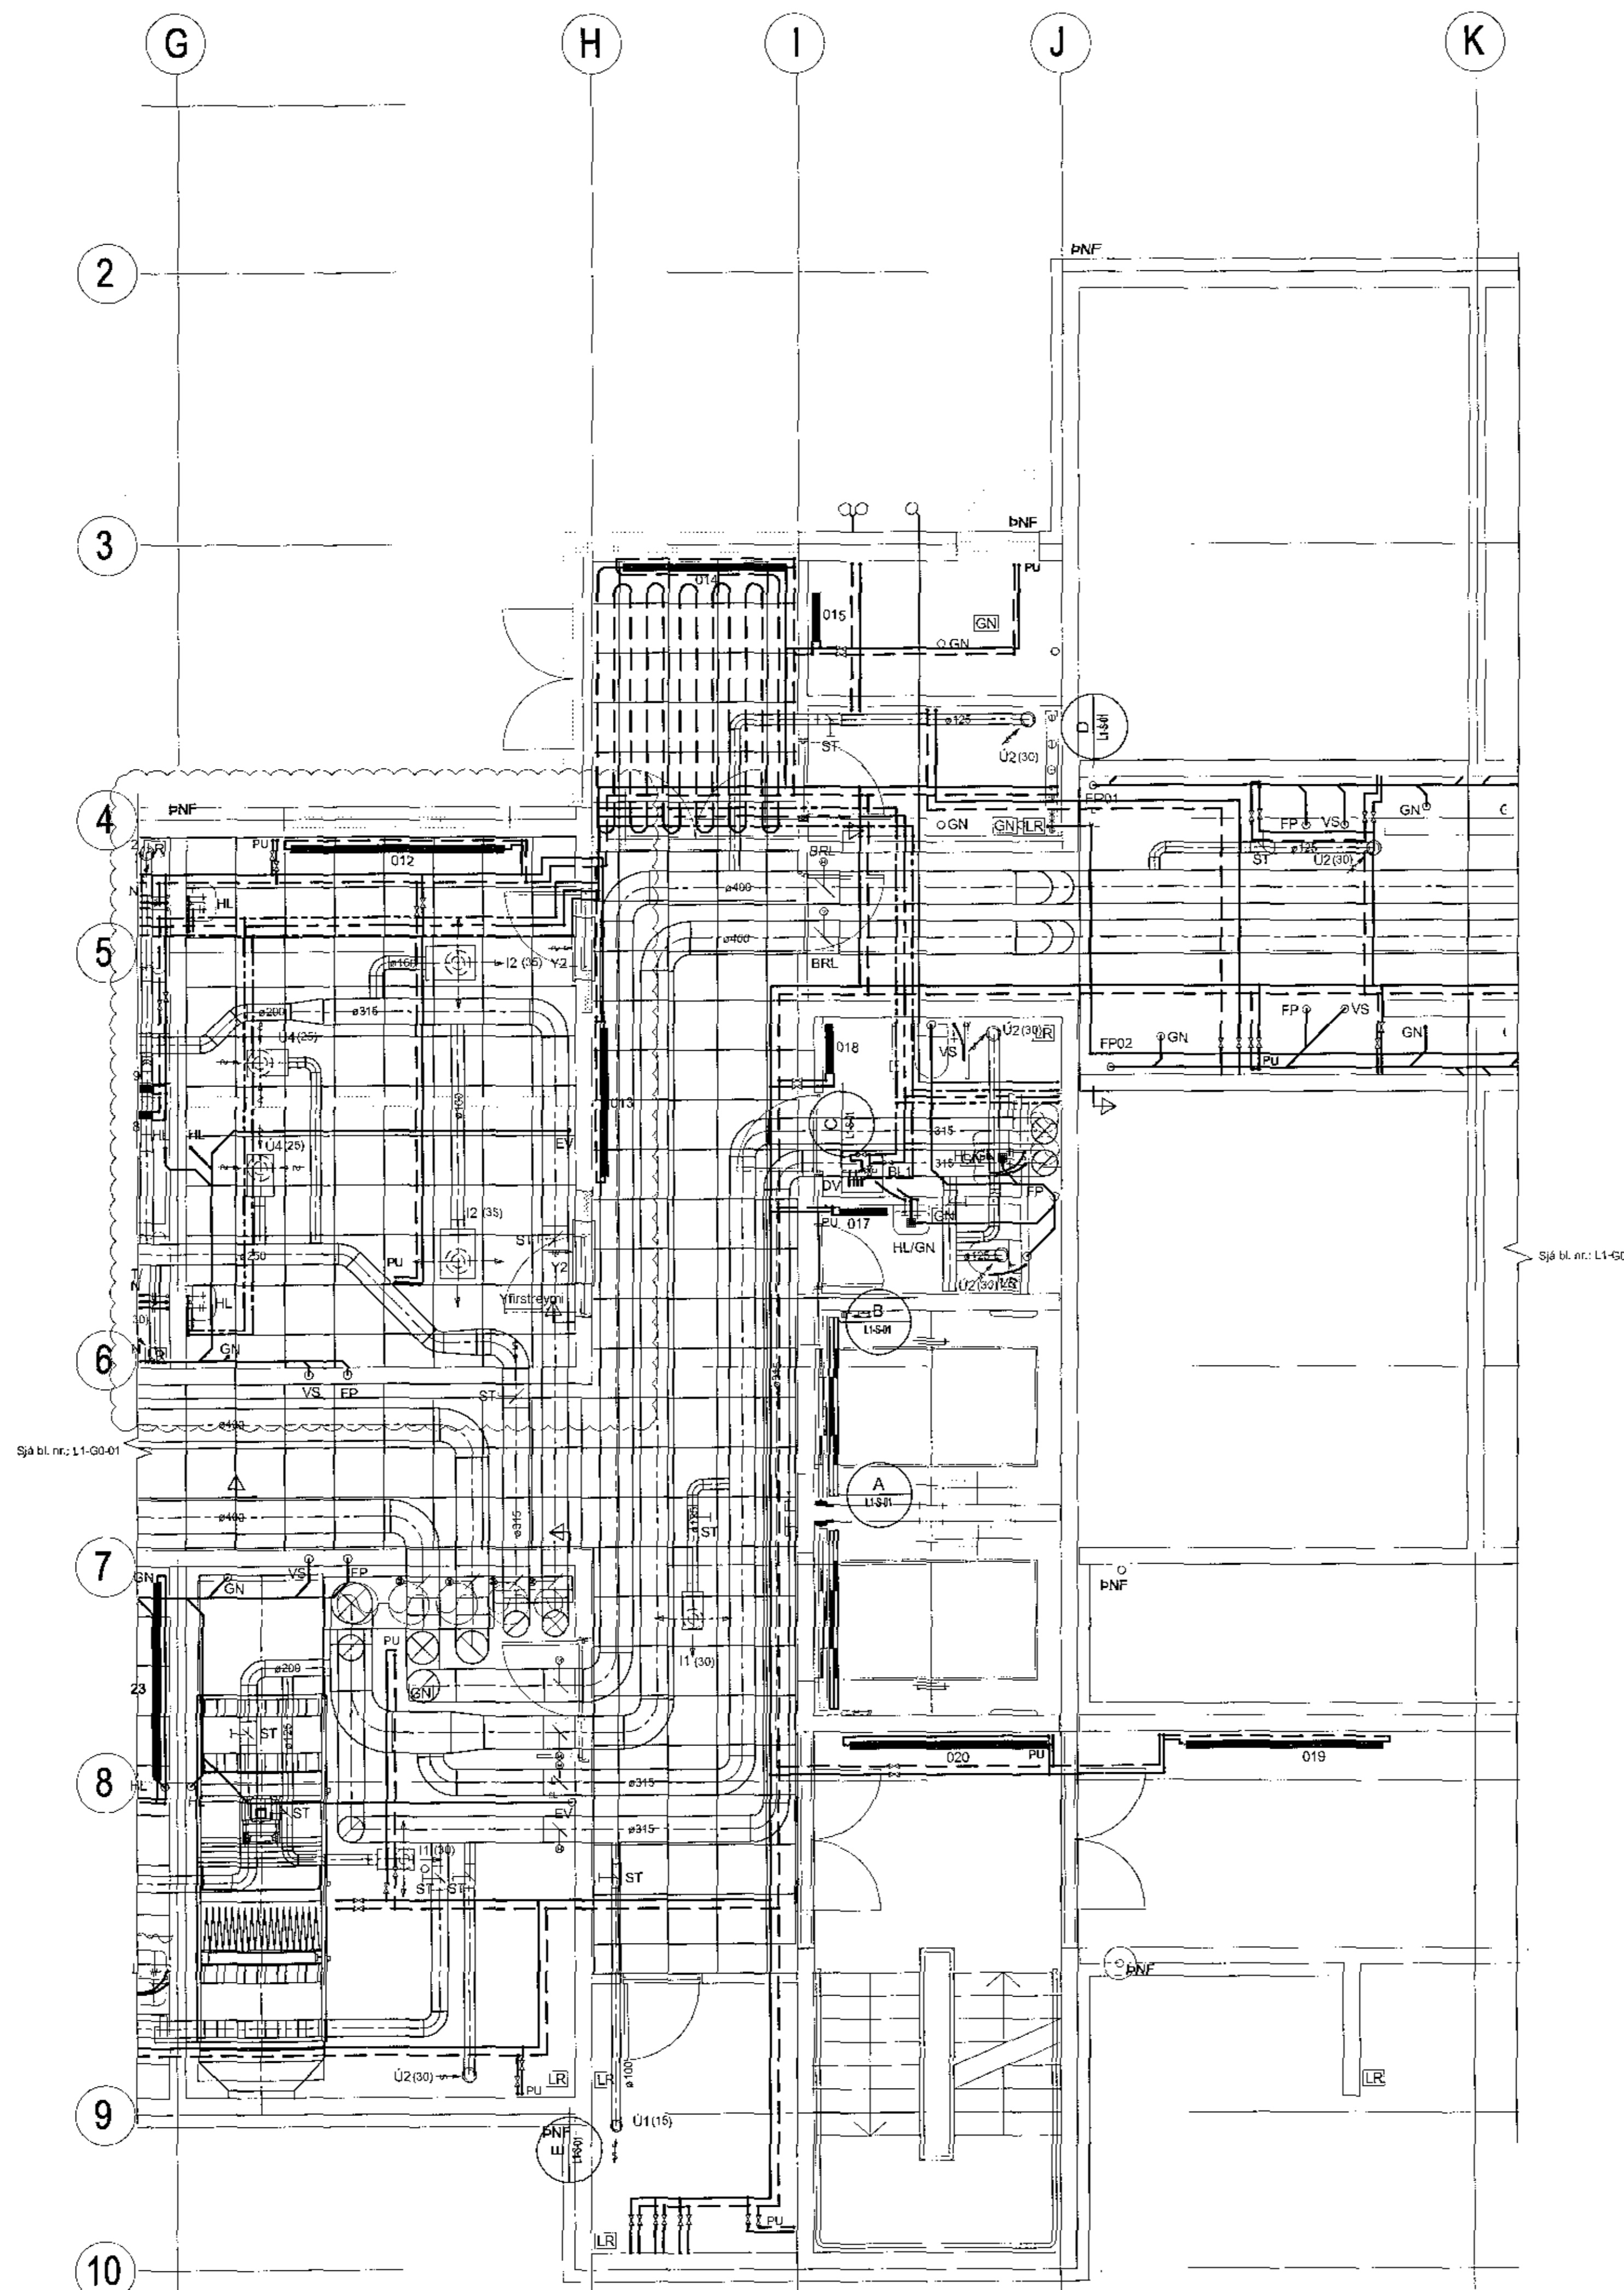


Sjá bl. nr. L1-G0-01

Sjá bl. nr. L1-G0-03

Ofnaskrá:


NR	REKNI VARMATAP Watt	HÁMARKS-		VALDIR OFNAR				STÚTAR 10 mm
		HÆÐ mm	LENGD mm	A	B	C	D	
012	1300	300	2600					C-B
013	2150	600	1800					C-B
014	1450	300	2000					C-B
015	280	600	600					A-B
017	280	600	600					A-B
018	280	600	600					A-B
019	2150	600	2400					A-D
020	1100	600	2400					C-B

Afköst ofna skal miða við  $\Delta T = 28^\circ\text{C}$ .  
Framrás  $65^\circ\text{C}$  / bakrás  $35^\circ\text{C}$  / herb. hiti  $22^\circ\text{C}$

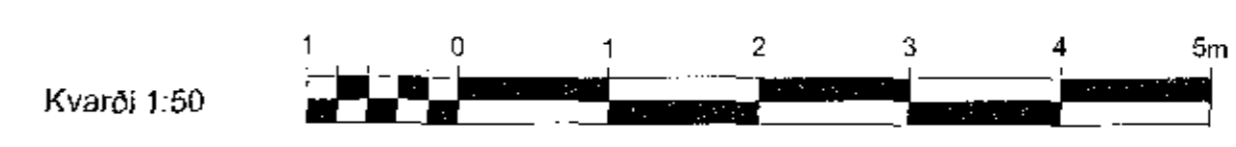

Tilvisanir:

Almennar skýringar... sjá bl. nr. L1-A-01

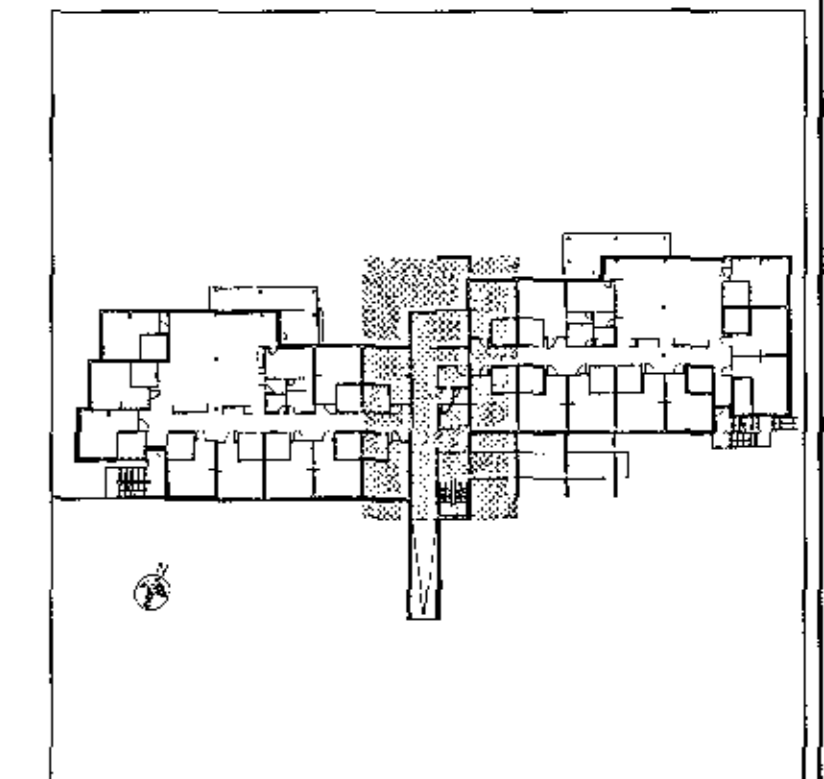

B. 05.10.2017. Breytt ítrúnaðsálag GS JH  
A. 08.05.2017. Breytt ítrúnaðsálag GS JH  
Dr. Útg. Bygging Hlvarð Tólv.

**VSÓ RÁÐGJÖF**  
BORGARTÚNI 20, 105 REYKJAVÍK, Sími 885-9000, NETFI: vsor@vsou.is

Sólvangur hjúkrunarheimili 2016

Prifa-, hita- og loftskerfi  
Hannað/teiknað: GS / JH  
Yfirfarið: Kjartan Holgason  
Grunnmynd: Samþykkt: 300857-5009  
Kt: 300857-5009  
Reykjavík: 10.05.2017

Kvarði: 1:50 (A1)  
Verknr.: 16364  
Teikn nr.: L1-G0-02  
Br.: B