

Grunnmynd

Ófnaskrá:


NÚ.	REKNI VARMATAP Watt	HÁMARKS-LENGD mm		VALDRÖFNAR				STÚTAR 10 mm
		HÆÐ mm	LENGD mm	A	B	C	D	
001	1700	300	2400					A-D
002	2000	300	2400					A-D
003	1700	300	2400					A-D
004	2000	300	2800					C-B
005	2000	300	2800					A-D
007	250	600	600					C-D
008	250	600	600					C-D
009	250	600	600					A-B
010	900	300	1800					A-D
021	1100	600	2400					A-D
022	1100	600	2400					A-D
023	1100	600	2400					A-D

Afköst ofna skal miða við $\Delta T = 28^\circ\text{C}$.
Framrás 65°C / bakrás 35°C / herb. hiti 22°C


Sambýkt þann
07 NOV 2017
Byggingarfulltrúinn H. H. H. H.
F. Sigmundur Stefánsson

Aritun samræmingarhönnuðar
Dagsetning samþykktis aðaluppdráttar

Hönnunarstig: Verkeigning

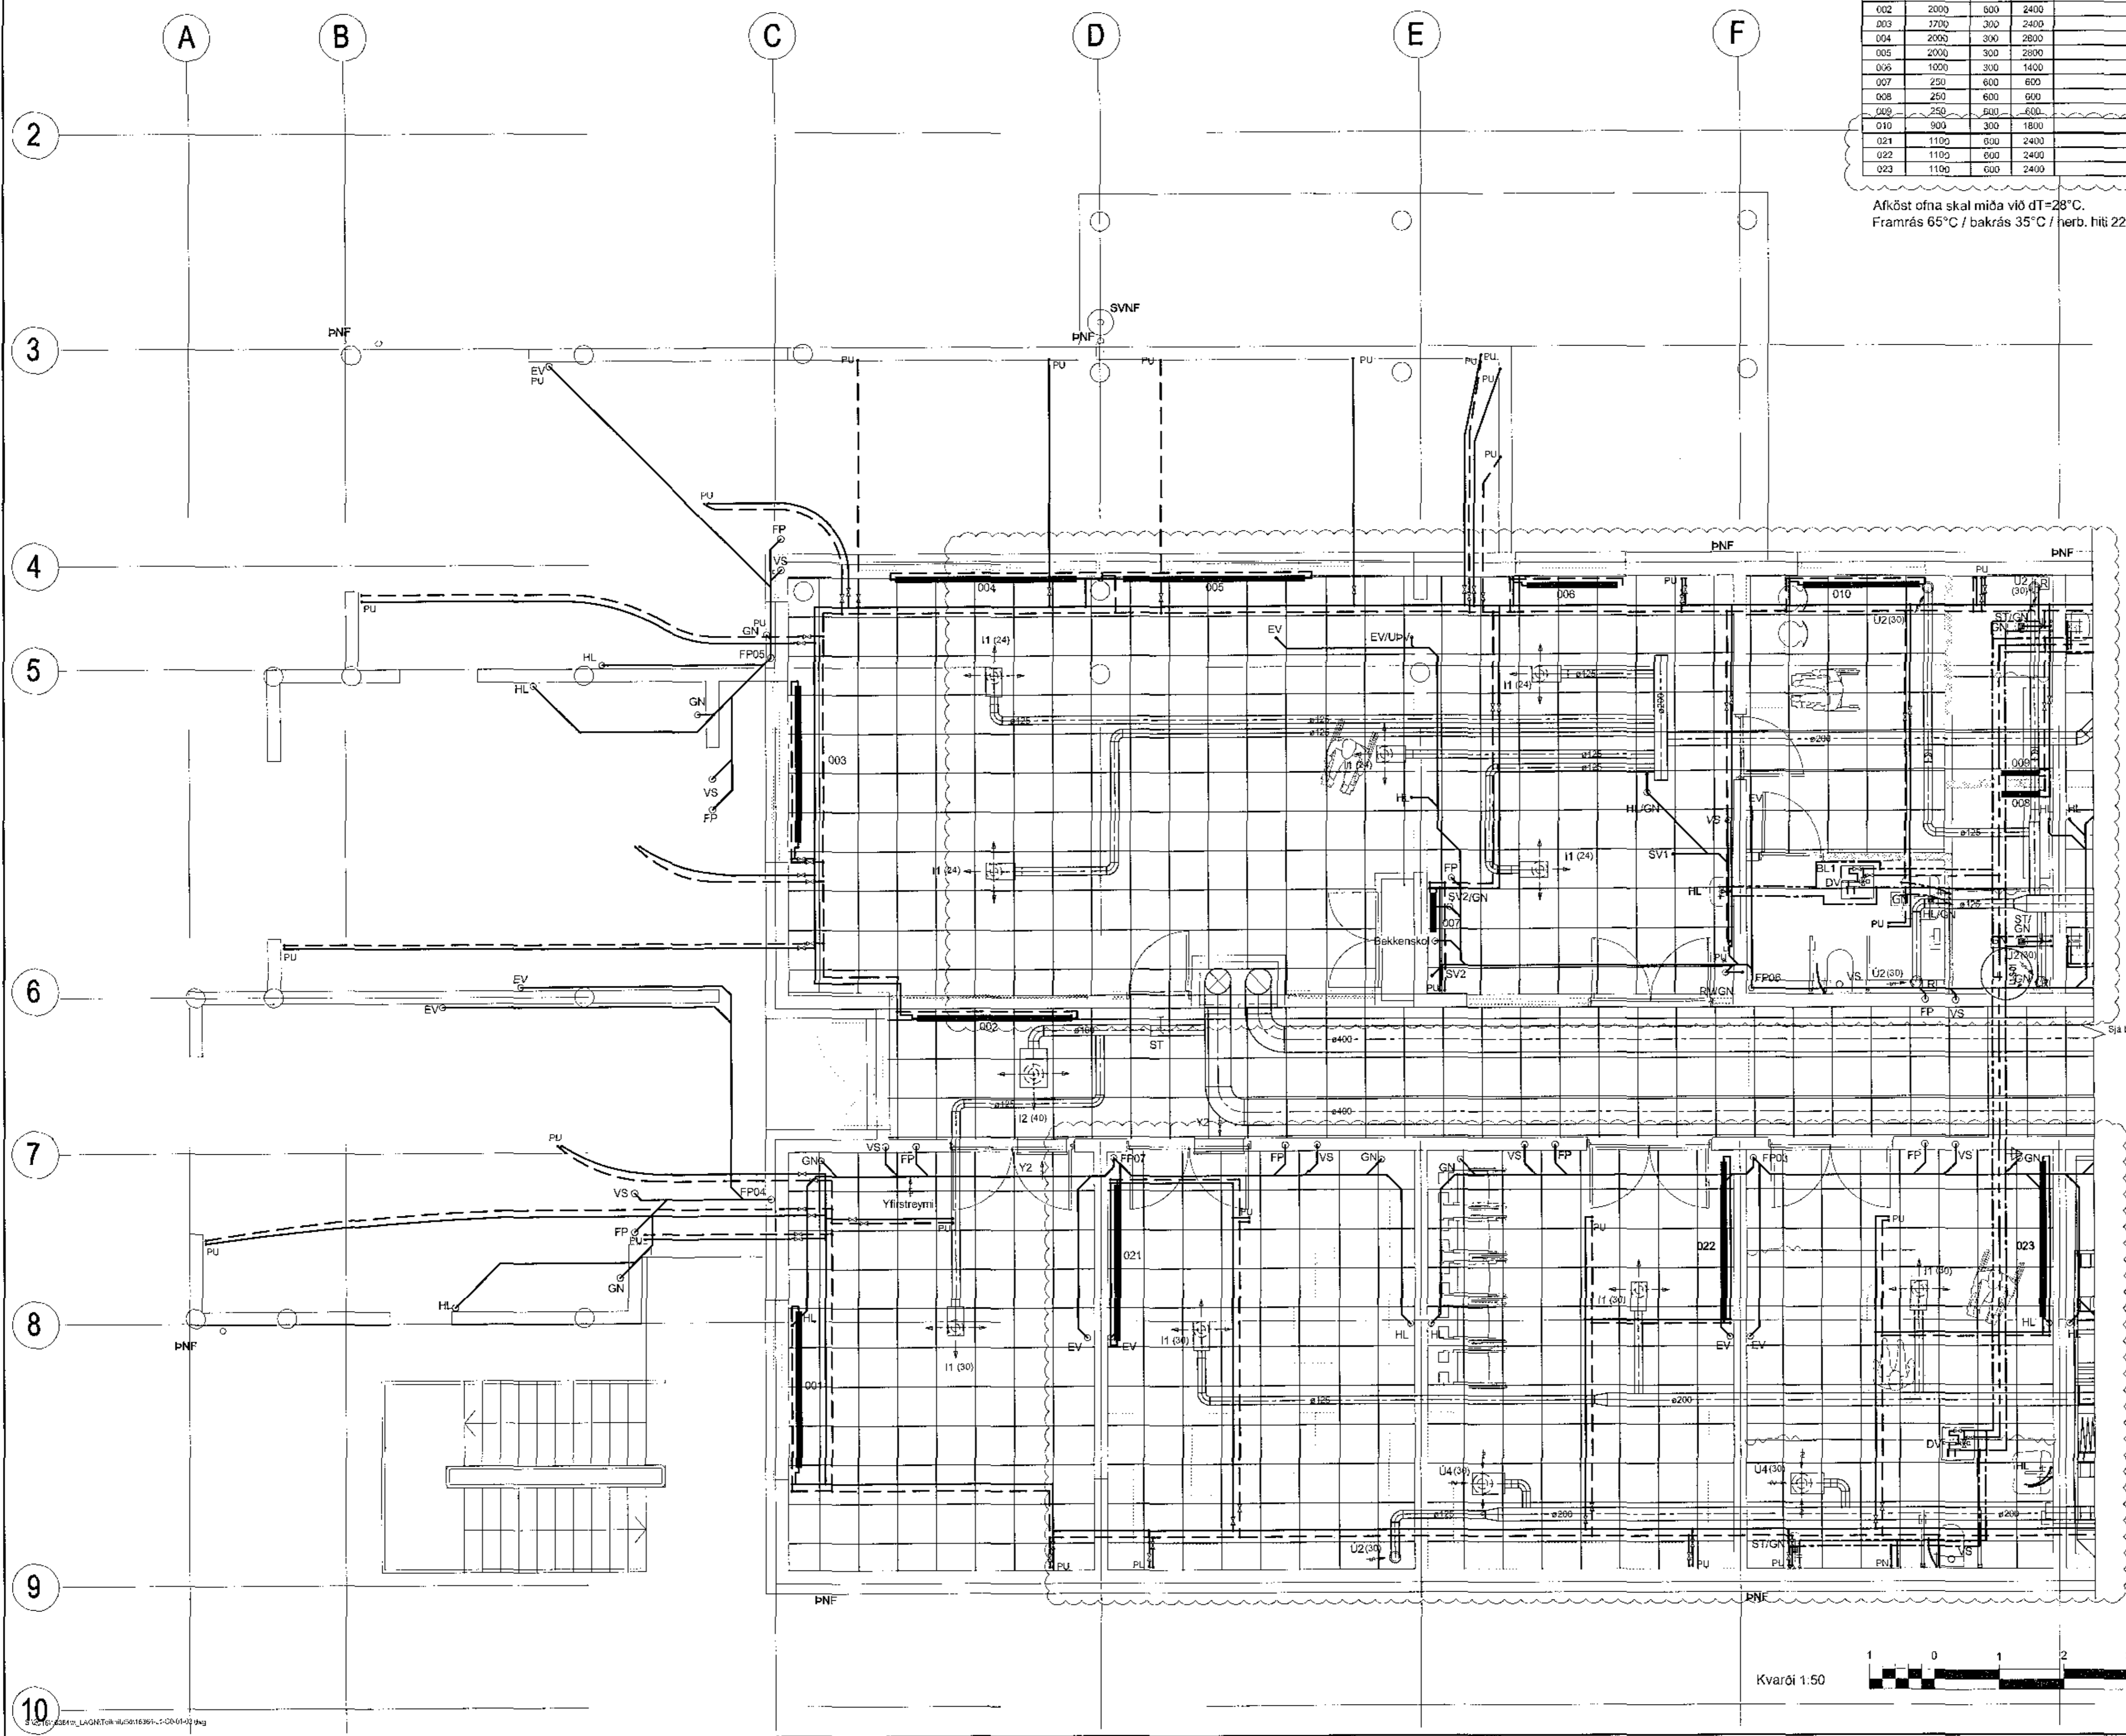

Tilvísanir:
Allmannar skýringar... sjá bl. nr. L1-A-01

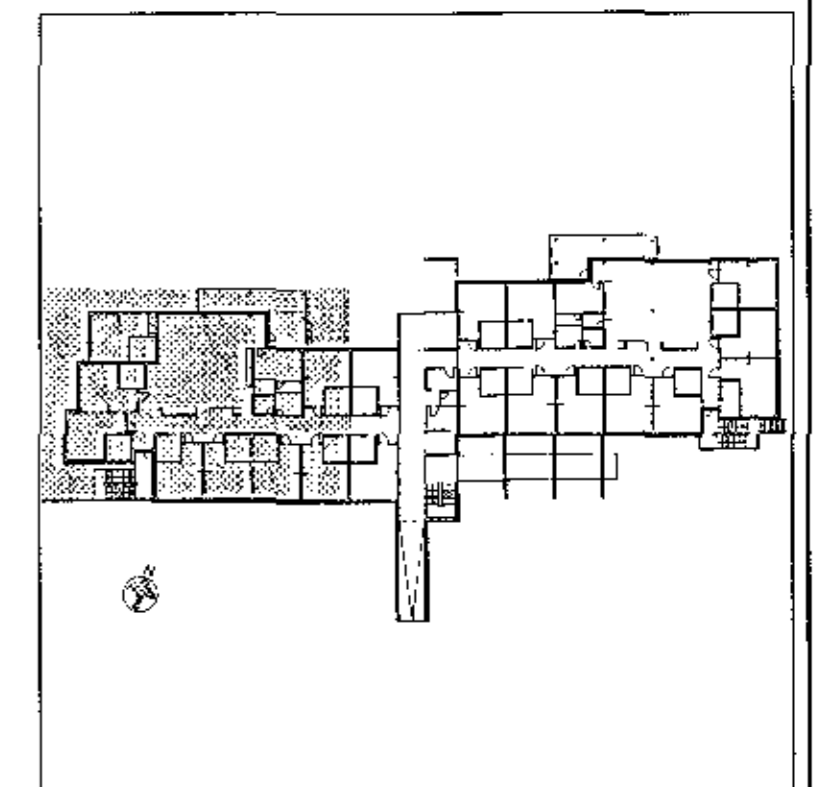

B 05.10.2017 Breytt lína skipulag, öh 011 fastagögn... GS Bl I
A 12.09.2017 Breytt lína skipulag... GS LH
Bl. útg. Breyting... Hannab Tekn.

VSÓ RÁÐGJÖF
BORGARTÚNI 20, 105 REYKJAVÍK, Sími 585-8000, NETF: vs@vs.is

Sólvangur hjúkrunarheimili 2016

Þrifa-, hita- og loftþræsikerfi
Kjallari
Grunnmynd
Kvarði: 1:50 (A1)
Verkr.: 16364

Hannað/teiknað: GS / PH
Yfirfarð: Samþykkt: Klartan Halgason
Kt: 34-39957-5909
Reykjavík: 10.05.2017
Teikn.nr.: L1-G0-01
Br.: B

