
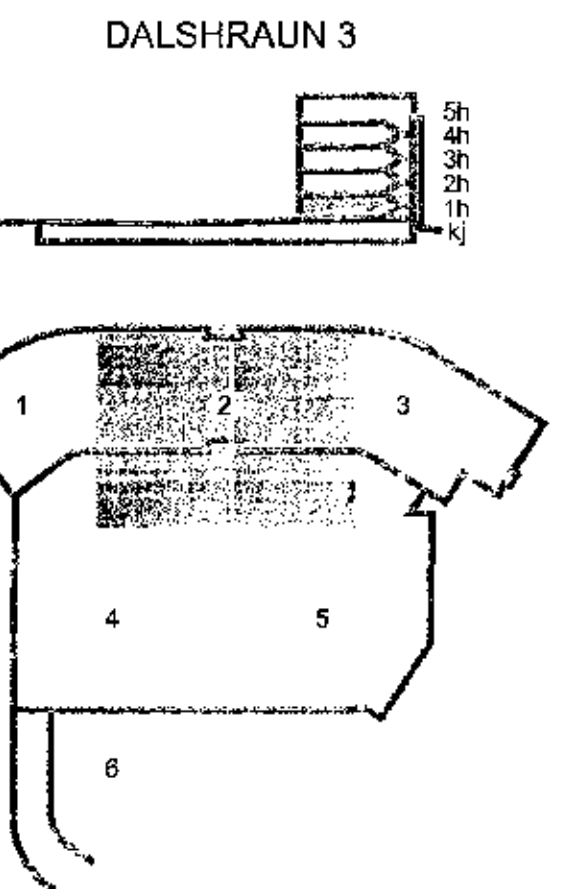


Sambýkkt þann  
14 NOV 2017  
Byggingarfulltrúinn í Hafnarfirði  
F.h. Sigurður Steinar Jónsson

MÓTIKID:  
**ÚTI**  
ARKITEKTAR  
BALDUR Ó. SVAVARSSON  
ARKITEKT FAJ SAMÁK  
120357 5 49

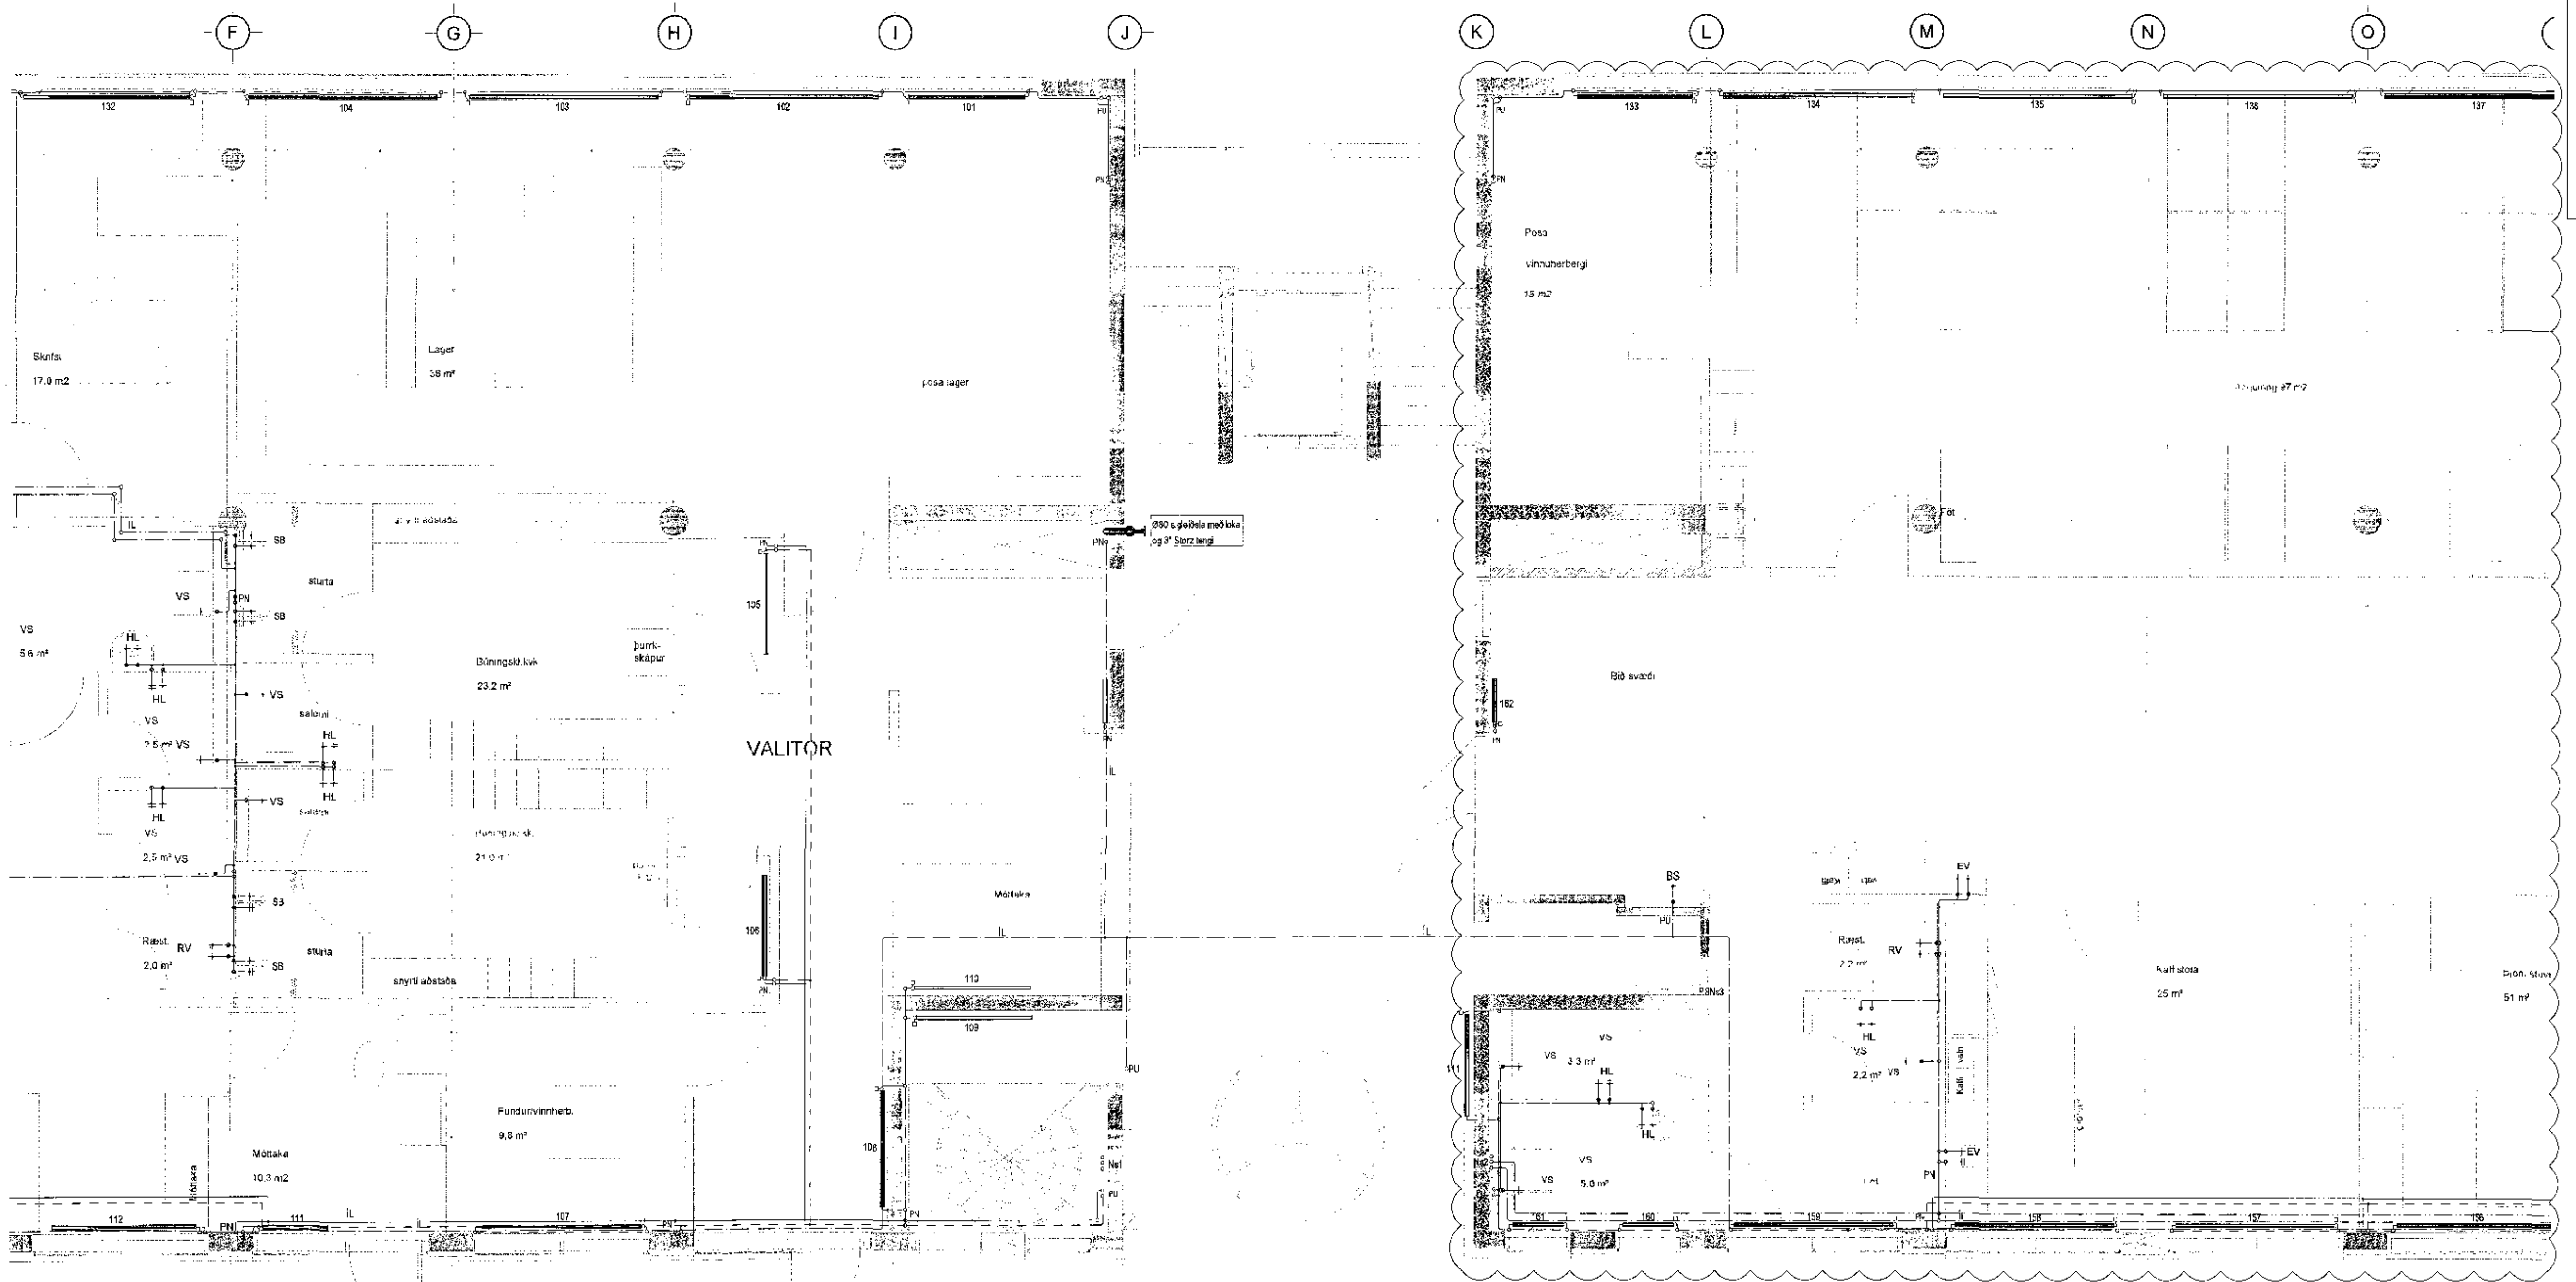

C	06.09.17	Öflun og neysluvarnir bætti við 1. hæð	ÞBÓ/AS
B	15.06.16	Lögn í köstuki á 2. hæð bætt við	ÞBÓ/AS
A	03.02.13	Öfl. 108 ferast	ÞBÓ/AS
Dg	Dags	Gönging	Hanna Ö. Þórunn

**VSB**

VERKFRÆÐISTOFA

BEIARHRAUN 20 • 220 HAFNARFJÖRÐUR • KENNIT. 710706-2990  
vsb@vsb.is • Sími 585 8500 • Fax 585 8910 • www.vsb.is

Arftun skýrsla:  
1 Sváinn Ást Svavarsón  
Sí. 230855 5600 • ast@vsb.is

Verkstæði:  
**DALSHRAUN 3**  
**HAFNARFIRÐI**

Verkstæði:  
Lögur  
Neysluvatns- og hitaflagnir 1.hæð  
Grunnmynd 2

Hanna Ó	Tekna Ó	Virfirna Ó	Kvarn Ó	/ A1	Elða
Dags	20.06.2013	Verkefni	07244	Tekning	P2 012
					C

V:\000\07244\07244\Dalshraun 3\Sheets\A1P2-1.dwg