


Sampykkt þann  
14 NOV 2017  
Byggingarfulltrúinn í Hafnarfirði  
f.h. Steinar Jónsson

MÓTEKID:  
**ÚTI**  
ARKITEKTAR  
BALDUR Ó. SVAVARSSON  
ARKITEKT TAI SAMARK  
120337 5149

DALSHRAUN 3

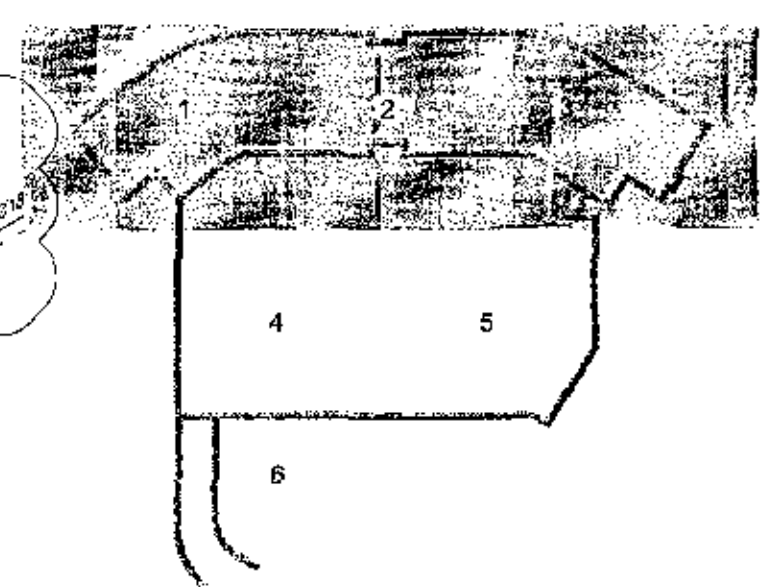

D	05.06.17	Ófrum brett við 1. hæð	PDE/SAS
C	02.06.16	Handtekið og tekið	BS/SAS
B	23.05.16	Ófrum tekið og tekið	BS/SAS
A	03.09.13	Ófrum tekið	BS/SAS
Úg.	Dags.	Skýring	Hanna Þrythadóttir



VERKFRÆÐISTOFA


BÆJARHRAUN 2D - 230 HAFNARFJÓRÐUR - KENNIT. 710789-2899  
vst@vst.is • Sími 565 9600 • Fax 565 9610 • www.vst.is

Ábyrgðarmannur  
Sveinn Áki Sverrisson  
Sími: 220666 6609 • akg@vst.is

Verkið:  
**DALSHRAUN 3**  
HAFNARFIRÐI

Verkið er:  
Lagnir  
Hítalagnir 1. - 4. hæð  
Rúmmyndir

Hannafélag	Teknafélag	Virðing	Kvartal	Síða
BS	BS	SAS	-	/A1
Dags.	Verkið	Tekning	Utgáfa	
20.06.2013	07244	P4 901	D	

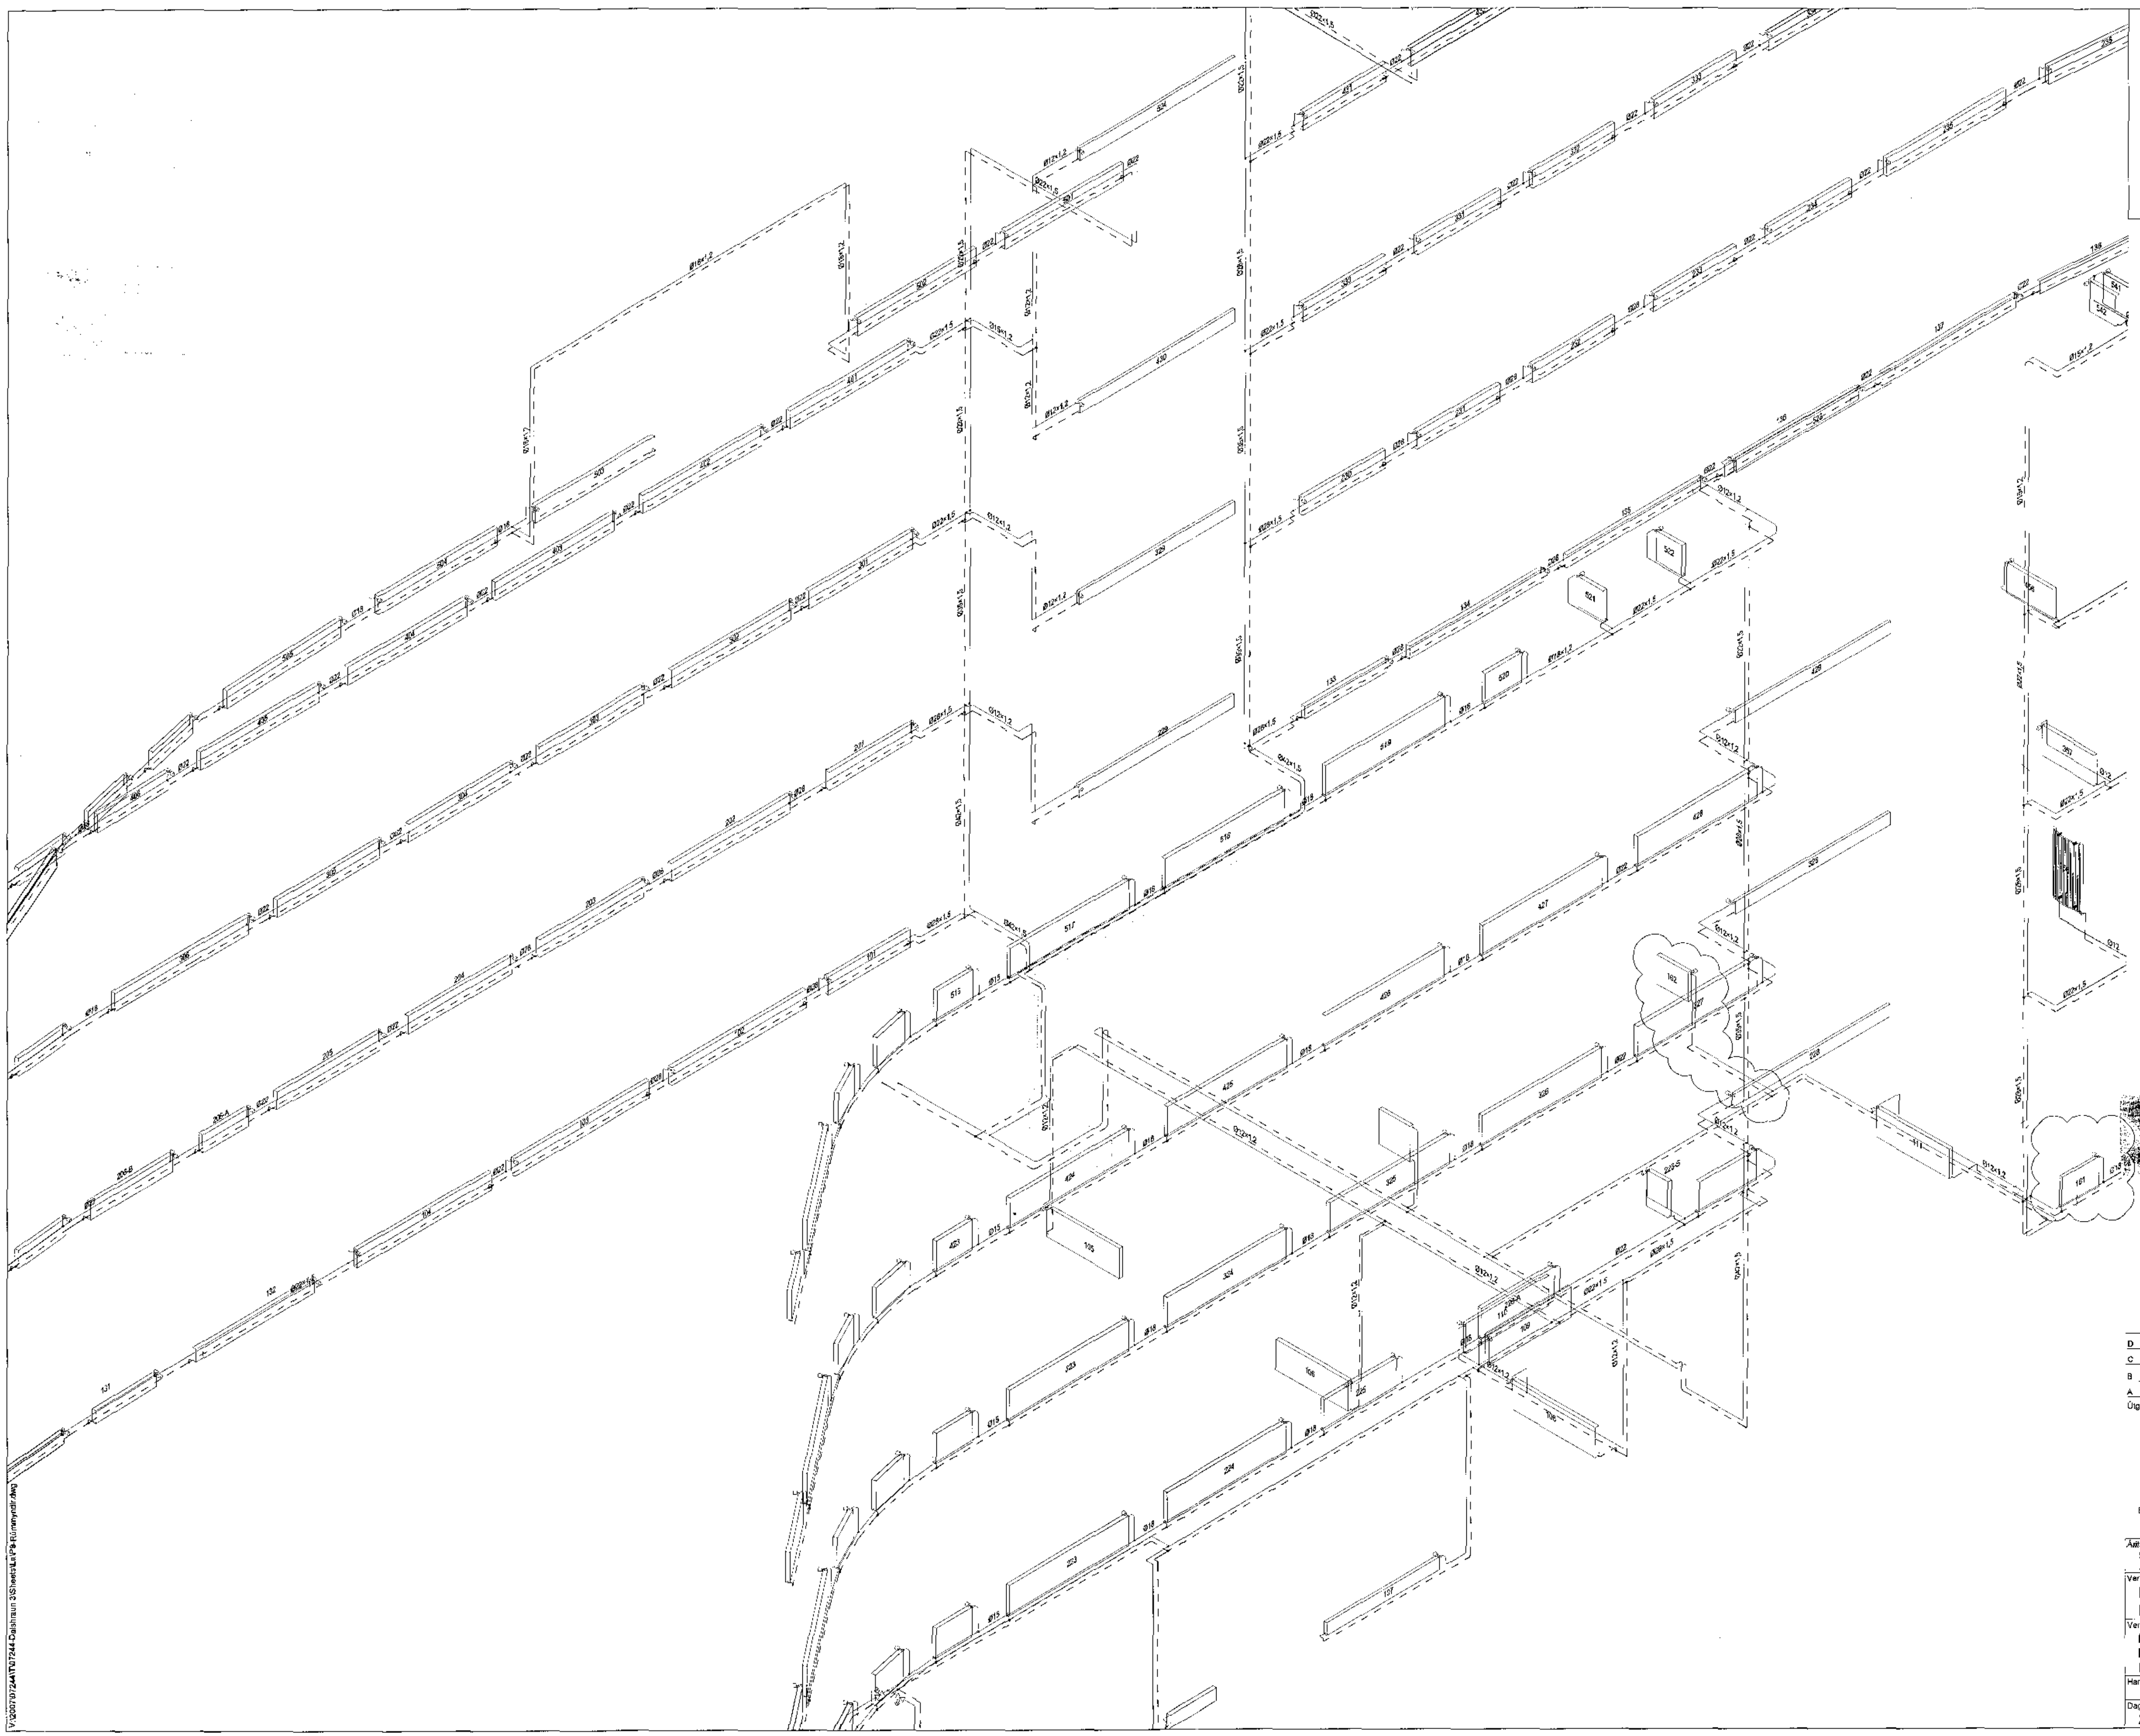

V:\2013\07244\1707244\_01.dwg 3/5/2013 14:18:18 RÚMMYNDIR.DWG