
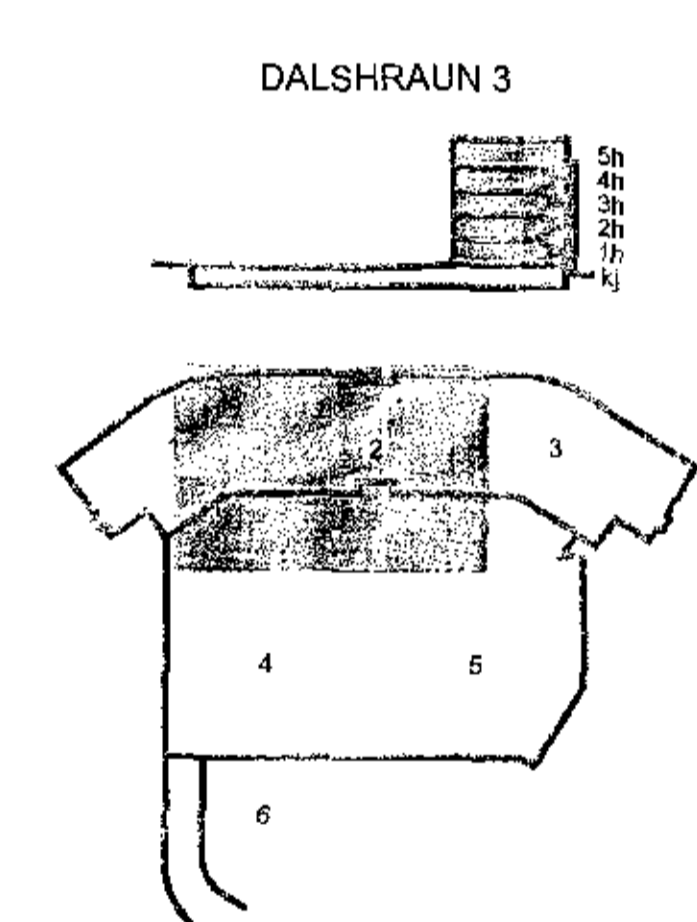


Samþykkt þann
14 NOV 2017
Byggingarfulltrúinn í Hafnarfirði
F.h. Sigurður Steinar Jónsson

MÓTEKID:
UTI **INN**
ARKITEKTAR
BALDUR Ó. SVAVARSSON
ARKITEKT FÁB SAMARK
120357 3149

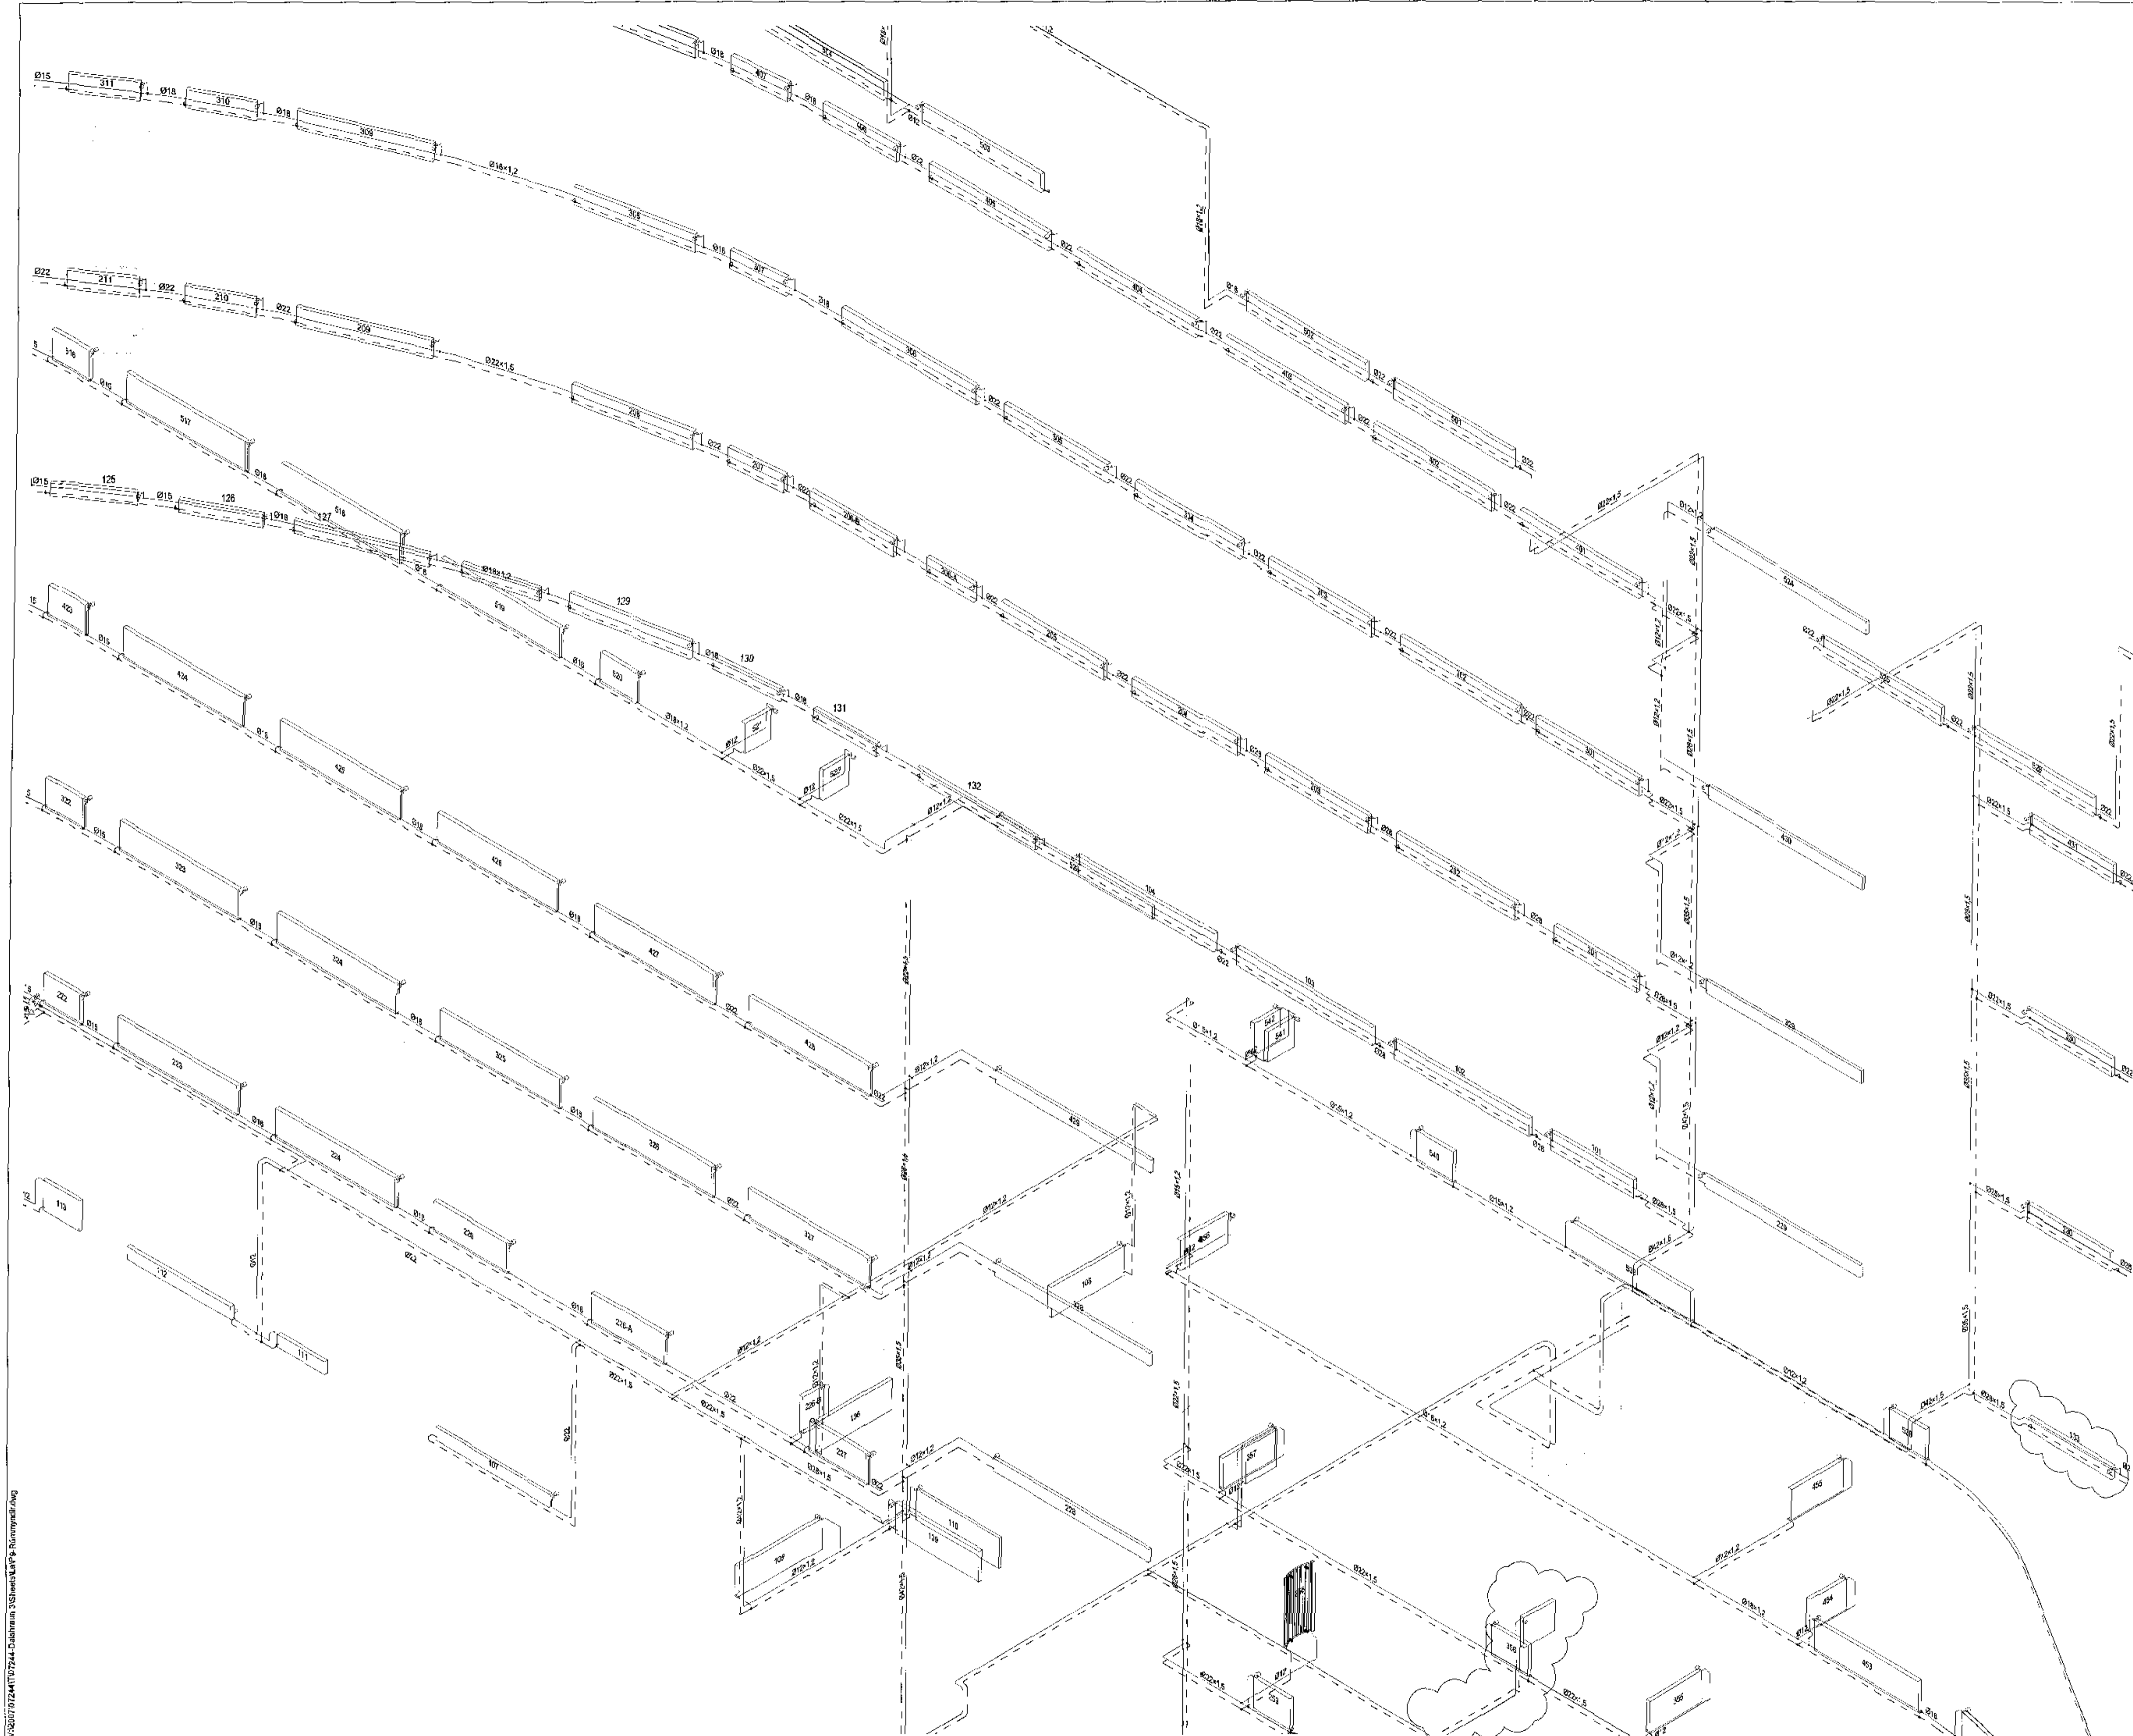

- E. 04.09.17. Öflun þess vö 1. hæð. PÓÐÓÁÐ
- D. 03.06.16. Heiðskráðin fernt. ÓSSÓÁÐ
- C. 23.05.16. Öfl. 209. heild og minnkar. Öfl. 209. best vö. ÓSSÓÁÐ
- B. 09.03.15. Öflun löng. JÓRÓÁÐ
- A. 03.02.13. Öfl. 108. best. ÓSSÓÁÐ
- Ög. Depp. Skýring. Hannabó/Virfanó

VSB
VERKFRÆÐISTOFA

RÚMFRÆÐINGAR
Sveinir Áki Svavarsson
KÍ 230855 5609 - ark@vsb.is
Vsb@vsb.is • Sími 595 8600 • Fax 585 8610 • www.vsb.is

Alfari skýringu
Sveinir Áki Svavarsson
KÍ 230855 5609 - ark@vsb.is
Verkefni
DALSHRAUN 3
HAFNARFIRÐI

Verkefni
Lagnir
Hítalagnir 1. - 4. hæð SV
Rúmyndir
Hafnarbó
BS BS SAS
Dagur: 20.06.2013 07244 P4 903 E

VSB/07/07244/07244-Dalshraun 3 SV Hítalagnir 1-4 Rúmyndir.dwg