



Sambykkt þann  
14 NOV 2017  
Byggingartillerinn í Hafnarfirði  
F.h. Sigurður Steinar Jónsson

MÓTEKID:  
**UTI** **INN**  
ARKITEKTAR  
BALDUR Ó. SVAVARSSON  
ARKITEKT FAJ SAMURK  
120357 5149

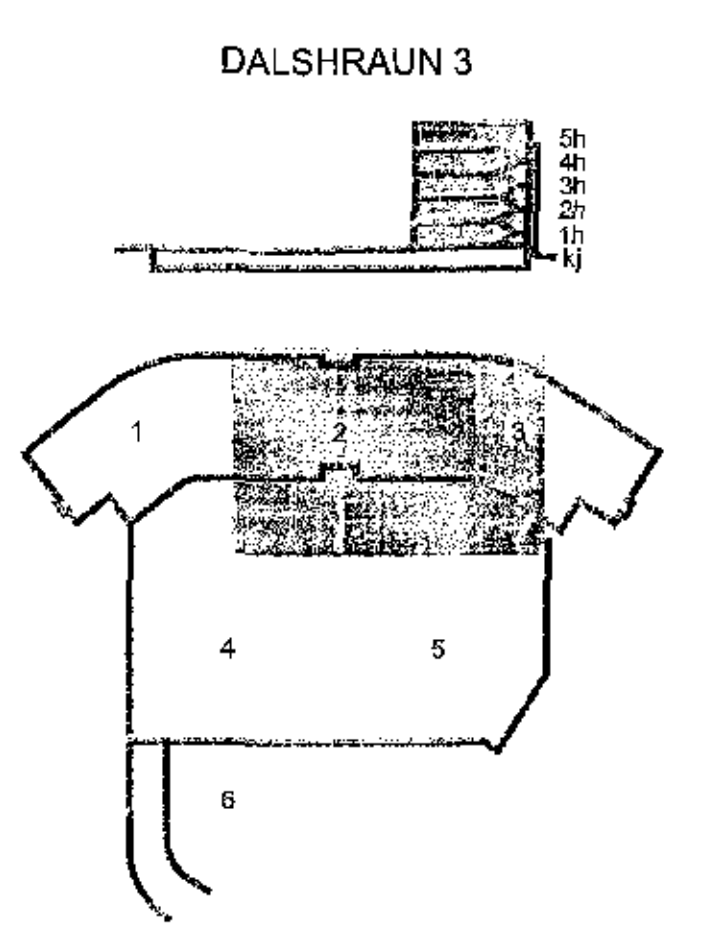

C 06.09.17 Öllum bálti við 1. hæð FÖE/SÁS  
B 03.09.16 Handklæðabúnaðs teiðit BSG/SÁS  
A 23.05.16 Önnar festast, minku og 50túm baðt vö BGG/SÁS  
Úlg. Daga: Skýring Hanna/Výrfara

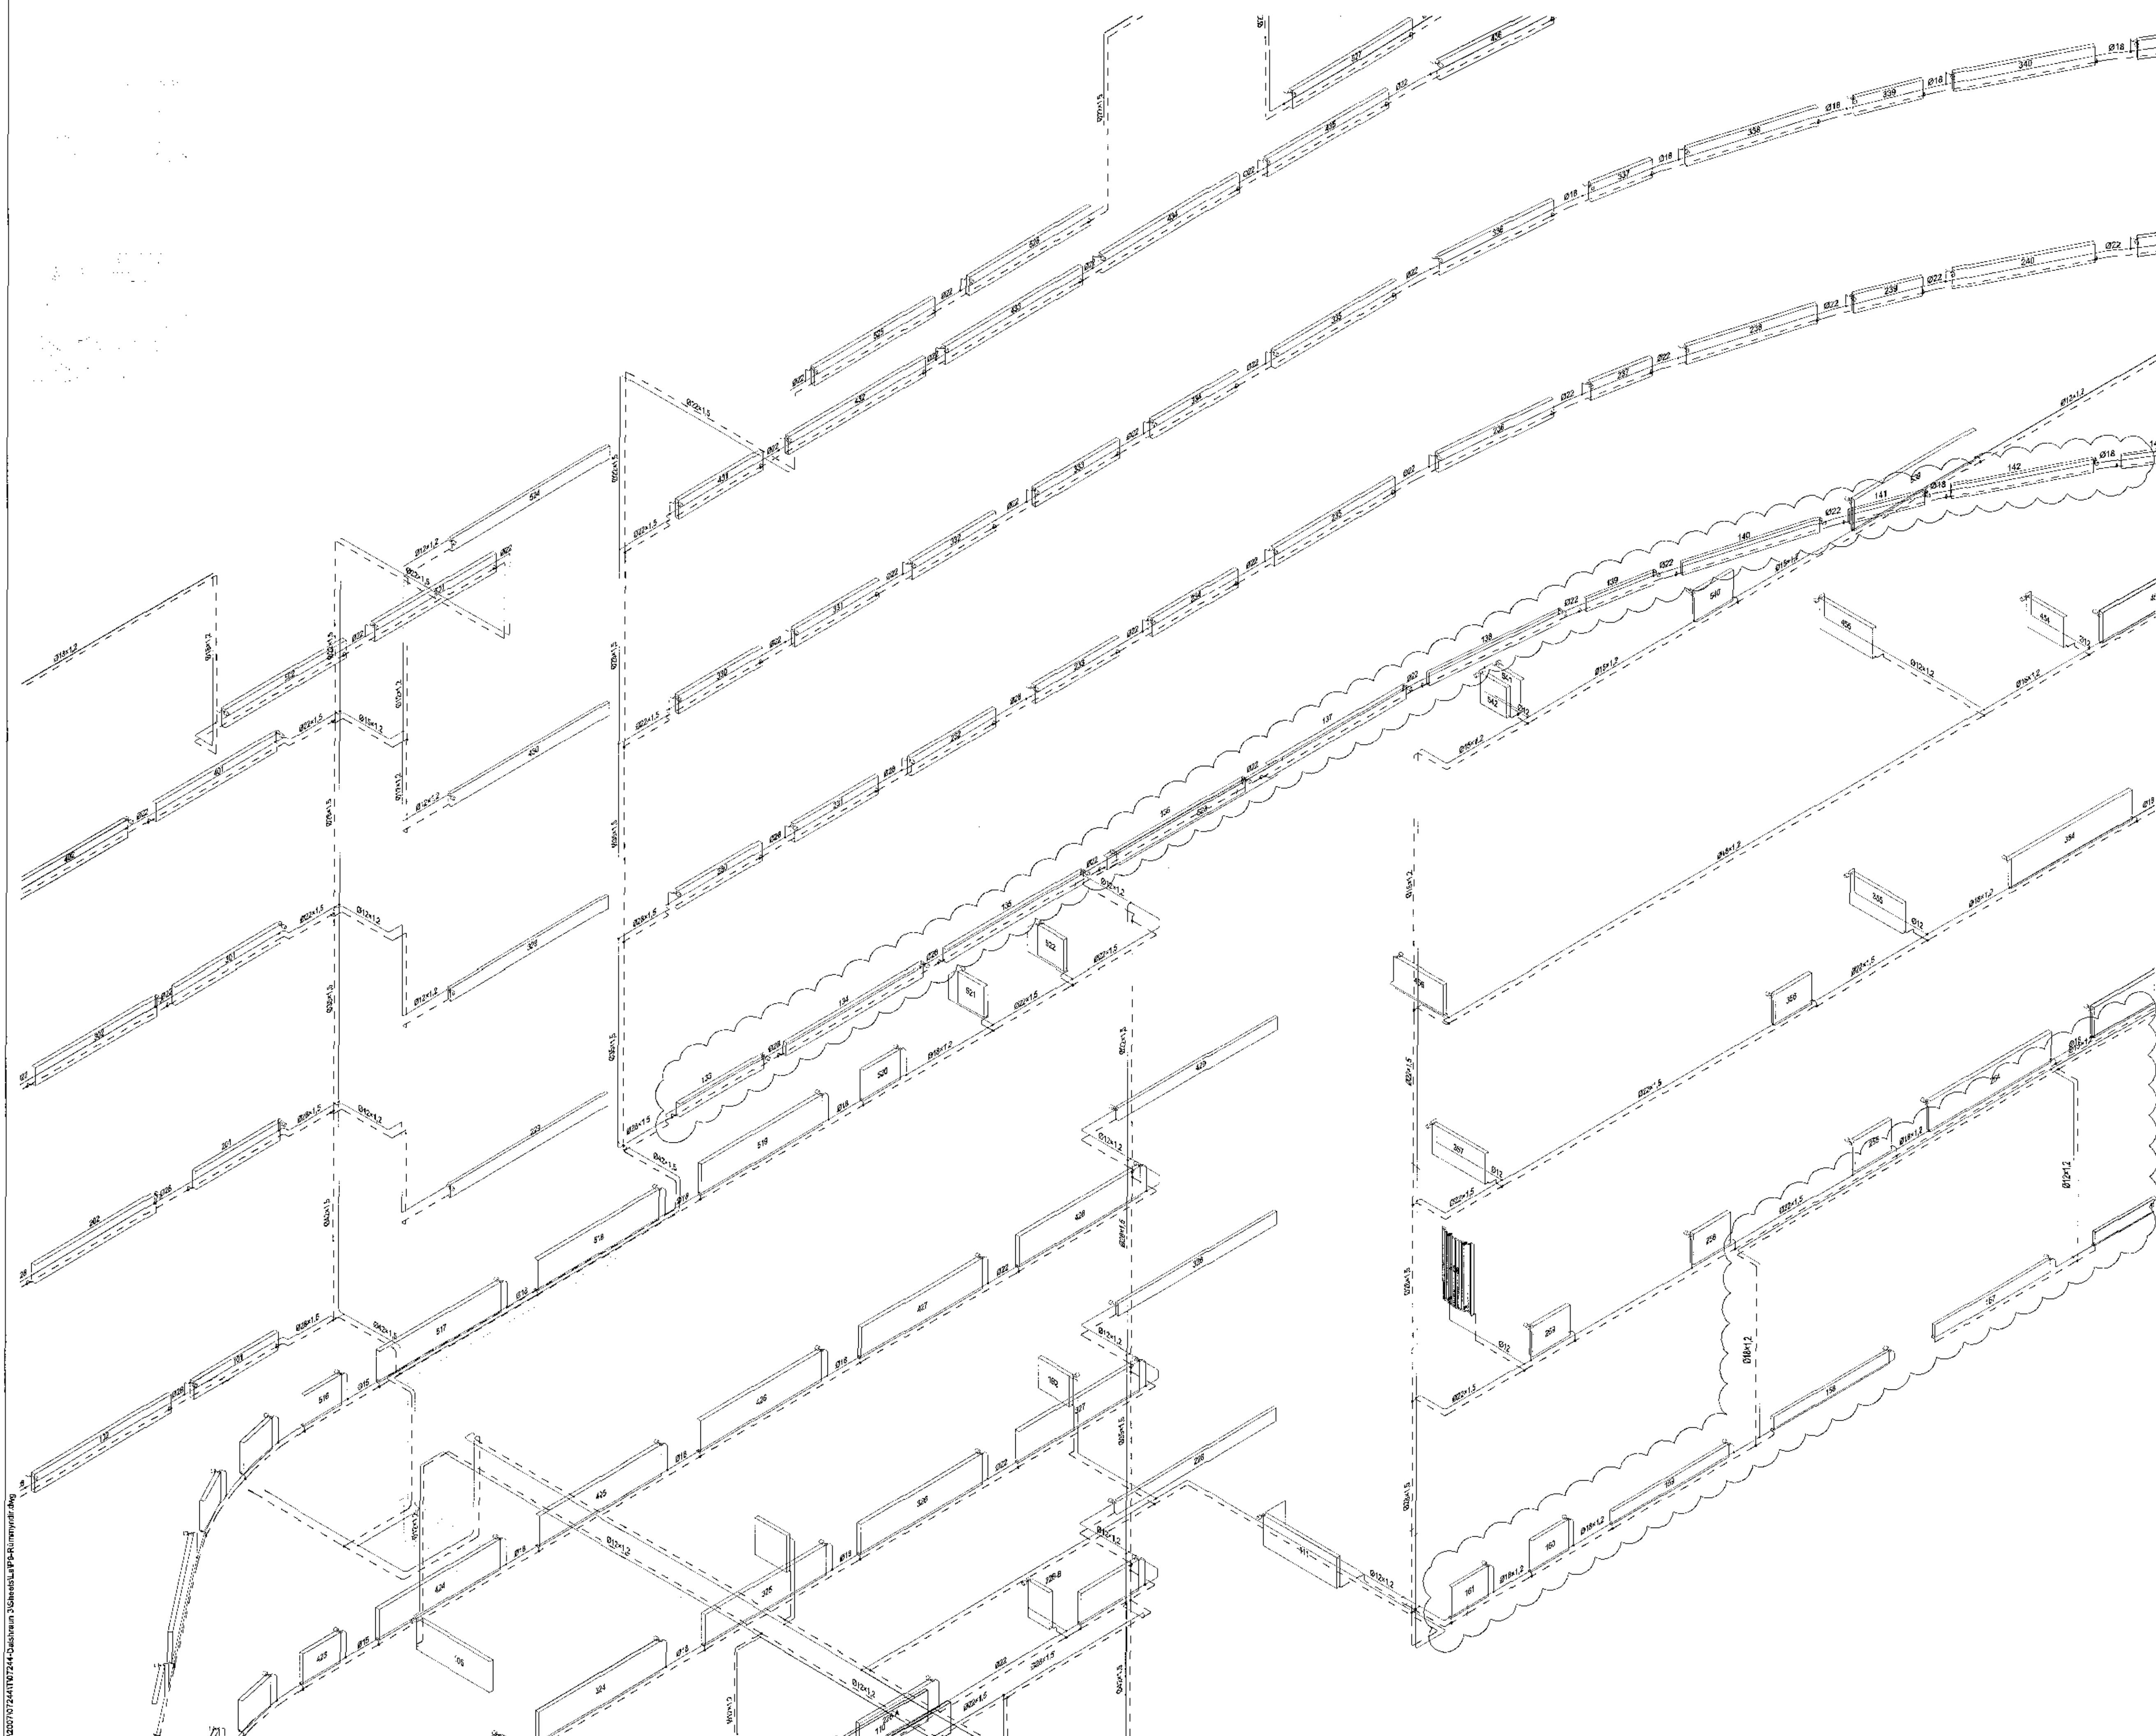

VERKFRÆÐISTOFA

BÆJARHRAUN 20 • 221 HAFNARFJÖRÐUR • KENNT. 710790-2499  
vsg@vsg.is • Sími 585 8800 • Fax 585 8610 • www.vsb.is

Aflun sérhúsnáðar  
Sveinn Aki Svonisson  
Sími 238955 9999 • aki@vsg.is

VERKFRÆÐISTOFA  
DALSHRAUN 3  
HAFNARFIRÐI

Verkið  
Lagnir  
Hitalagnir 5. hæð SA  
Rúmmyndir

Hanna	BS	Tekna	BS	Výrfara	SÁS	Kvarði	-	Síða	-
Dagur	20.06.2013	Verkið	07244	Tekning	P4	Útgáfa	904	C	