



Sæmþykkt þann  
14 NOV 2017  
Byggingarfulltrúi HAFNARFIRÐI  
F.h. Sigurður Steinar Jónsson

MÓTTÆKID:  
**ÚTI** **INN**  
ARKITEKTAR  
BALDUR Ó. SVAVARSSON  
ASNTIKTI FAI SAMMÁK  
130357 2149

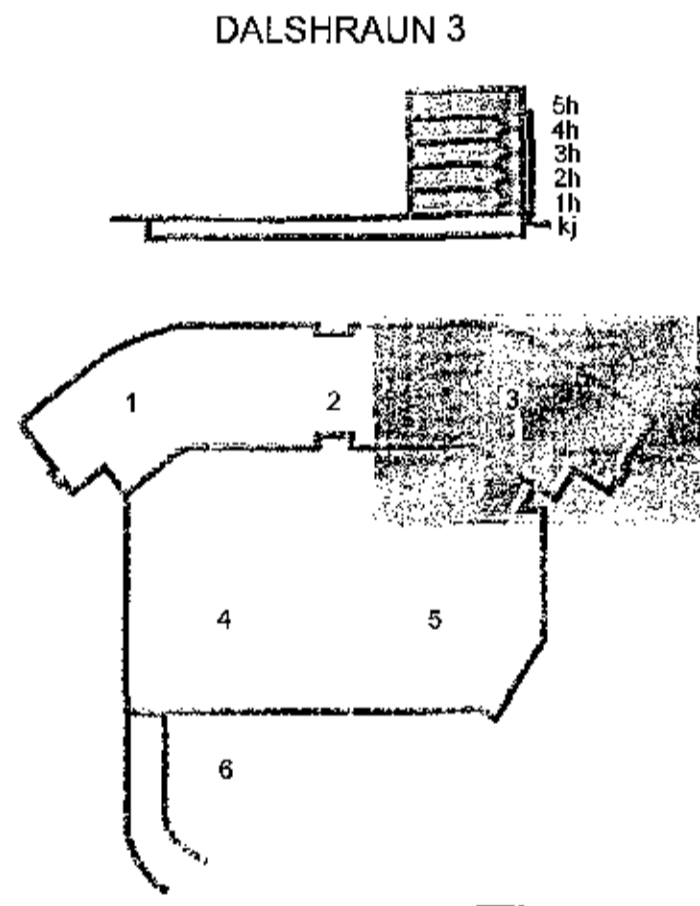

B 08.09.17 Öfnum heiti við 1. hæð. FDE/SAS  
A 23.05.18 Öfn 249 minntar og öfn 257 zaft við og öfn 247 lafist. BS/SAS  
Útg. Dags. Skýfing HamnaöYfirfara

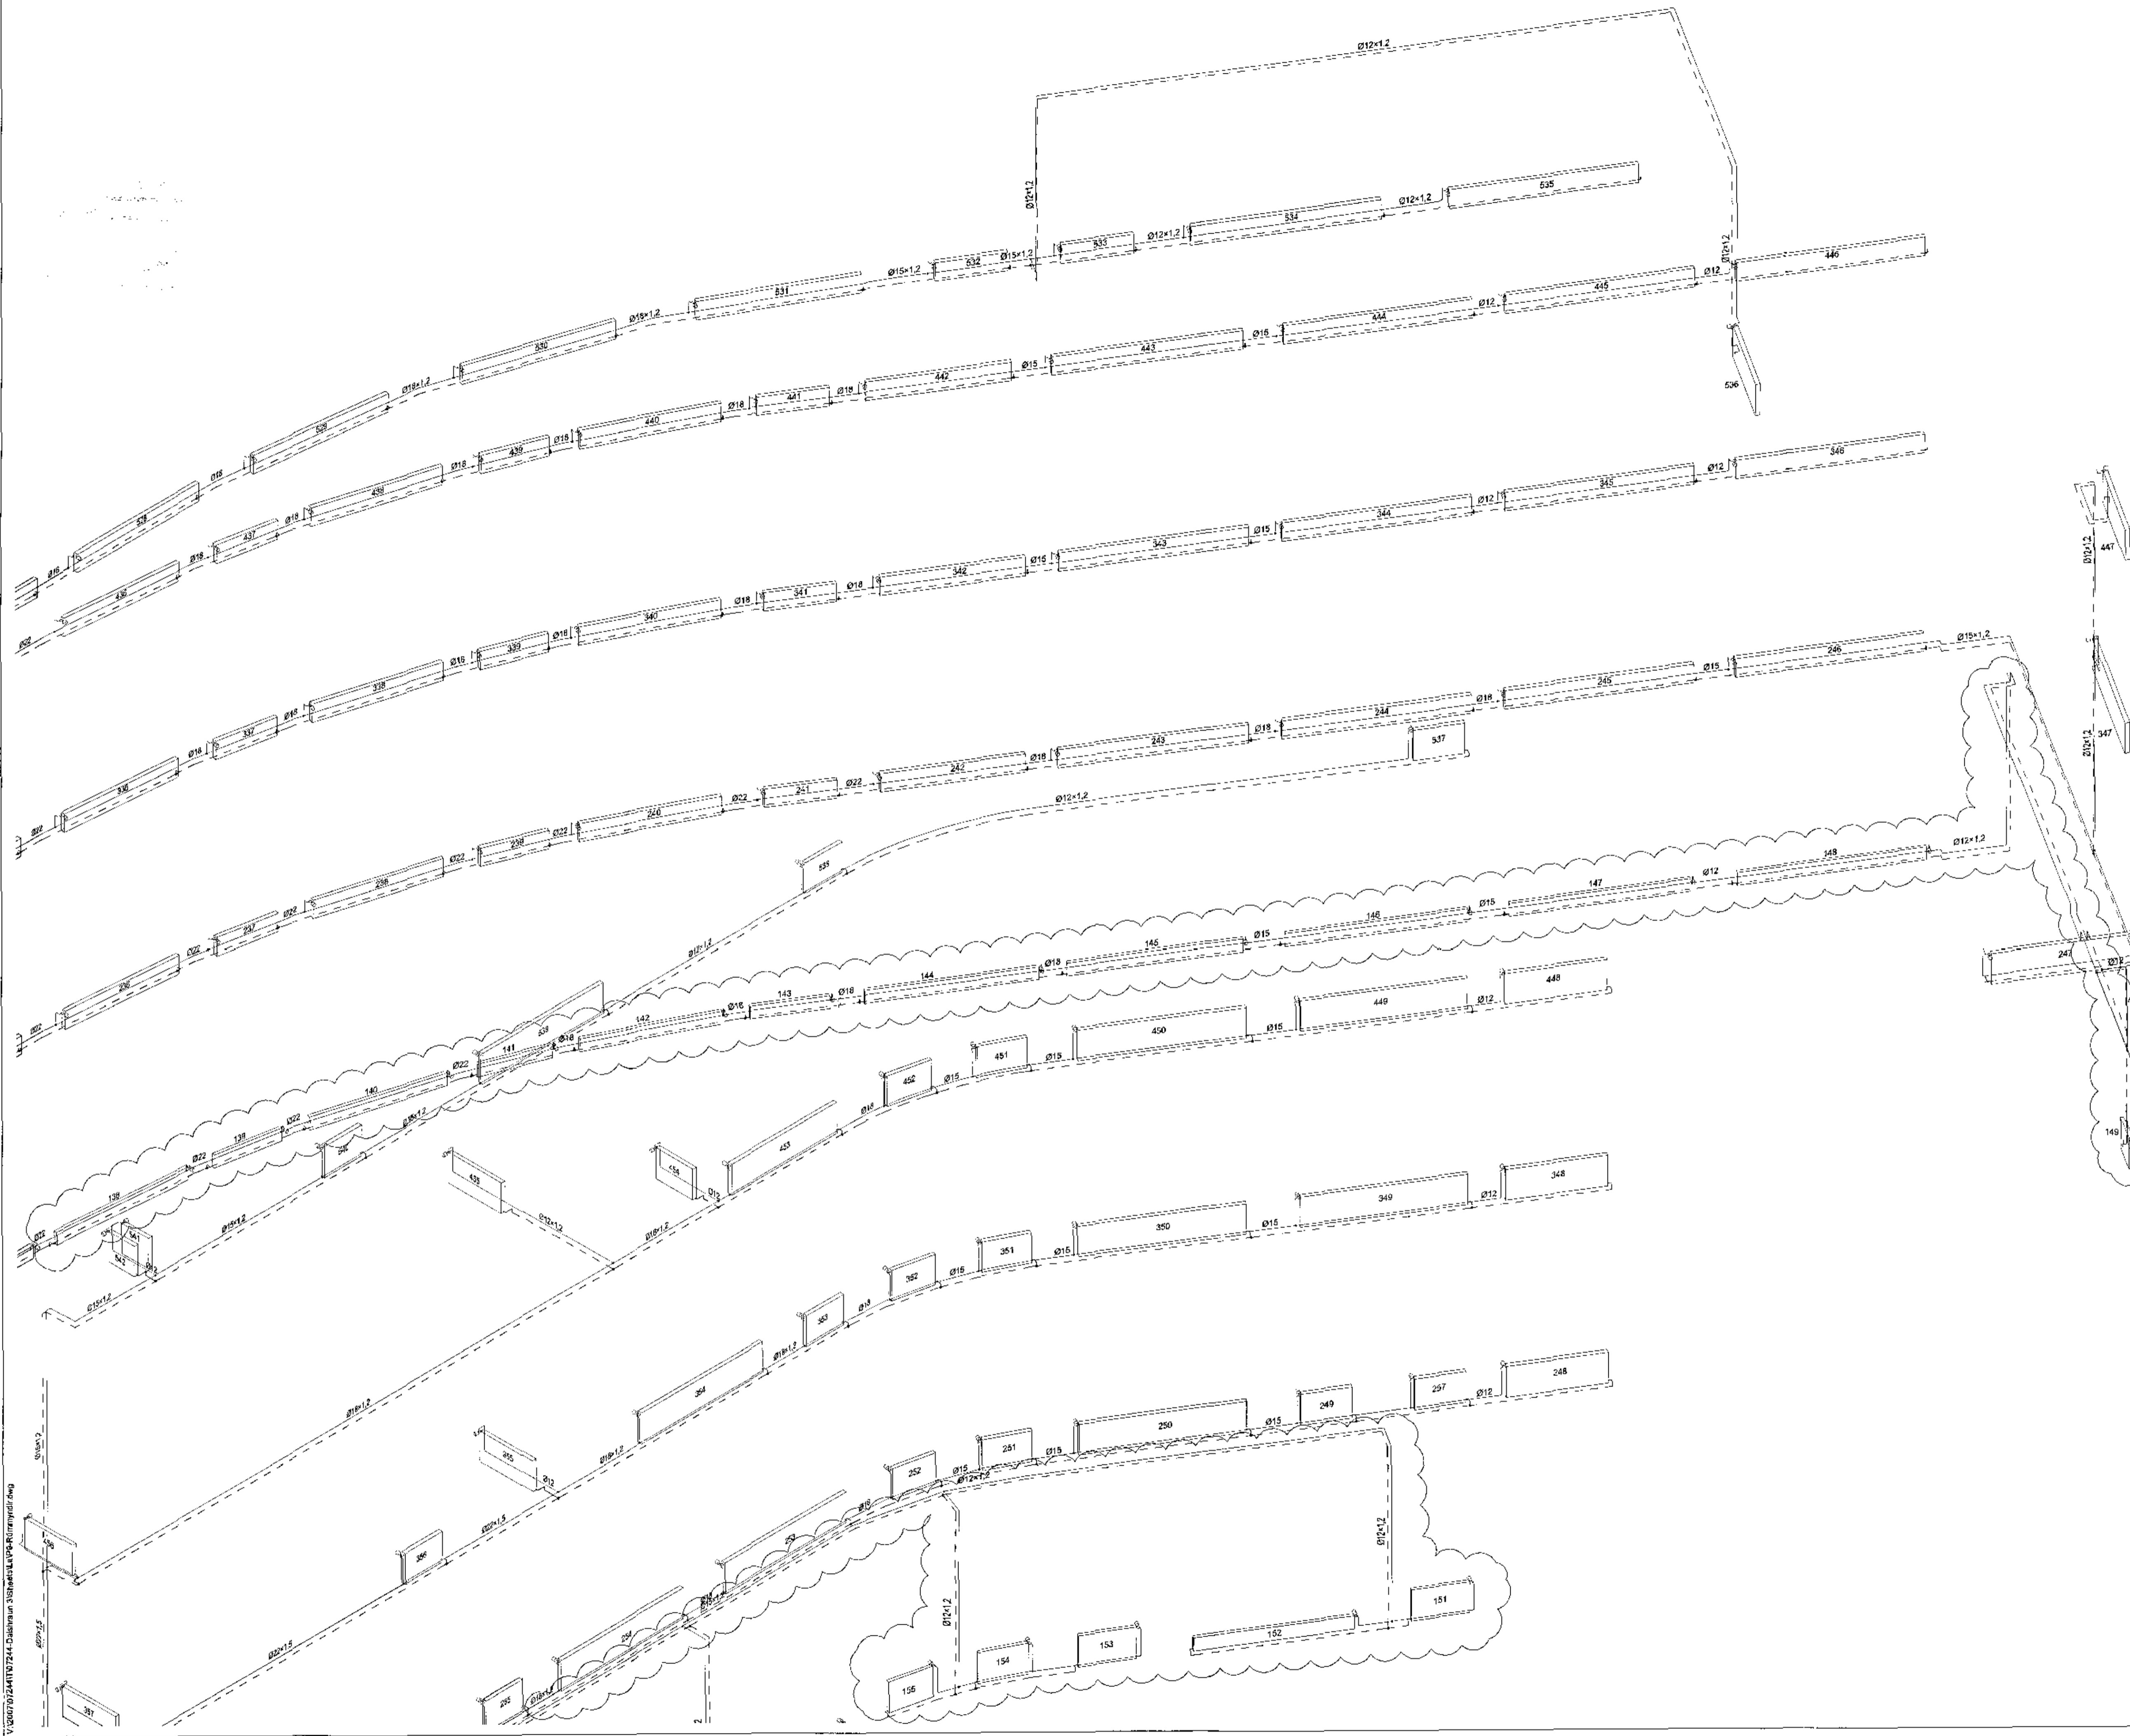

VERKFRÆÐISTOFA

SKJARHRAUN 20 • 220 HAFNARFIRÐUR • KENNIT. 710796-2898  
vst@vst.is • Sími 565 8600 • Fax 565 9810 • www.vst.is

Árman séðhönnuðar  
Sveinn Áki Sveinsson  
Sími 238855609 • vst@vst.is  
Verkið  
**DALSHRAUN 3**  
HAFNARFIRÐI  
Verkið  
Lagnir  
Hítalagnir 5. hæð SV  
Rúmmyndir  
Herað  
BS BS SAS  
Telusá Yfirfara Kvæði Síða  
Dags. Verkið Tákning Útgáfa  
20.06.2013 07244 P4 905 B

