

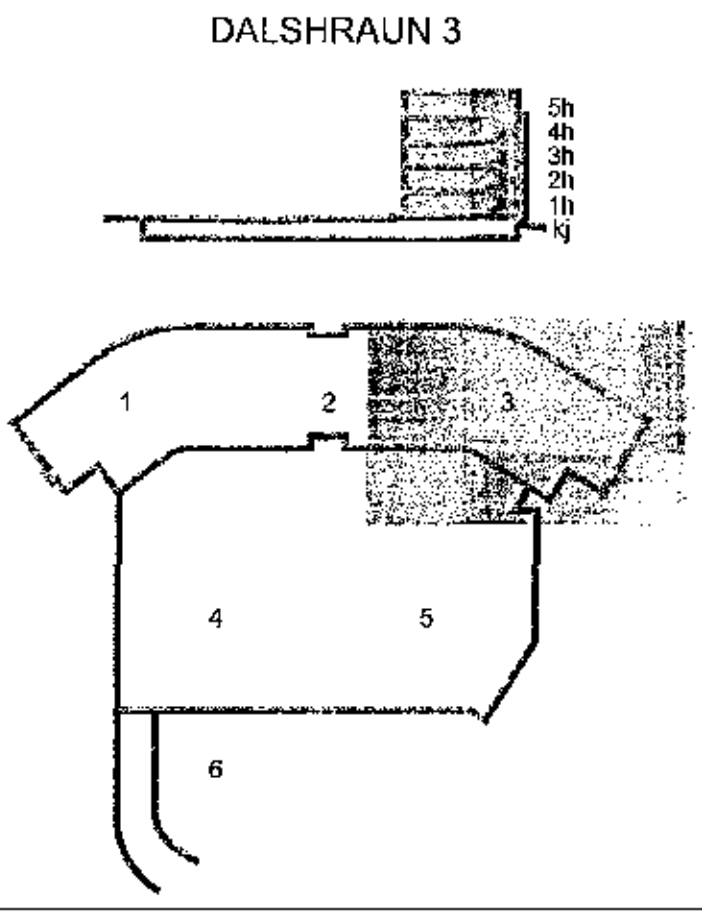


Samþykkt þann
14 NOV 2017
Sigríður Steinur Jónsson

ÁRÍUN ADALHÖNNUGAR
ÚTI
ARKITEKTAR
BALDUR Ó. SVAVARSSON
ARKITEKT FAL SAMAN
120357 5149

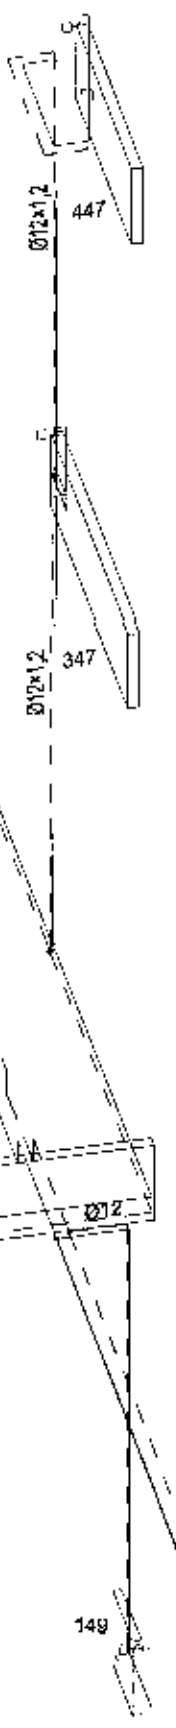

D 02.10.17 Tenging að öðrum leyfi POE/SAS
B 06.09.17 Gfium bætt vís 1. hæð POE/SAS
A 23.05.16 Öm 249 minkrar og öfri 257 bætt við og öm 247 ferkt. ÖG/SAS
Dg. Deps. Skýring Hamað/Hinnaró

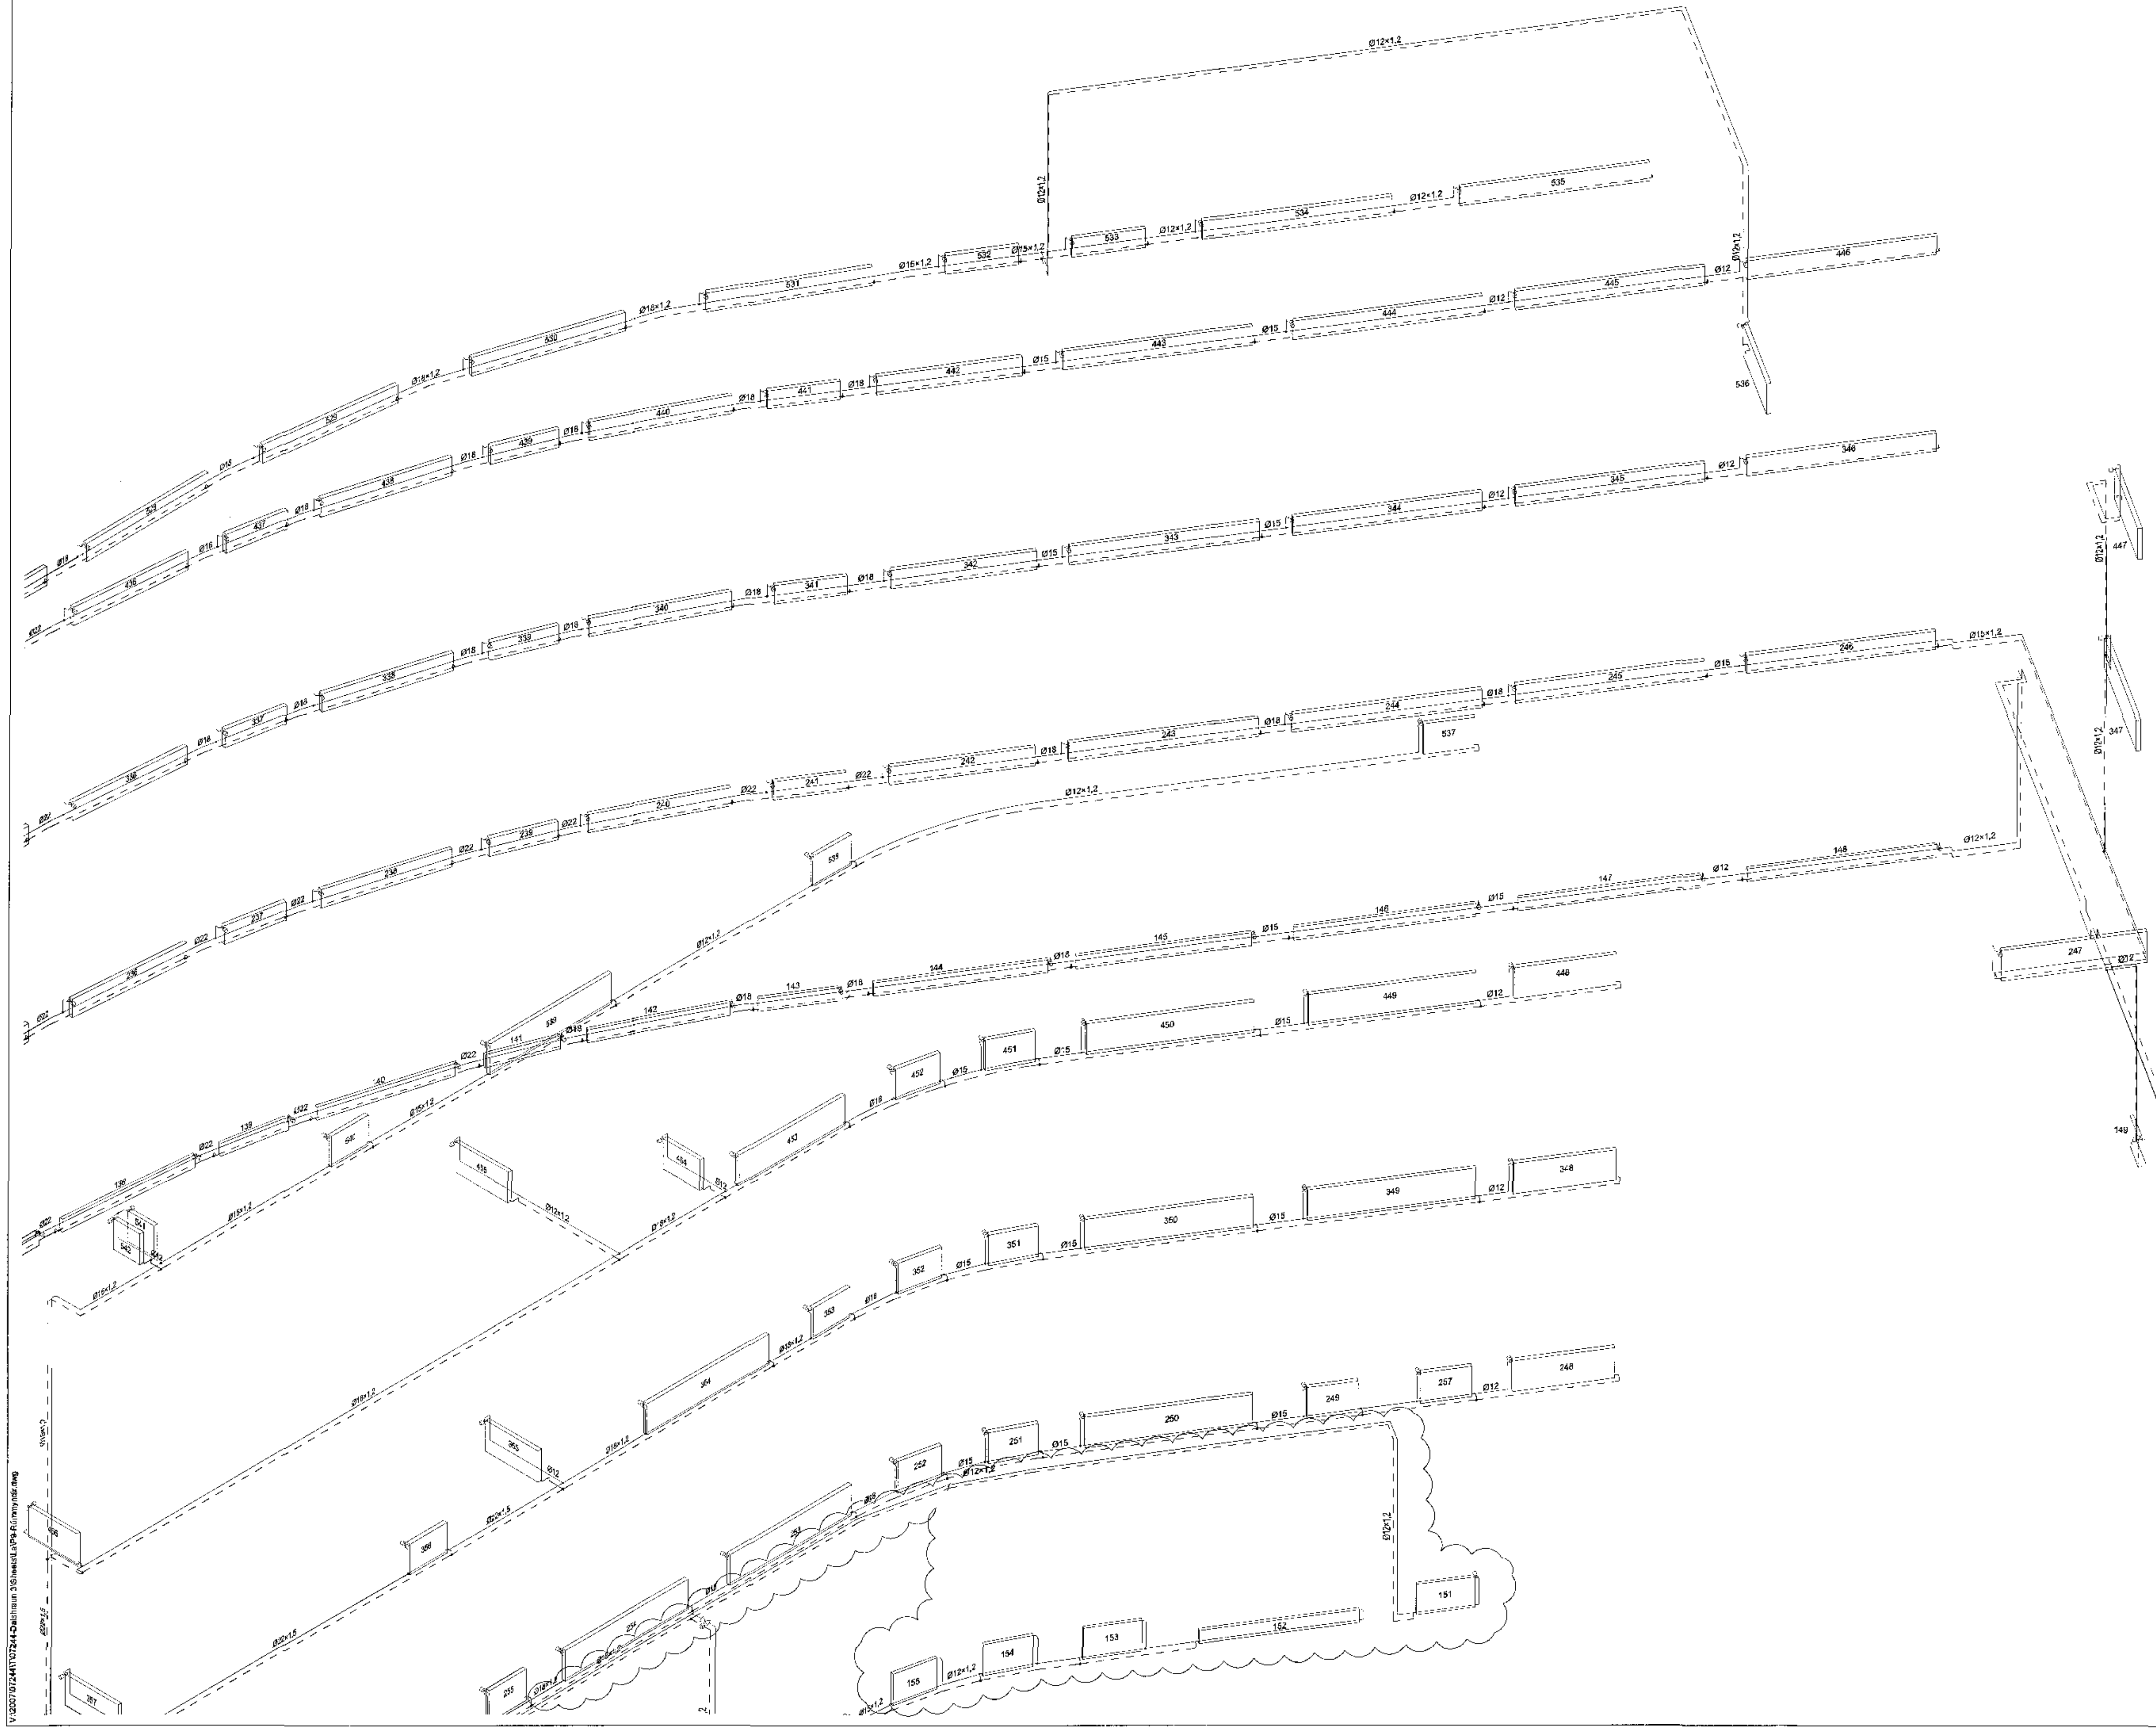

VERKFRÆÐISTOFA
DÁLSHRAUN 20 • 220 HAFNARFIRÐUR • KENNIT. 710796-099
vsh@vsh.is • Sími 555 8800 • Fax 555 8910 • www.vsh.is

Áttun 54 hönnuðar
Sveinn Ási Sveinsson
N: 230553 5699 • ssi@vsh.is
Verkið

DÁLSHRAUN 3
HAFNARFIRÐI

Verkið		Lagnir		Hitalagnir 5. hæð SV		Rúmmyndir	
Hannað	Teiknað	Yfirráð	Kvaði	/ A1		Síða	
BS	BS	SAS				D	
Dágt	Verktun	Teikning	Útgáfa				
✓ 20.06.2013	07244	P4 905					