4 10 17 1605351

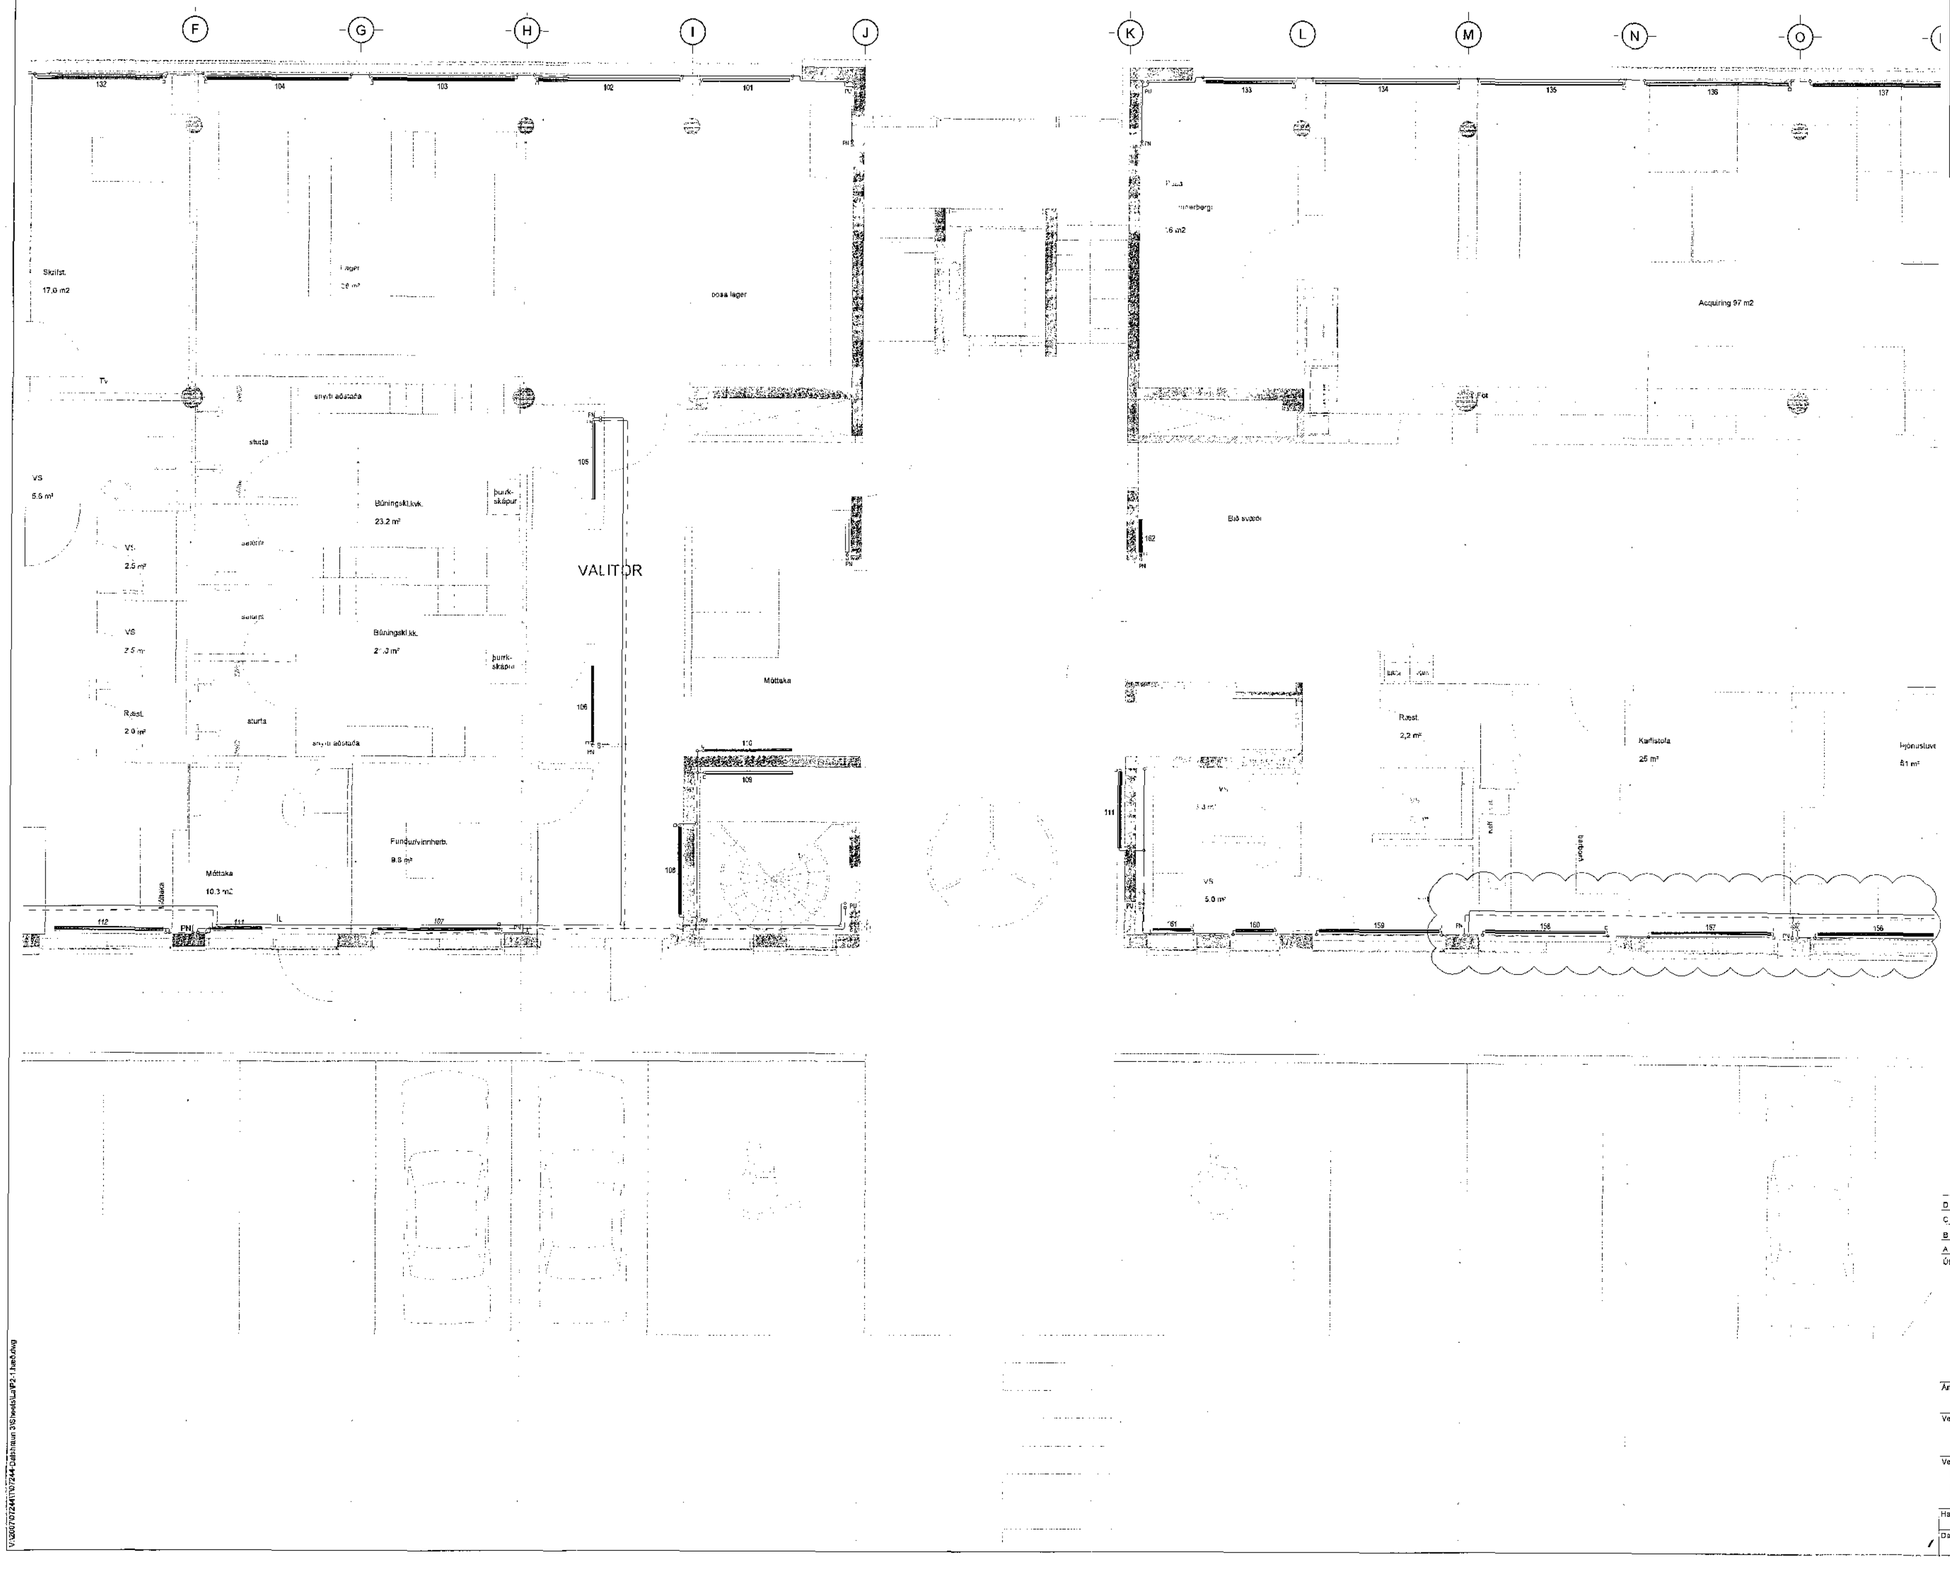

Samþykkt þann
14 NOV 2017
Sigurður Steinar Jónsson

ÁRITUN AÐALHÖNNUÐAR:
ÚTI INNI
ARKITEKTAR
BALDUR Ó. SVAVARSSON
ARKITEKT FAÍ SAMARK
120357 5149

DALSHRAUN 3

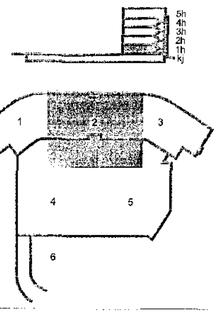

Útg.	Dags.	Skýring	Hannað/Yfirfarið
D	02.10.17	Tenging að ofnum breytt	PDE/SÁS
C	06.09.17	Ofnum og neysluvanti bætti við 1. hæð	PDE/SÁS
B	15.06.15	Lögn f. kæfiteki á 2. hæð bætt við	BS/SÁS
A	03.09.13	Ofn 108 farinst	BS/SÁS

VSB
VERKFRÆÐISTOFA

BÆJARHRAUN 20 • 220 HAFNARFJÖRÐUR • KENNIT. 710796-2899
vsb@vsb.is • Sími 585 8600 • Fax 585 8610 • www.vsb.is

Áritun sérhönnuðar
Sveinn Áki Sverrisson
Kt: 230855 5609 • ski@vsb.is

Verkheiti
DALSHRAUN 3
HAFNARFIRÐI

Verkhluti
Lagnir
Neysluvatns- og hitalagnir 1.hæð
Grunnmynd 2

Hannað	Teiknað	Yfirfarið	Kvarði	Stða
BS	BS	SÁS	1:50 / A1	-

Dags.	Verkeiti	Teikning	Útgáfa
20.06.2013	07244	P2 012	D

V:\2007\07244\T\07244-Dalshraun 3\Sheets\La\P2-1.hæð.dwg