4.1011 160317

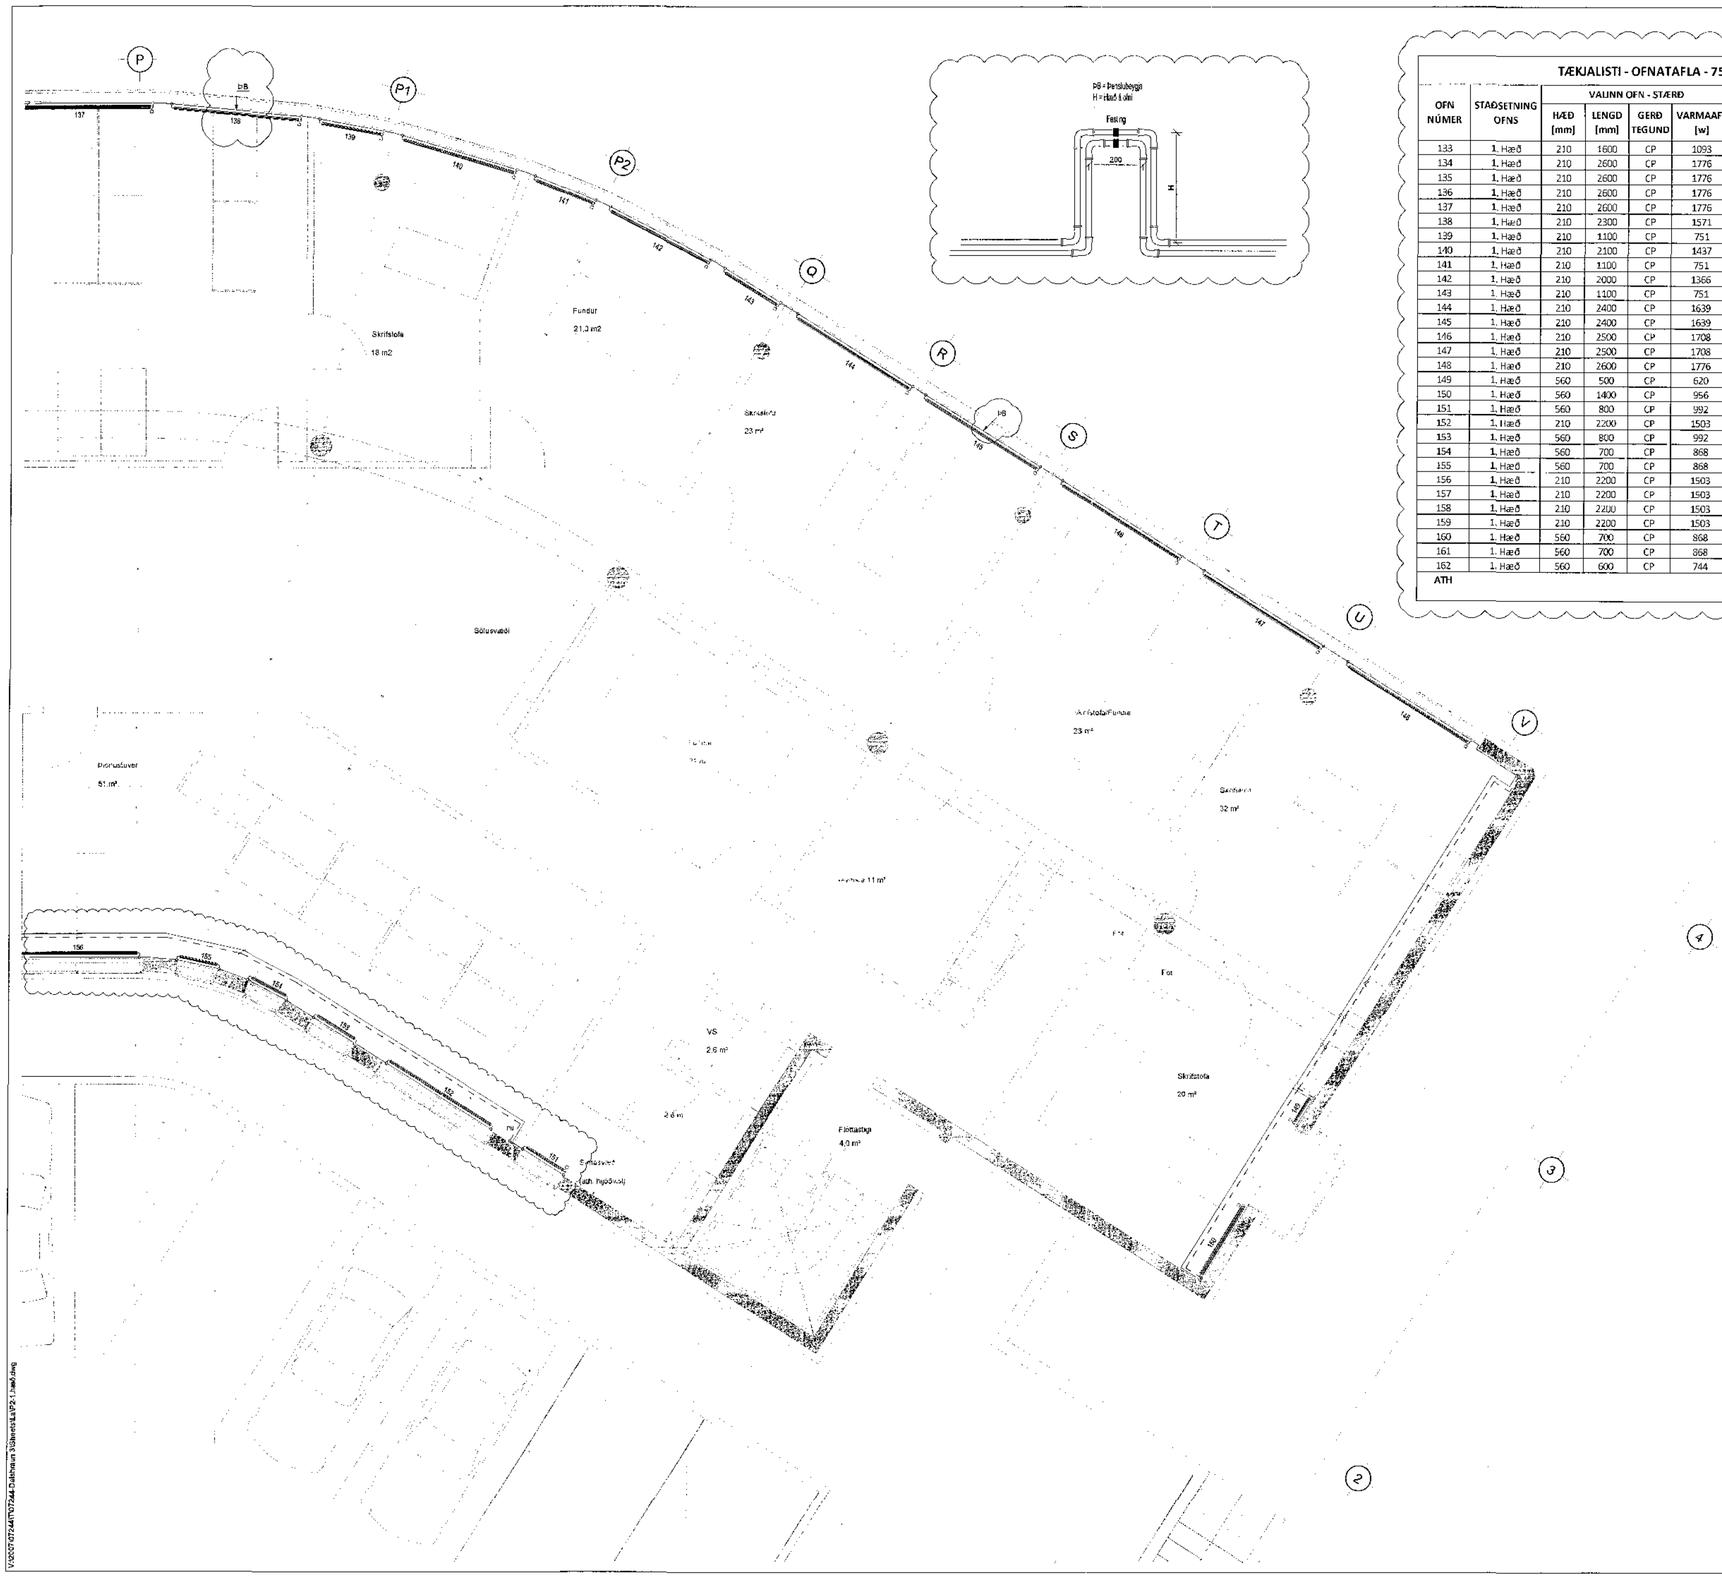

TÆKJALISTI - OFNATAFLA - 75/35/20								
OFN NÚMER	STAÐSETNING OFNS	VALINN OFN - STÆRÐ				TEGUND OFNLOKA	Viðmiðunar búnaður	ATH.
		HÆÐ [mm]	LENGD [mm]	GERÐ TEGUND	VARMAAFL [w]			
133	1. Hæð	210	1600	CP	1093	FRAMRÁS	OFNAS.SUÐUR	
134	1. Hæð	210	2600	CP	1776	FRAMRÁS	OFNAS.SUÐUR	
135	1. Hæð	210	2600	CP	1776	FRAMRÁS	OFNAS.SUÐUR	
136	1. Hæð	210	2600	CP	1776	FRAMRÁS	OFNAS.SUÐUR	
137	1. Hæð	210	2600	CP	1776	FRAMRÁS	OFNAS.SUÐUR	
138	1. Hæð	210	2300	CP	1571	FRAMRÁS	OFNAS.SUÐUR	
139	1. Hæð	210	1100	CP	751	FRAMRÁS	OFNAS.SUÐUR	
140	1. Hæð	210	2100	CP	1437	FRAMRÁS	OFNAS.SUÐUR	
141	1. Hæð	210	1100	CP	751	FRAMRÁS	OFNAS.SUÐUR	
142	1. Hæð	210	2000	CP	1366	FRAMRÁS	OFNAS.SUÐUR	
143	1. Hæð	210	1100	CP	751	FRAMRÁS	OFNAS.SUÐUR	
144	1. Hæð	210	2400	CP	1639	FRAMRÁS	OFNAS.SUÐUR	
145	1. Hæð	210	2400	CP	1639	FRAMRÁS	OFNAS.SUÐUR	
146	1. Hæð	210	2500	CP	1708	FRAMRÁS	OFNAS.SUÐUR	
147	1. Hæð	210	2500	CP	1708	FRAMRÁS	OFNAS.SUÐUR	
148	1. Hæð	210	2600	CP	1776	FRAMRÁS	OFNAS.SUÐUR	
149	1. Hæð	560	500	CP	620	FRAMRÁS	OFNAS.SUÐUR	
150	1. Hæð	560	1400	CP	956	FRAMRÁS	OFNAS.SUÐUR	
151	1. Hæð	560	800	CP	992	FRAMRÁS	OFNAS.SUÐUR	
152	1. Hæð	210	2200	CP	1503	MÓTORLOKI	OFNAS.SUÐUR	
153	1. Hæð	560	800	CP	992	MÓTORLOKI	OFNAS.SUÐUR	
154	1. Hæð	560	700	CP	868	MÓTORLOKI	OFNAS.SUÐUR	
155	1. Hæð	560	700	CP	868	MÓTORLOKI	OFNAS.SUÐUR	
156	1. Hæð	210	2200	CP	1503	MÓTORLOKI	OFNAS.SUÐUR	
157	1. Hæð	210	2200	CP	1503	FRAMRÁS	OFNAS.SUÐUR	
158	1. Hæð	210	2200	CP	1503	FRAMRÁS	OFNAS.SUÐUR	
159	1. Hæð	210	2200	CP	1503	FRAMRÁS	OFNAS.SUÐUR	
160	1. Hæð	560	700	CP	868	FRAMRÁS	OFNAS.SUÐUR	
161	1. Hæð	560	700	CP	868	FRAMRÁS	OFNAS.SUÐUR	
162	1. Hæð	560	600	CP	744	FRAMRÁS	OFNAS.SUÐUR	
ATH								

Samþykkt þann
19 NOV 2017
Byggingarfulltrúinn í Hafnarfirði
F.h. Sigurður Steinar Jónsson

ÁRITUN AÐALHÖNNUÐAR:
ÚTI INN
ARKITEKTAR
BALDUR Ó. SVAVARSSON
ARKITEKT FAÍ SAMARK
T:2035/5149

DALSHRAUN 3

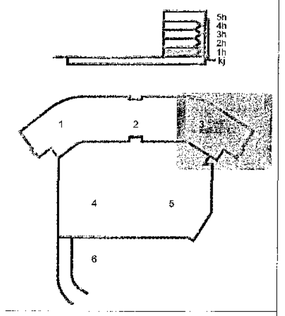

B	02.10.17	Teikning að ofnum og ofnalisti breytt	PDB/SÁS
A	06.09.17	Ofnum og neysluvatni bætt við 1. hæð	PDB/SÁS
Útg.	Dags.	Skýring	Hannað/Yfirfarið

VSB
VERKFRÆÐISTOFA
BÆJARHRAUN 20 • 220 HAFNARFJÖRÐUR • KENNIT. 710795-2899
vsb@vsb.is • Sími 585 9600 • Fax 585 9610 • www.vsb.is

Áritun sérhönnuðar:
Sveinn Ási Sveinsson
Kt: 230466 5609 • ask@vsb.is

Verkheiti
DALSHRAUN 3
HAFNARFIRÐI

Verkhluti
Lagnir
Neysluvatns- og hitalagnir 1.hæð
Grunnmynd 3

Hannað	Teiknað	Yfirfarið	Kvarði		Skála
BS	BS	SÁS	1:50	/ A1	-
Dags.		Verknr.	Teikning		Útgáfa
15.06.2016		07244	P2 013		B