


4.10.17. 160521



Samþykkt þann
14 NOV 2017
Byggingarfulltrúinn í Fölsnarfirði
F.h. Sigurður Steinar Jónsson

ÁRTUN ADALYÖNNUMAR:

ÚTI
INN
A R K I T E K T A R
BALDUR Ó. SVAVARSSON
ARKITEKT FAL SAMBOK
120337 5149

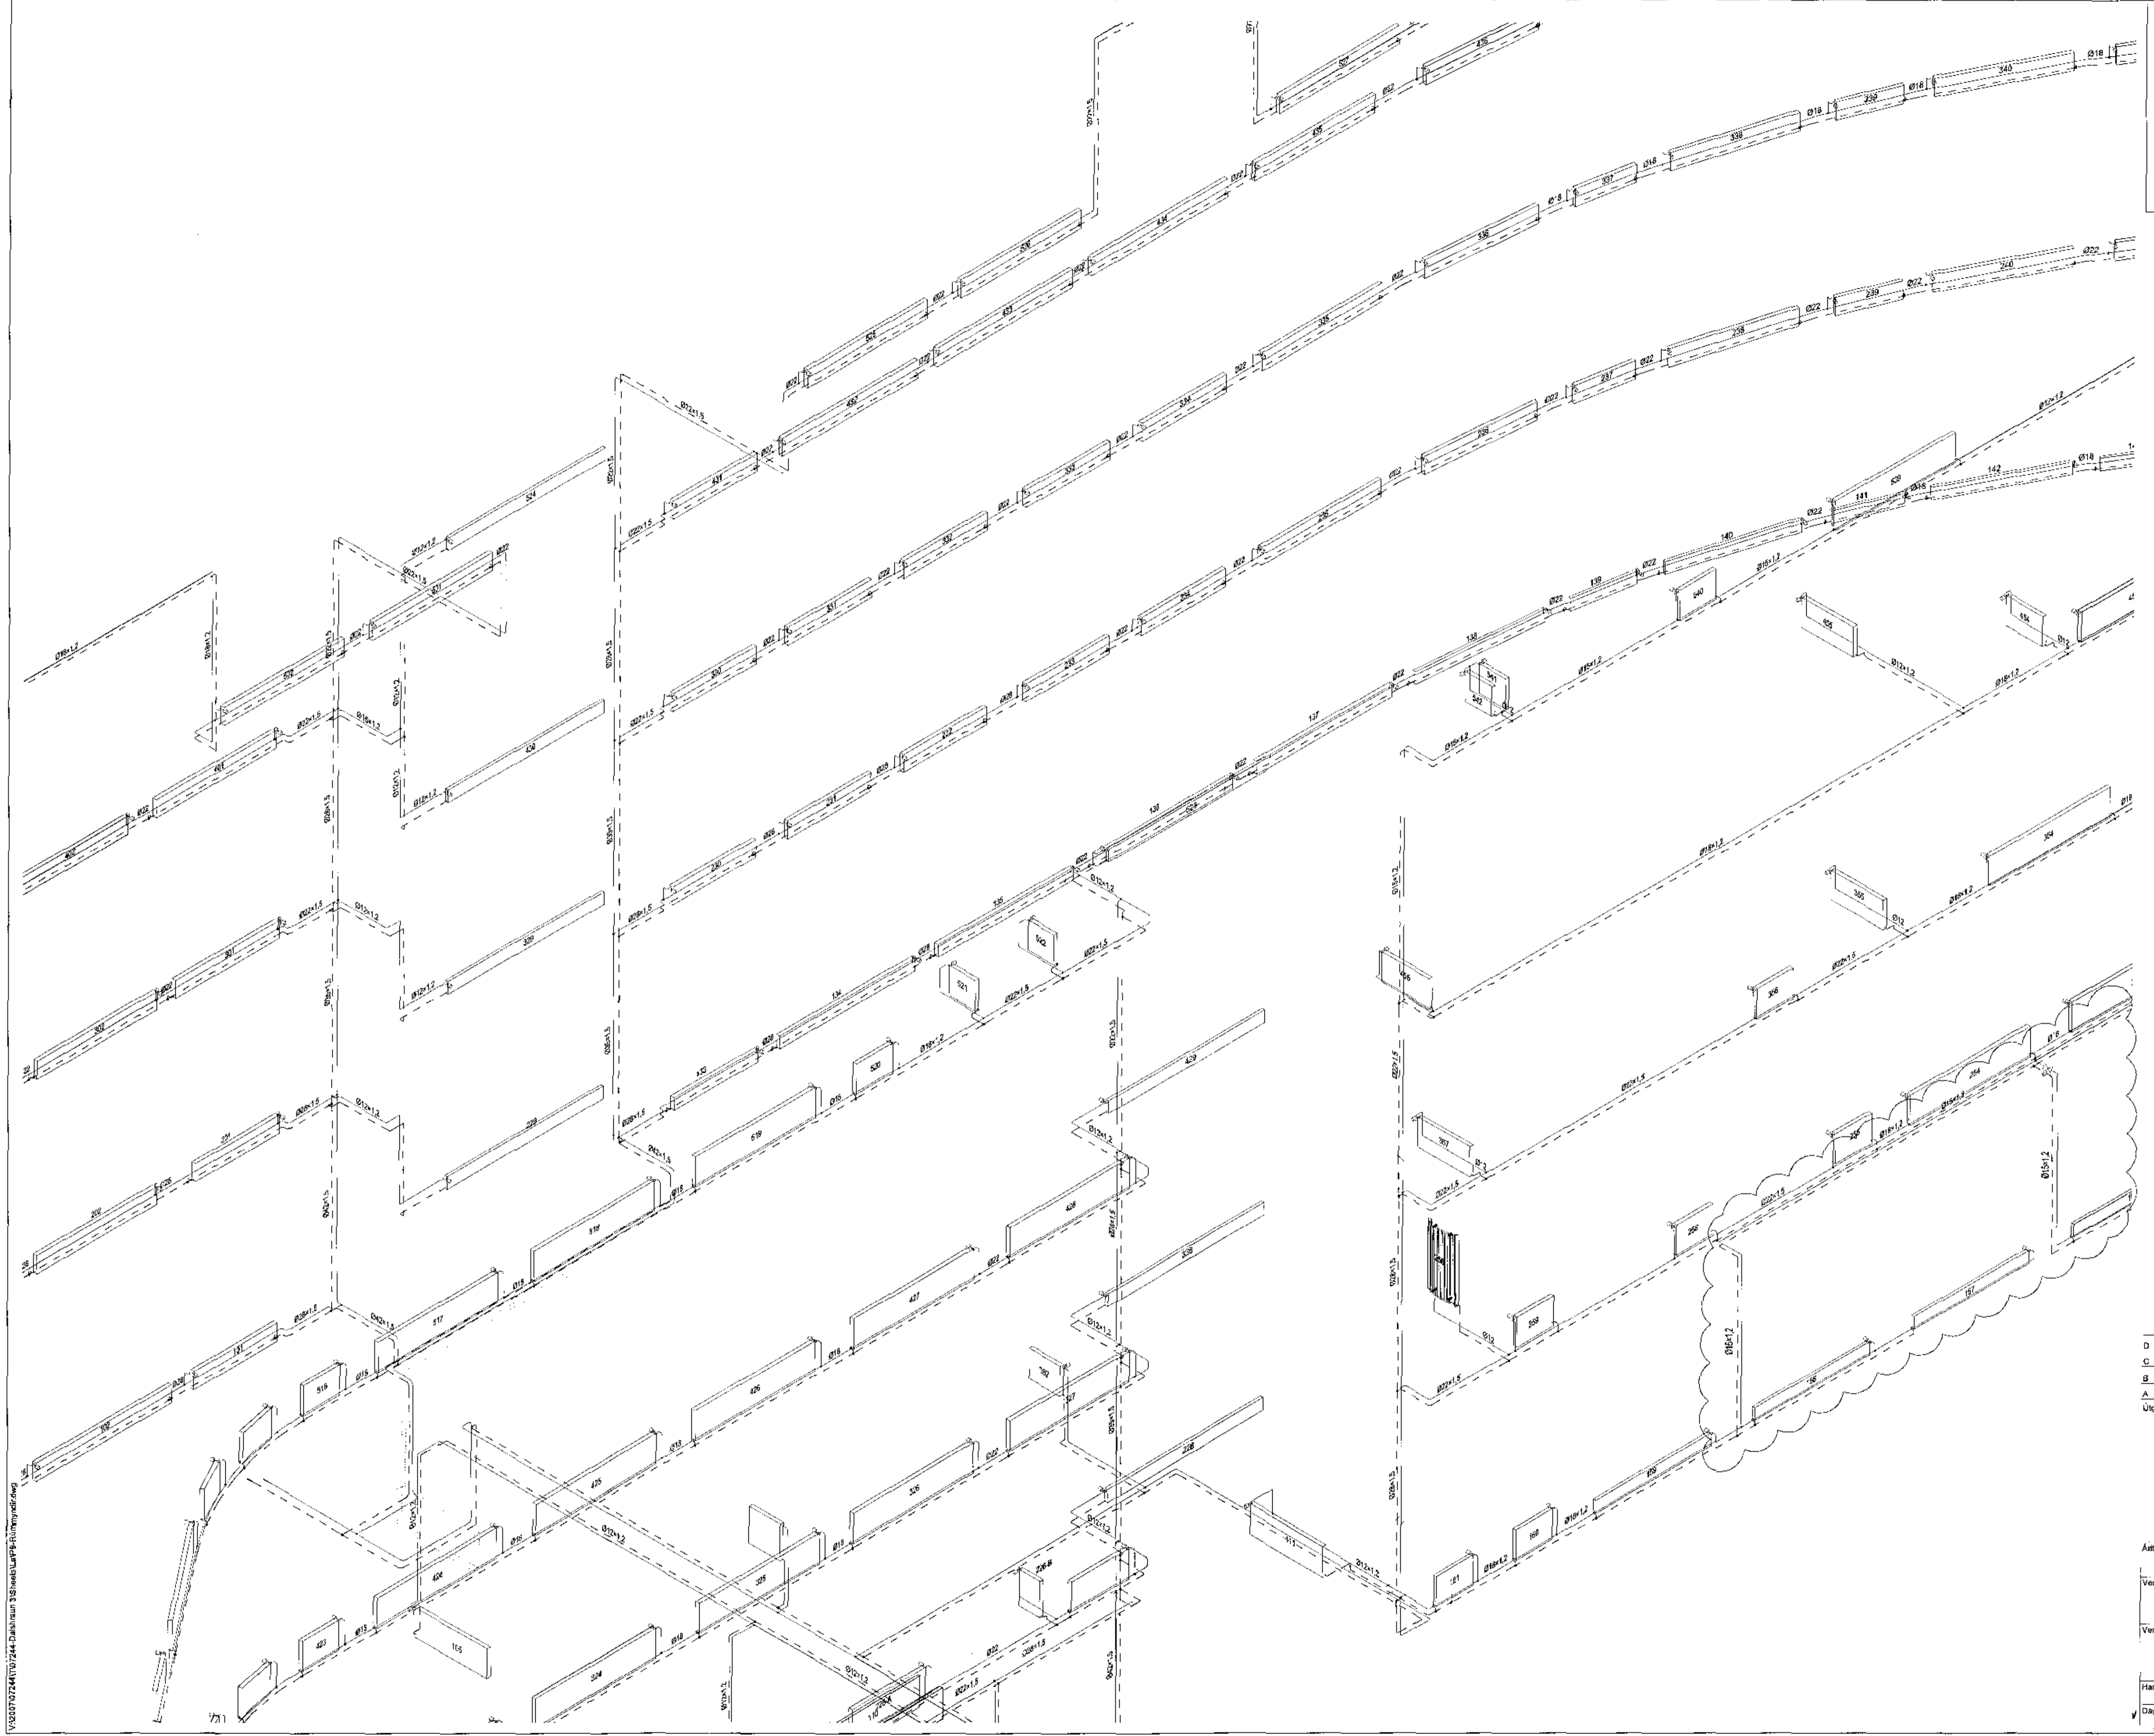

DALSHRAUN 3

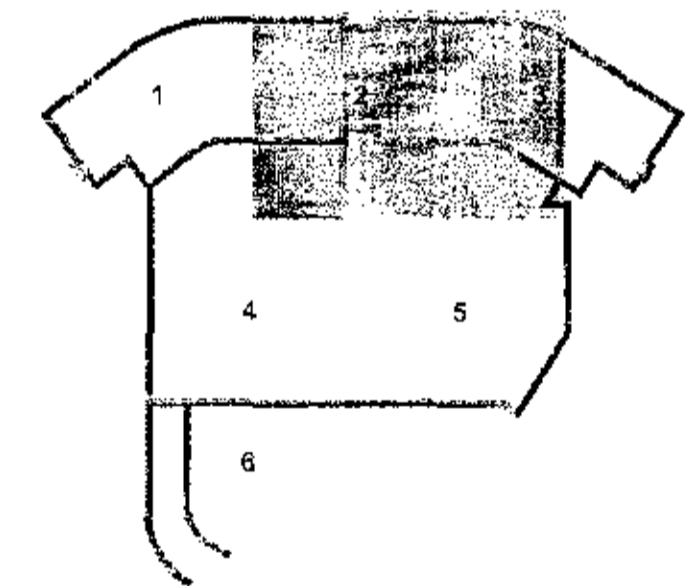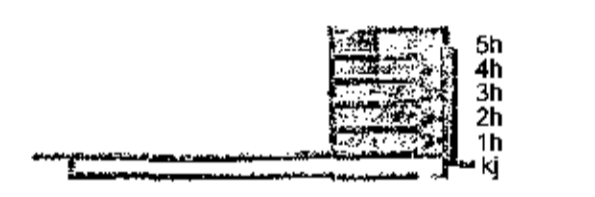

- D 02.10.17 Tengin að öðrum löpni PDE/SÁS
- C 06.09.17 Öxum bætt við 1. hæð PDE/SÁS
- B 03.08.16 Handtekið og tæmist BSG/SÁS
- A 23.05.16 Öfvar færast, minnka og lögum bætt við BSG/SÁS
- Úlg. Daga Skýring Hánað/Virfard



VERKFRÆÐISTOFA

BÆJARHRAUN 20 • 220 HAFNARFLJÓRDUR • KENNIT. 710796-2890
vsb@vsb.is • Sími 585 8500 • Fax 585 8610 • www.vsb.is

Áttun skilmálar
Sveinn Aki Sverrisson
KE 230855 5609 • ak@vsb.is

DALSHRAUN 3
HAFNARFIRDI

Lagnir
Hitalagnir 5. hæð SA
Rúmmyndir

Hinnar	Teknað	Vinnu	Kvart	Síða
ES	BS	SÁS	/A1	D
Daga	20.06.2013	07244	P4 904	