

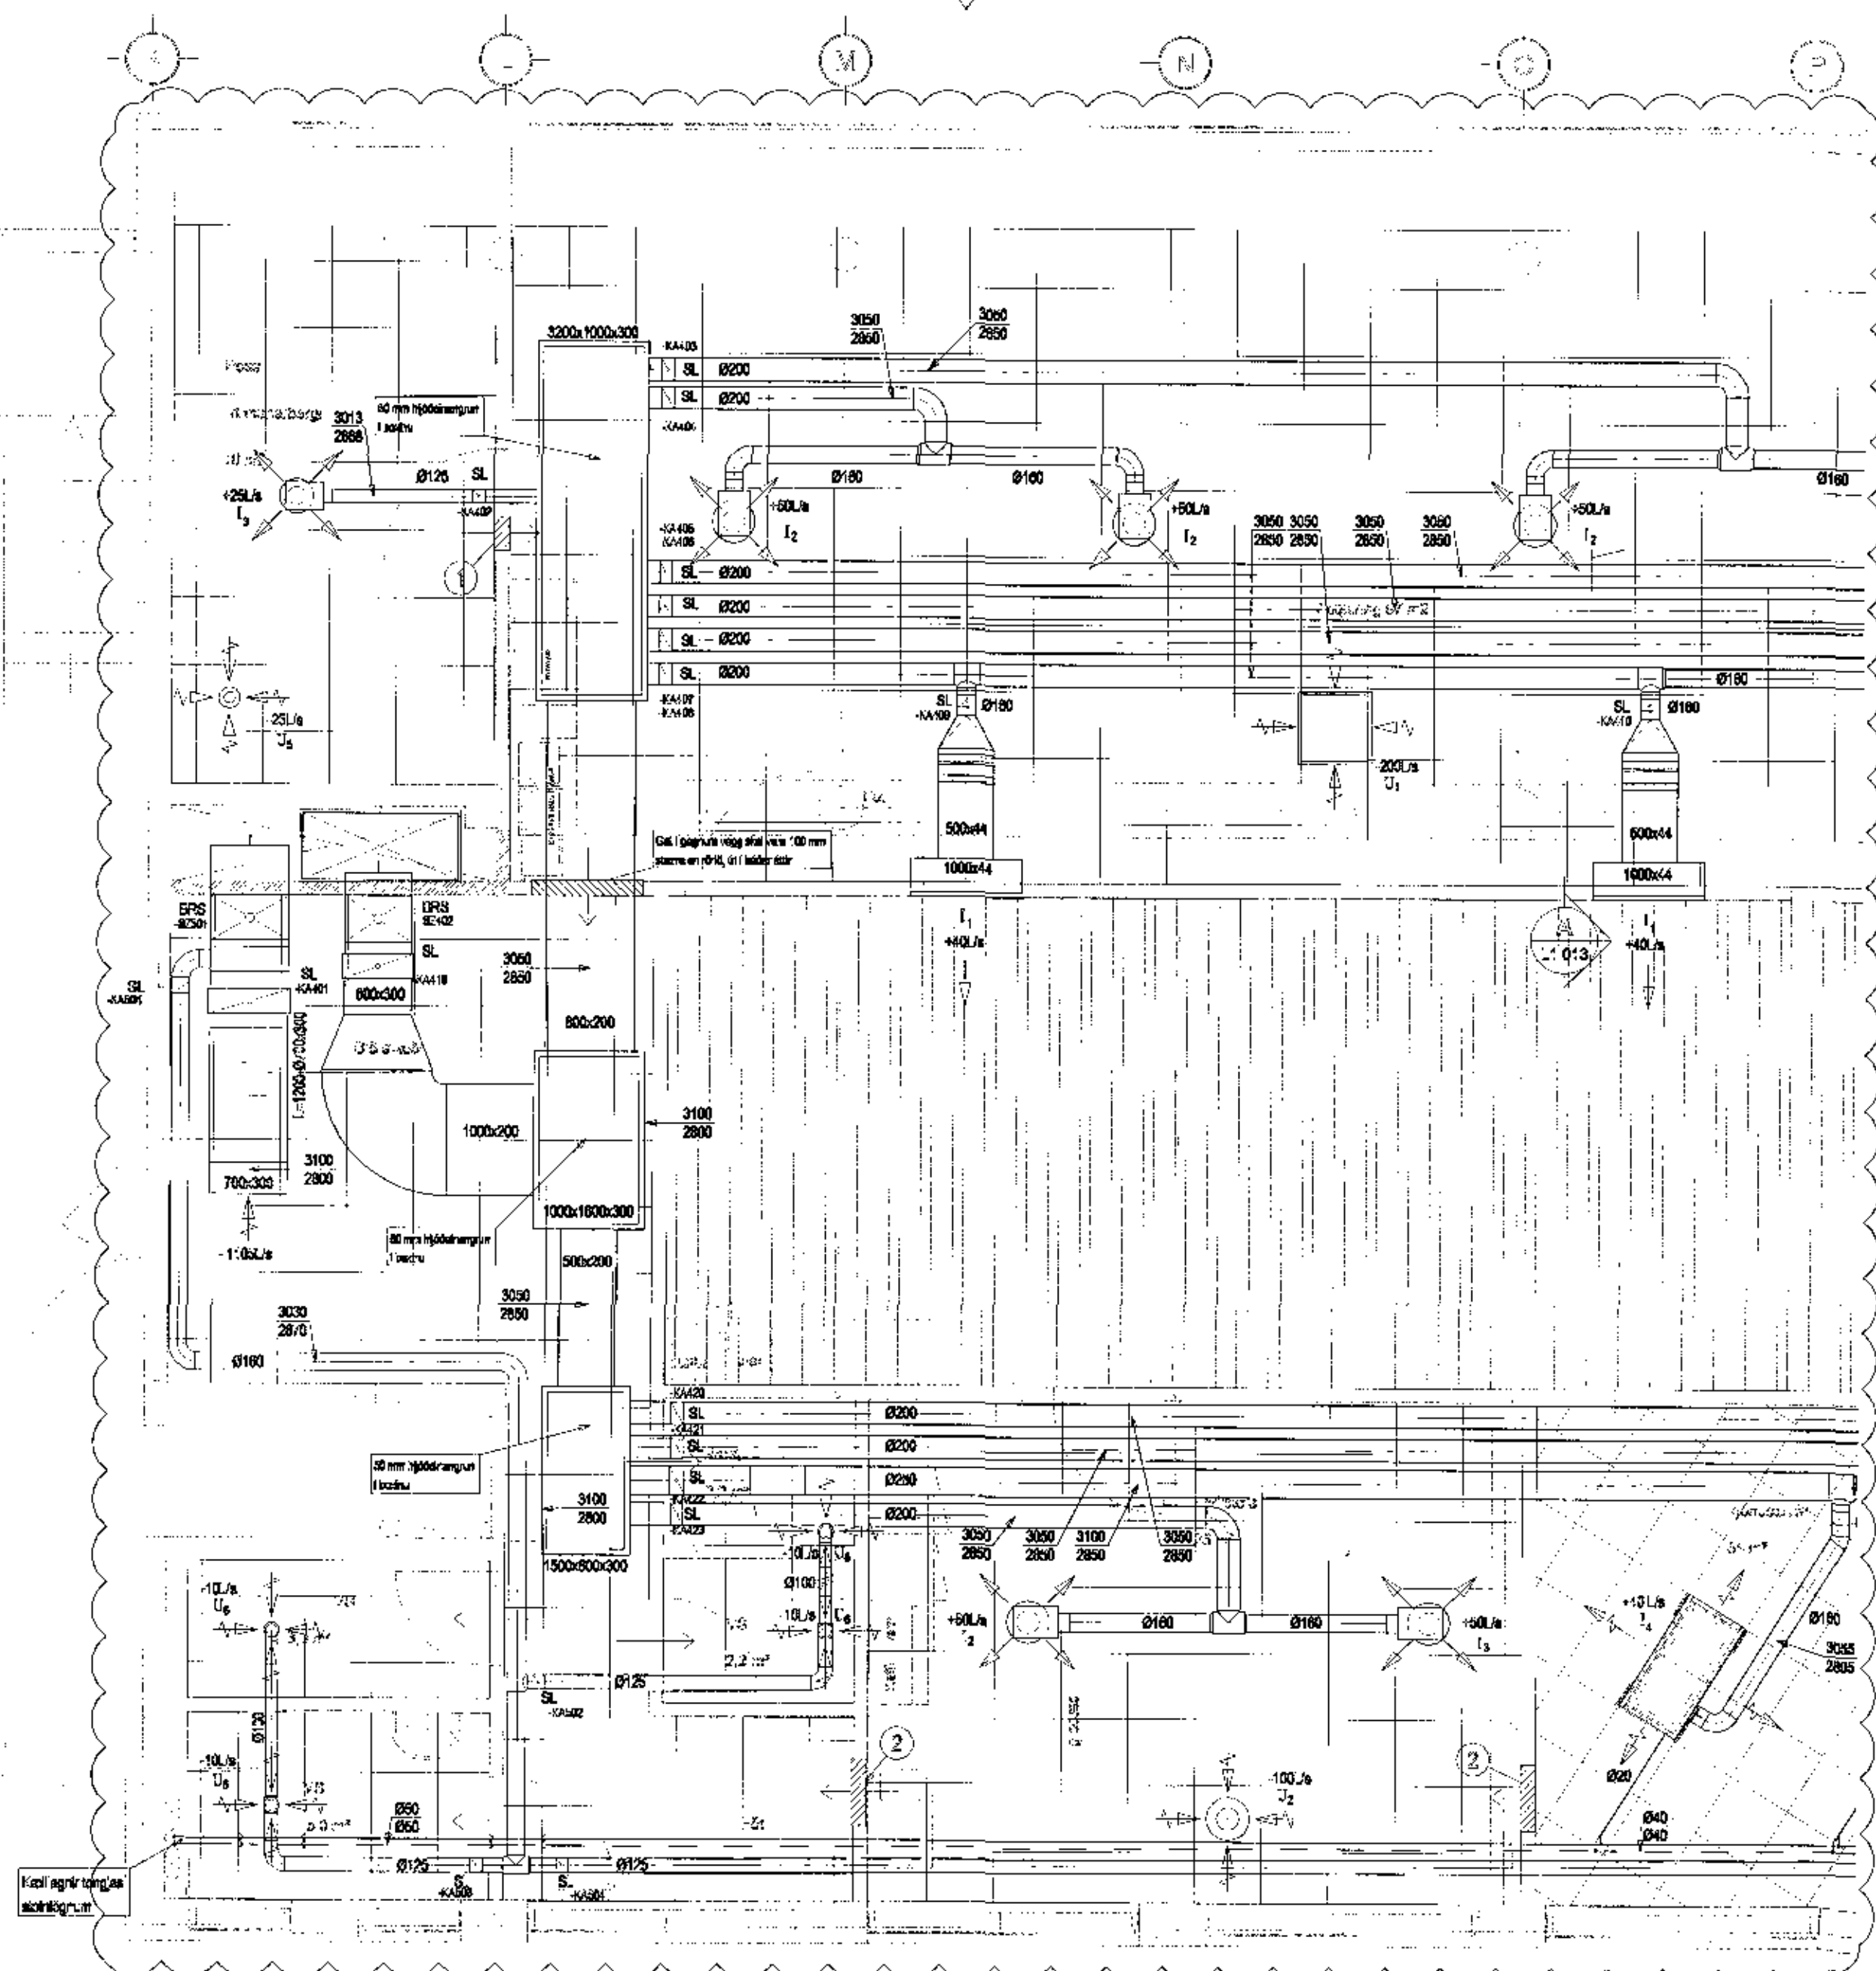


Samykkt bann
14 NOV 2017
Byggingartúlltrúnn í Hafnarfirði
F.h. Sigurdur Steinar Jónsson

- Skýringar
- ① Gat í vegg fyrir ofan kerfislát
Stærð: 300x200 mm
 - ② Gat í vegg fyrir ofan kerfislát
Stærð: 600x200 mm

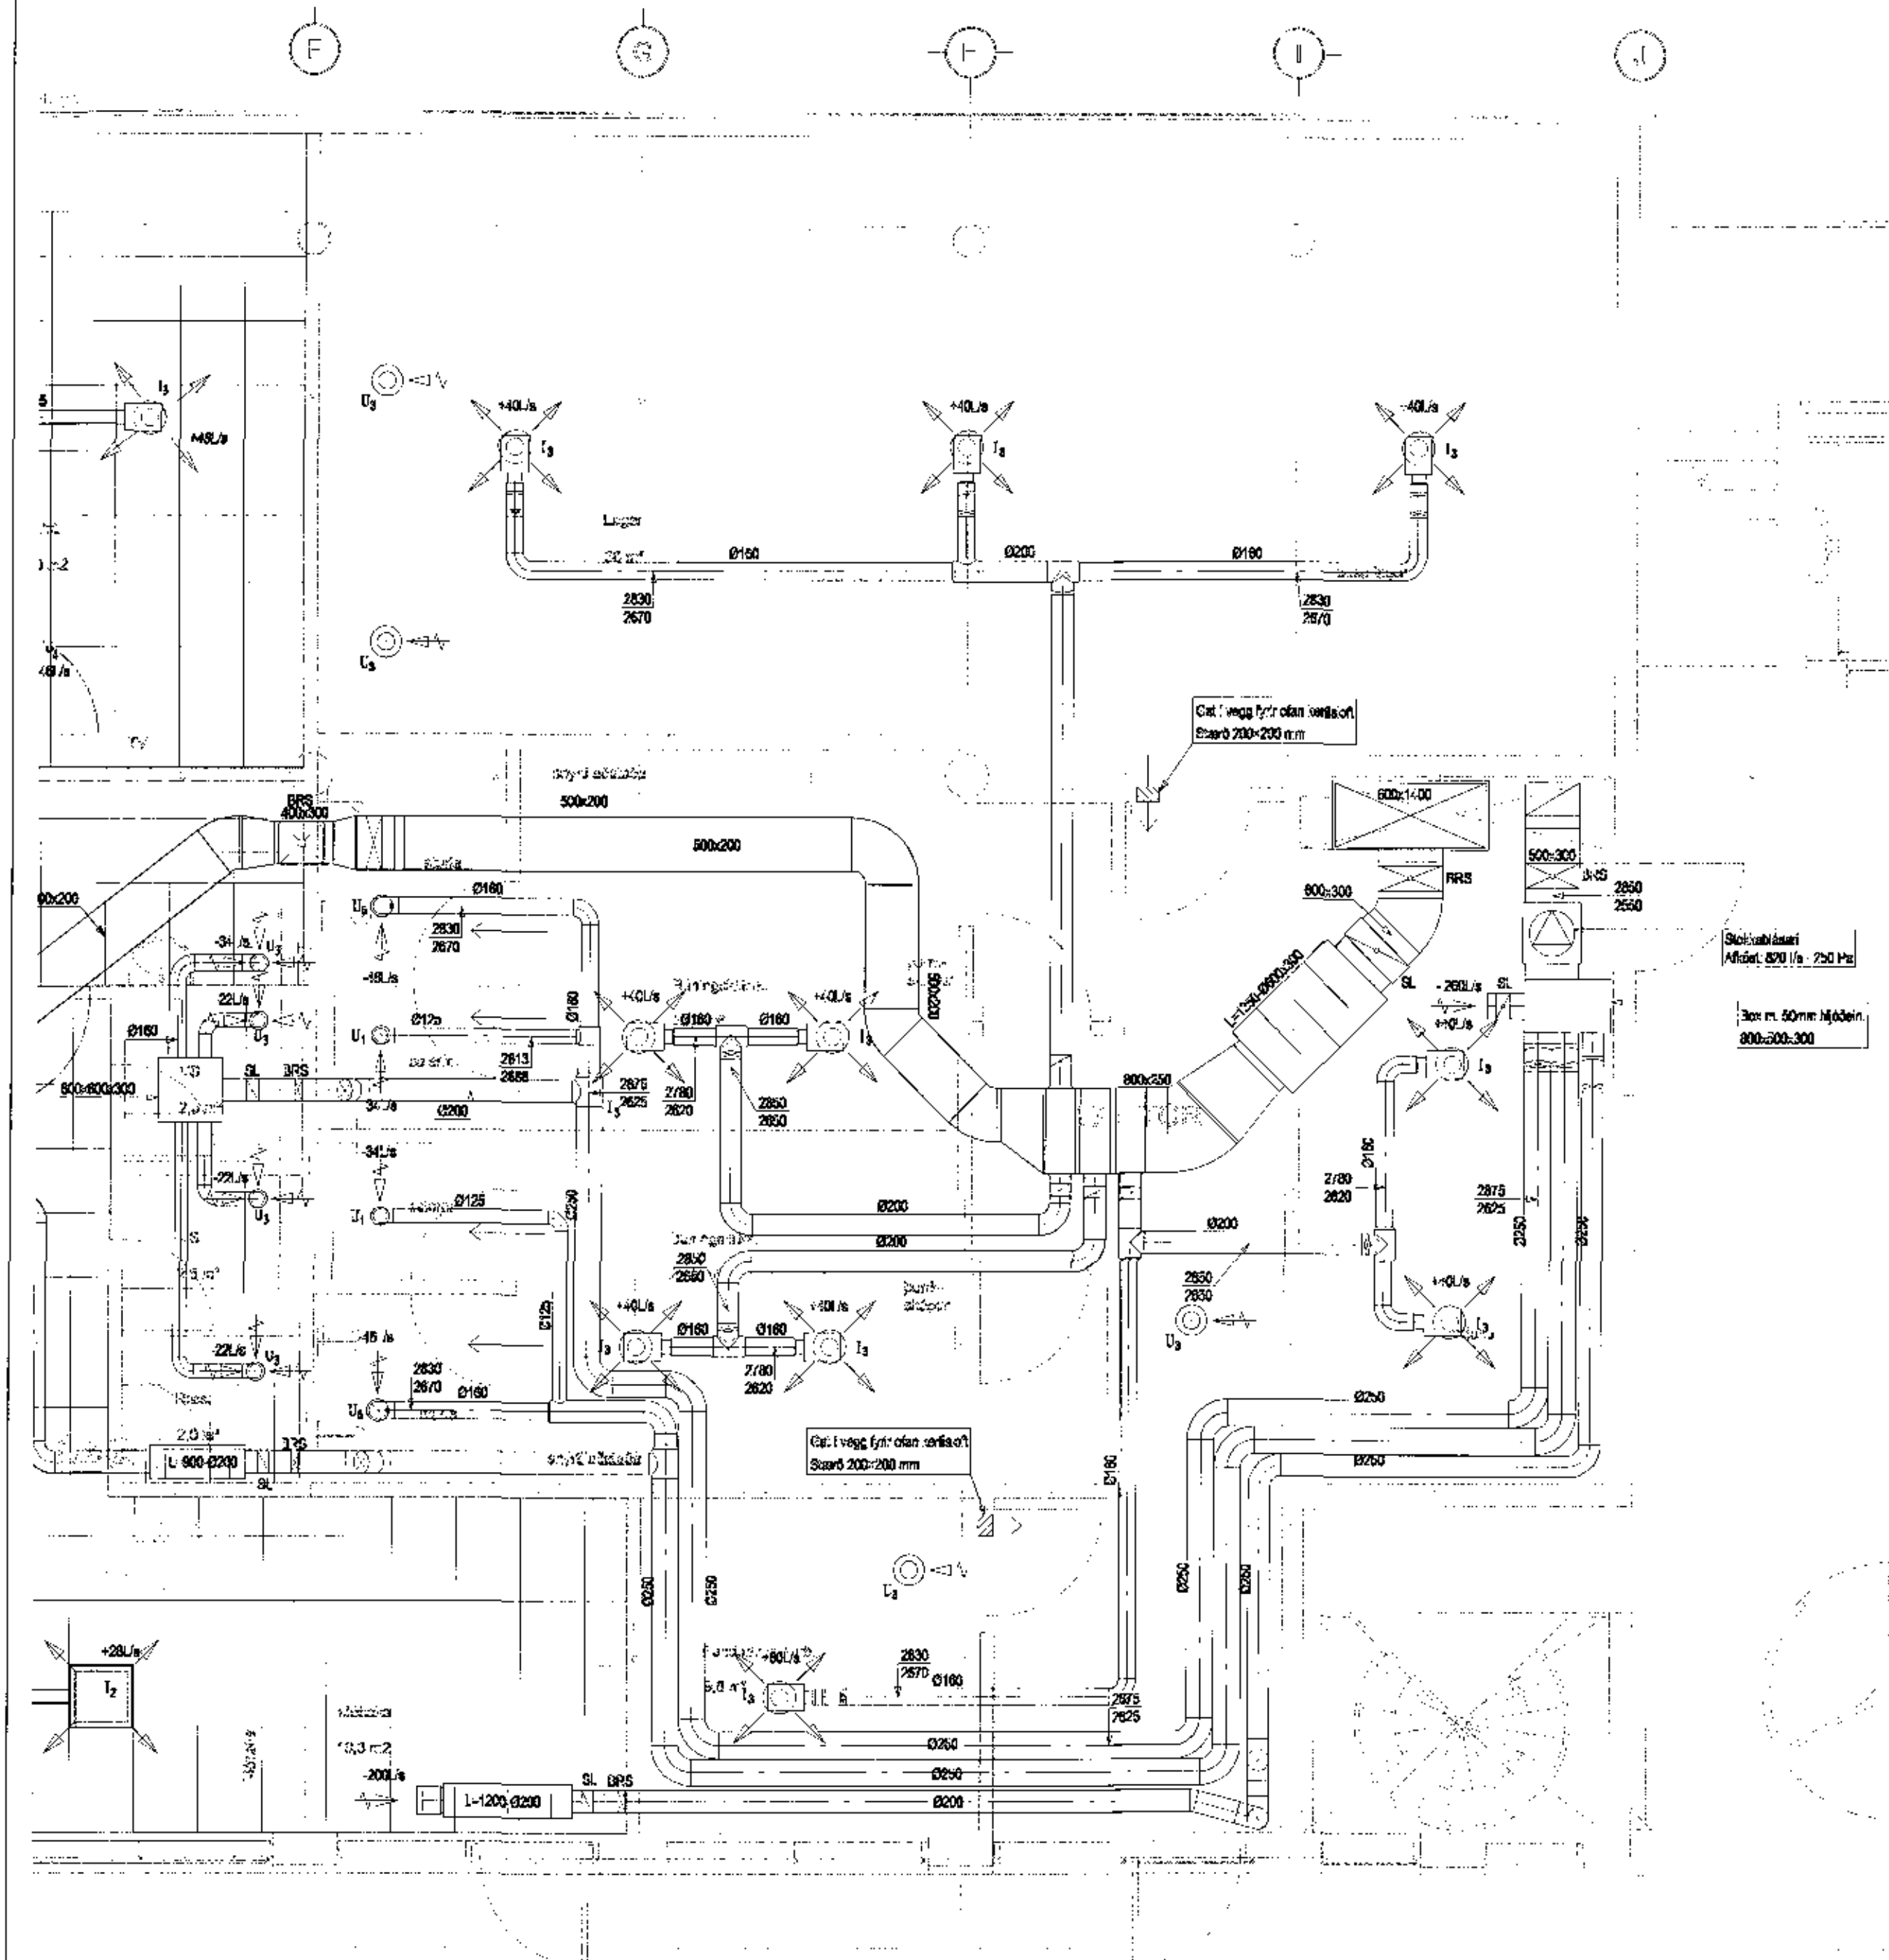

ÁRITUN ADALHÖNNUNJAR
ÚTI INN
ARKITEKTAR
BALDUR Ó. SVAVARSSON
ARKITEKT FAL SAMAR
120357/1149

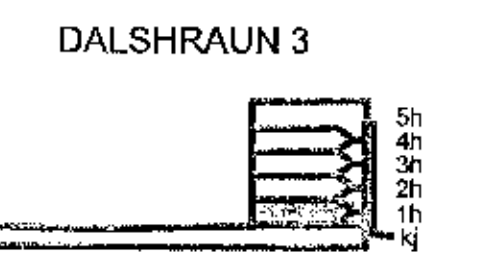

C	13.09.17	Skilubúnaður bætt við	PDE/SAS
B	10.01.17	Skjpt um bíðara bætt við stökkum ofi	Þ.J./SAS
A	03.07.13	Stærð á stökk breytt	BS/SAS
Útg.	Dagur	Skýring	Hanna Östfjörð



VERKFRÆÐISTOFA

BÍLHAFRAUN 20 • 220 HAFNARFJÖRÐUR • KENNIT. 710798-2699
vsk@vsb.is • Sími 535 8600 • Fax 535 8610 • www.vsb.is

Artur söfnunaraftir
Sveinn Áki Sveinsson
NÚ 230855 3099 • smg@vsb.is
Verkefni
DALSHRAUN 3
HAFNARFIRÐI

Veðunir

Loftræsing
1. hæð
Grunnmynd 2

Hannaf	Teknað	Yfirvað	Kvart	Ska
BS	BS	SAS	1:50	/A1
Dagur	Verkefni	Tekning	Útgáfa	C
02.07.2013	07244	L1 012		