




4 1017 1601351

Samþykkt þann
14 NOV 2017
Byggingarfulltrúinn / Hafnarfirdi
F.h. Sigurður Steinar Jónsson



Skýringar

- ① Gal í vegg fyrir ofan kerfið
Stærð: 300x200 mm
- ② Gal í vegg fyrir ofan kerfið
Stærð: 600x200 mm

Áttun aðmönnum
ÚTI
ARKITEKTAR
BALDUR Ó. SVAVARSSON
ARK.
120357 0147

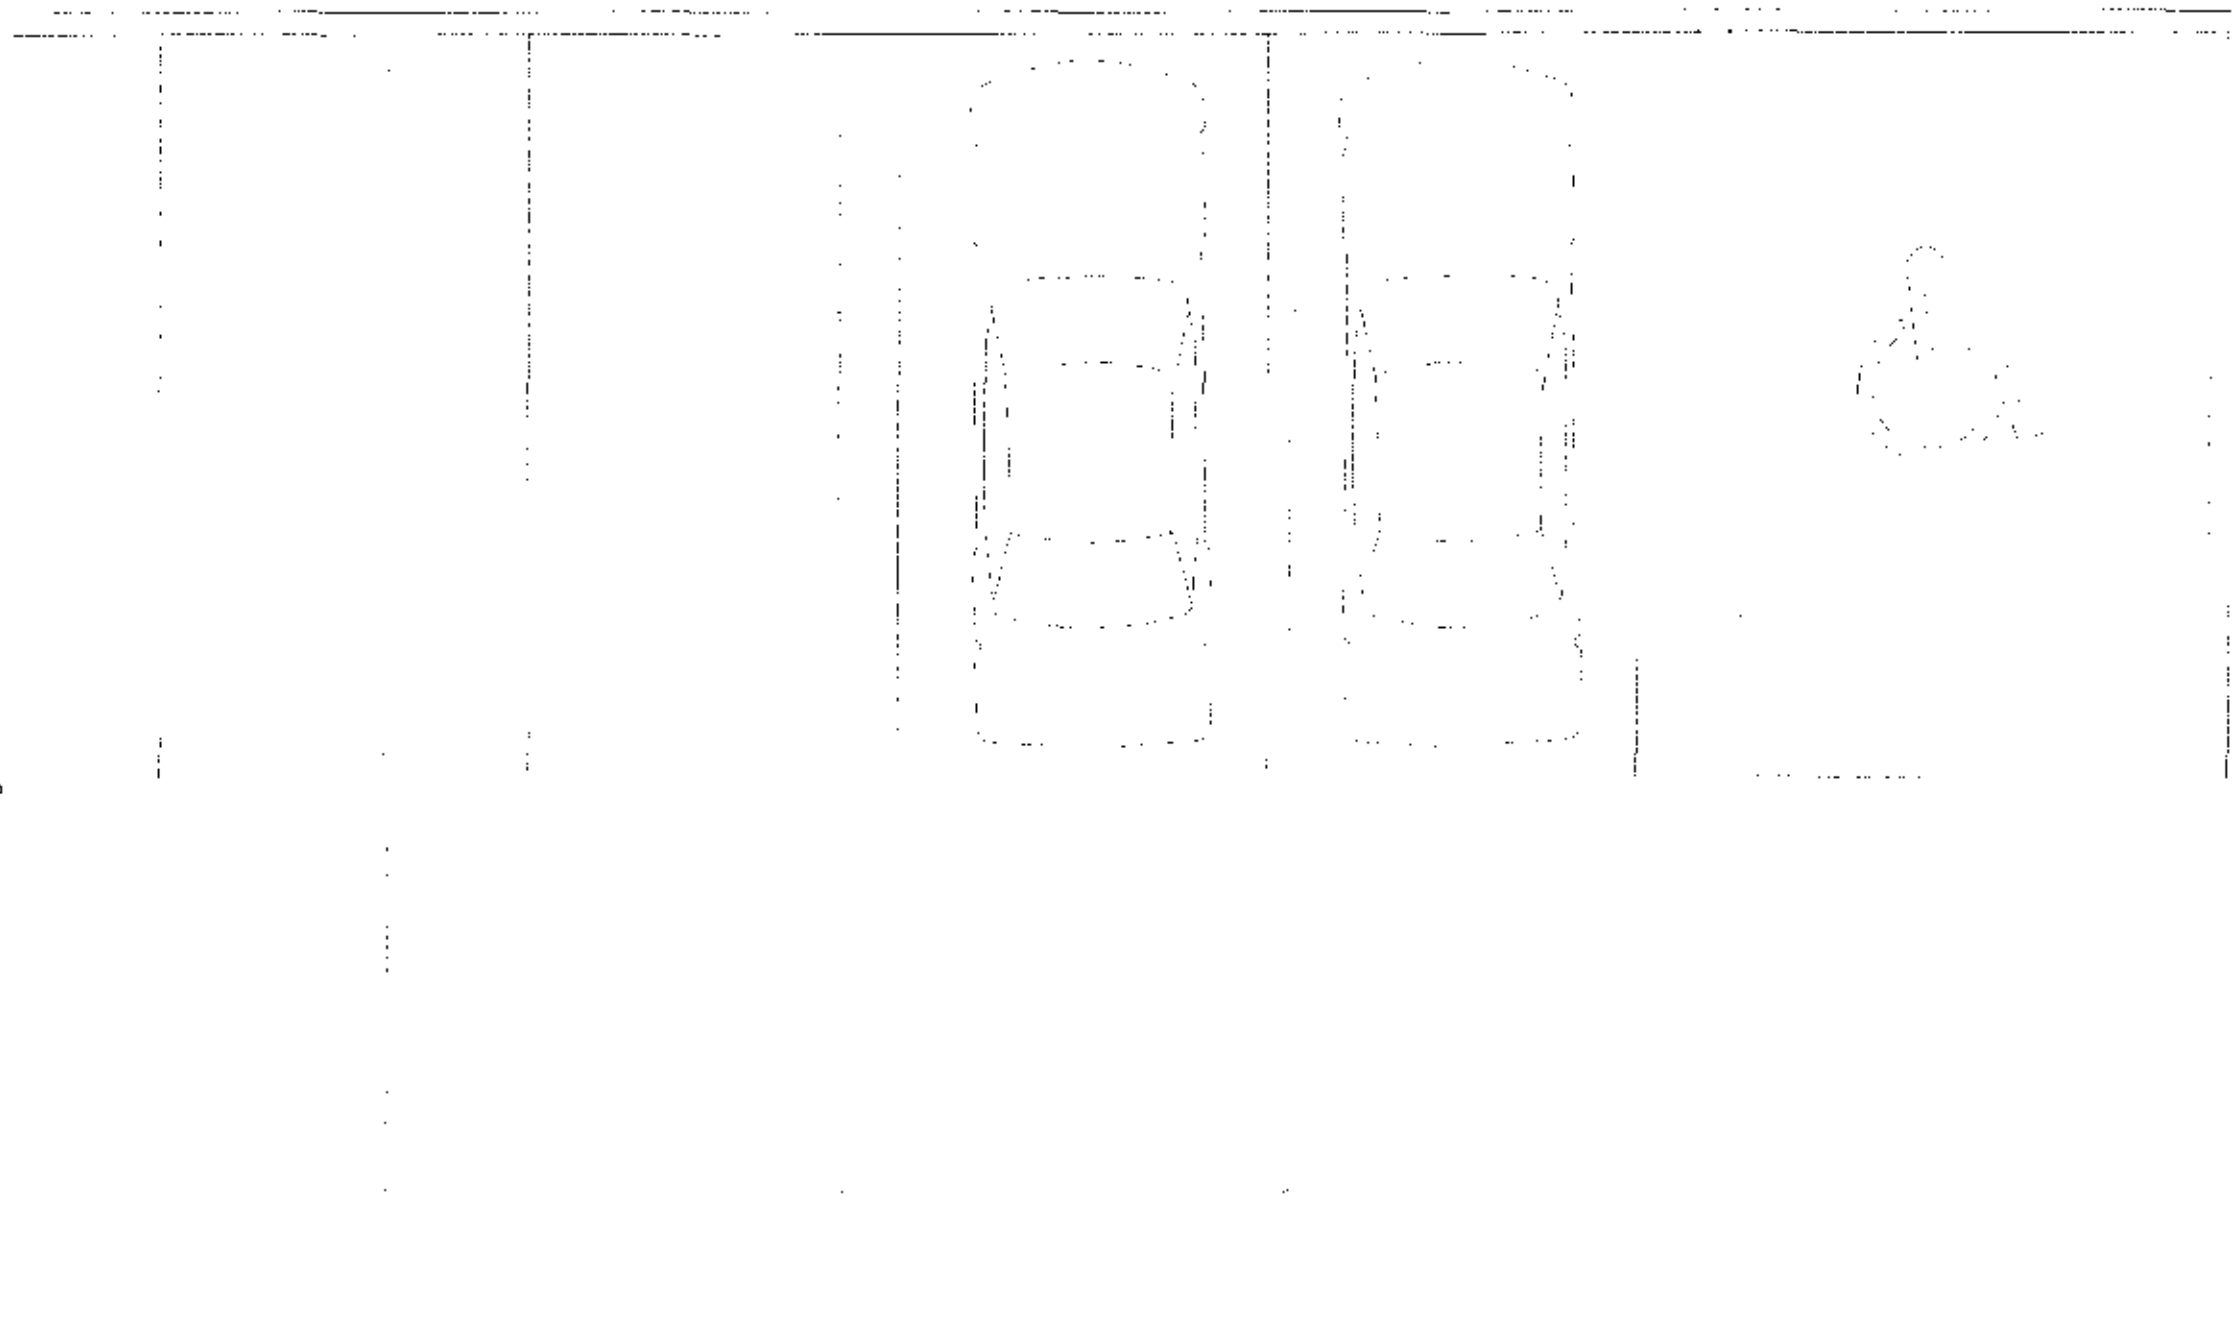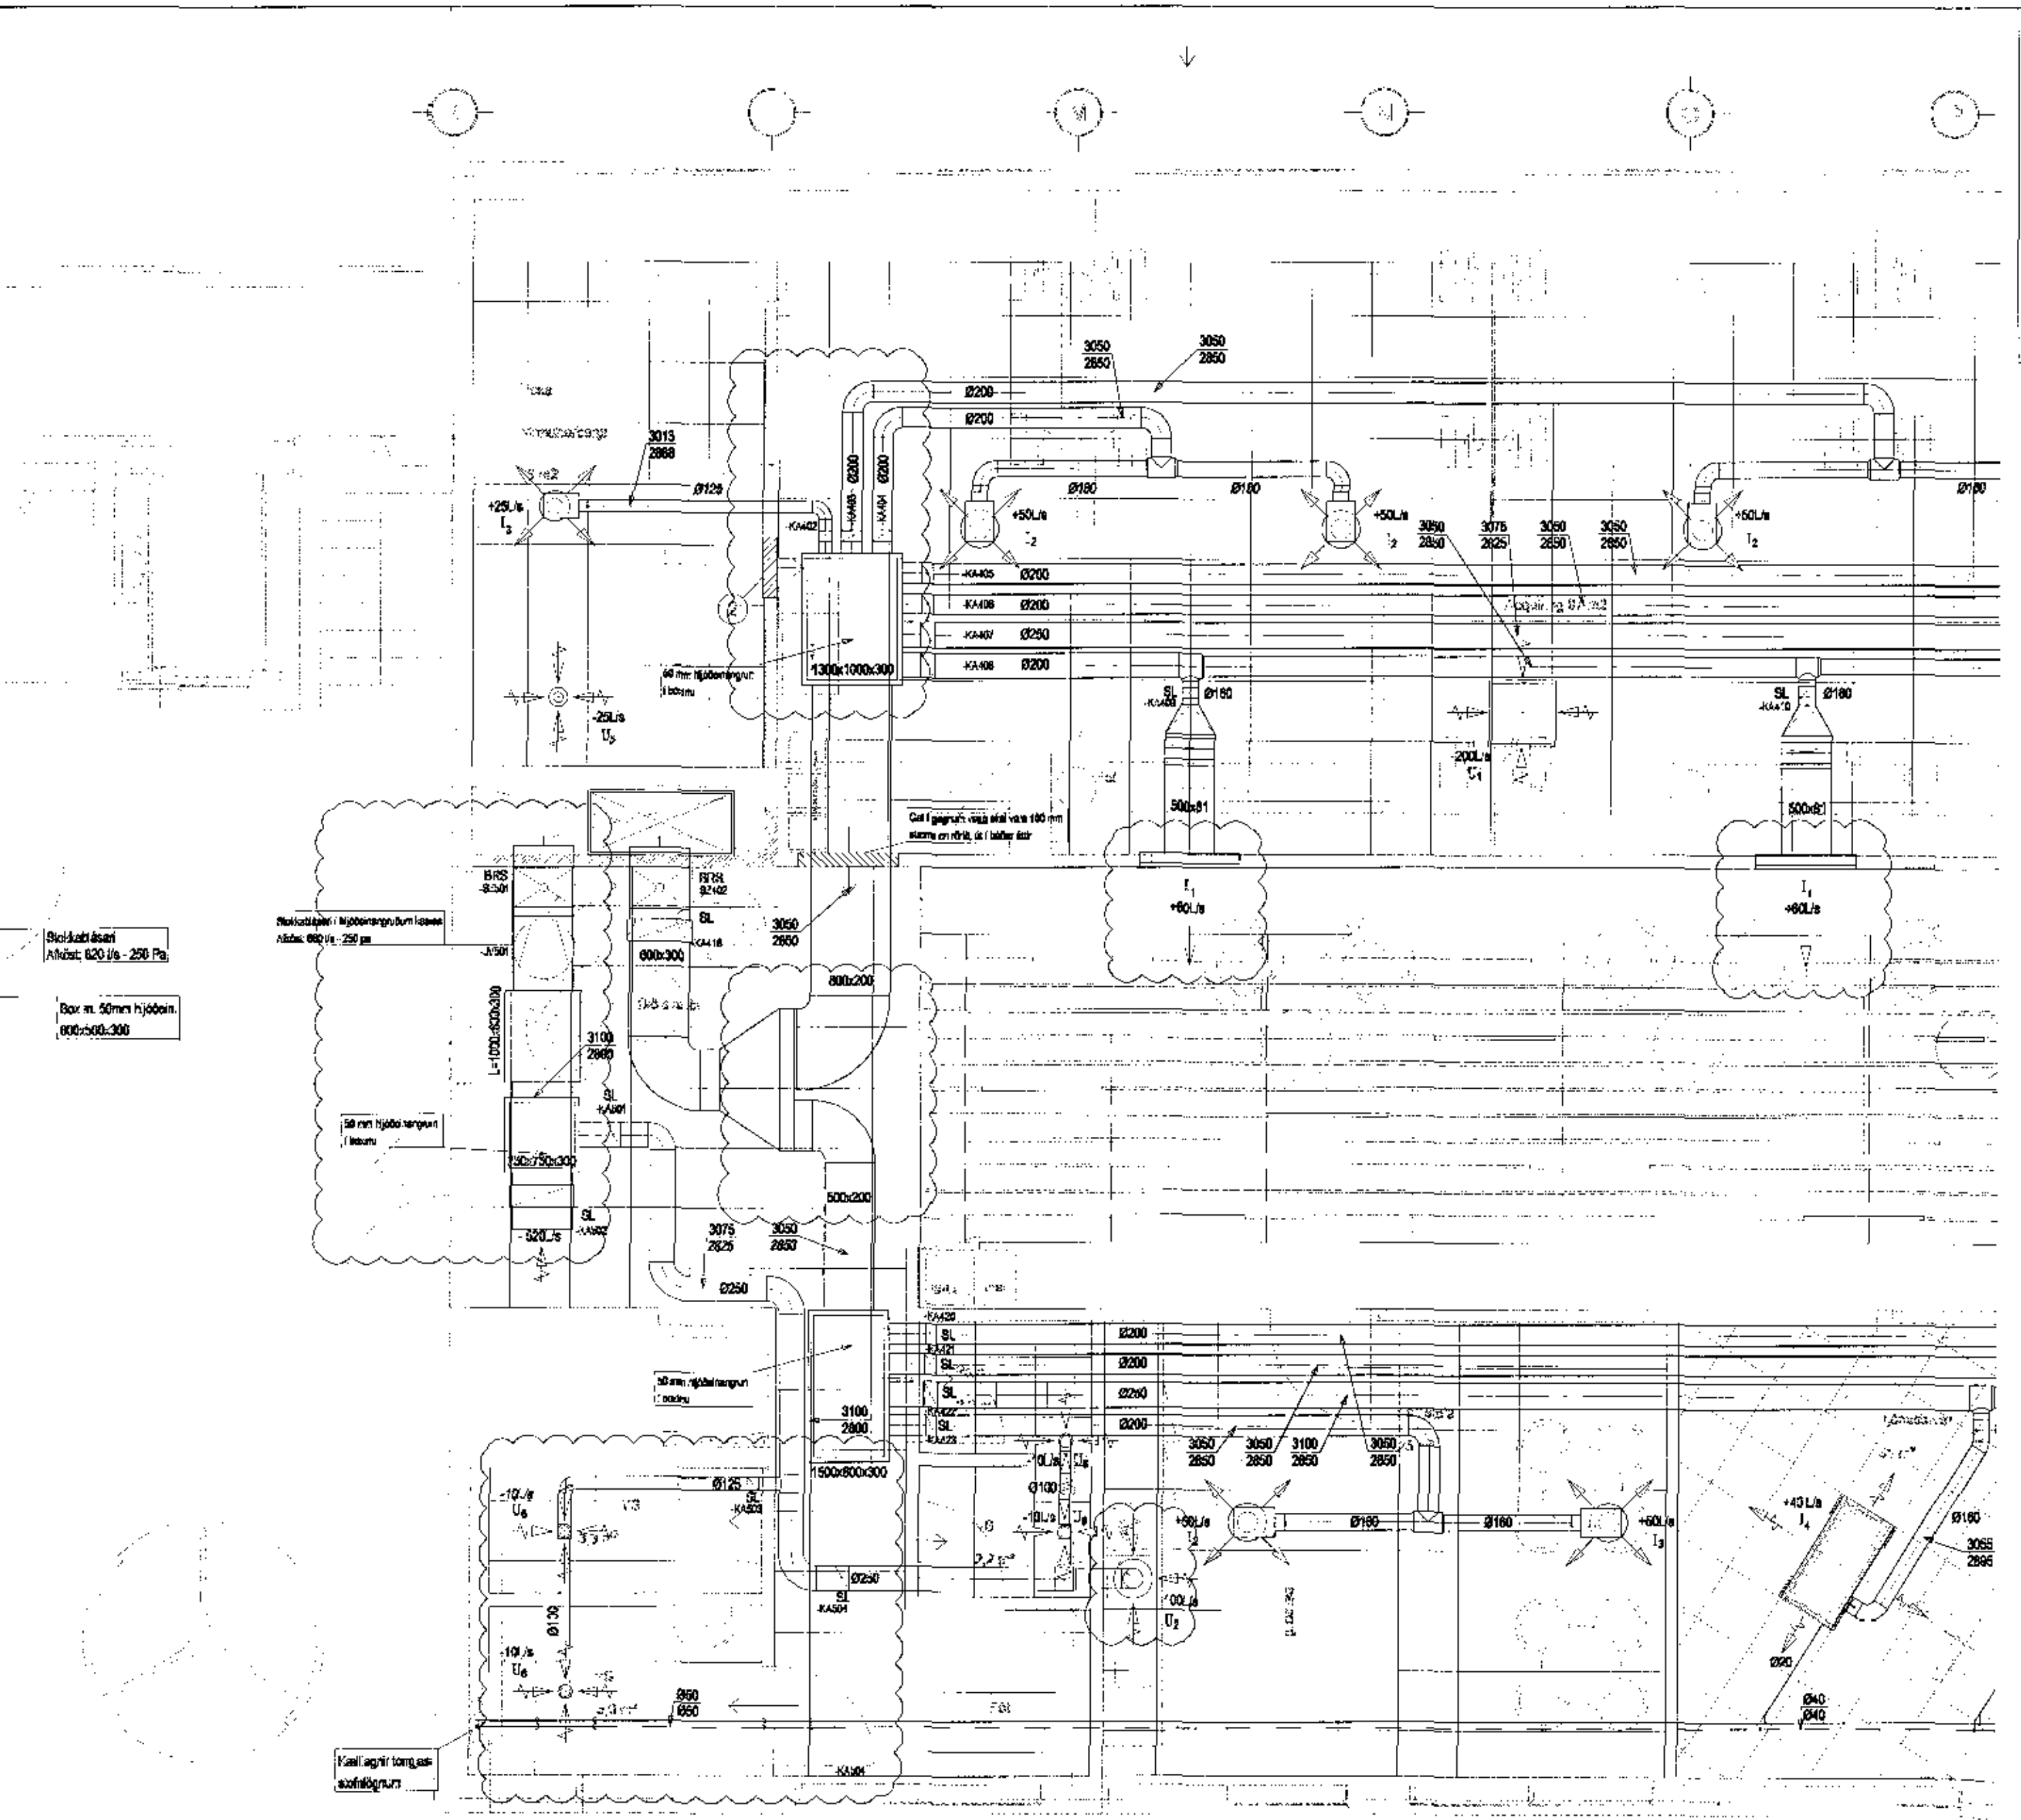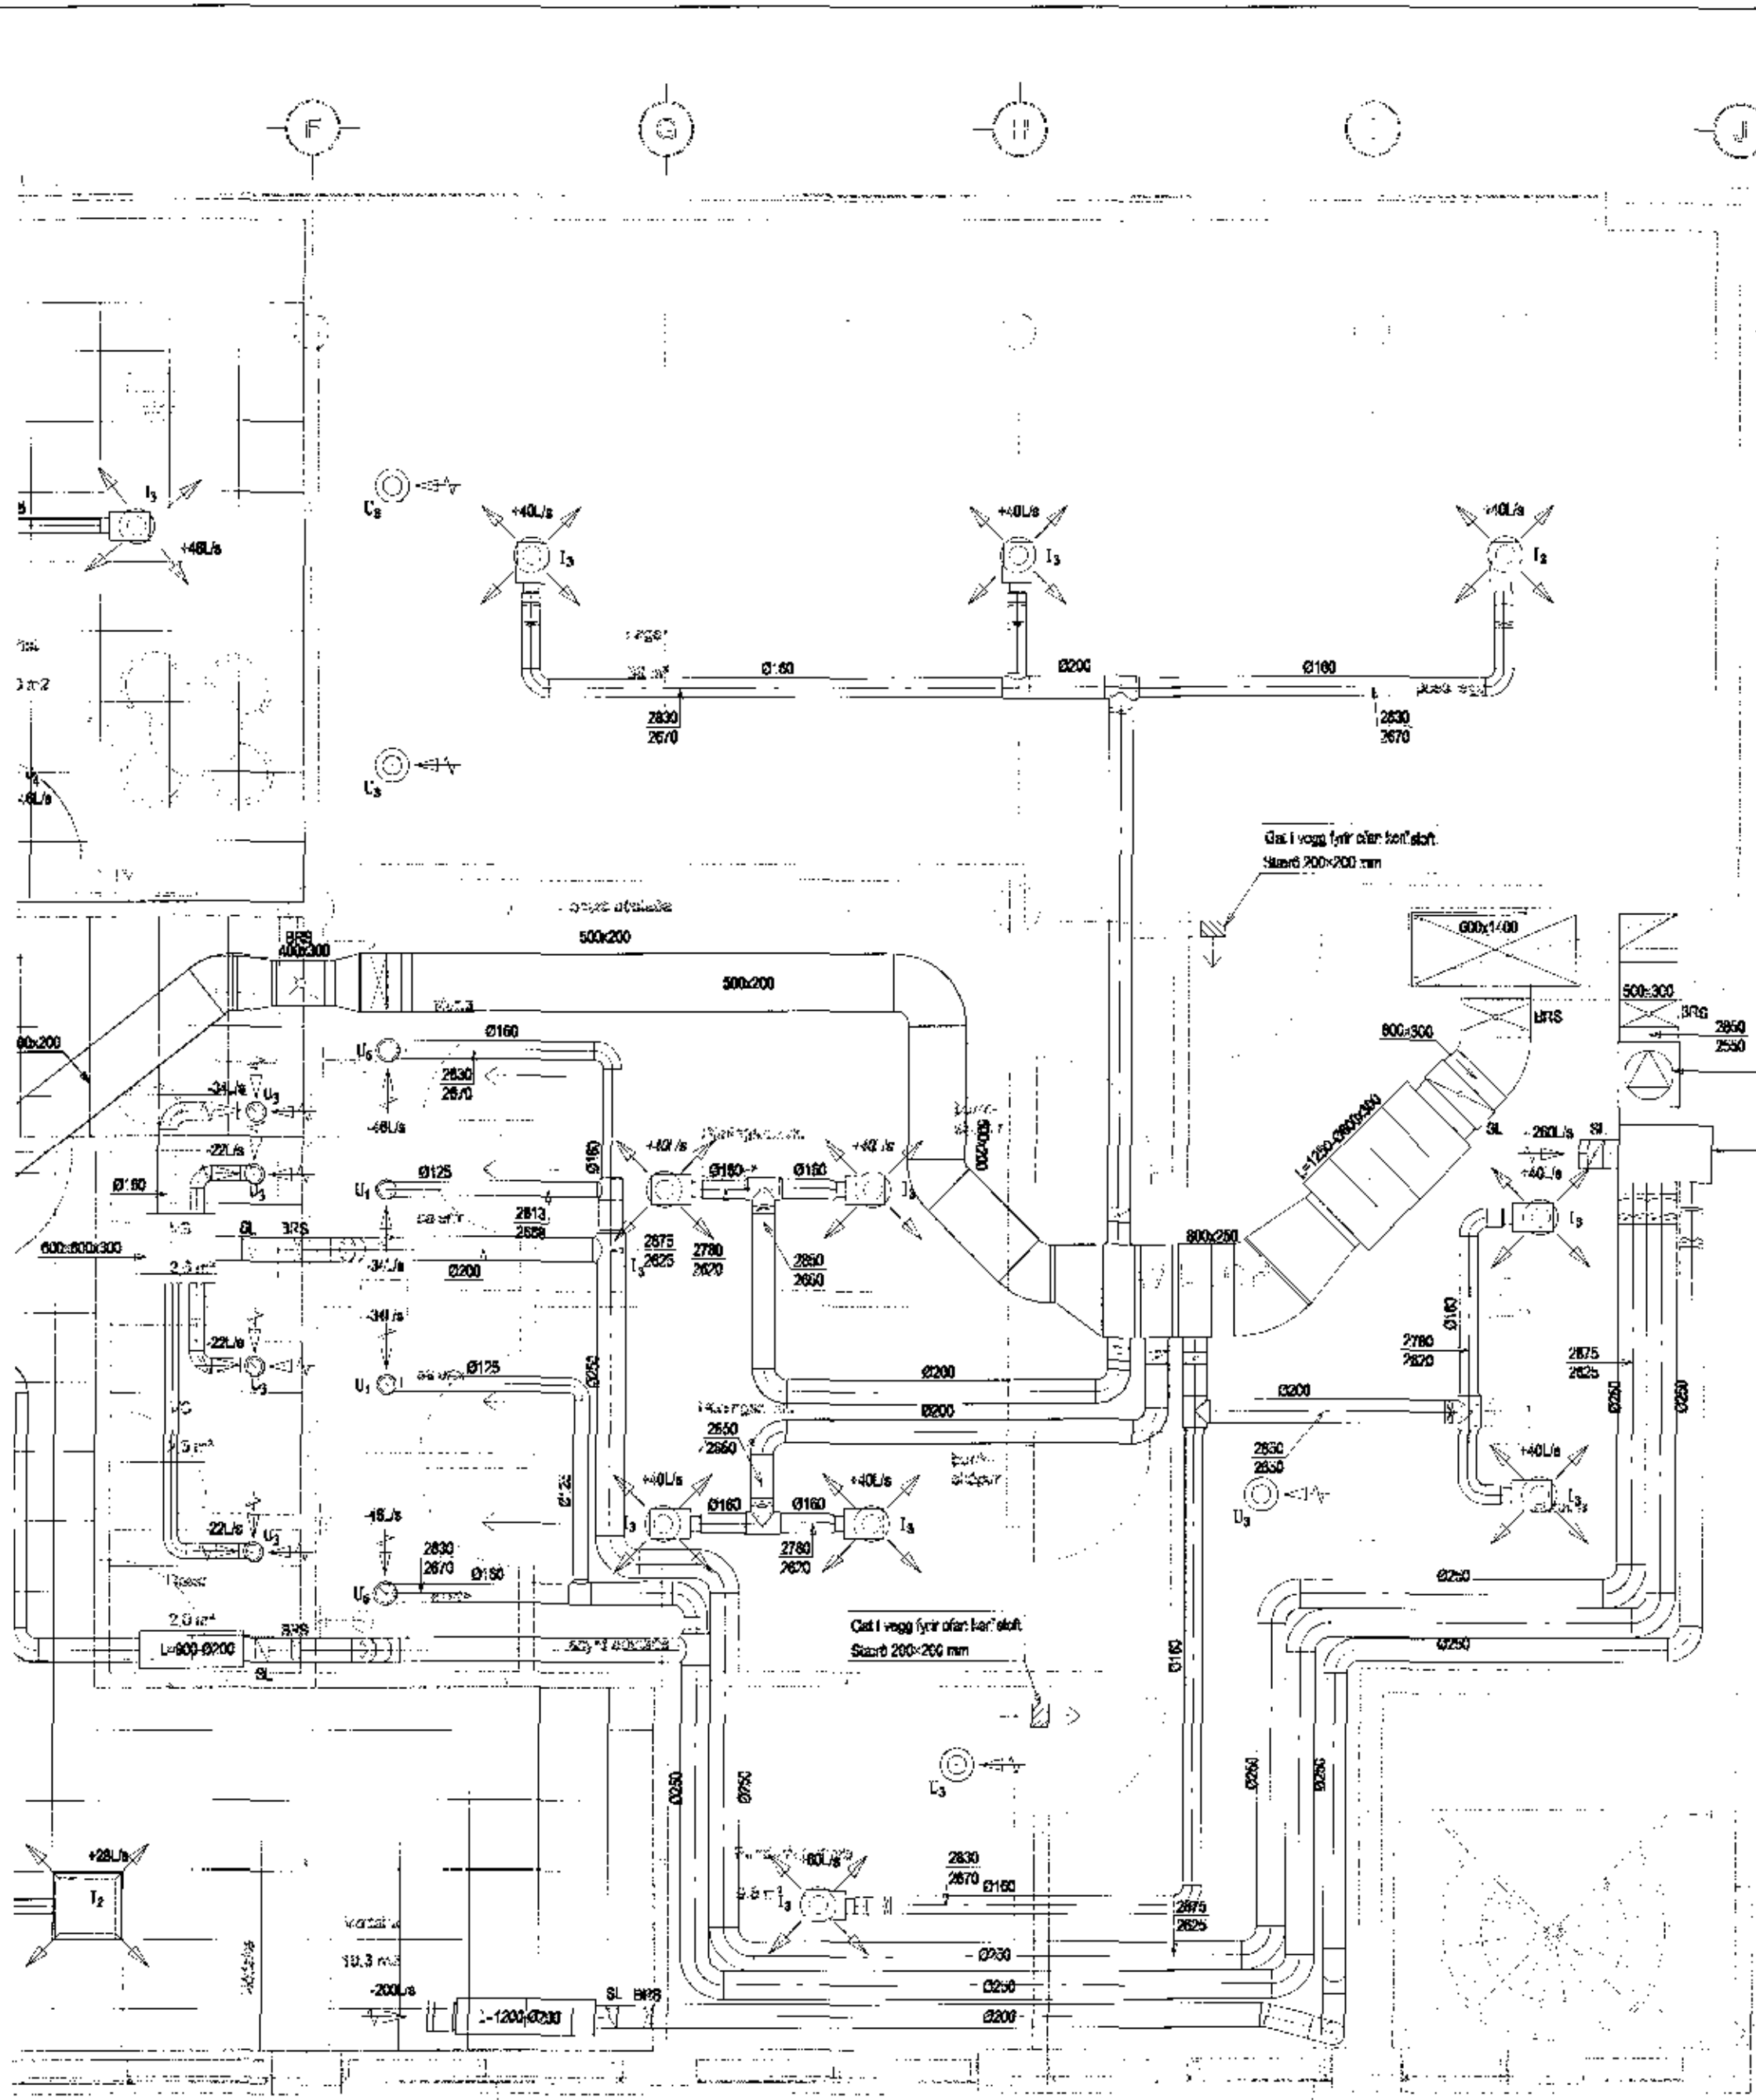

DALSHRAUN 3

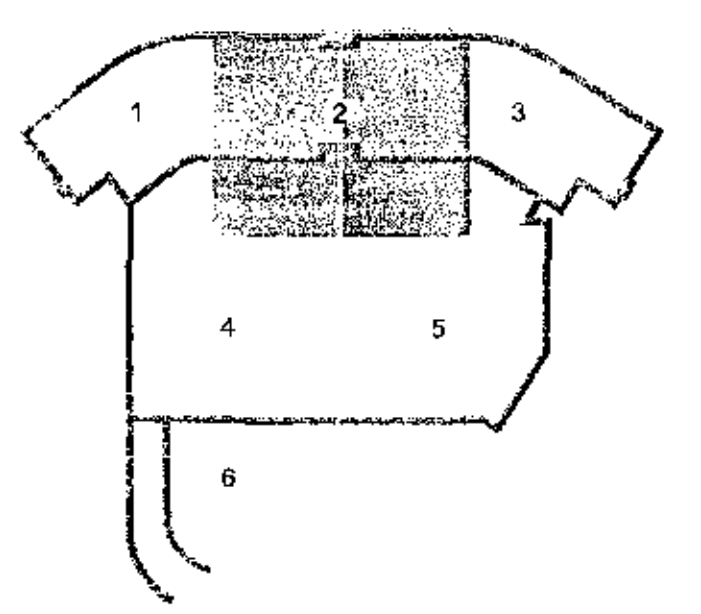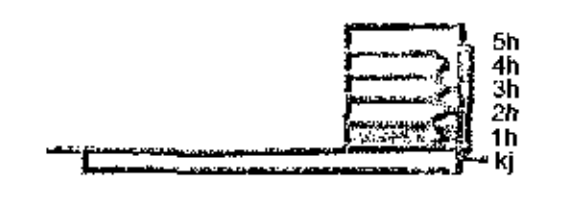

D	02.10.17	Hönnun breys	PDEBÁS
C	13.09.17	Skilfræðingur best við	PDEBÁS
B	10.01.17	Skript um hlífðara bærni við stökum og	BJKGBÁS
A	03.07.15	Stærð á stöku breylinni	BJKGBÁS
Úg. Dags.		Skýring	Hanna VYBÍRSDÓTTIR



VERKFRÆÐISTOFA

86 JARHRAUN 20 • 220 HAFNARFJÖRÐUR • KENNIT. 710788-2898
 vsb@vsb.is • Sími 565 8800 • Fax 565 8810 • www.vsb.is

Aftrun aðmönnum
Sveinn Aki Sveinsson
Sími 230855 8809 • aki@vsb.is

Verkefni
DALSHRAUN 3
HAFNARFIRDI

Vorðlaði
Lofræsing
1. hæð
Grunnmynd 2

Hanna	Sveinn	Yfirgrip	Kvæmi	Stöð
BS	BS	SAS	1:50	/A1
Dags.		Verkefni	Tekning	Útgáfa
02.07.2013		07244	L1 012	D

V:\0007\0244\10\244-Dalshraun 3\svsb\04.L1.1.dwg