



4 10 17 1805251

Sampykkt þann  
19 NOV 2017  
Byggingarfulltrúi HAFNARFIRÐI  
F.n. Sigurður Steinar Jónsson

Skýringar


- 1 Gat í vegg fyrir ofan kerfslot  
Stærð: 300x200 mm
- 2 Gat í vegg fyrir ofan kerfslot  
Stærð: 600x200 mm

ÁRITTUN AÐAÐHÖNNUNDA:  
**ÚTI** **INN**  
 ARKITEKTAR  
 BALDUR Ó. SVAVARSSON  
 ARKITEKT FAI SAMASK  
 12035P St-49

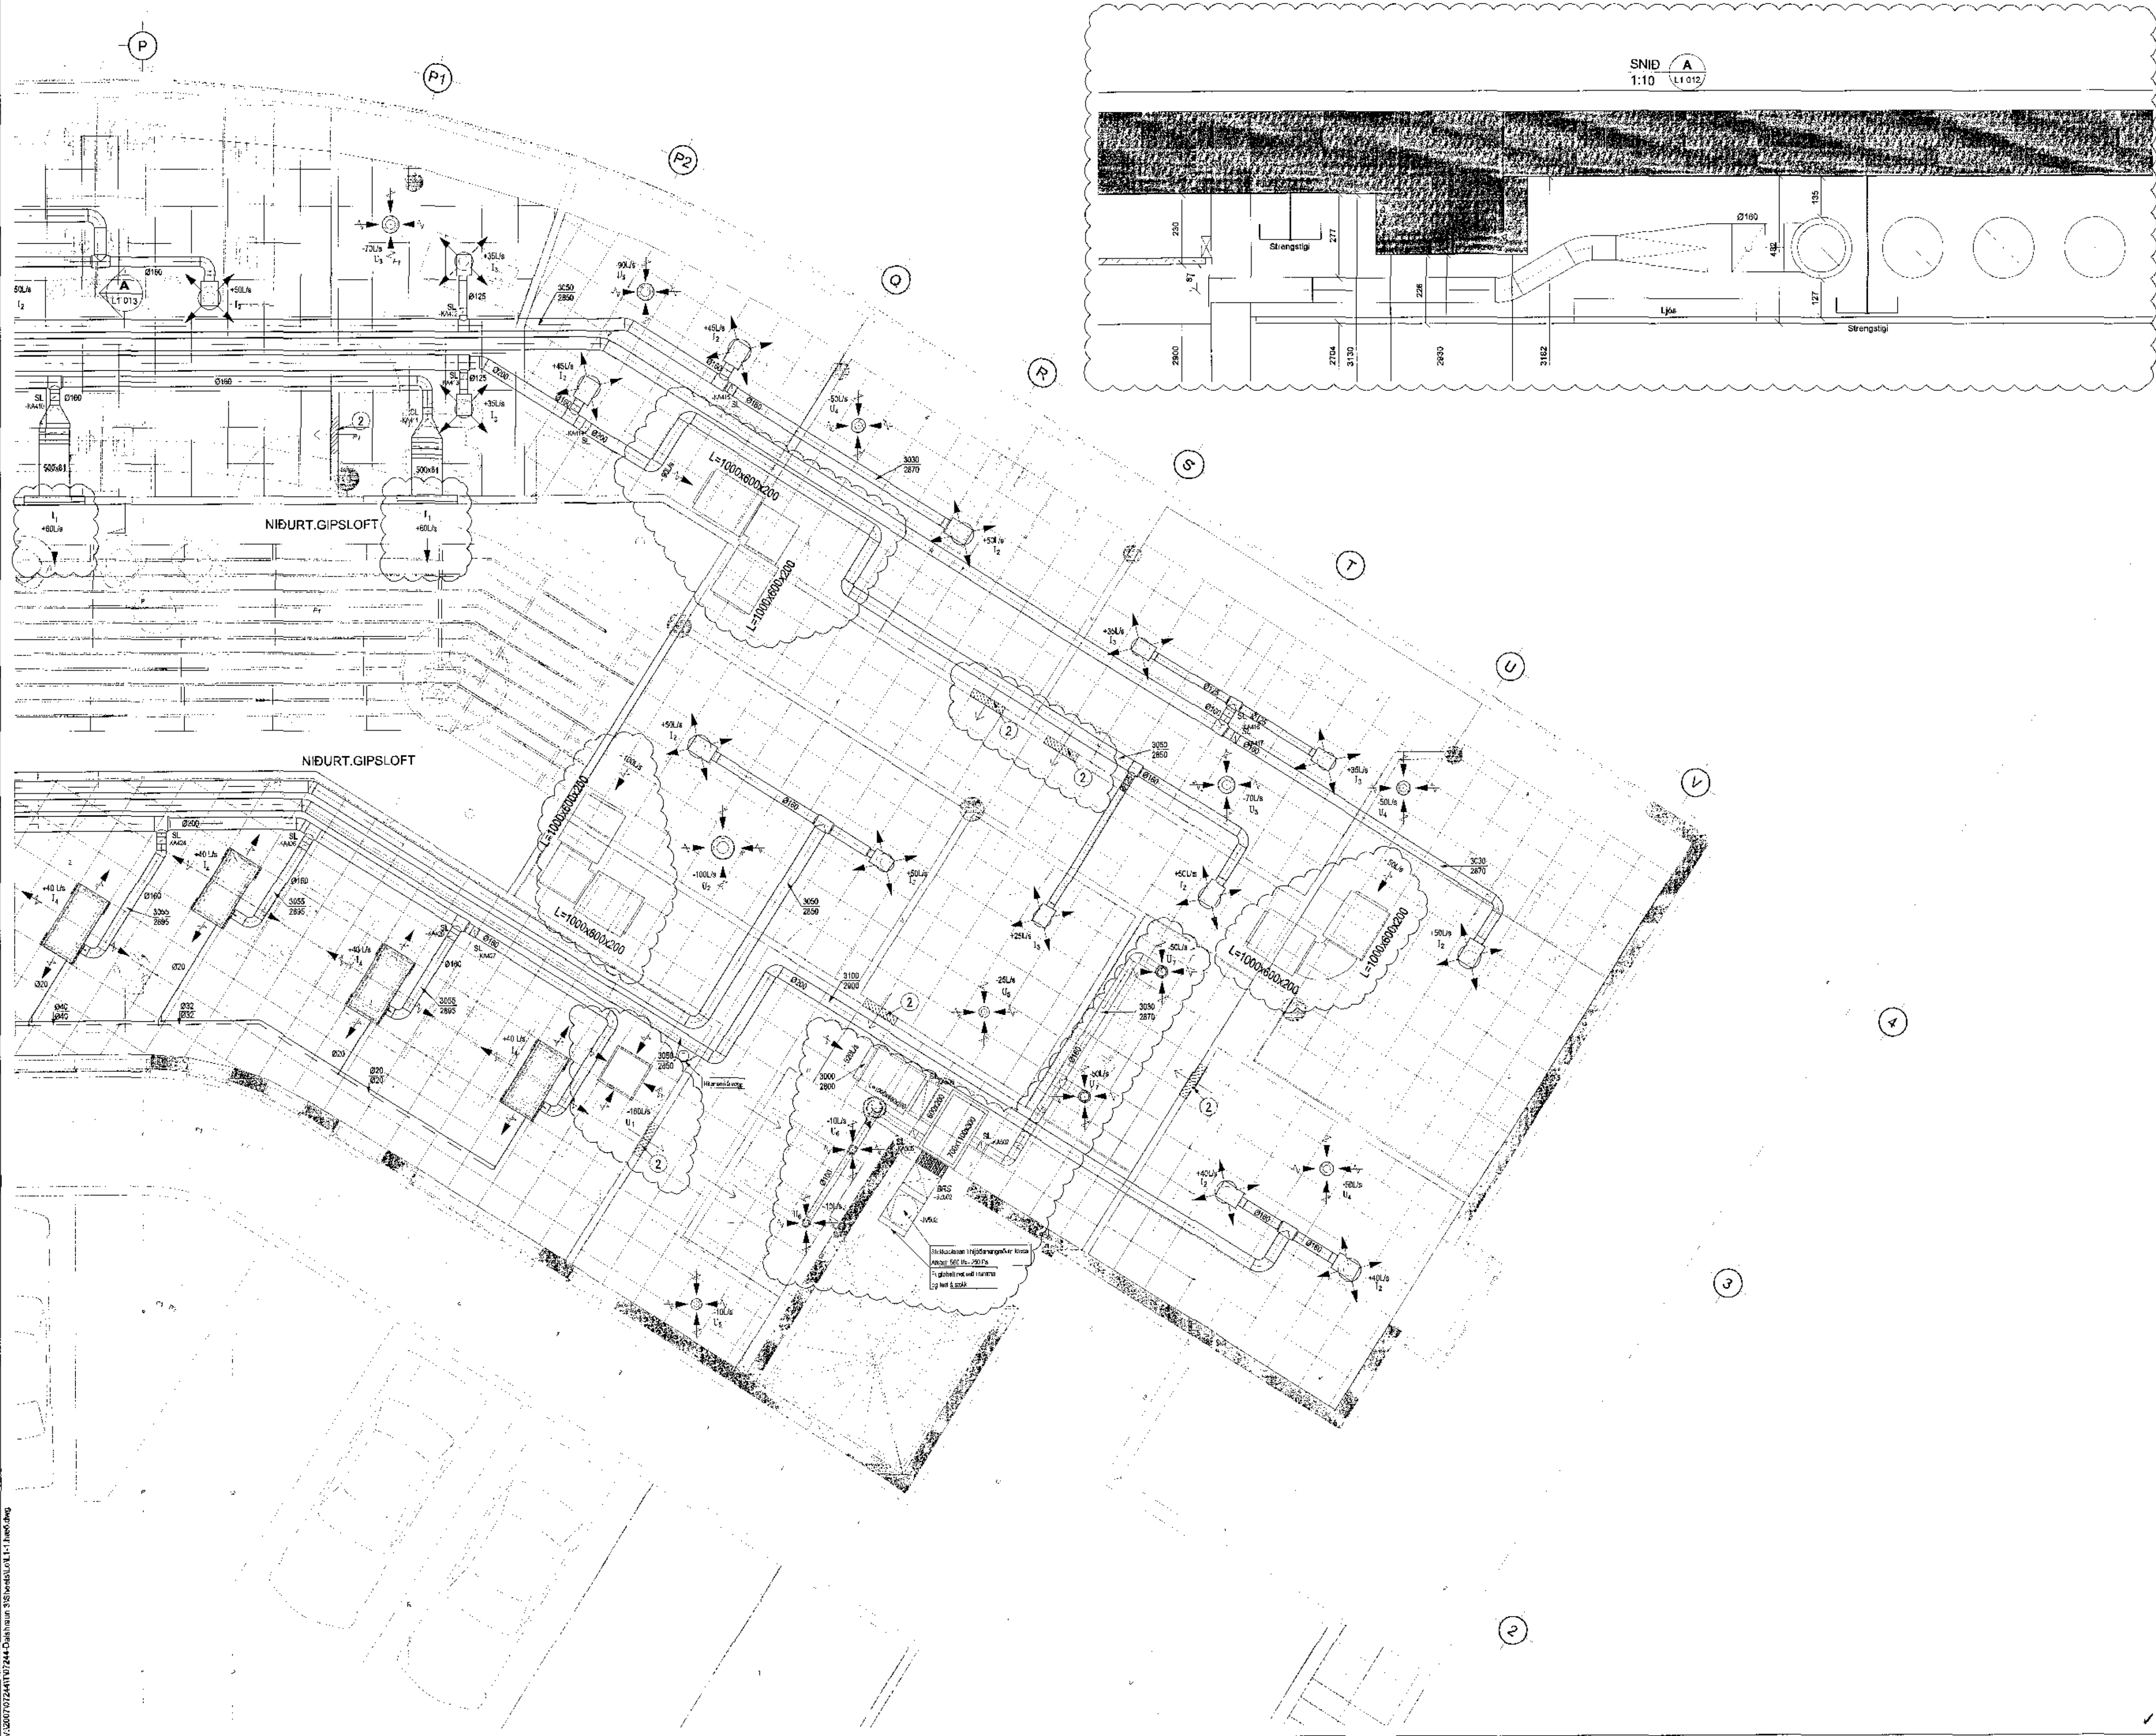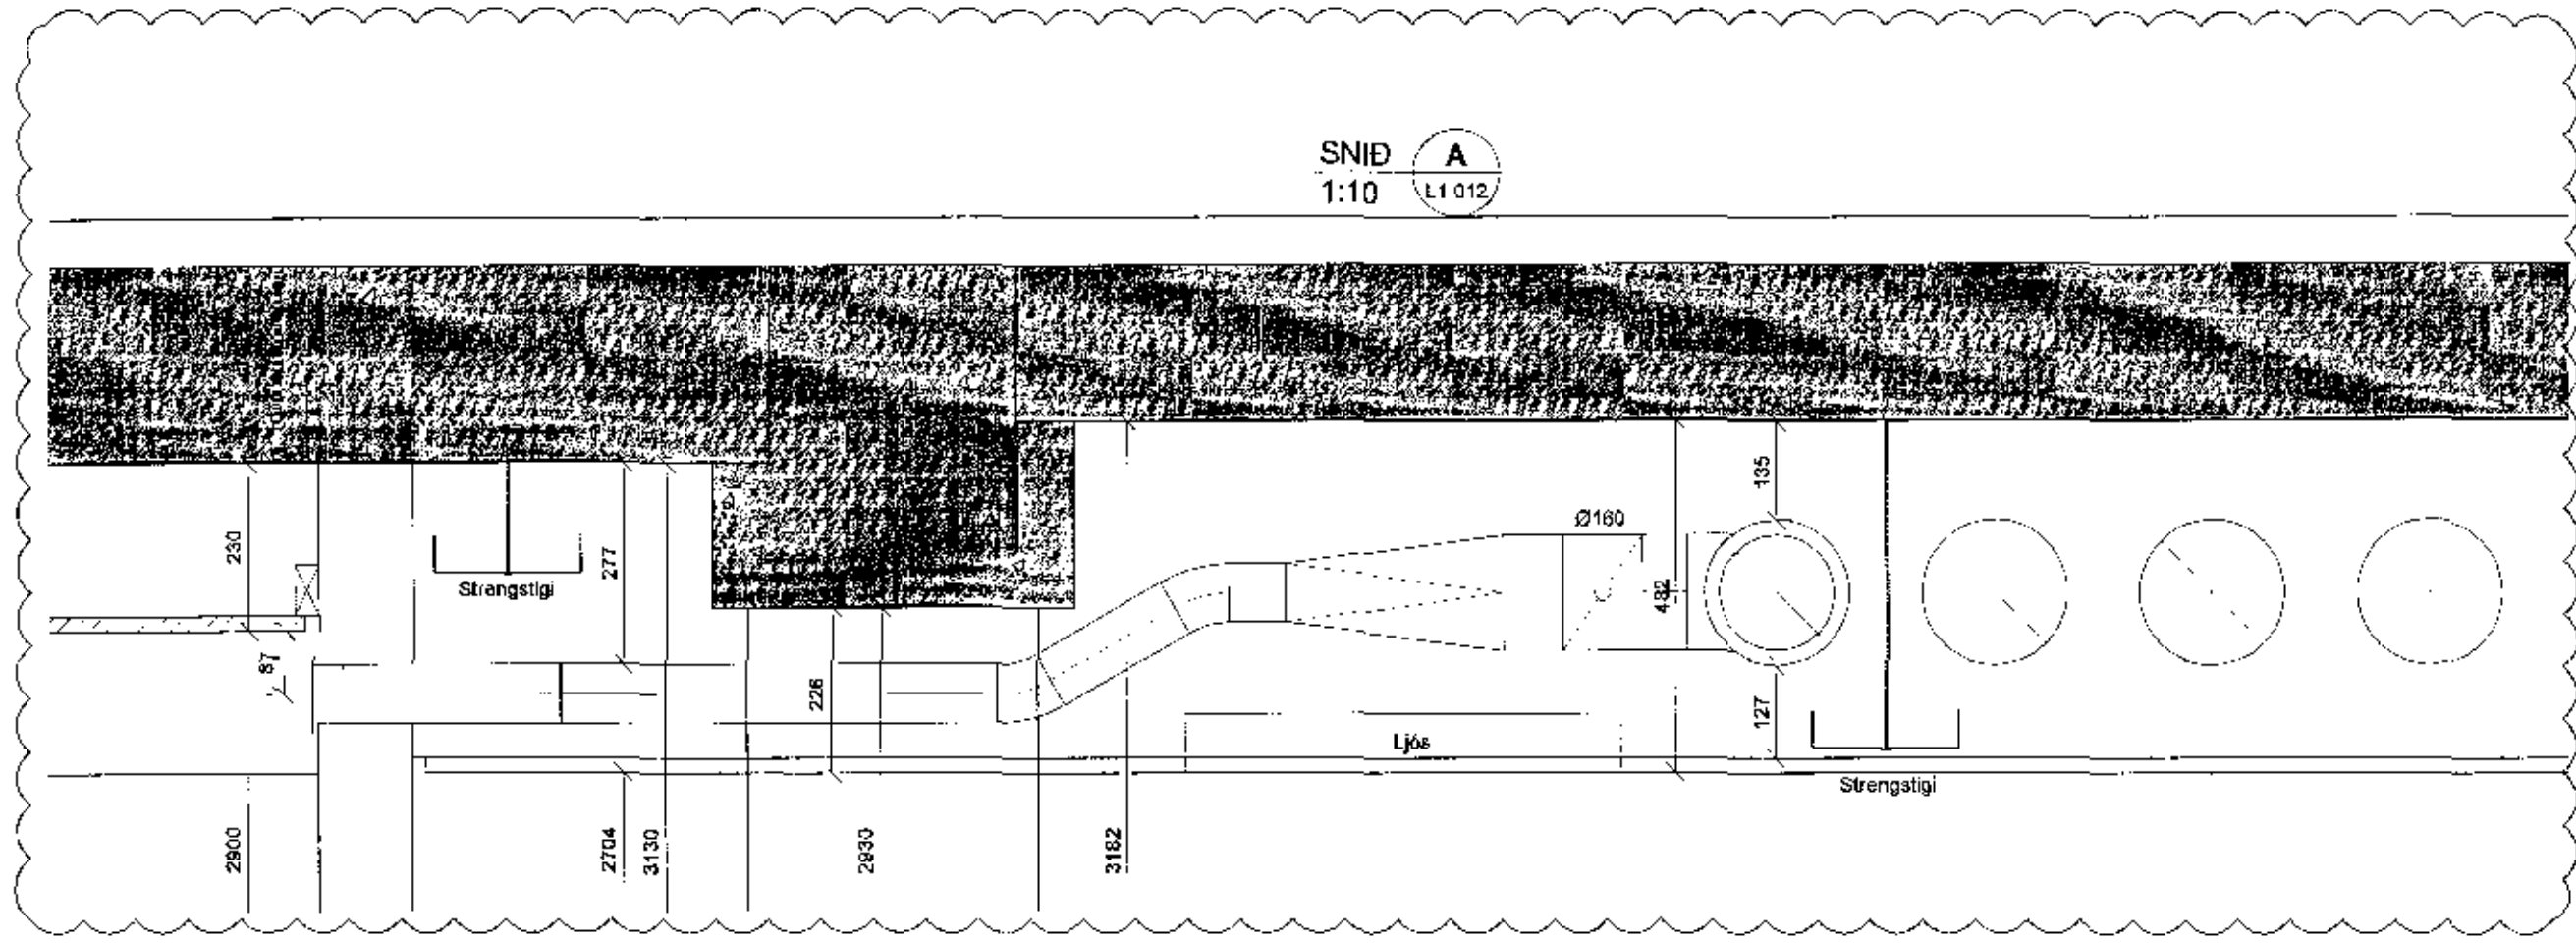

VI2007-072441-07244 Dalshraun 3 Hafnarfirði L1-1.aed.dwg

DALSHRAUN 3

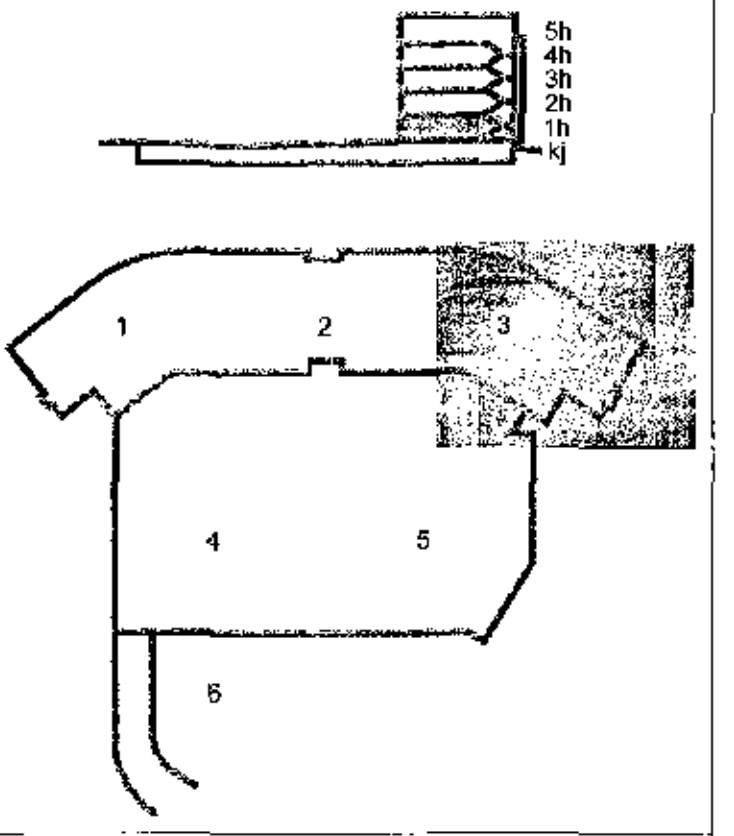

B 02.10.17 Múttun breyt PDE/SÁS  
 A 13.08.17 Stærðstökun bást við PDE/SÁS  
 Útg. Dags. Skýring Hönnuð/Virtuð



VERKFRÆÐISTOFA

BRUARHRAUN 20 • 200 HAFNARFIRÐUR • KENNIT. 71079-2899  
 vish@vsb.is • Sími 595 9010 • Fax 585 9010 • www.vsb.is

Árítun sérhönnuðar Sveinn Aíð Svavarsson  
 NÚ 230555-6009 • aiss@vsb.is

Verkefni: DALSHRAUN 3  
 HAFNARFIRÐI

Verkefni: Loftþræsing  
 1. hæð  
 Grunnmynd 3

Hönnuð	Teknað	Virðing	Kvæði	Bláa
JGR	JGR	SAS	1.50	/ A1
Dags	09.03.2015	Verkefni	07244	Útgáfa
		Virðing	L1 013	B