


Samþykkt þann
28. nóv. 2017
Byggingarútlitun í Hlíðinni

Útg.	Daga	Skýring	Dr. af:	Yfirf.
A	10.08.2017	Verktökun	HI	B.P.
B	31.08.2017	Tekning uppfærð	HI	B.P.
C	25.10.2017	Tekning uppfærð	B.P.	B.P.

Skýringar.

Öll mál eru í mm, nema hæðarkotar í m.
Sjá almenn skýringaböð, teikningar XX_1_04_01, XX_1_04_02, XX_1_04_03, XX_1_04_04, XX_1_04_05, XX_1_04_06. Sjá einnig gataplön og teikningar annarra hönnuða sem tilheyra þessu verki.
Hortf er niður á gólfú. Veggir ofan plötu eru sýndir með heilum línum, veggir og bitar neðan plötu eru sýndir með brottrám línum. Járn í efri brún plötu eru sýndir með heilum línum og eru auðkennir með bokstafnum T. Járn í neðri brún plötu eru sýndir með brottrám línum og eru auðkennir með bokstafnum B.

ÁRITUN AÐALJÓNHJÚÐAÐA
ÚTI
ARKITEKT
RÁÐGUFUÐ SVAVARSSON
ARKITEKT FÓL SVAVARSSON
10087 514P

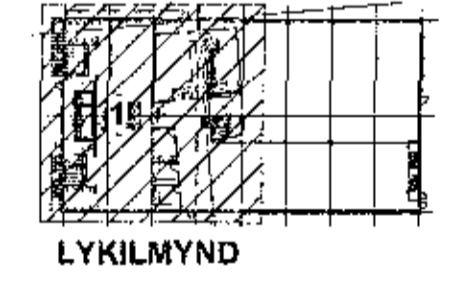


EFLA
VERKFRÆÐISTOFA
stími 412 6000 www.efta.is

World Class
Tjarnarvellir 7
221 Hafnarfjörður

Búðarvirki
Jámbending
Grunnmynd 1. hæð - Hluti 01

TEKINGI	BLAÐSTAF	HNANNAÐ	HI
2768-004	A1	TEKNAÐ	HIS
01_1_21_01	YRFARAÐ	B.P.	
DAGA	VERKUNINGI	ÚTGAFA	
25.10.2017	1:50	C	
SAMÞYKKT	Bjarni J. - 29.10.17		
HNANTALA	291163-5139		

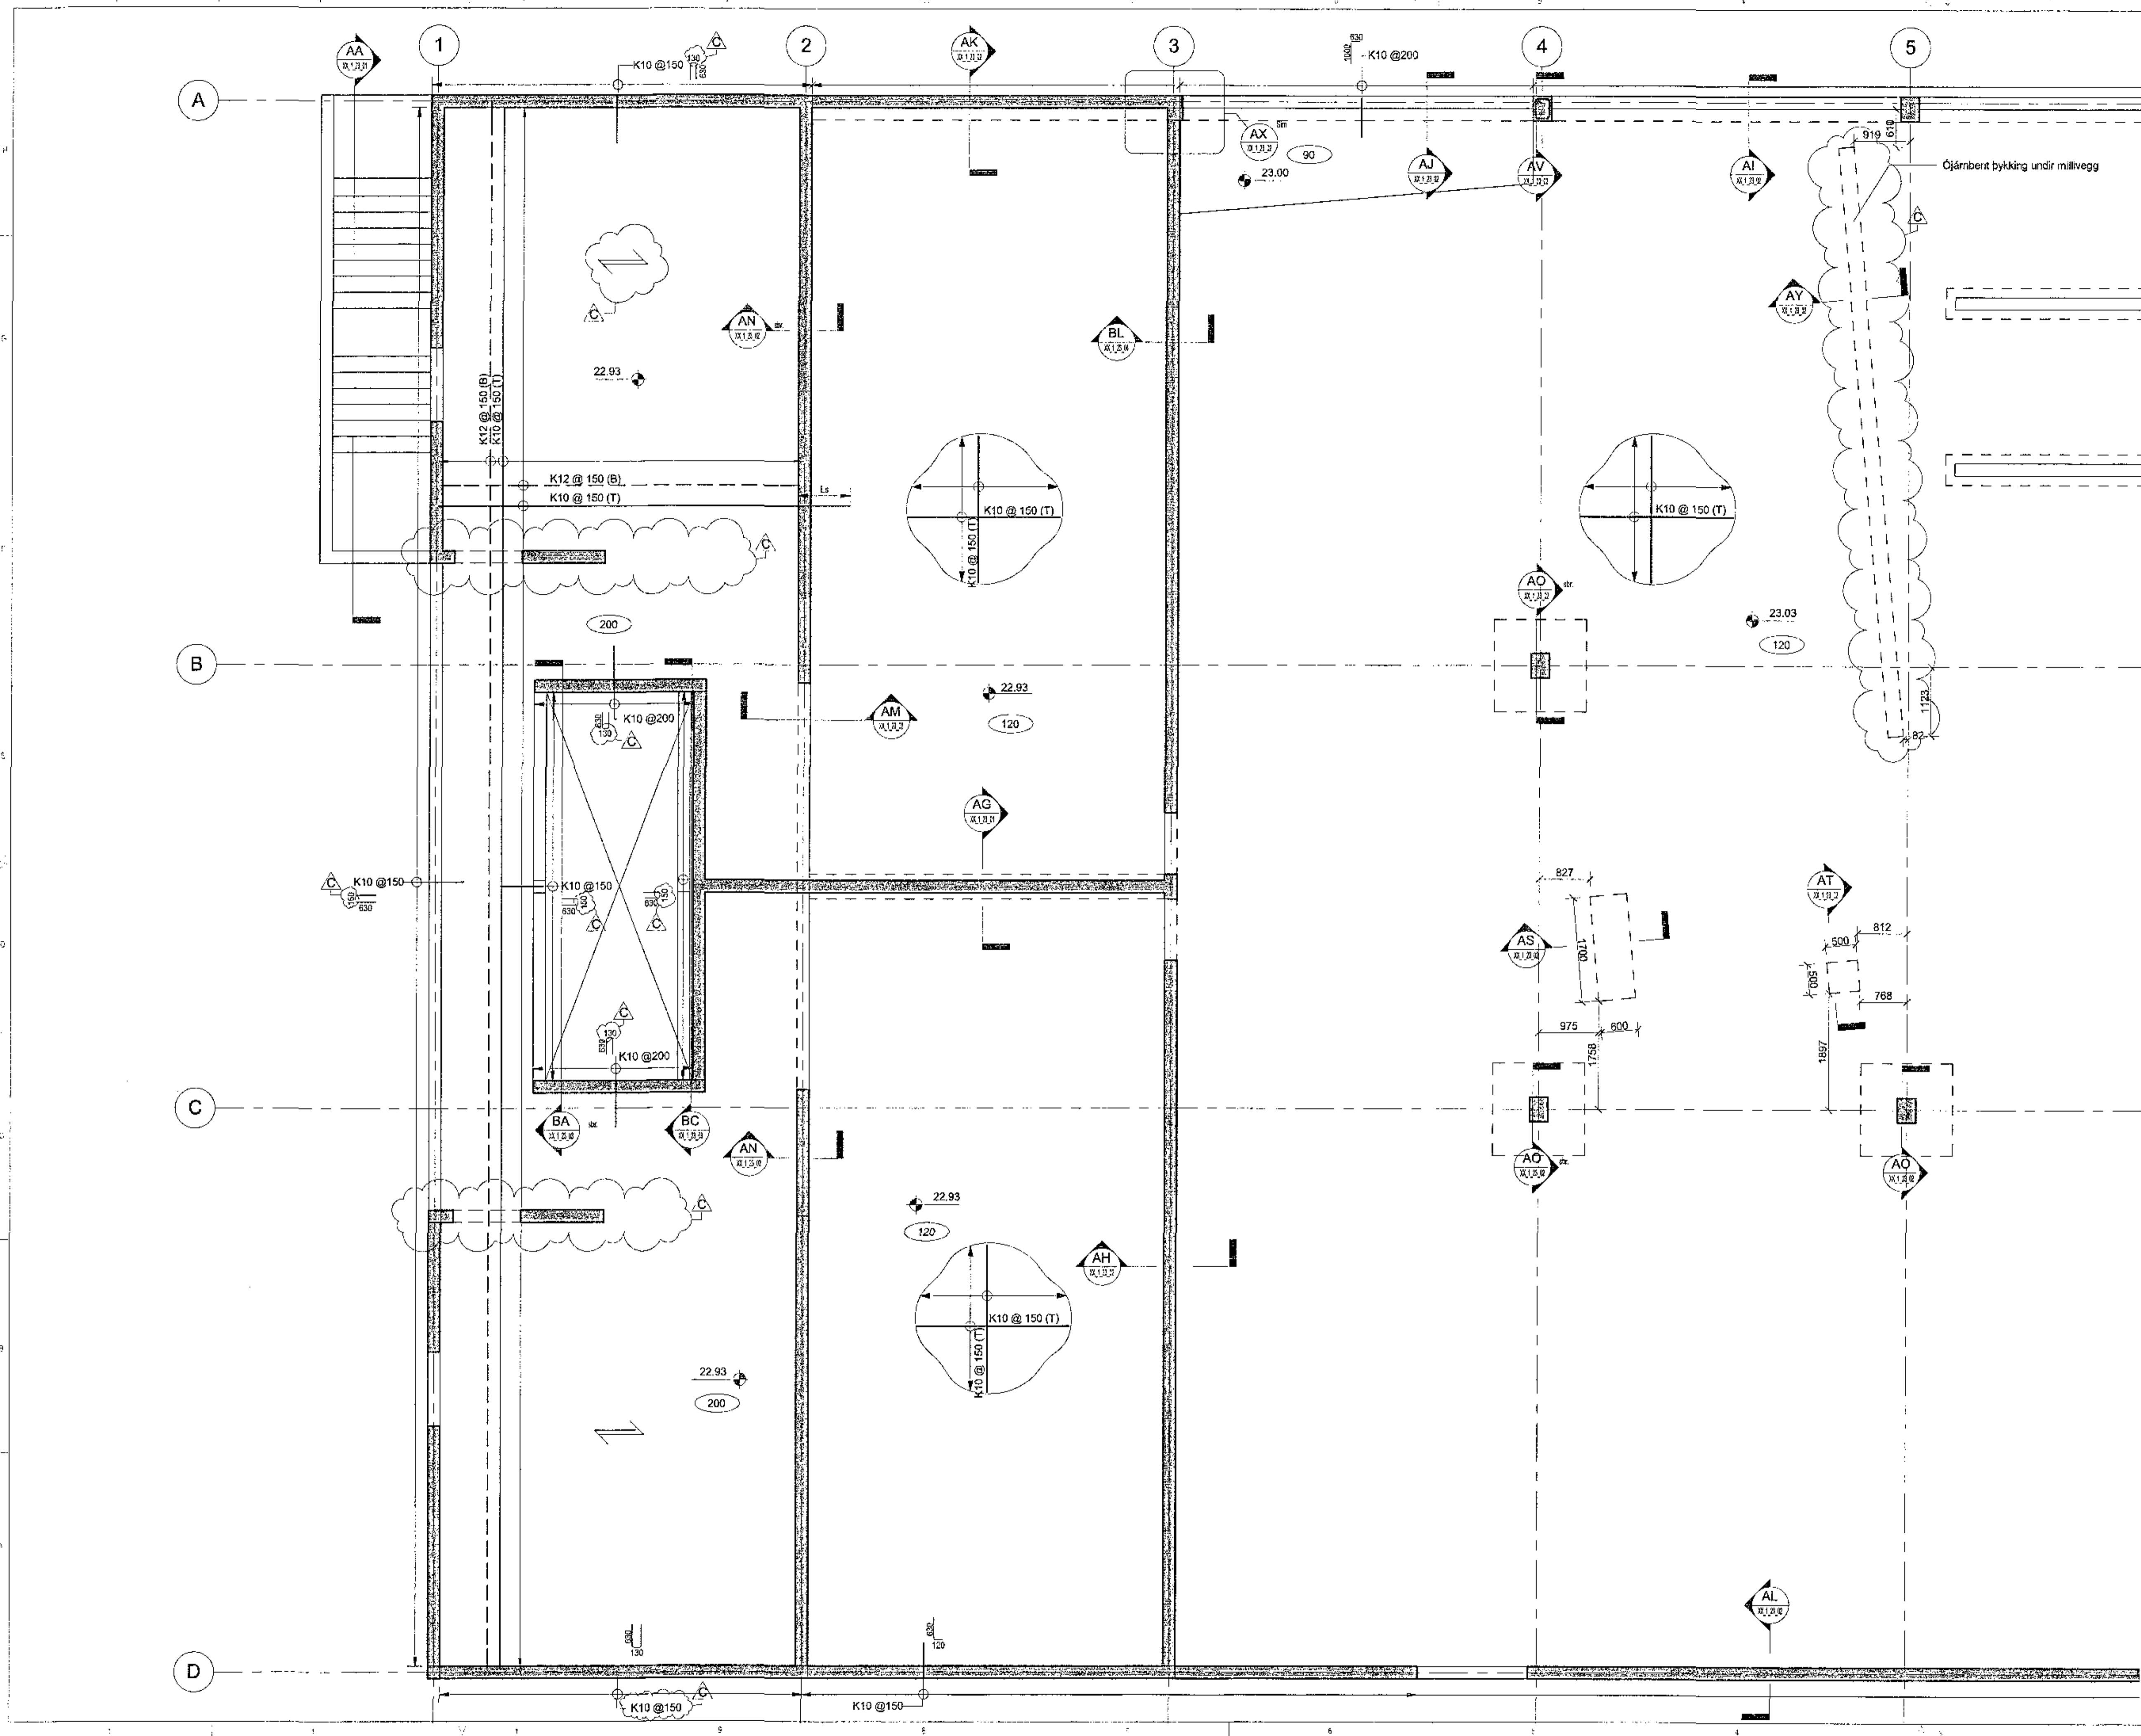

C:\Users\j\Documents\Bjarni\Tjarnarvellir_7_2017_A1.rvt