




Samþykkt þann
 29. nóv. 2017

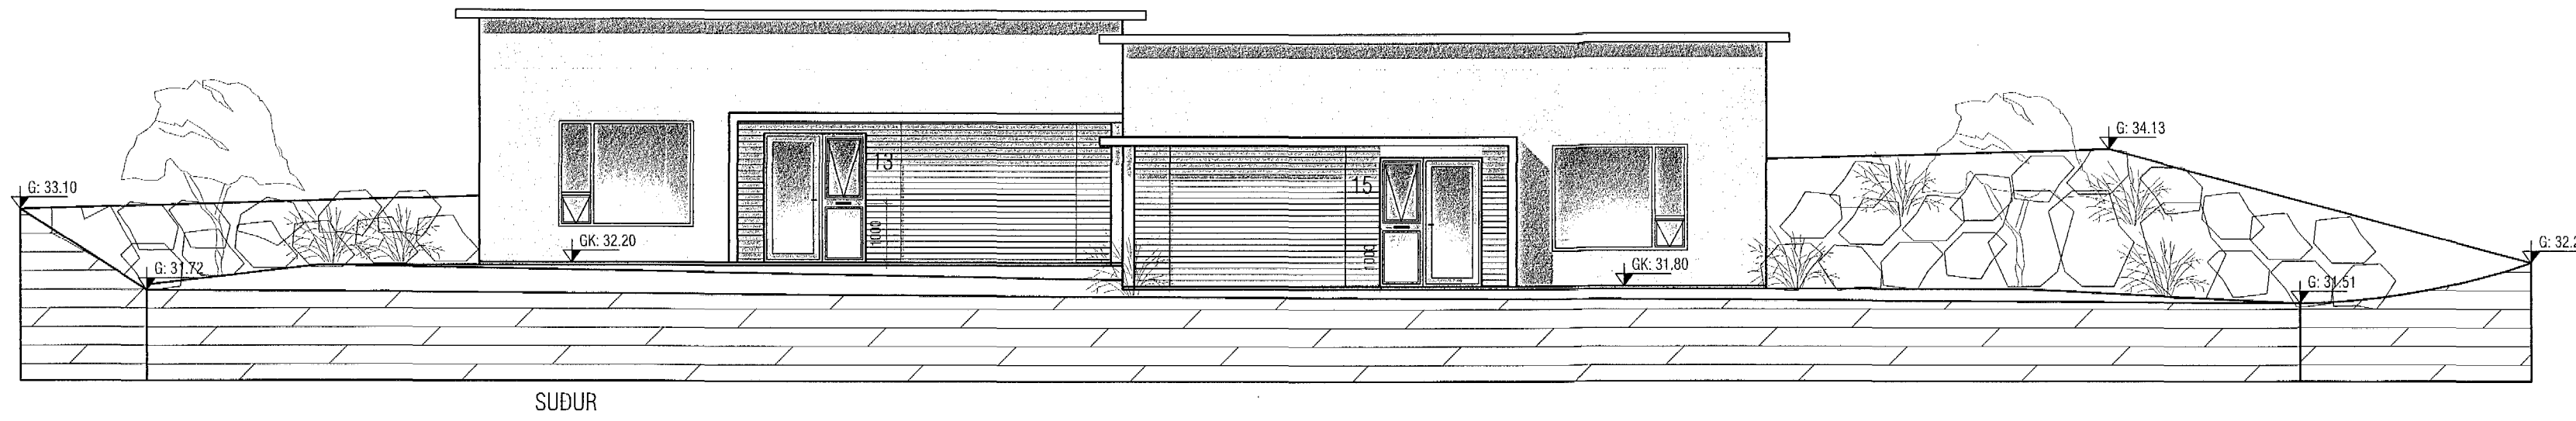


SUDUR

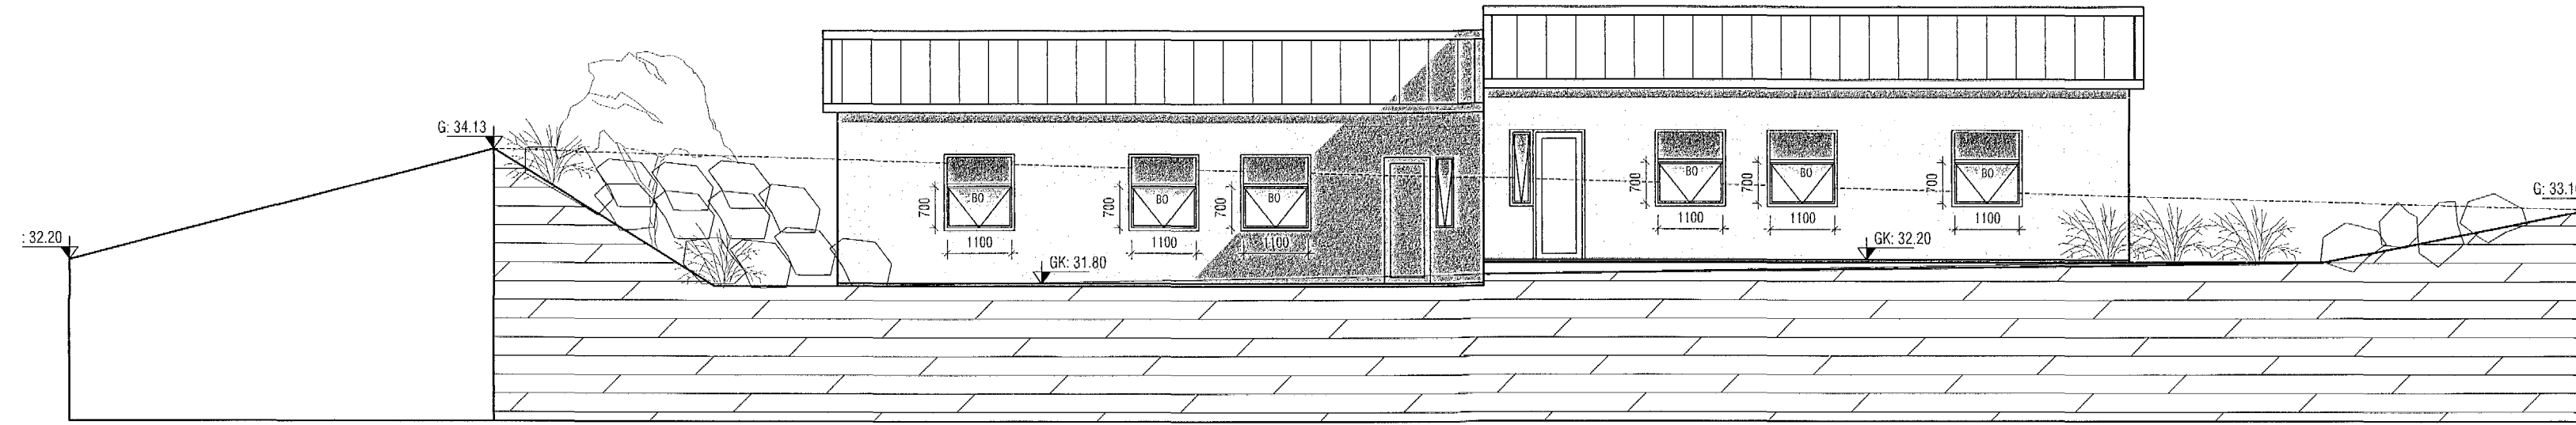


NORÐUR

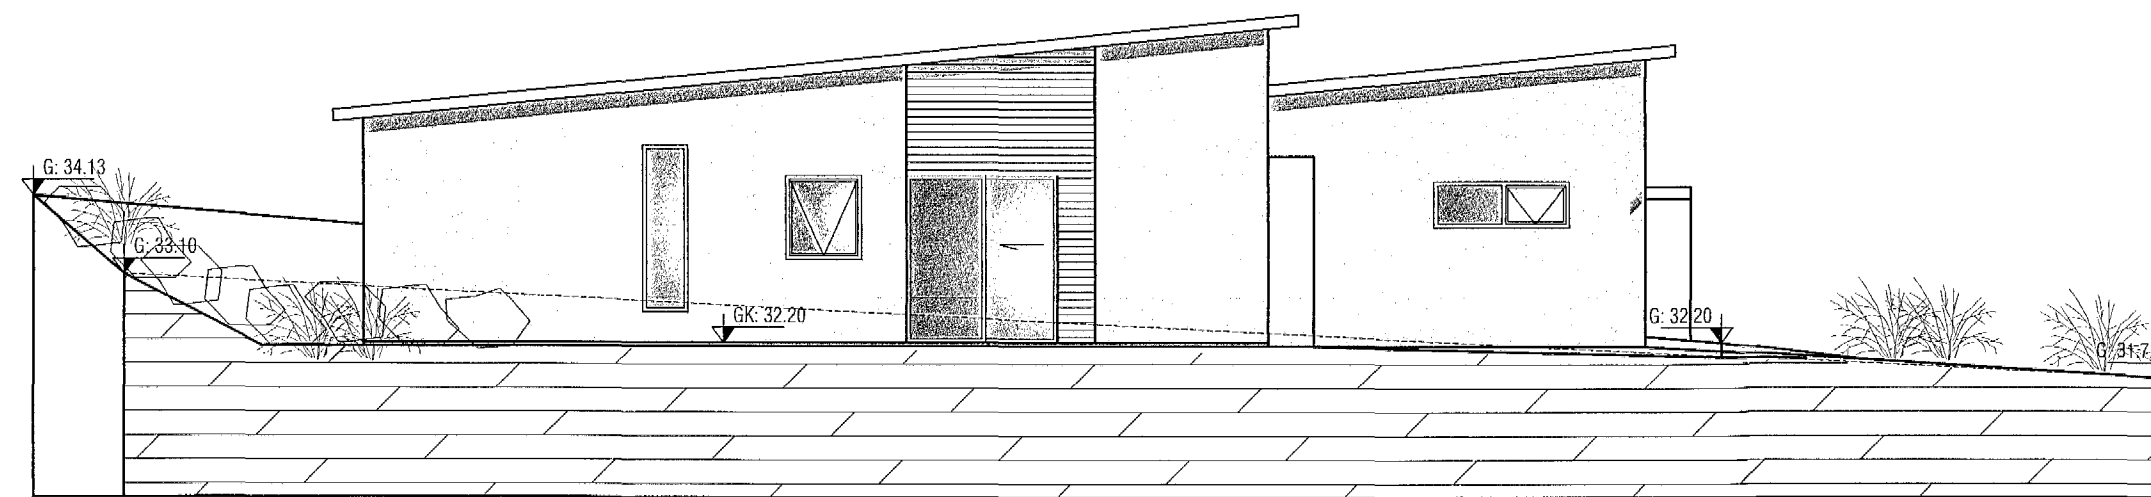


VESTUR

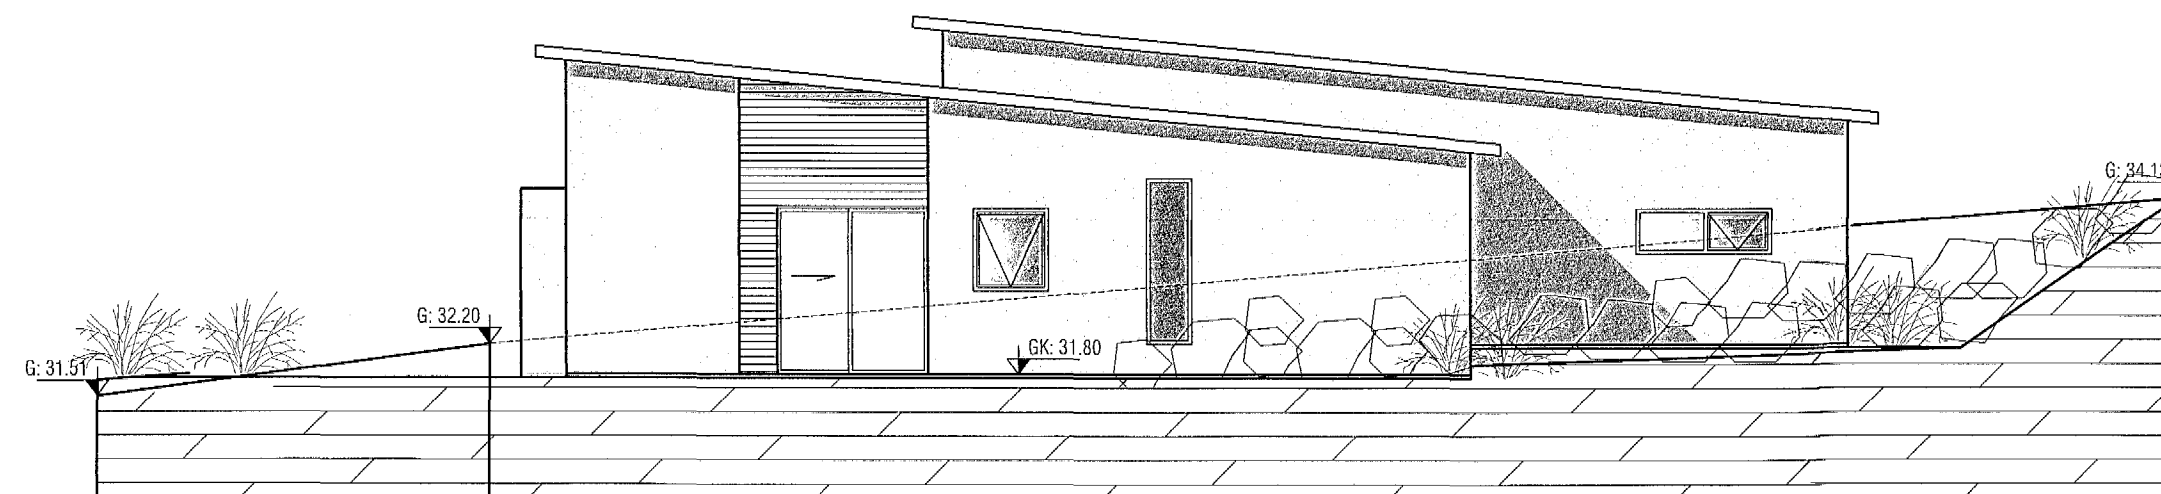

AUSTUR

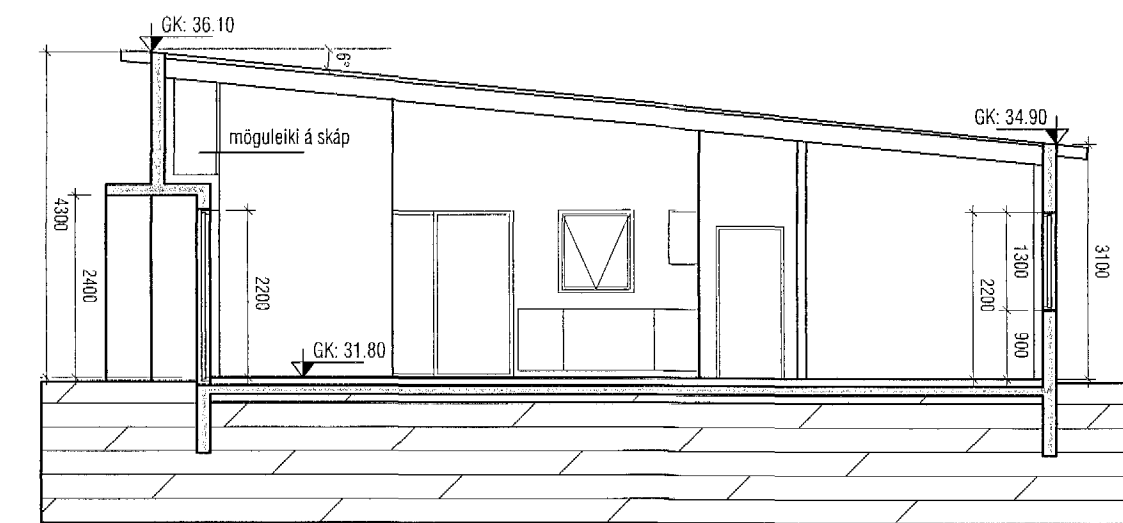


Snið A-A

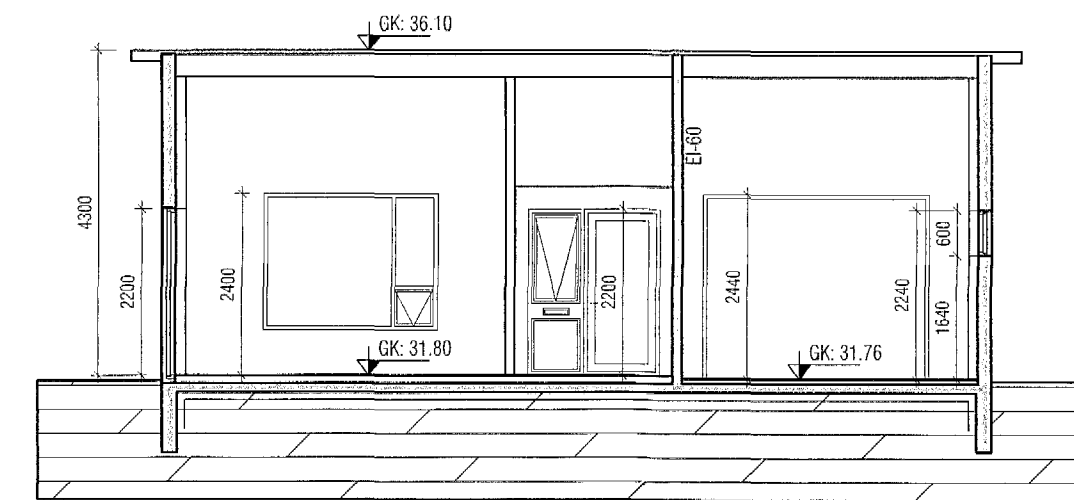

Snið B-B

Breyting 08.12.2017
 Bætt við málsetningu á BO og hæð á póslúgu.

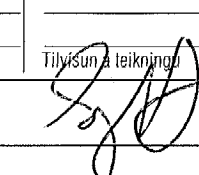VEKTOR - hönnun og ráðgjöf - Síðumúla 3, 108 Rvk, s: 554-6650 / 897-5363		Sigurður Hafsteinnsson byggingateknifræðingur Kt. 030859-7749 email: sigurdur@vektor.is	Malarskarð 13-15 ÚTLIT OG SNIÐ
Teikn. nr. Samþykkt	Tilkynnt á teikningu 	Br. Dags.	Hamnað SH 24.11.2017
		Teiknað MA Málakræði 1/100 Teikn. nr. A-03	