



Samþykkt þann  
28. des. 2017  
Fyrirgönguvarnari 4477

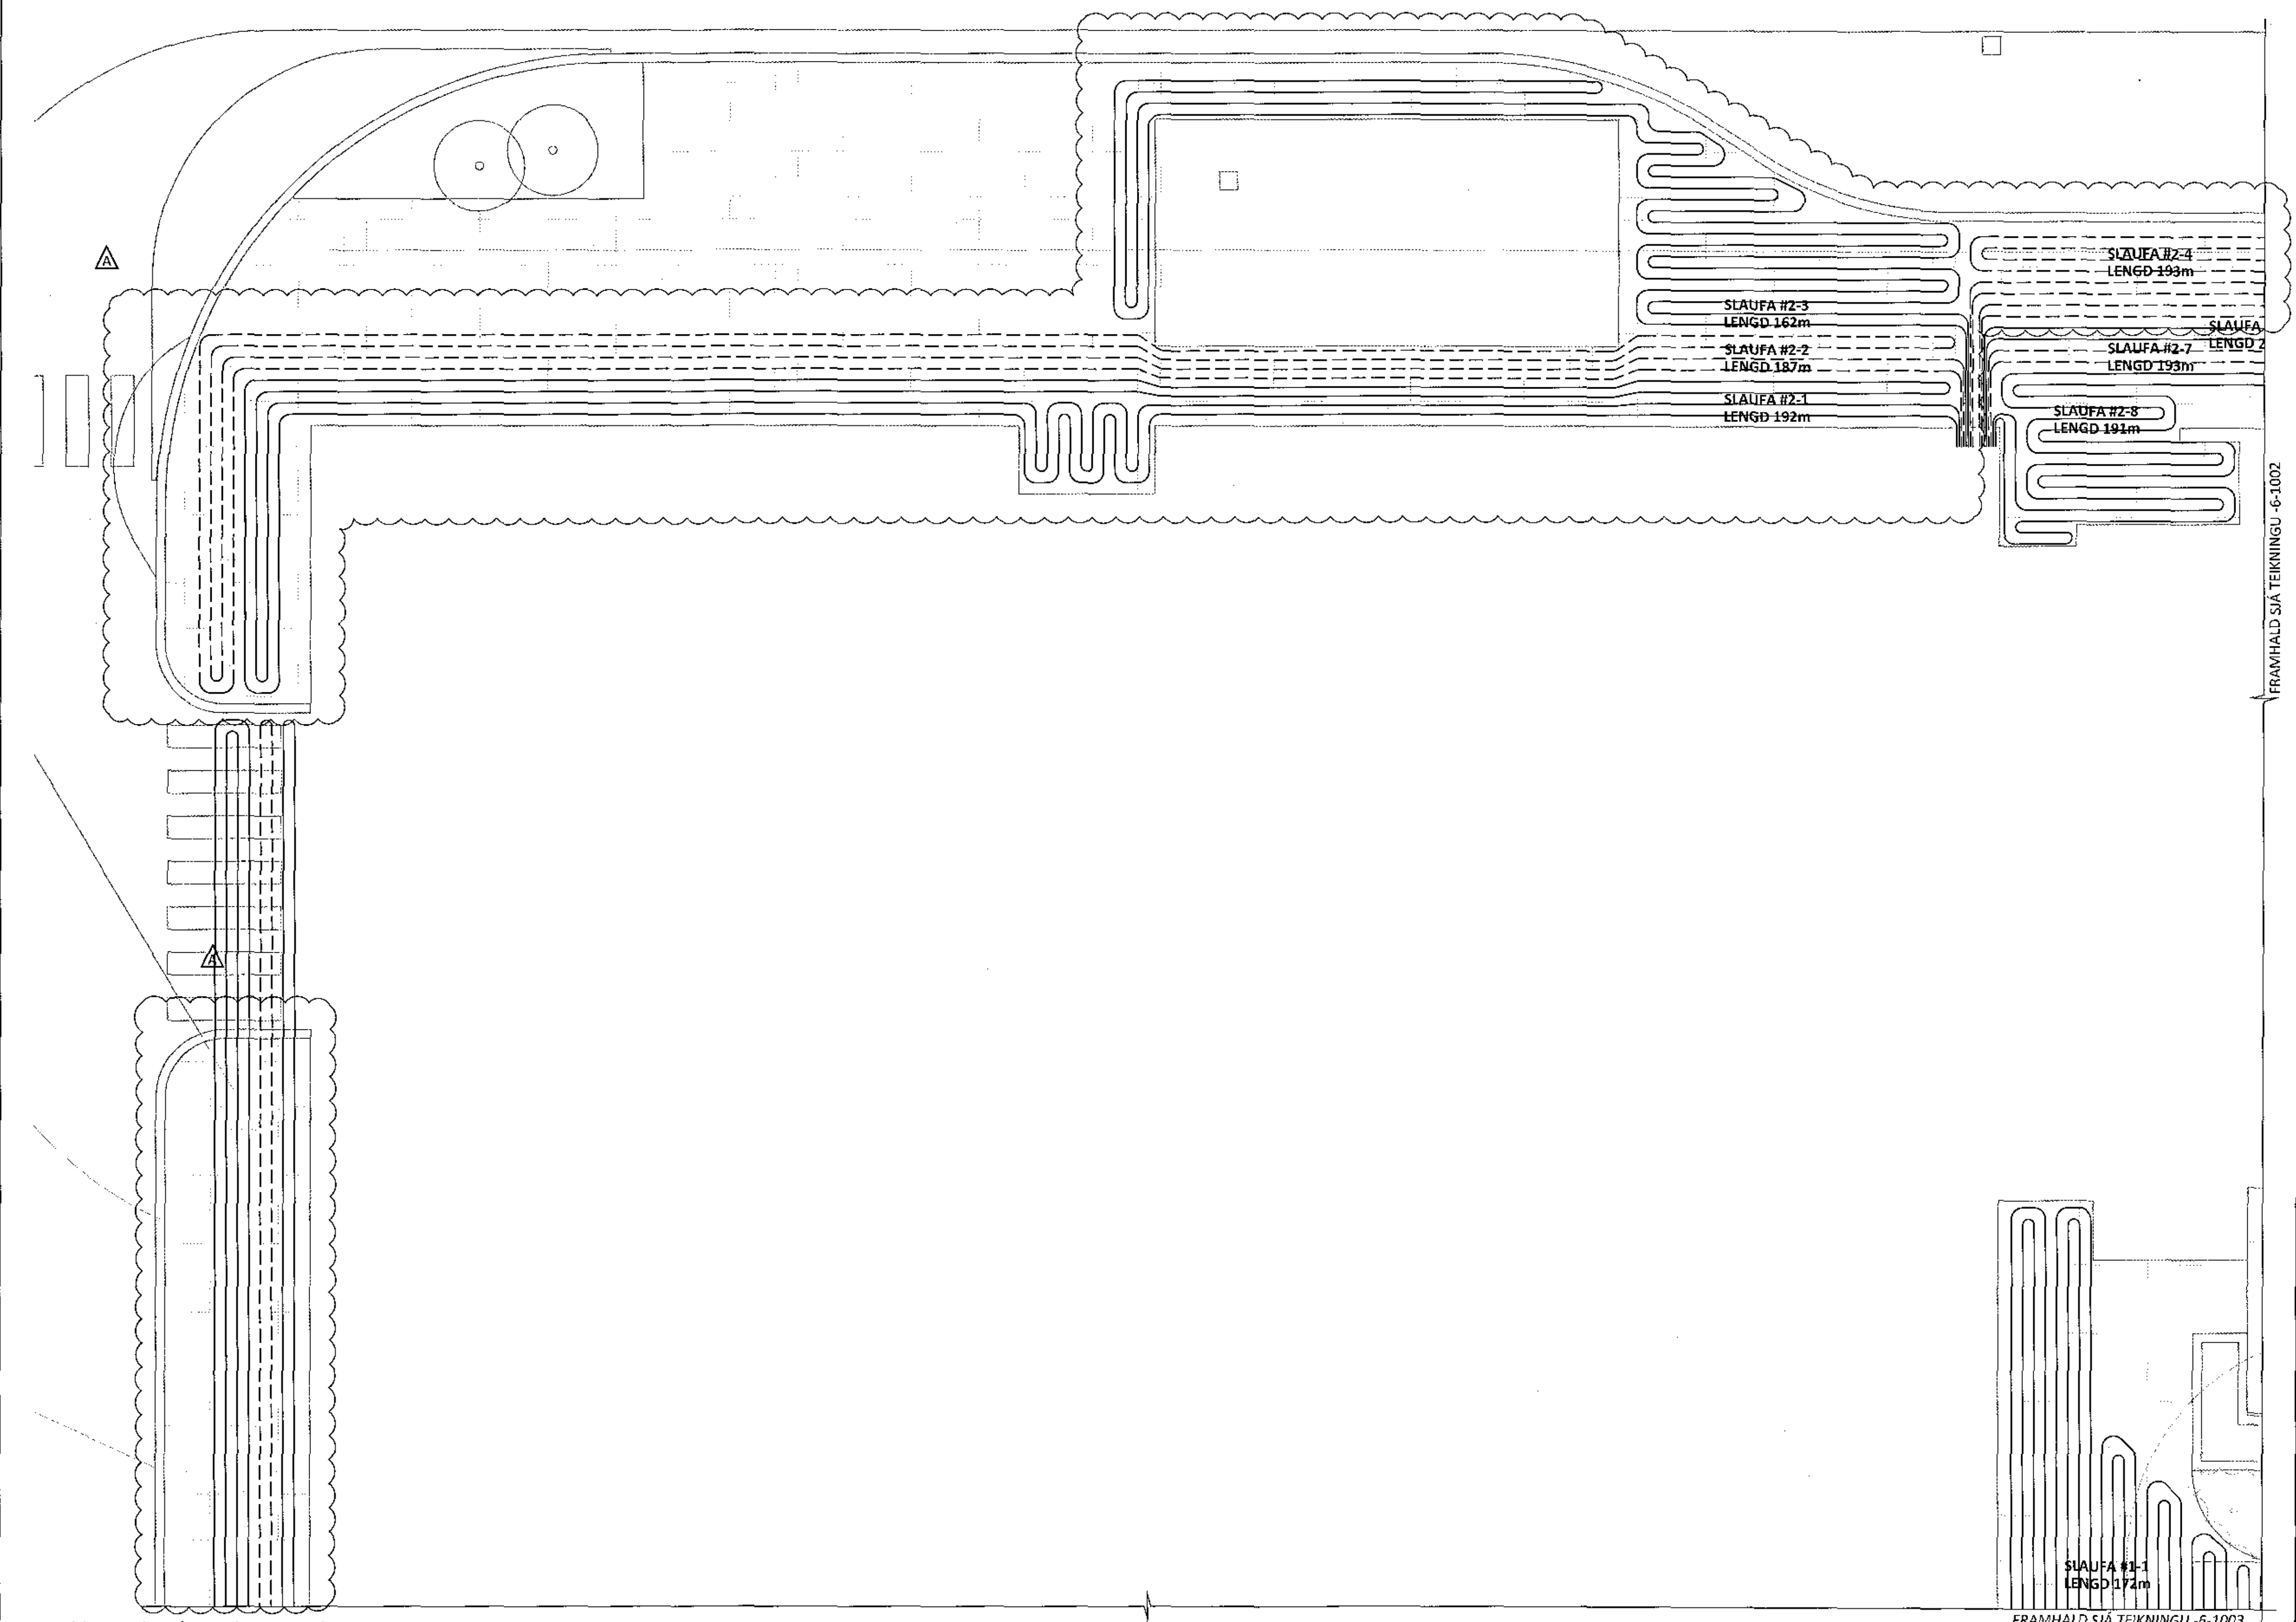

V:\Flugvellir\1\Teikningar\6-SNJOBRÆÐSLA\14014-6-1000.dwg

LYKILMYND

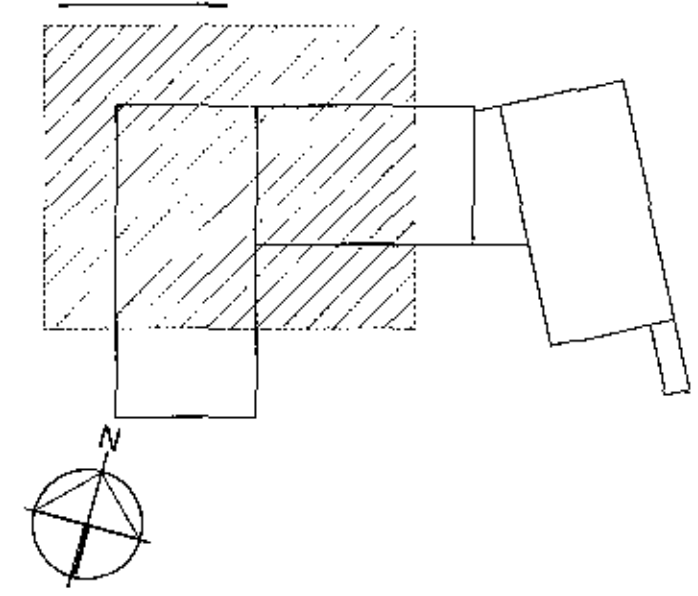

ARITUNARMAÐUR  
*Ólafur* KT  
 ALEMNNAR SKÝRINGAR SJÁ TEIKNINGU 6-A000

A 30.11.17 SNJÓBRÆÐSLU BÆTT VÍÐ OG ELDRI ADLÖGUD		
BR.	DAGS.	BREYTING



**FLUGVELLIR 1** HAFNARFIRÐI  
 NÝBYGGING  
 SNJÓBRÆÐSLA  
 LÖÐ  
 GRUNNMYND - HLUTI 1

HÖNNUÐUR	VIÐFRARID	DAGS. ÚTG.	DAGS. BREYT.
HPV	20.01.16	30.11.17	
MKV.	VERK.NR.	TEIKN.NR.	BREYT.
1:75	14014	6 - 1001	A

Ferill ehf. Mörkin 1 308 Reykjavík Sími: 575 1600 Fax: 575 1601 www.ferill.is

FRAMHÁLD SJÁ TEIKNINGU - 6-1003