



ARIJUN BYGGINGARFULLTRÁ  
 28. des. 2017  
 Bygginguþráttarmann

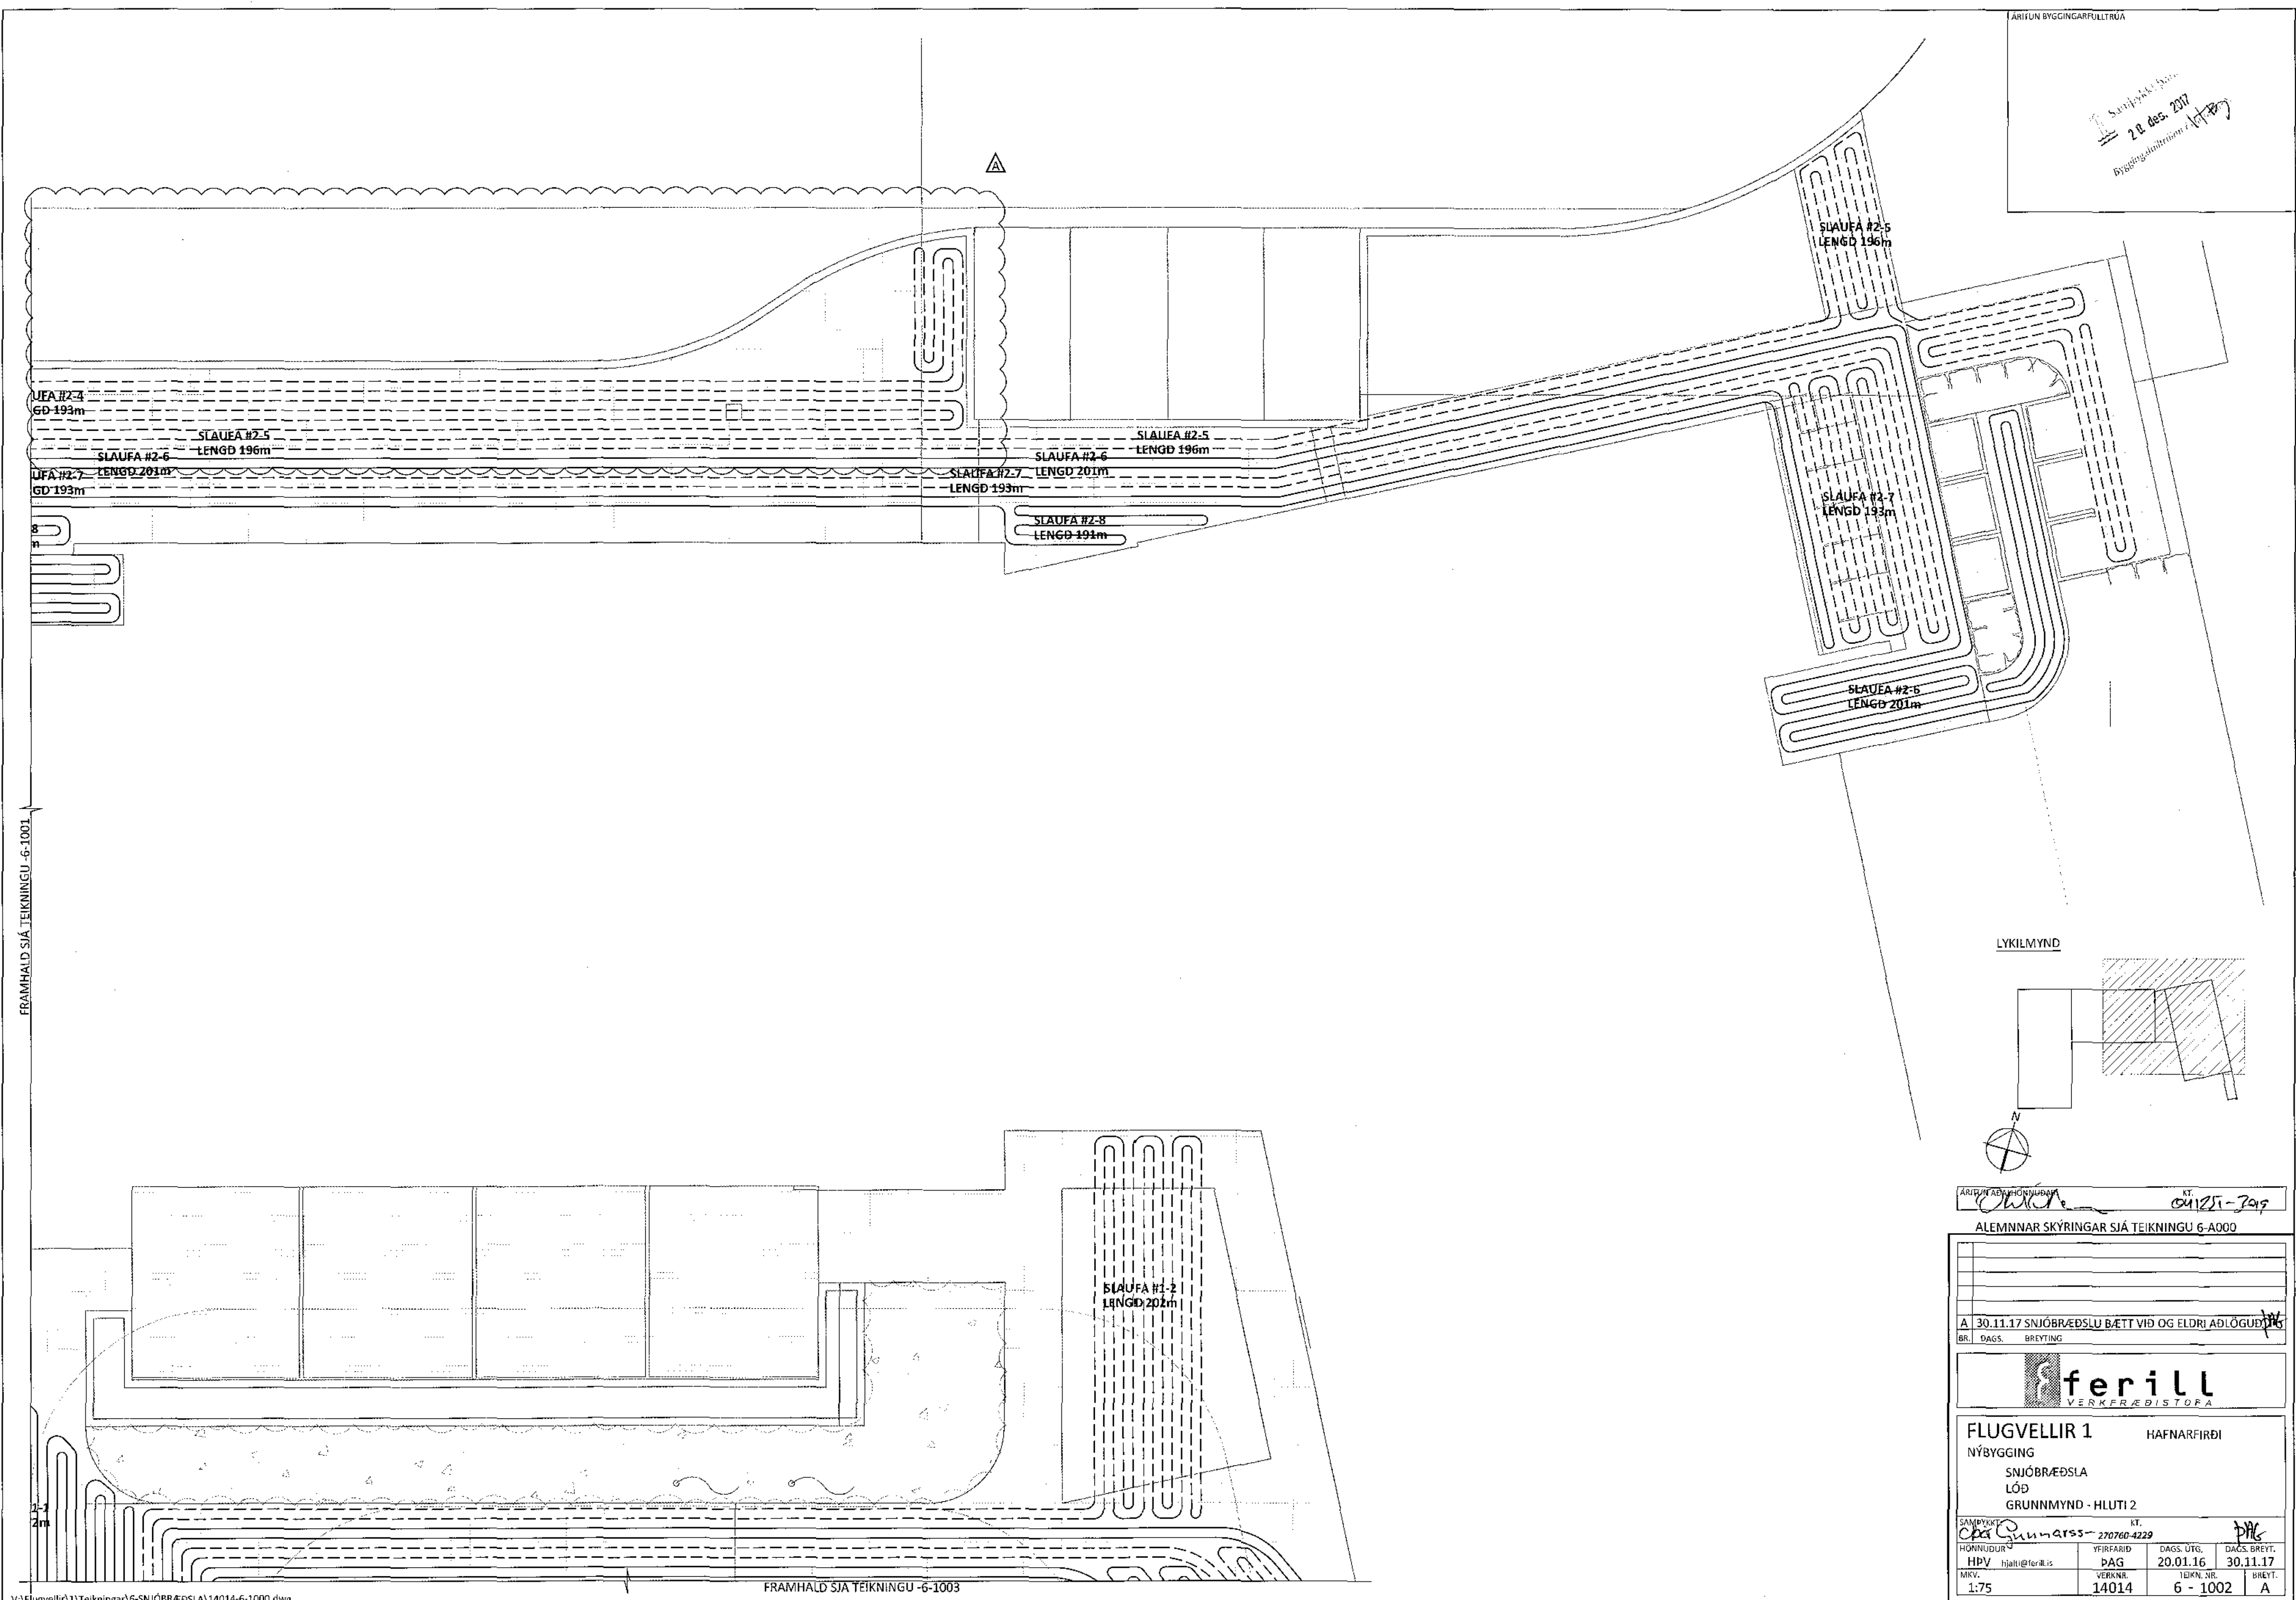

FRAMHALD SJÁ TEIKNINGU -6-1001

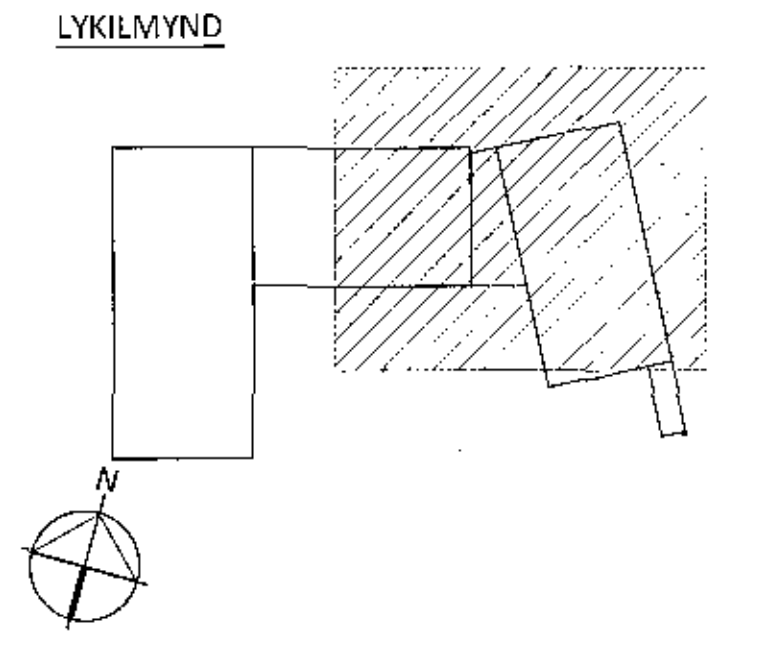

ARIJUN ABYGGINGAR  
 KT. 091251-299  
 ALEMNNAR SKÝRINGAR SJÁ TEIKNINGU 6-A000

A 30.11.17 SNJÓBRÆÐSLU BÆTT VIÐ OG ELDRI AÐLÖGUB		
BR.	DAGS.	BREYTING



FLUGVELLIR 1 HAFNARFIRÐI  
 NÝBYGGING  
 SNJÓBRÆÐSLA  
 LÓÐ  
 GRUNNMÝND - HLUTI 2

HÖNNUÐUR	YFIRFARIR	DAGS. ÚTG.	DAGS. BREYT.
HPV	hjalpi@ferill.is	DAG 20.01.16	30.11.17
MKV.	1:75	VERKNA 14014	TEIKN. NÚM. 6-1002
		BREYT. A	

V:\Flugvellir\1\Teikningar\6-SNJÓBRÆÐSLA\14014-6-1000.dwg

FRAMHALD SJÁ TEIKNINGU -6-1003