



ARIUN BYGGINGARFULLTRÚA  
 Samþ. 14. Júní  
 28. des. 2017  
 Byggingarritun 1189

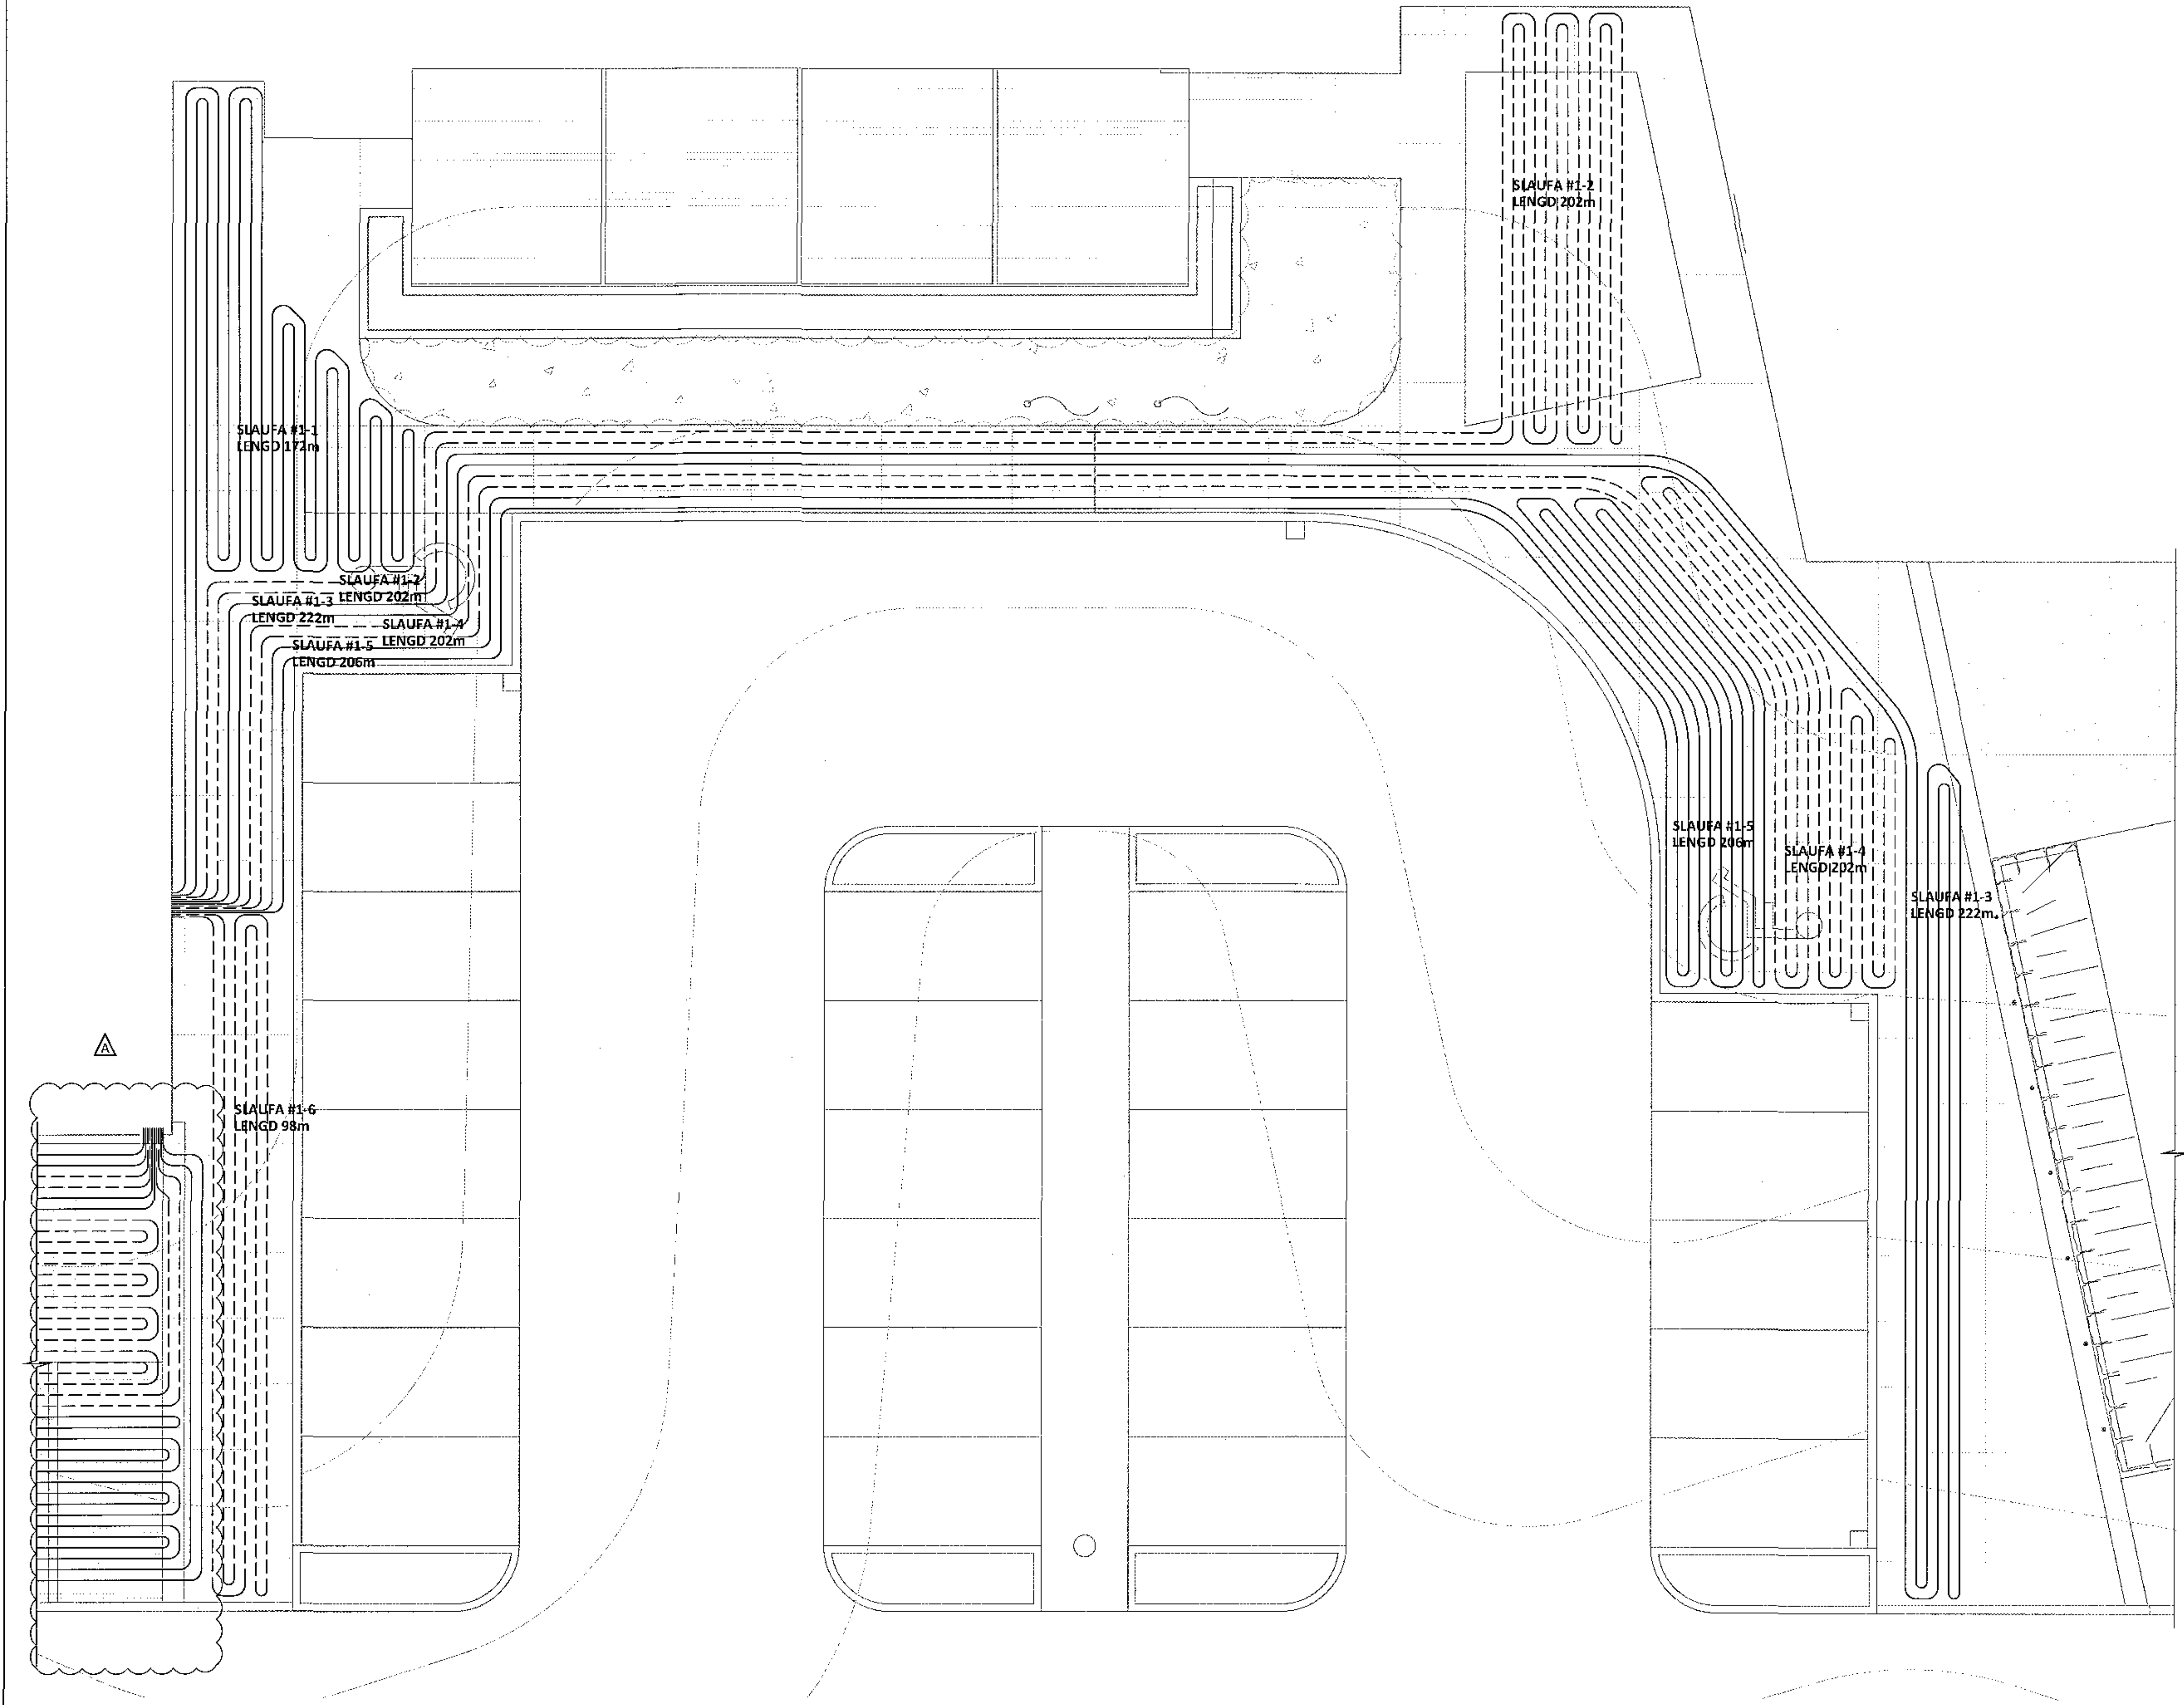

LYKILMYND

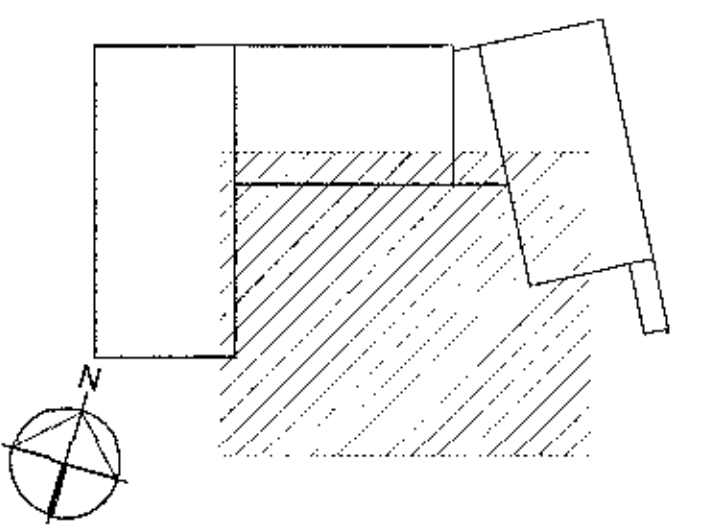

ARTIUN ADM. HÖNDUÐAR  
 KT. 24.11.17-399  
 ALEMNNAR SKÝRINGAR SJÁ TEIKNINGU 6-A000

|                                 |       |    |
|---------------------------------|-------|----|
| A 30.11.17 SNJÓBRÆÐSLU BÆTT VID |       | HK |
| BR.                             | DAGS. |    |



**FLUGVELLIR 1** HAFNARFIRDI  
 NÝBYGGING  
 SNJÓBRÆÐSLA  
 LÖÐ  
 GRUNNMÝND - HLUTI 3

|                  |                  |                        |                          |
|------------------|------------------|------------------------|--------------------------|
| DRÖGMAÐUR<br>HBV | VERKFRÆÐI<br>PAG | DAGS. ÚTG.<br>20.01.16 | DAGS. BHEIT.<br>30.11.17 |
| 1:75             | 14014            | 6 - 1003               | A                        |