


ÁRTUN BYGGINGARFULLTRÚA
 20. des. 2017
 Þ. Þ. Þ. Þ. Þ.

SECTION VIEW GRIDLINE 9 SC1:50

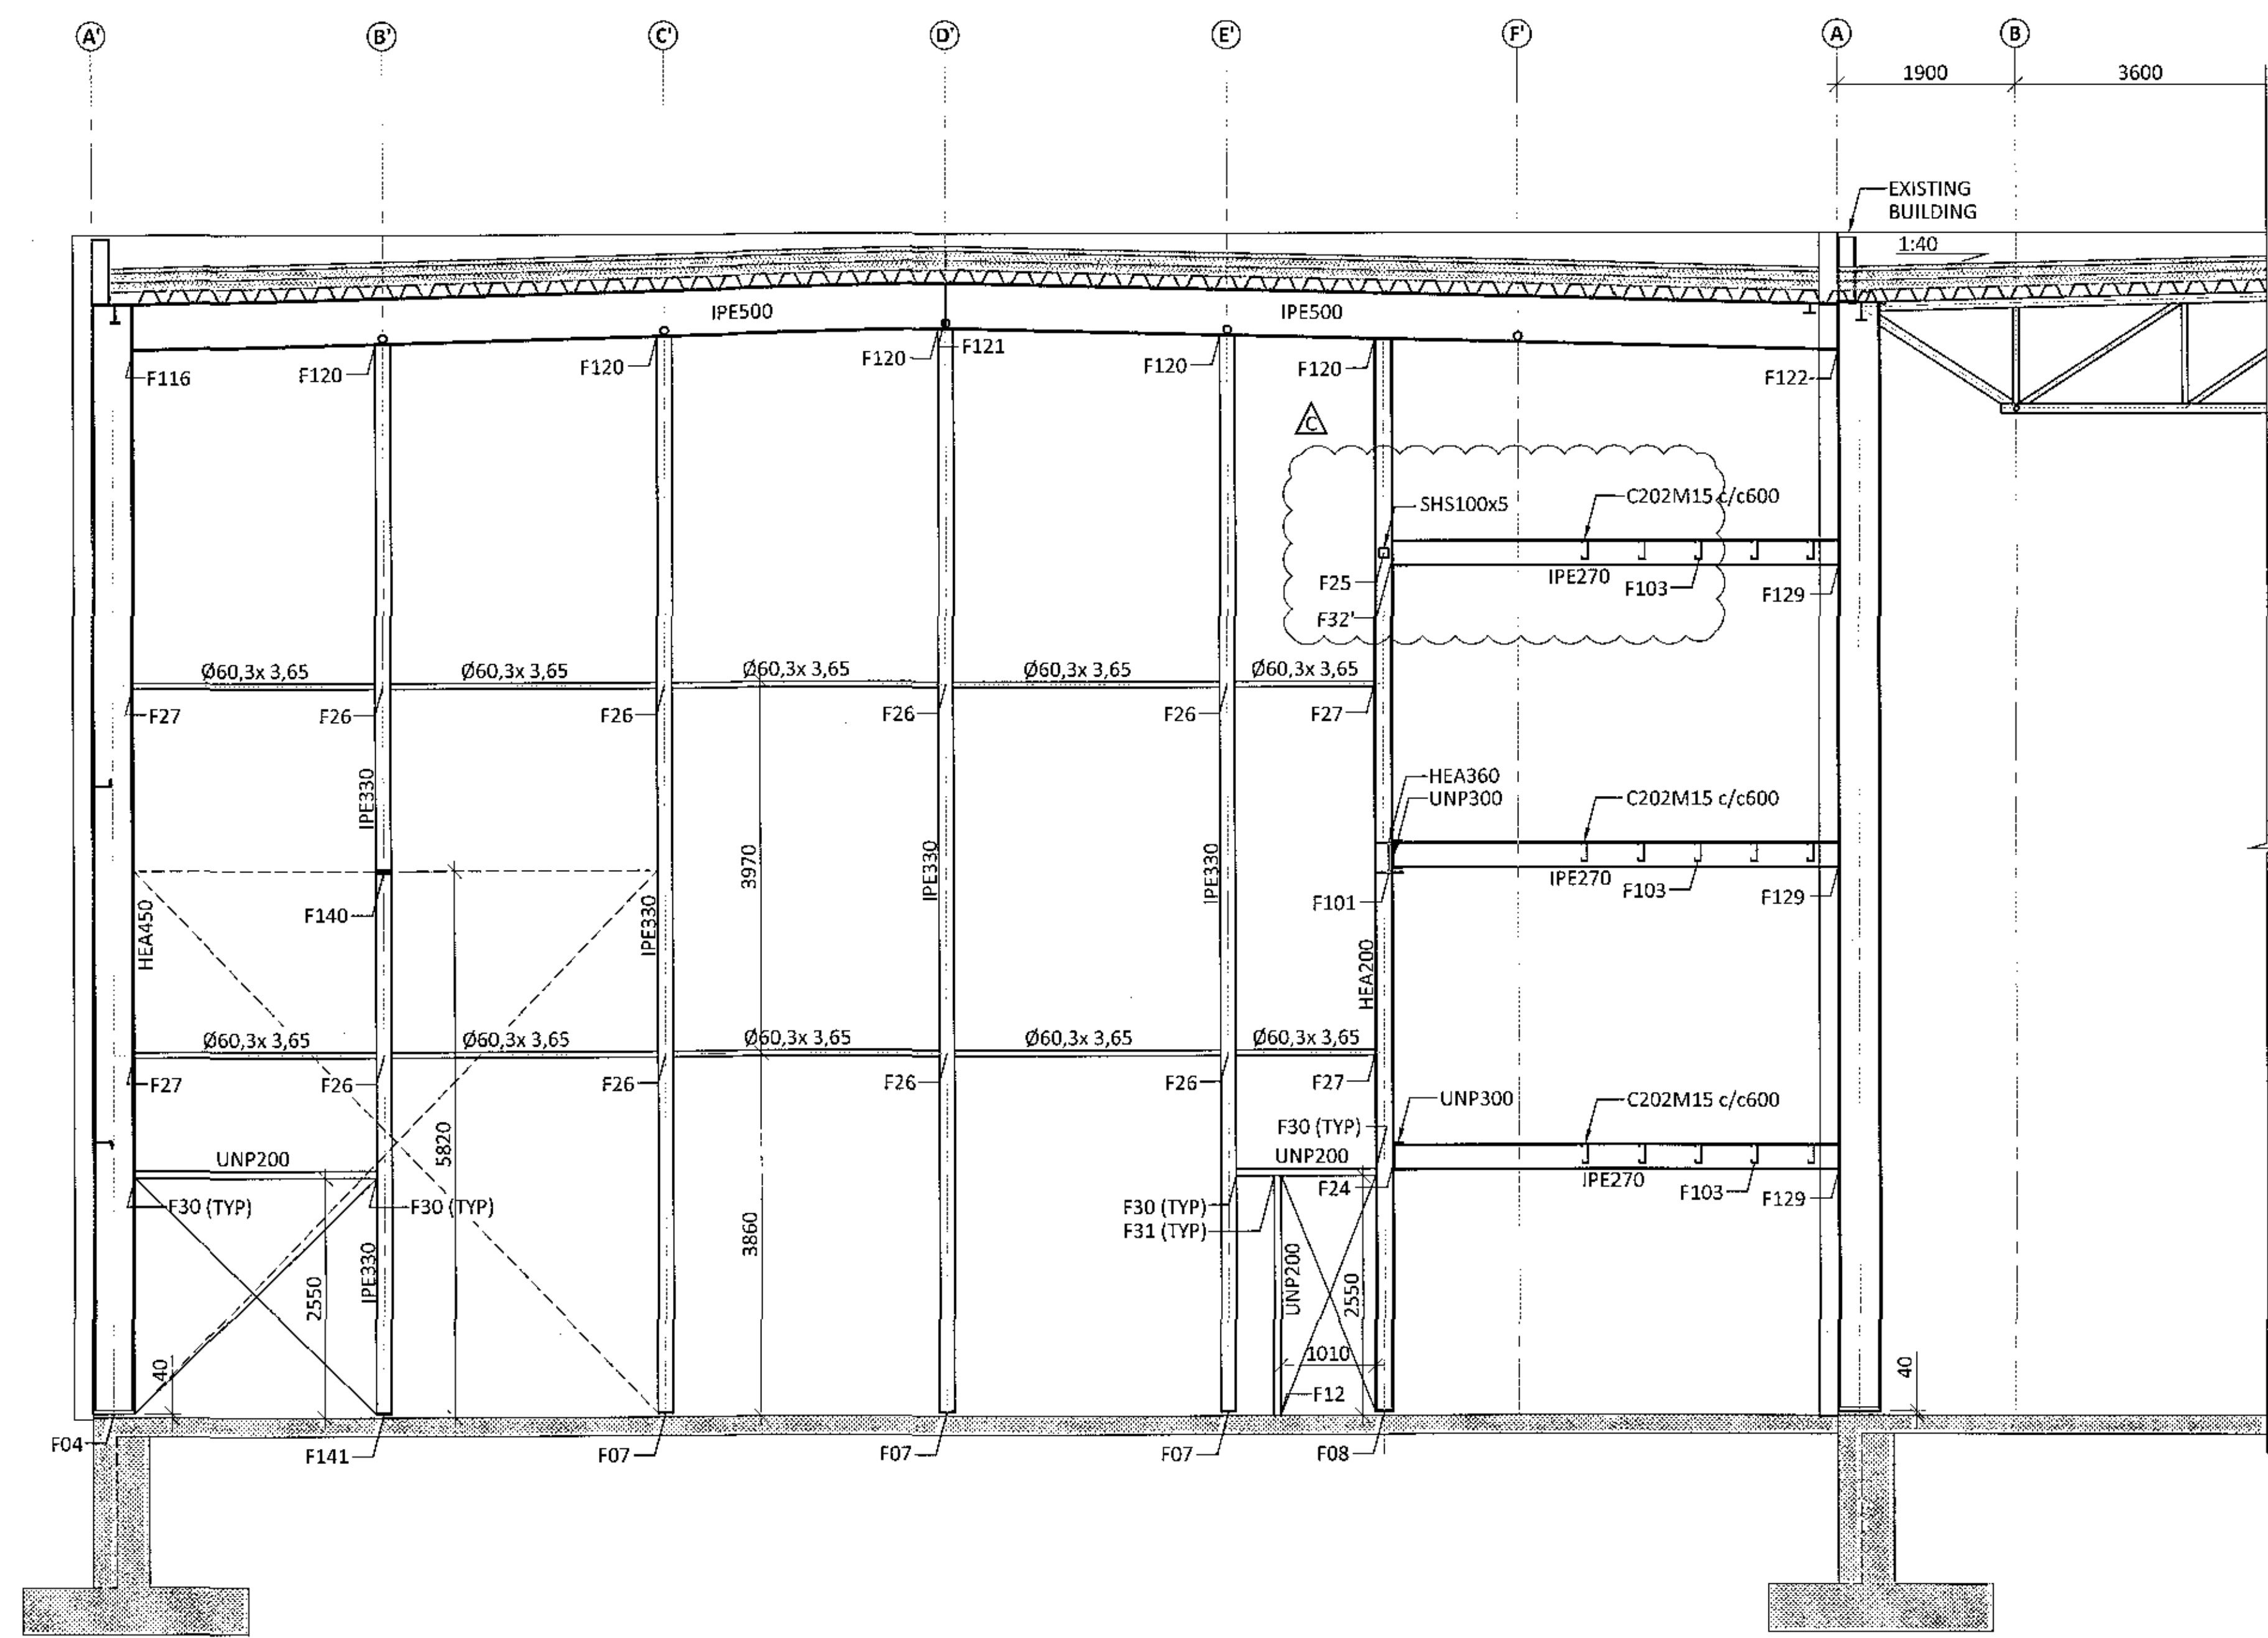

ÁRTUN BYGGINGARFULLTRÚA
 20. des. 2017
 Þ. Þ. Þ. Þ. Þ.

BR.	DAGS.	BREYTING
C	27.11.17	GEYMSLULOFTHI BÆTT VIÐ
B	30.05.17	DOOR OPENINGS ADDED
A	03.05.17	UNP300 PROFILES RAISED BY 25mm



FLUGVELLIR 1 HAFNARFJÖRÐUR
 FLIGHT SIMULATOR BUILDING
 STEEL STRUCTURE
 WALLS
 ELEVATION GRIDLINE 9

SAMPRYKTI:	Þ. Þ. Þ. Þ. Þ.	260172-3579
TIÐNÁMUNUR	YFIRFARID	DAGS. ÚTG.
ÞÓ	SB	04.04.17
27.11.17		
1:50	14014	1 - 2515
		C