


Aritun samræmingarhönnuðar
Dagsetning samþykks aðaluppráttar

Hönnunarstig: Verkeigning

Skýringar:
Öll mál eru í millimetrum.
Allar kótar í metrum.
Allar málsetningar og kótar koma fram á teikningum arkitekta og skal samræyna öll mál við þær.
Beygjumál járna skal samræyna og bera saman við málsetningar á steyptum byggingarhlutum skv. arkitekta-teikningum og fyrirskrifaða steyptuhlu skv. teikningum VSÓ RÁÐGJÖF.
Sjá gataplön fyrir úrtök í steyptu.
Einangrun er samkvæmt teikningum arkitekta.
Bending og málsetning súluhatta H1-H6, sjá Almenn snið.

Tilvísanir:
Almennar skýringar sjá bl. nr. B-A-01
Almenn snið sjá bl. nr. B-SD-01
Arkitekta-teikningar
Lagnateikningar
Gataplön

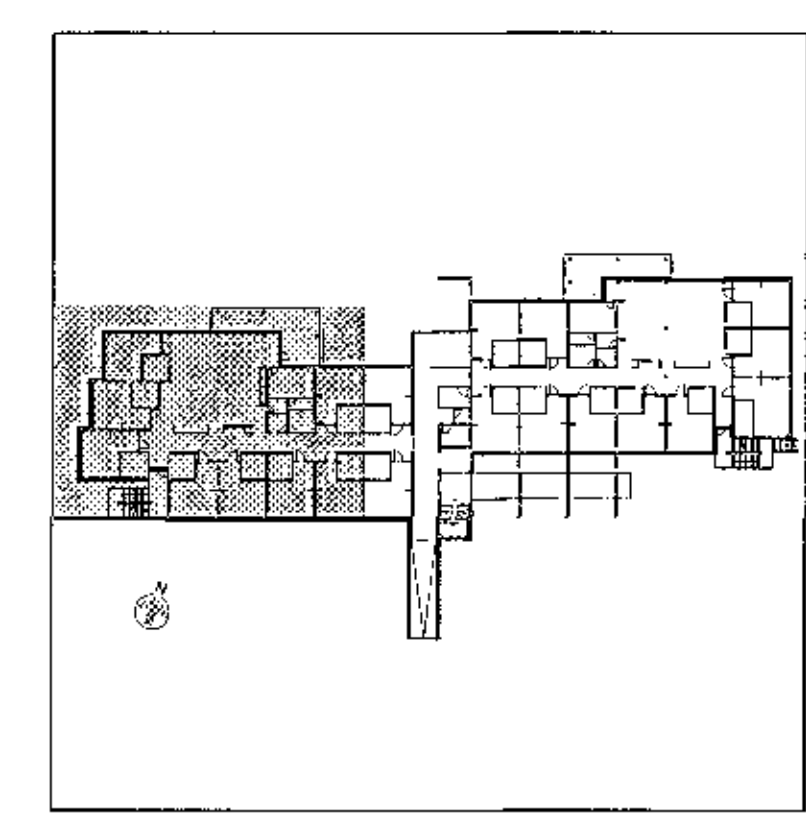

| | | | |
|-----|------------|---|----------------|
| D | 25.10.2017 | Járnbanding | IG/KEA, JRS |
| C | 12.10.2017 | Brúskúr veggur, bending við svalahöndun | IG, IG |
| B | 28.08.2017 | Málsetningar | IG/KEA, LL |
| A | 15.08.2017 | Súluhattar teikningar | IG, KEA |
| Br. | Dagp. | Þreyning | reimnað, Teku. |


VSÓ RÁÐGJÖF
BORGARTÚN 20, 105 REYKJAVÍK, Sími 685-9000, NETF: vso@vso.is

Sólvangur hjúkrunarheimili 2016

Burðarvíki
Plata yfir 1 hæð
Grunnmynd

Hannaðeiknað. IG/LL
Yfiraf: Gylfi Magnússon
Samþykkt: Gylfi Magnússon
Kt. 240757-5169
Reykjavík: 17.05.2017

Kvarði: 1:50 (A1)
Verknr. 16384
Teikn.nr. B-G1-01
Br. D

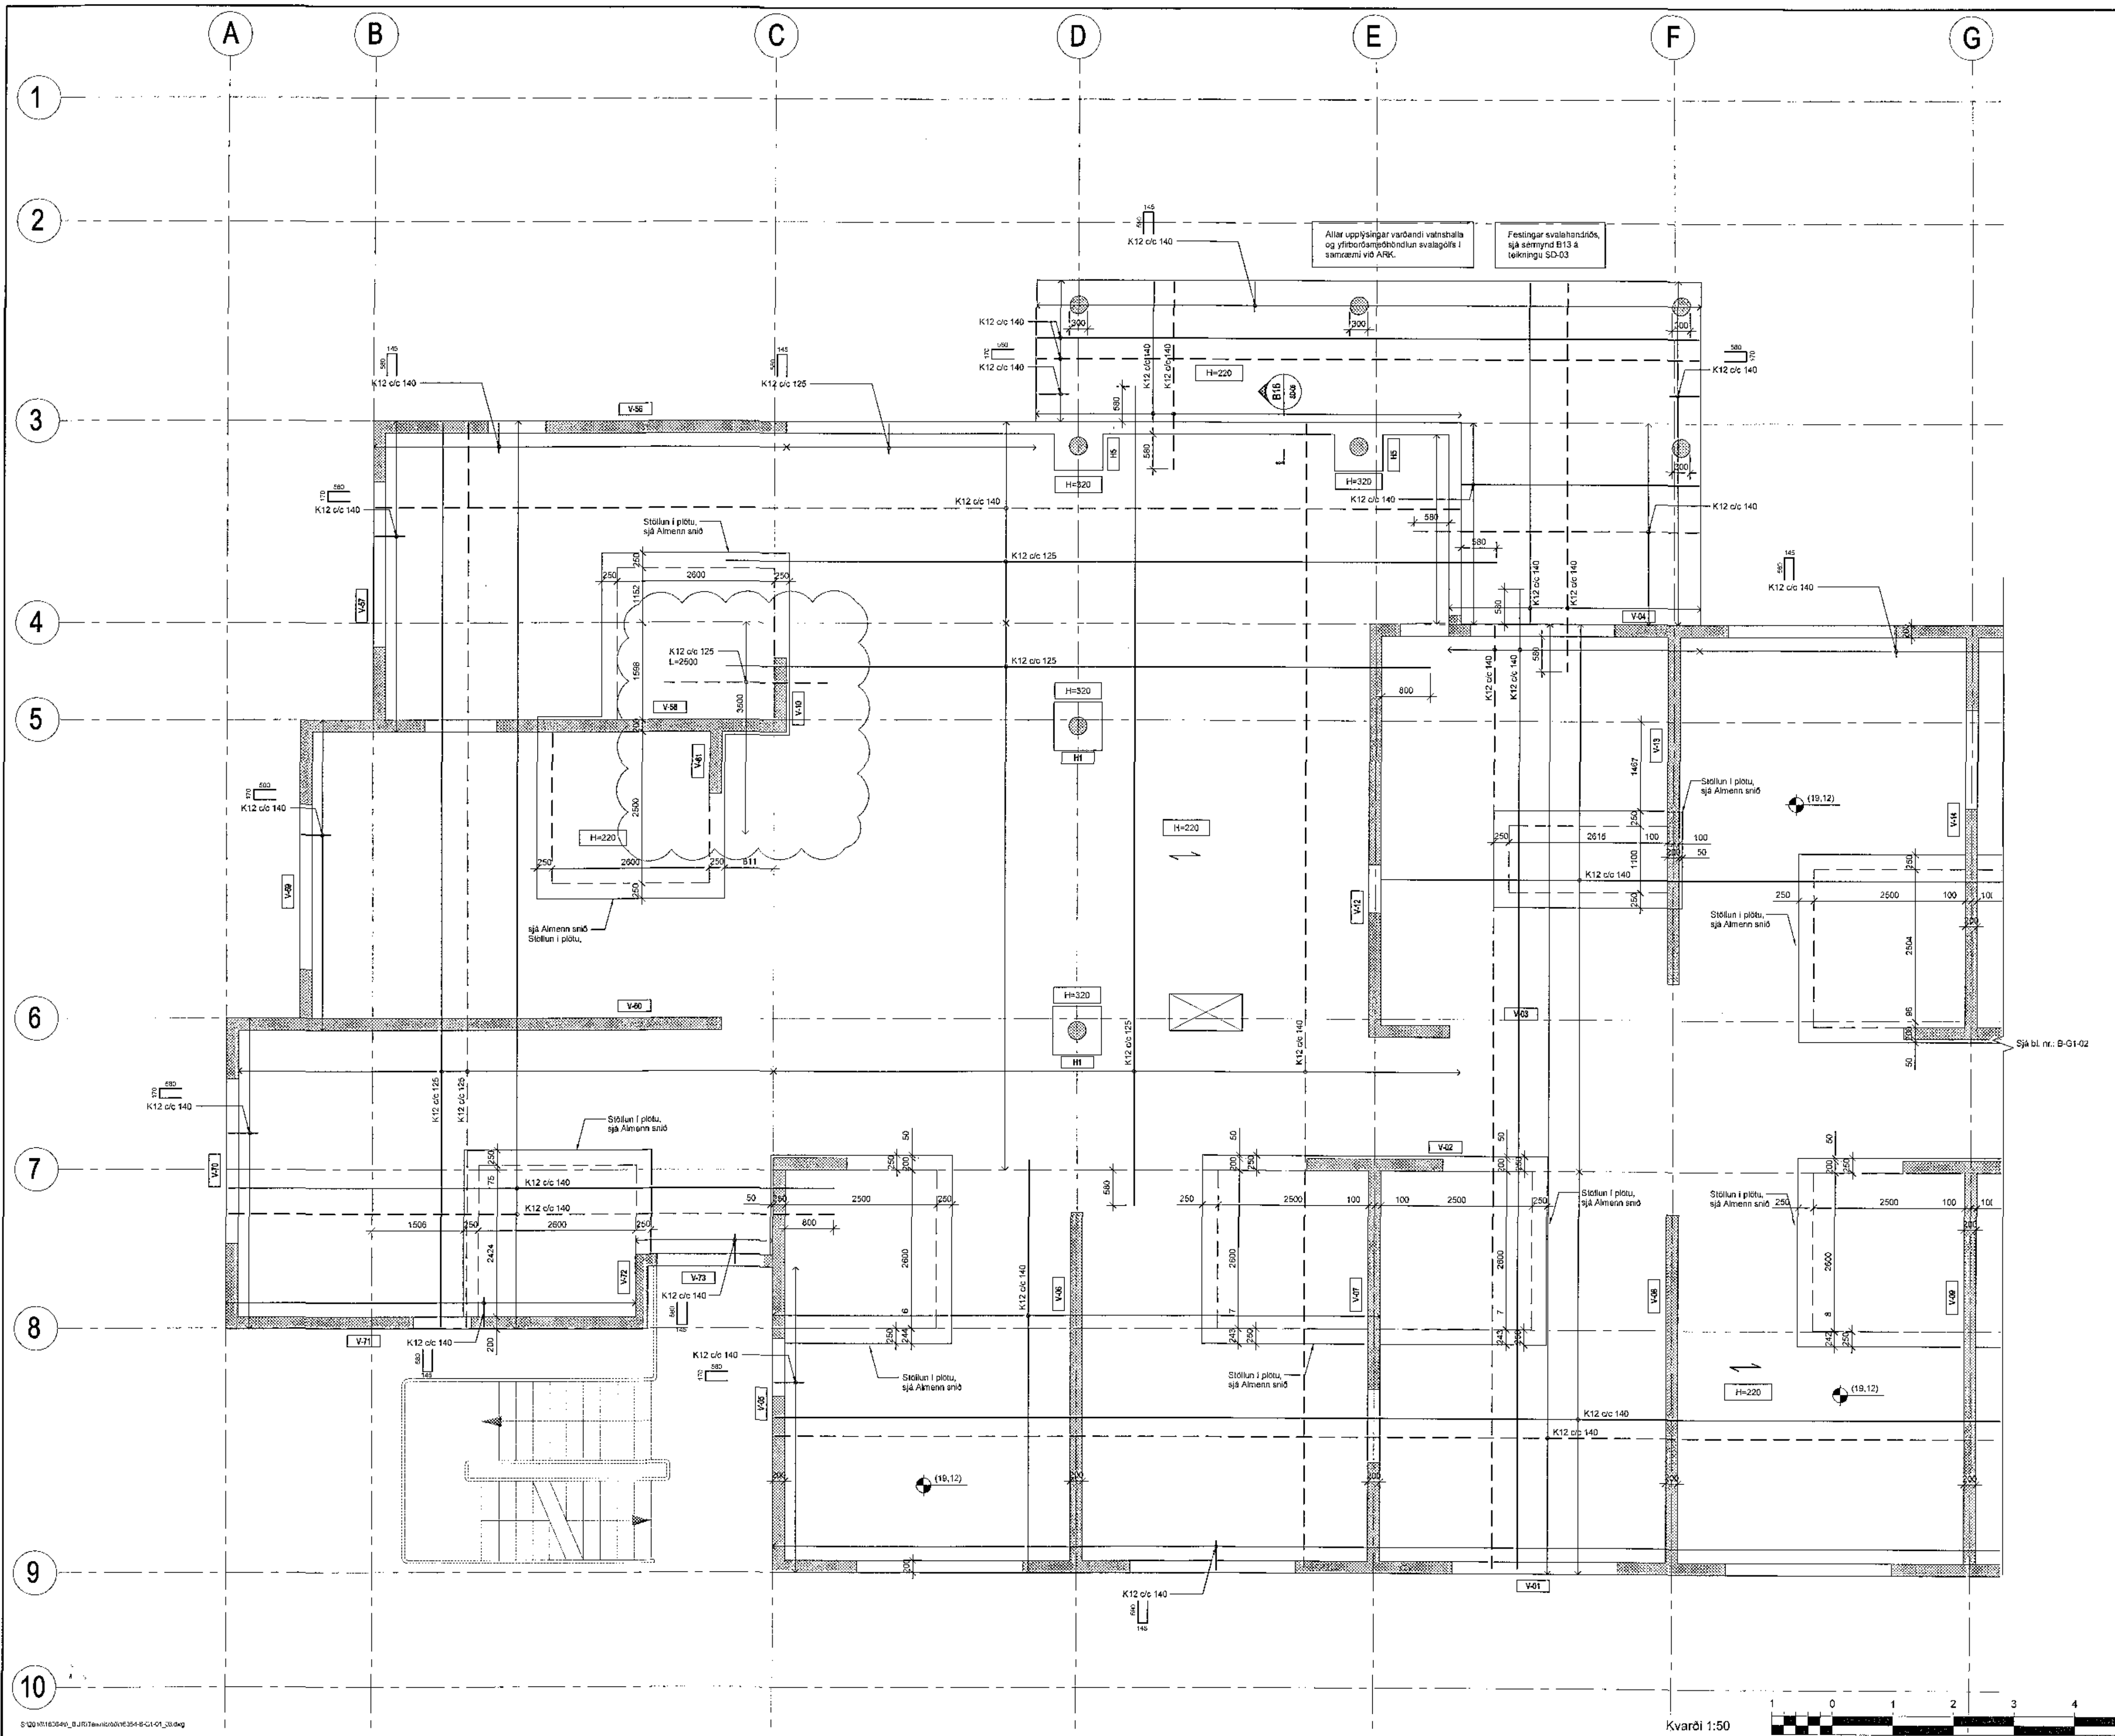

© 0011810541_B_101710010010254-0-C1-01_2016.dwg

Kvarði 1:50

