Lóðrétt snið
Frágangur fyrir ofan dyra- og gluggaop tvöföld grind

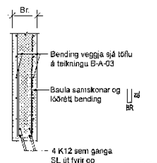

SL = 1210 FYRIR K25
SL = 970 FYRIR K20
SL = 780 FYRIR K16
SL = 580 FYRIR K12
SL = 490 FYRIR K10

Lóðrétt snið
Frágangur í efri brún veggja

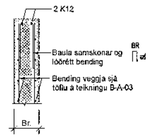

SL = 1210 FYRIR K25
SL = 970 FYRIR K20
SL = 780 FYRIR K16
SL = 580 FYRIR K12
SL = 490 FYRIR K10

Lárétt snið
Bending veggja við op

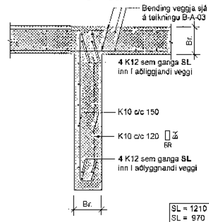

SL = 1210 FYRIR K25
SL = 970 FYRIR K20
SL = 780 FYRIR K16
SL = 580 FYRIR K12
SL = 490 FYRIR K10

Hliðarmynd
Frágangur sérbendingar í kringum op og veggenda

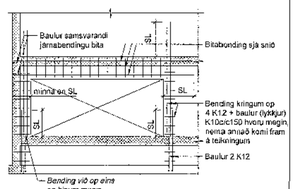

SL = 1210 FYRIR K25
SL = 970 FYRIR K20
SL = 780 FYRIR K16
SL = 580 FYRIR K12
SL = 490 FYRIR K10

Lóðrétt snið
Frágangur á plötu og innvegg
tvöföld grind

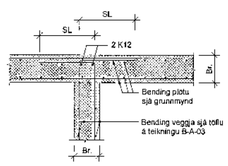

SL = 1210 FYRIR K25
SL = 970 FYRIR K20
SL = 780 FYRIR K16
SL = 580 FYRIR K12
SL = 490 FYRIR K10

Lóðrétt snið
Frágangur á plötu og innvegg
tvöföld grind

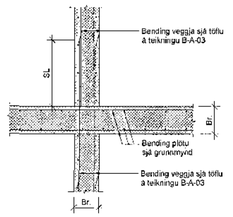

SL = 1210 FYRIR K25
SL = 970 FYRIR K20
SL = 780 FYRIR K16
SL = 580 FYRIR K12
SL = 490 FYRIR K10

Lóðrétt snið
Frágangur á plötu og vegg
tvöföld grind

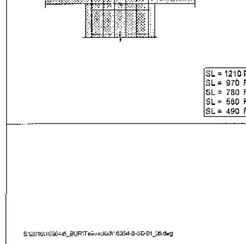

SL = 1210 FYRIR K25
SL = 970 FYRIR K20
SL = 780 FYRIR K16
SL = 580 FYRIR K12
SL = 490 FYRIR K10

Lóðrétt snið
Frágangur á plötubrún

SL = 1210 FYRIR K25
SL = 970 FYRIR K20
SL = 780 FYRIR K16
SL = 580 FYRIR K12
SL = 490 FYRIR K10

Lóðrétt snið
Frágangur á plötu og súlu

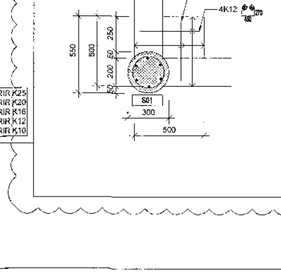

C45/55 steypa
SL = 1025 FYRIR K25
SL = 820 FYRIR K20
SL = 660 FYRIR K16
SL = 490 FYRIR K12
SL = 410 FYRIR K10

Lóðrétt snið
Frágangur á plötu og súlu

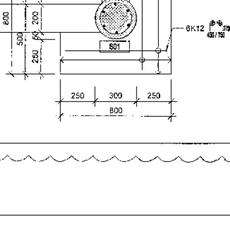

C45/55 steypa
SL = 1025 FYRIR K25
SL = 820 FYRIR K20
SL = 660 FYRIR K16
SL = 490 FYRIR K12
SL = 410 FYRIR K10

Lóðrétt snið
Frágangur plötu þar sem koma þarf
gólfhita fyrir á baðherbergjum

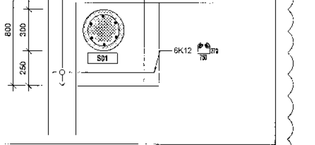

Lóðrétt snið
Súluhattur

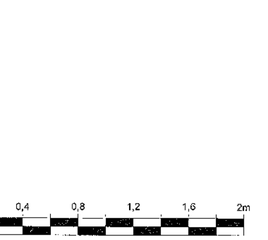

Lárétt snið
Frágangur í sökkulfótum

SL = 1210 FYRIR K25
SL = 970 FYRIR K20
SL = 780 FYRIR K16
SL = 580 FYRIR K12
SL = 490 FYRIR K10

Lárétt snið
Frágangur randbendingar botnplötu

SL = 1210 FYRIR K25
SL = 970 FYRIR K20
SL = 780 FYRIR K16
SL = 580 FYRIR K12
SL = 490 FYRIR K10

Lárétt snið -frágangur á
L-veggsamskeytum
tvöföld grind

SL = 1210 FYRIR K25
SL = 970 FYRIR K20
SL = 780 FYRIR K16
SL = 580 FYRIR K12
SL = 490 FYRIR K10

Lárétt snið -frágangur á
T-veggsamskeytum
tvöföld grind, 200mm veggir

SL = 1210 FYRIR K25
SL = 970 FYRIR K20
SL = 780 FYRIR K16
SL = 580 FYRIR K12
SL = 490 FYRIR K10

Lárétt snið -frágangur á T-veggsamskeytum
tvöföld grind, 200mm veggir

Lóðrétt snið
Þykktarbreyting í plötu

SL = SKEYTILENGD SBR, SKÝRINGABLAÐI

Skeyting helming járna í sama sniði

SL = 1210 FYRIR K25
SL = 970 FYRIR K20
SL = 780 FYRIR K16
SL = 580 FYRIR K12
SL = 490 FYRIR K10

Hliðarmynd
Stöllun í undirstöðum

SL = 1210 FYRIR K25
SL = 970 FYRIR K20
SL = 780 FYRIR K16
SL = 580 FYRIR K12
SL = 490 FYRIR K10

Lárétt snið
Súluhattur H1

Lárétt snið
Súluhattur H3

Lárétt snið
Súluhattur H5

Lárétt snið
Súluhattur H2

Lárétt snið
Súluhattur H4

Lárétt snið
Súluhattur H6

Lóðrétt snið
Frágangur plötu þar sem koma þarf
gólfhita fyrir á baðherbergjum.
Grunnplata á fyllingu

Kvarði 1:20

0,4 0 0,4 0,8 1,2 1,6 2m

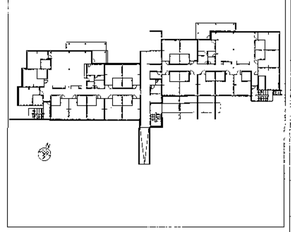

Samþykkt þann
19. des. 2017
Byggingarfulltrúi

Áritun samræmingarhönnuðar

Dagsetning samþykkts aðaluppdrátta

Hönnunarstig: Verkteikning

Skýringar:

Öll mál eru í millimetrum.
Allir kótar í metrum.

Allar málsetningar og kótar koma fram á teikningum arkitekta og skal samræyna öll mál við þær

Beygjumál járna skal samræyna og bera saman við málsetningar á steyptum byggingarhlutum skv. arkitektateikningum og fyrirskrifaða steypuhulu svk. teikningum VSÓ Ráðgjafar.

Br. stendur fyrir breidd byggingarhluta
BR stendur fyrir breytilegt

C	25.10.2017	Ýmsar breytingar	IG/KEA JSS
B	28.09.2017	Stöllug gólfplötu	IG KEA
A	15.08.2017	Súluhattar H1-H6 og almenn snið	IG KEA
Br.	Dags.	Breyting	Hannað Teikn.

VSÓ RÁÐGJÖF
BORGARTÚN 20, 105 REYKJAVÍK, SÍMI 585-9000, NETF: vso@vso.is

Sólvangur hjúkrunarheimili 2016

Burðarvirki
Almenn snið og deili

Hannað/teiknað: IG/IG
Yfirfarið:
Samþykkt: Gylfi Magnússon
Kt. 240757-5169

Kvarði: 1:20 (A1) / 1:40 (A3)
Reykjavík: 17.05.2017

Verknr. 16364
Teikn.nr. B-SD-01
Br. C

S:\2016\16364\tt_BURT\teikn\AR\16364-B-SD-01_26.dwg