



1 Afstöðumynd  
1:500

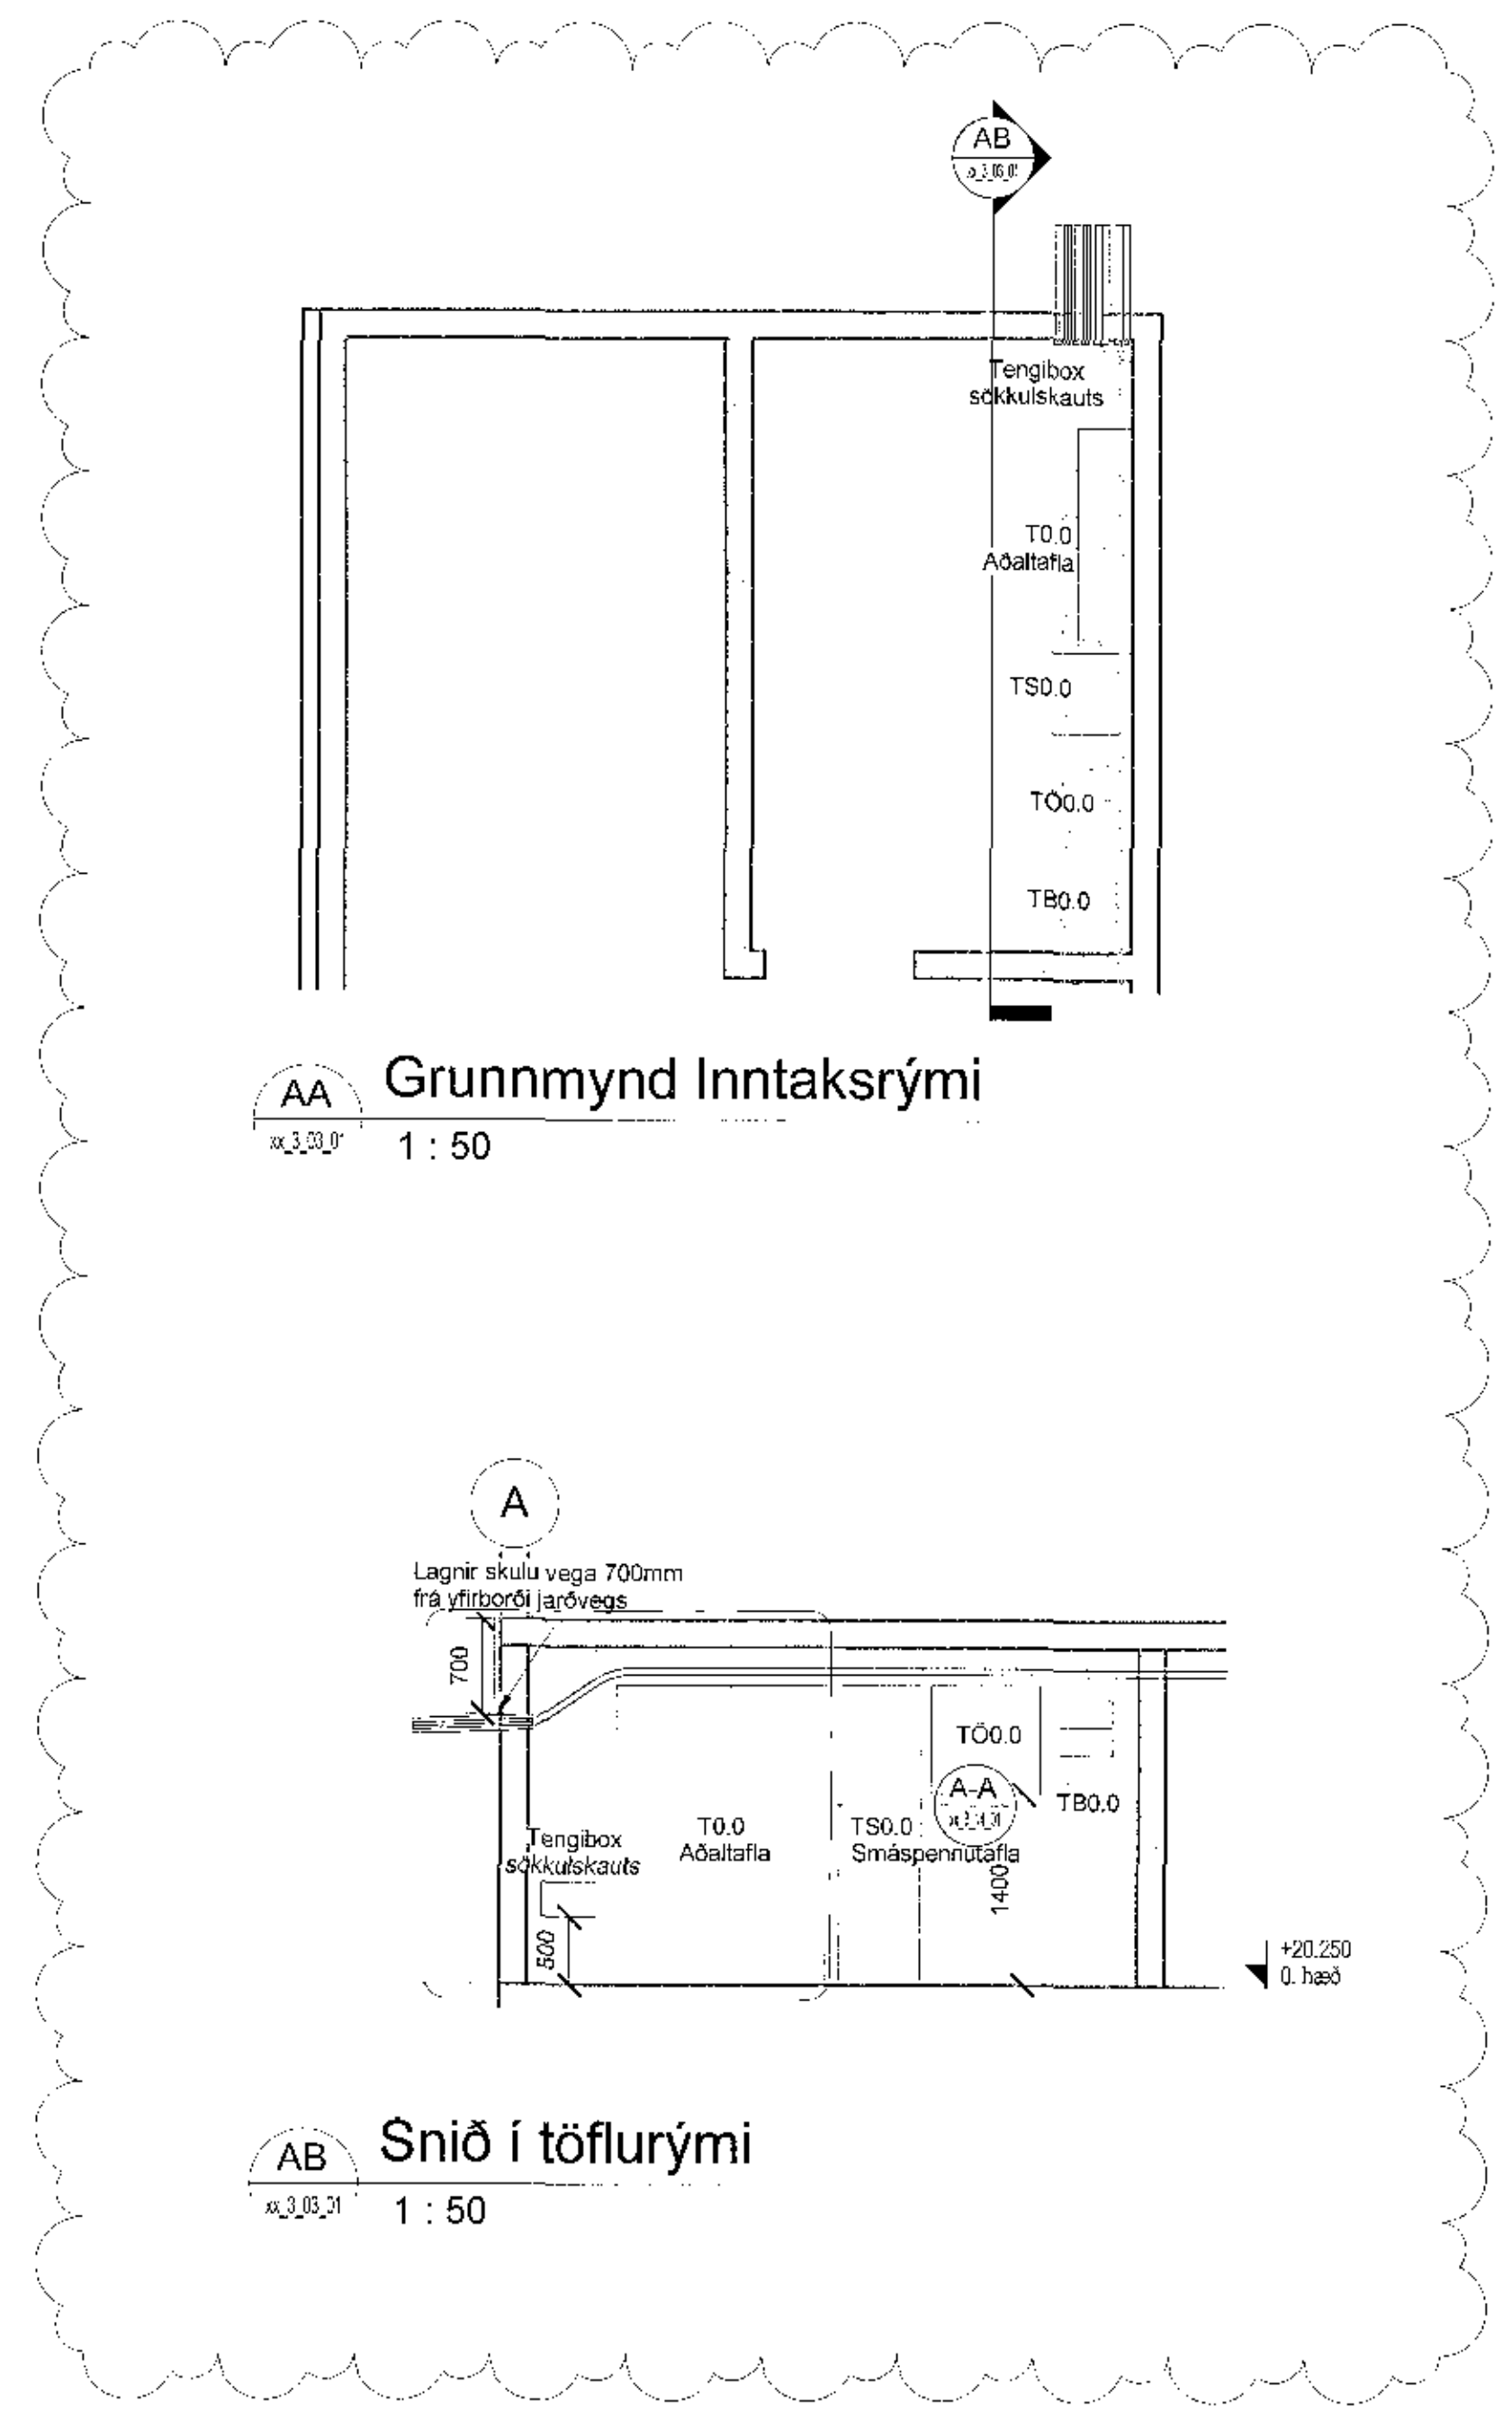

AA Grunnmynd Inntaksrými  
1:50

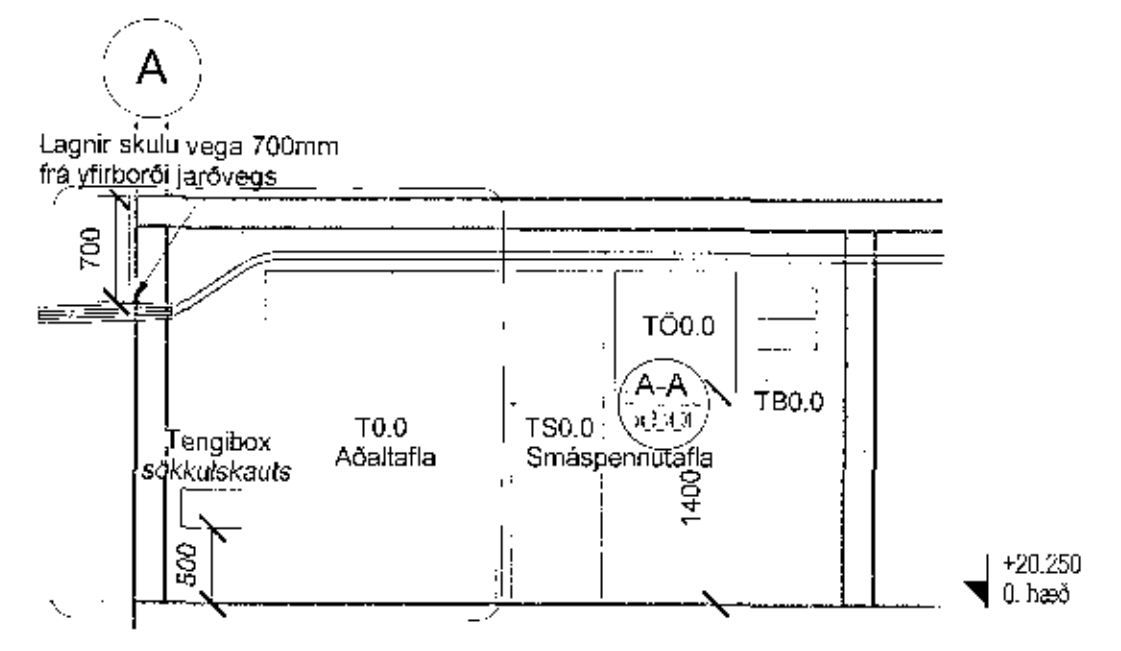

AB Snið í töflurými  
1:50

MÓTIEND

Útg.	Dags.	Heimtaugasort	Skýring	Ha.af.	Yfir.
A	09.08.2017	Heimtaugasort		DES	DES
B	14.11.2017	Snið upptækt		DES	DES

ÁRIFUN ADALHÖNNUNÐAR.  
**UTI** ARCHITECTS  
 RAIÐUR Ó. SVAVARSSON  
 ARKITEKT FRI SAMASK  
 120357 5149

**EFLA**  
 VERKFRÆÐISTOFA  
 sími 412 0000 www.efla.is

World Class  
 Tjarnarvellir 7  
 221 Hafnarfjörður

Raflagnir  
 Afstöðumynd og snið

TEKNIPLAÐ	BLADSTÆÐ	HANNAÐ	GES
2768-004	A1	ILKUNU	HMH
xx_3_03_01		YFRIFAR	DES
DAGS.	MALKUNU	UTGÁFA	
09.08.2017		B	
SAMHYKKT	DES	David Eyjafinn Sólason	
KENNITALA		KIA 10356-3339	

T0211Tjarnarvellir 7