Skýringarmynd sökkulskauts

SKÝRINGAMYNDIR AF SÖKKULSKAUTI
ERU EKKI Í MÆLIKVARÐA

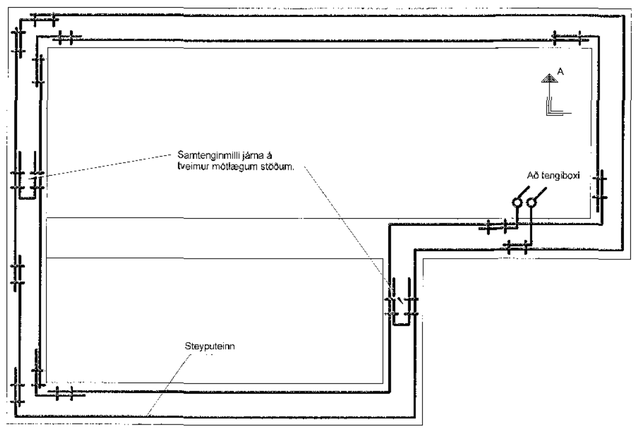

Grunnmynd sökkulveggja

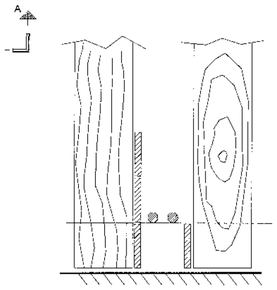

SNIÐ A - A Í SÖKKULVEGG

SYND ERU 2 NEÐSTU STEYPU-
STYRKTARJÁRN Í STEYPUMÓTI
OFAN Á NEÐSTU MÓTAVÍRUM

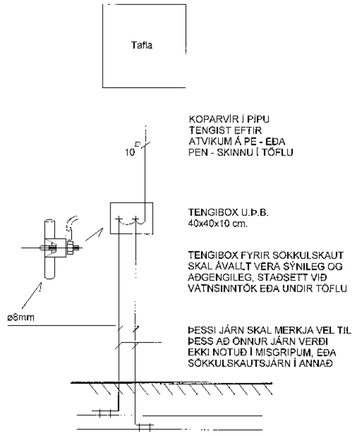

KOPARVÍR Í PÍPU
TENGIST EFTIR
ATVIKUM Á PE - EÐA
PEN - SKINNU Í TÖFLU

TENGIBOX U.Þ.B.
40x40x10 cm.

TENGIBOX FYRIR SÖKKULSKAUT
SKAL ÁVALLT VERA SÝNILEG OG
AÐGENGILEG, STAÐSETT VIÐ
VATNSINNTÖK EÐA UNDIR TÖFLU

ÞESSI JÁRN SKAL MERKJA VEL TIL
ÞESS AÐ ÖNNUR JÁRN VERÐI
EKKI NOTUÐ Í MISGRIPUM, EÐA
SÖKKULSKAUTSJÁRN Í ANNAÐ

SNIÐ AF TÖFLUVEGG

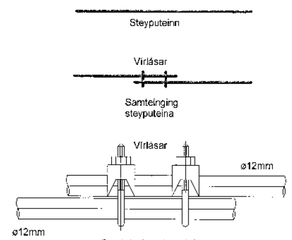

Setja skal tvo virlása á
hver samskeyti

Tengja skal saman tvö neðstu járnin í sökkulveggjum
allan úthringinn og að upptaki í tengibox.
Í raðhús, parhús og niðurstæð hús er leyfilegt að tengja
samsíða liggjan úthring en tengibox og tenging verði
við hverja heimtaug.

ÚTTEKT

AÐALHÖNNUÐUR

Útg.	Dags.	Skýring	Hann.	Yfirf.
A	09.08.2017	Hönnunargögn	DES	
B	19.10.2017	Breyting á kjallara	GES	

Skýringar á táknum:

- Sökkuljárn
- Tenging á milli hæða, upp
- Tenging á milli hæða, niður
- Viralás

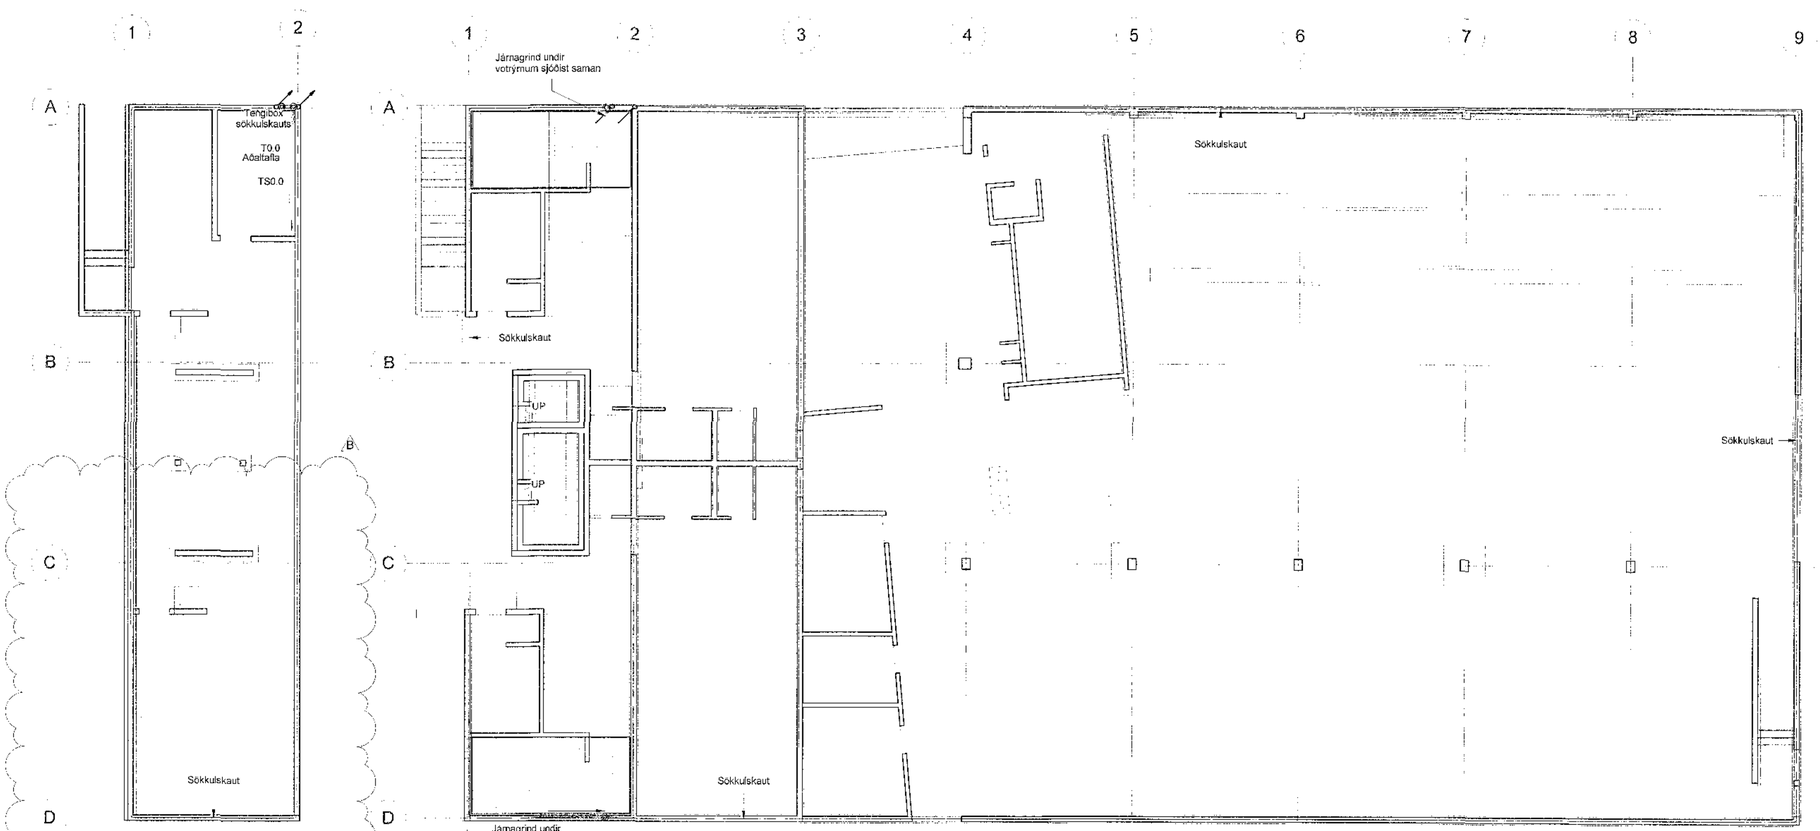

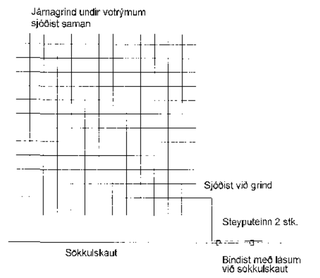

ÁRITUN AÐALHÖNNUÐAR

ÚTI

ARKITEKTAR

BALDUR Ó. SVAVARSSON
ARKITEKT FAÍ SAMARK
10357 3149

EFLA
VERKFRÆÐISTOFA
sími 412 6000 www.efla.is

World Class
Tjarnarvellir 7
221 Hafnarfjörður

Raflagnir
Spennujöfnun, jarðbindingar, jarðskaut

TEIKNINÚMER	BLAÐSTÆRÐ	HANNAÐ	GES
2768-004	A1	TEIKNAÐ	HMH
xx_3_13_01		YFIRFARIÐ	DES
DAGS.	MÆLIKVARÐI		ÚTGÁFA
09.08.2017			B
SAMÞYKKT: DES.			
KENNITALA:			

David Eysteinn Sölvason
kt. 200956-3339

T:\2217\Tjarnarvellir 7