


1706075 06.12.2017

Samþykkt barn
28. des. 2017
Byggingaáskilningur 1:100 (1/2)

Útg.	Dagur	Skýring	Br. af:	Yfir:
A	28.07.2017	Vinnuleikning	HSG	AG
B	18.09.2017	Frárennsl uppfært	HSG	AG
C	20.10.2017	Frárennsl uppfært	HSG	AG
D	06.12.2017	Frárennsl uppfært	HSG	AG

ADALHÖNDUR

ÁRITUN ADALHÖNDUR

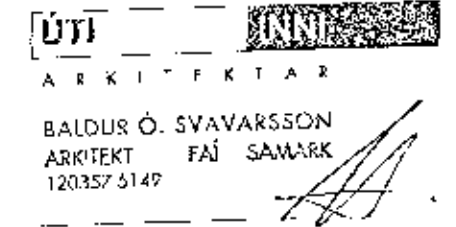


Frárennsl skól
Frárennsl regnvatn

Ömerktur hringur táknar að lögnum færist upp eða niður innan hæðar.
Hringur merktur PU, PN eða PU/PN táknar að lögnum færist upp eða niður á milli hæða.

T.K. - Aætlaður topp kóti
B.K. - Botnkóti

GN - Gólfniðurfall
PP - Hjóðöngangrandi frárennslisþípa
SJ - Sveypjálma þípa

Allar lagnir í stofnum og undir lofti skulu vera SJ nema annað sé tekið fram.
Greina lagnir að hreinlætistöskjum skulu vera PP.

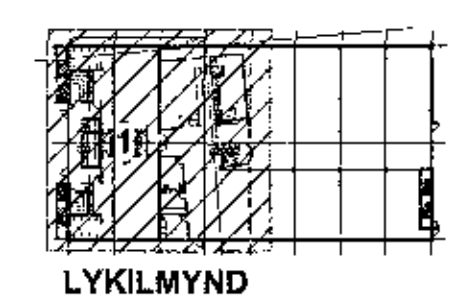


World Class
Tjarnarvellir 7
221 Hafnarfjörður

Lagnir og loftræsikerfi
Frávetukerfi
Grunnmynd kjallara - Hluti 1

TEKNI-NUMER	BLAÐSTAFUR	MANNA- HSG
2768-004	A1	TEKNAÐ: AFK
00_2_23_01		YFIRFARÐ: AG

DAG: 28.07.2017 1:50
MELKVARDI: ÚTGÁFA D

SAMBYKK: Rannar H. Steinhilmarsson
KENNITALA: 031146-4448
Rannar H. Steinhilmarsson

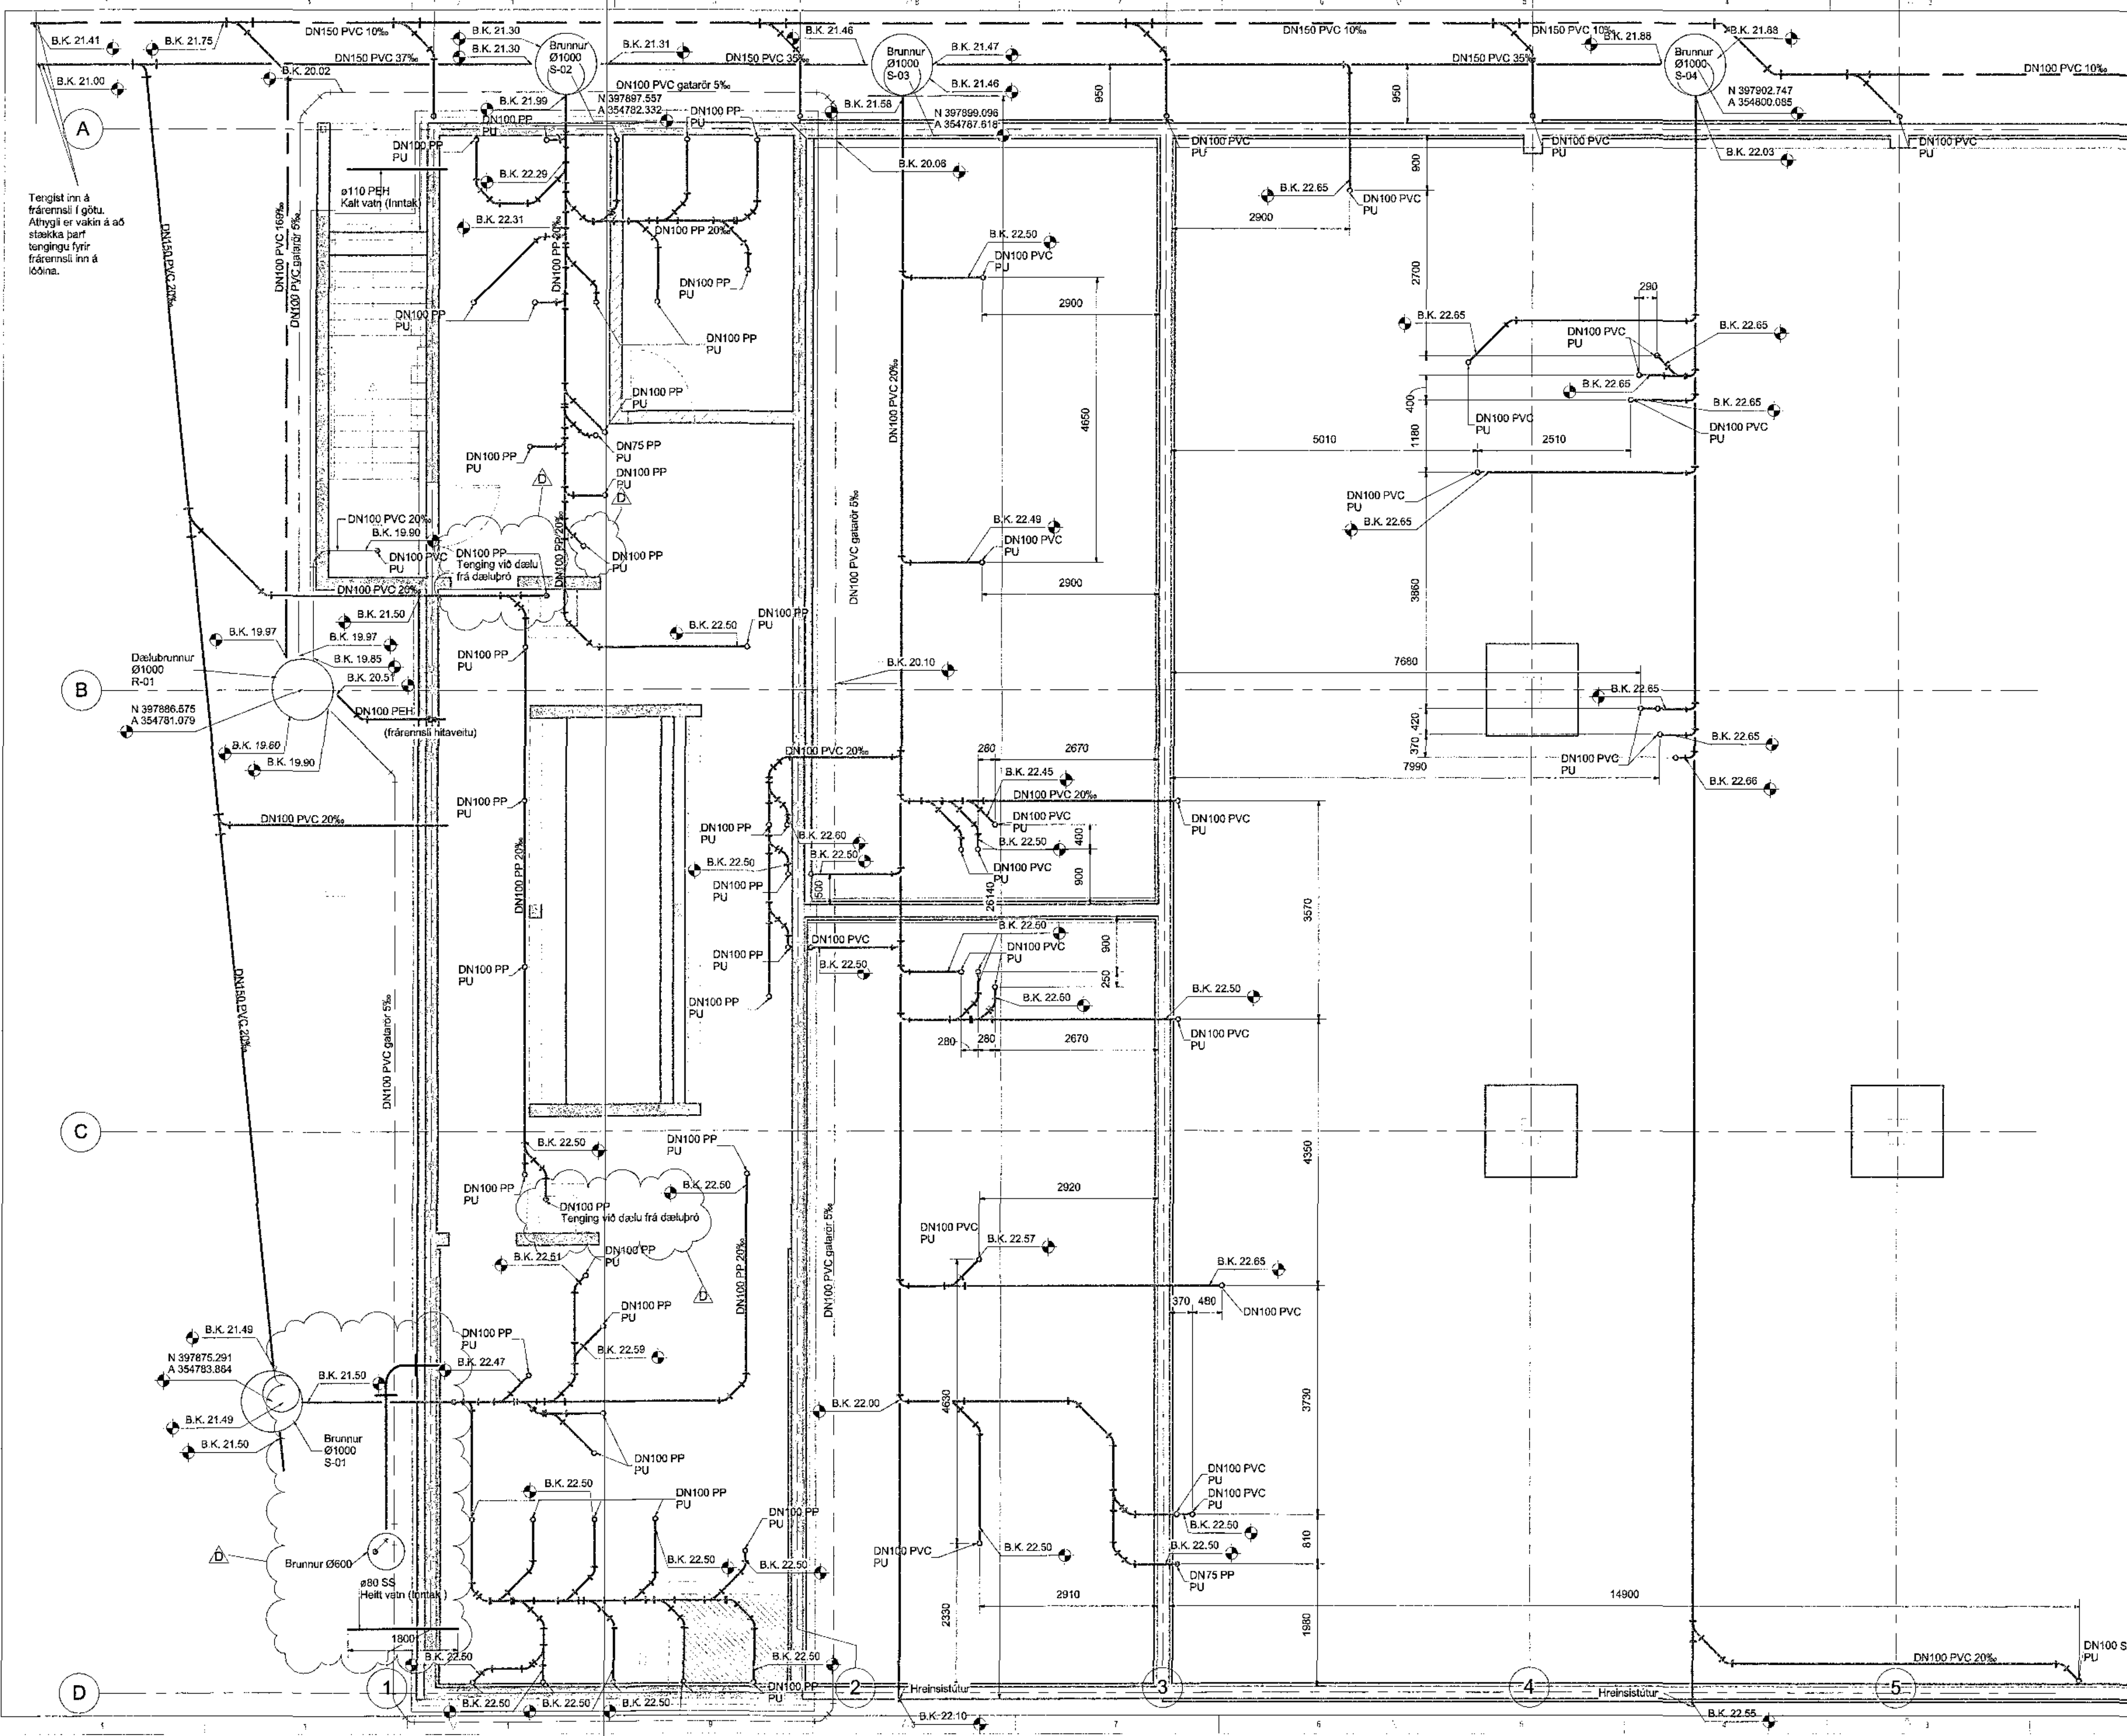

Tengist inn á frárennsl í götu. Afhyggj er vakin á að stækka þarf tengingu fyrir frárennsl inn á iðónna.

Deilubrunnur Ø1000 R-01
N 397886.675
A 354781.079

Brunnur Ø1000 S-01
N 397875.291
A 354783.884

Brunnur Ø600

ELKort 177P - Tjarnarvellir 7 2017_06@efla.is