
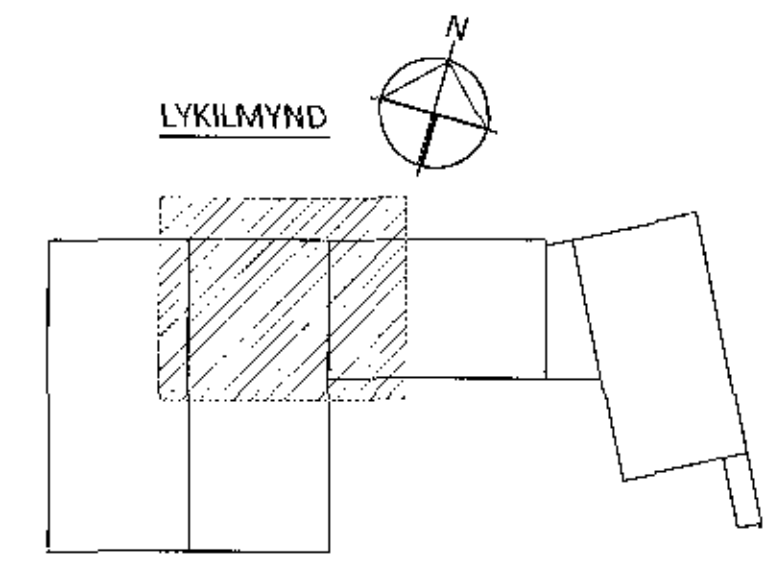


ÁRITUN BYGGINGARFULLTRUA
 1703017 29.11.2017
 Samþykkt þann
 21. des. 2017
 HÖNNUNARFRUMU

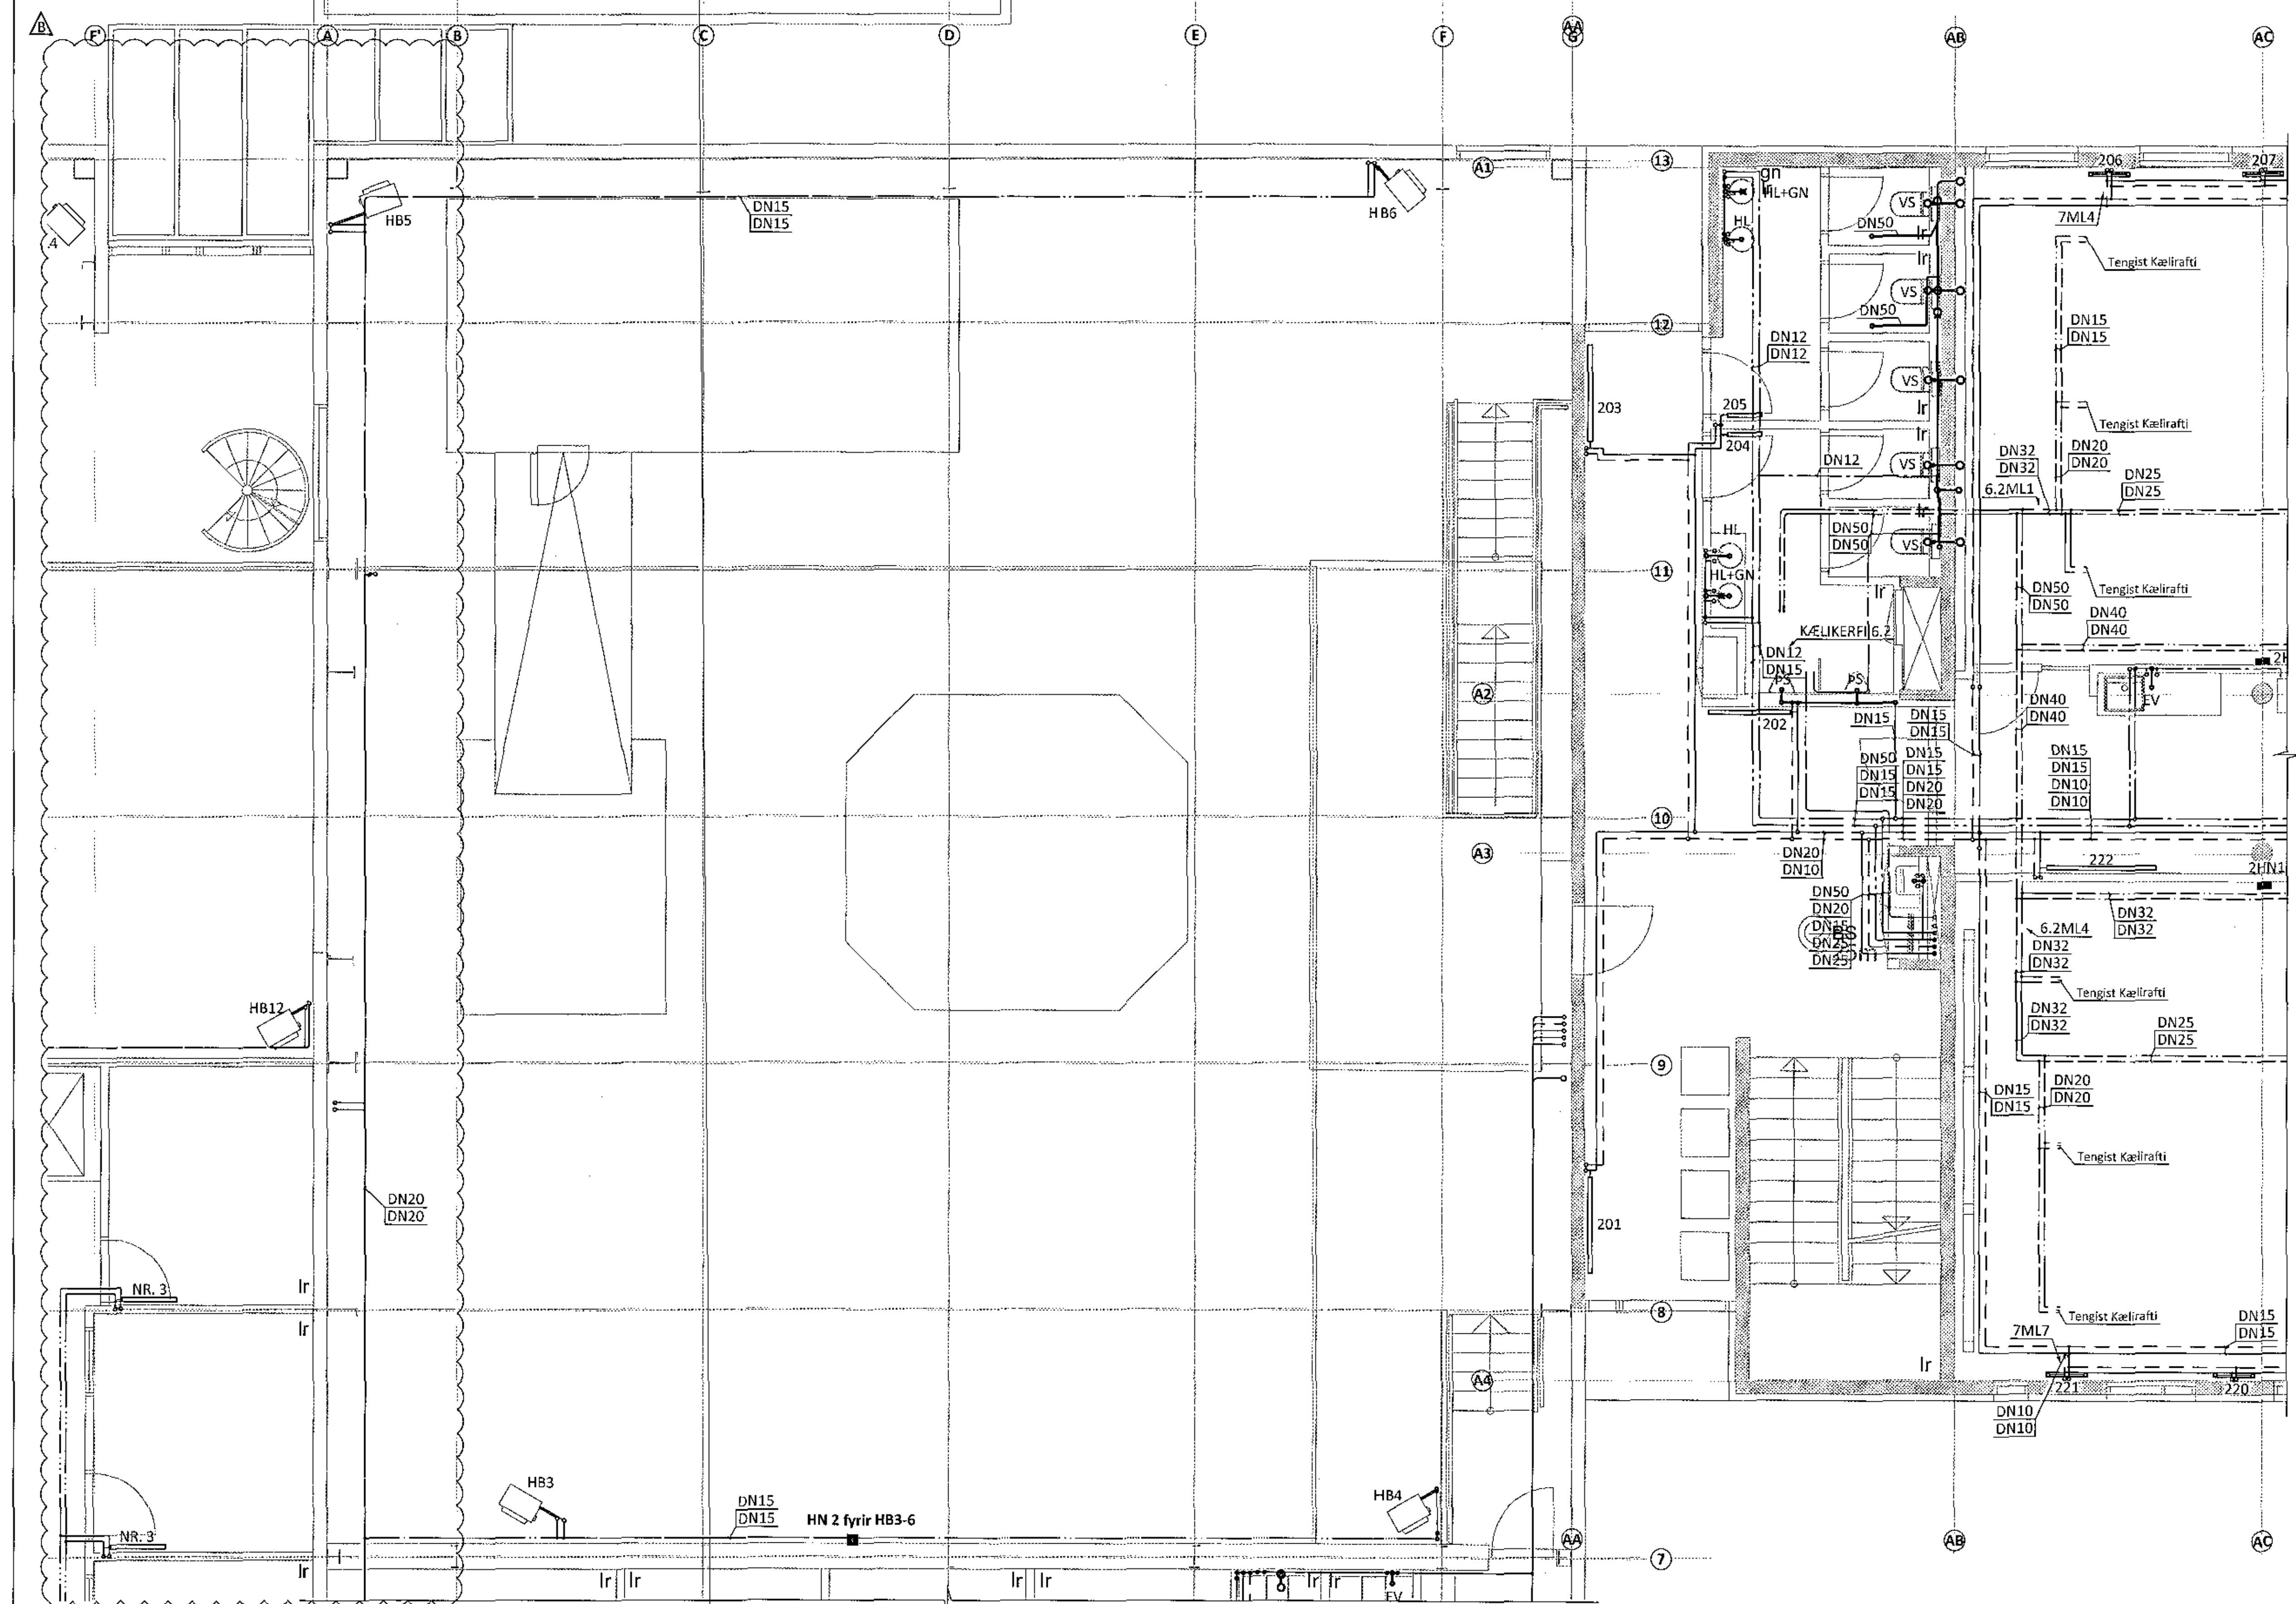

ÁRITUN ÁBYGGINGARFRUMU
 09.12.2017

B	22.11.17	LÖGNUM BÆTTI VIÐ	
A	27.04.15	HÖNNUN FYRIR STEYPA BYGGINGU	
BR	DAGS	BREYTING	SAMB.

ferill
 VERKFRÆÐISTOFA

FLUGVELLIR 1 HAFNARFIRDI
 NÝBYGGING

HITA- OG PRIFAKERFI
 2. HÆÐ
 GRUNNMYND

SAMÞYKKT Á
 Gunnars 270760-4229

HÖNNUÐUR HPV	YTRFARIÐ PAG	DAGS. UTG. 08.08.14	DAGS. BREYT. 22.11.17
MKV. 1:50	VERKNR. 14014	TEKN. NR. 3 - 1201	BREYT. B

Ferill ehf. Mörkin 1 108 Reykjavík Sími: 575 1600 Fax: 575 1601 www.ferill.is

V:\Flugvellir\1\Tekningar\3-HITA- OG PRIFAKERFI\14014-3-1200.dwg