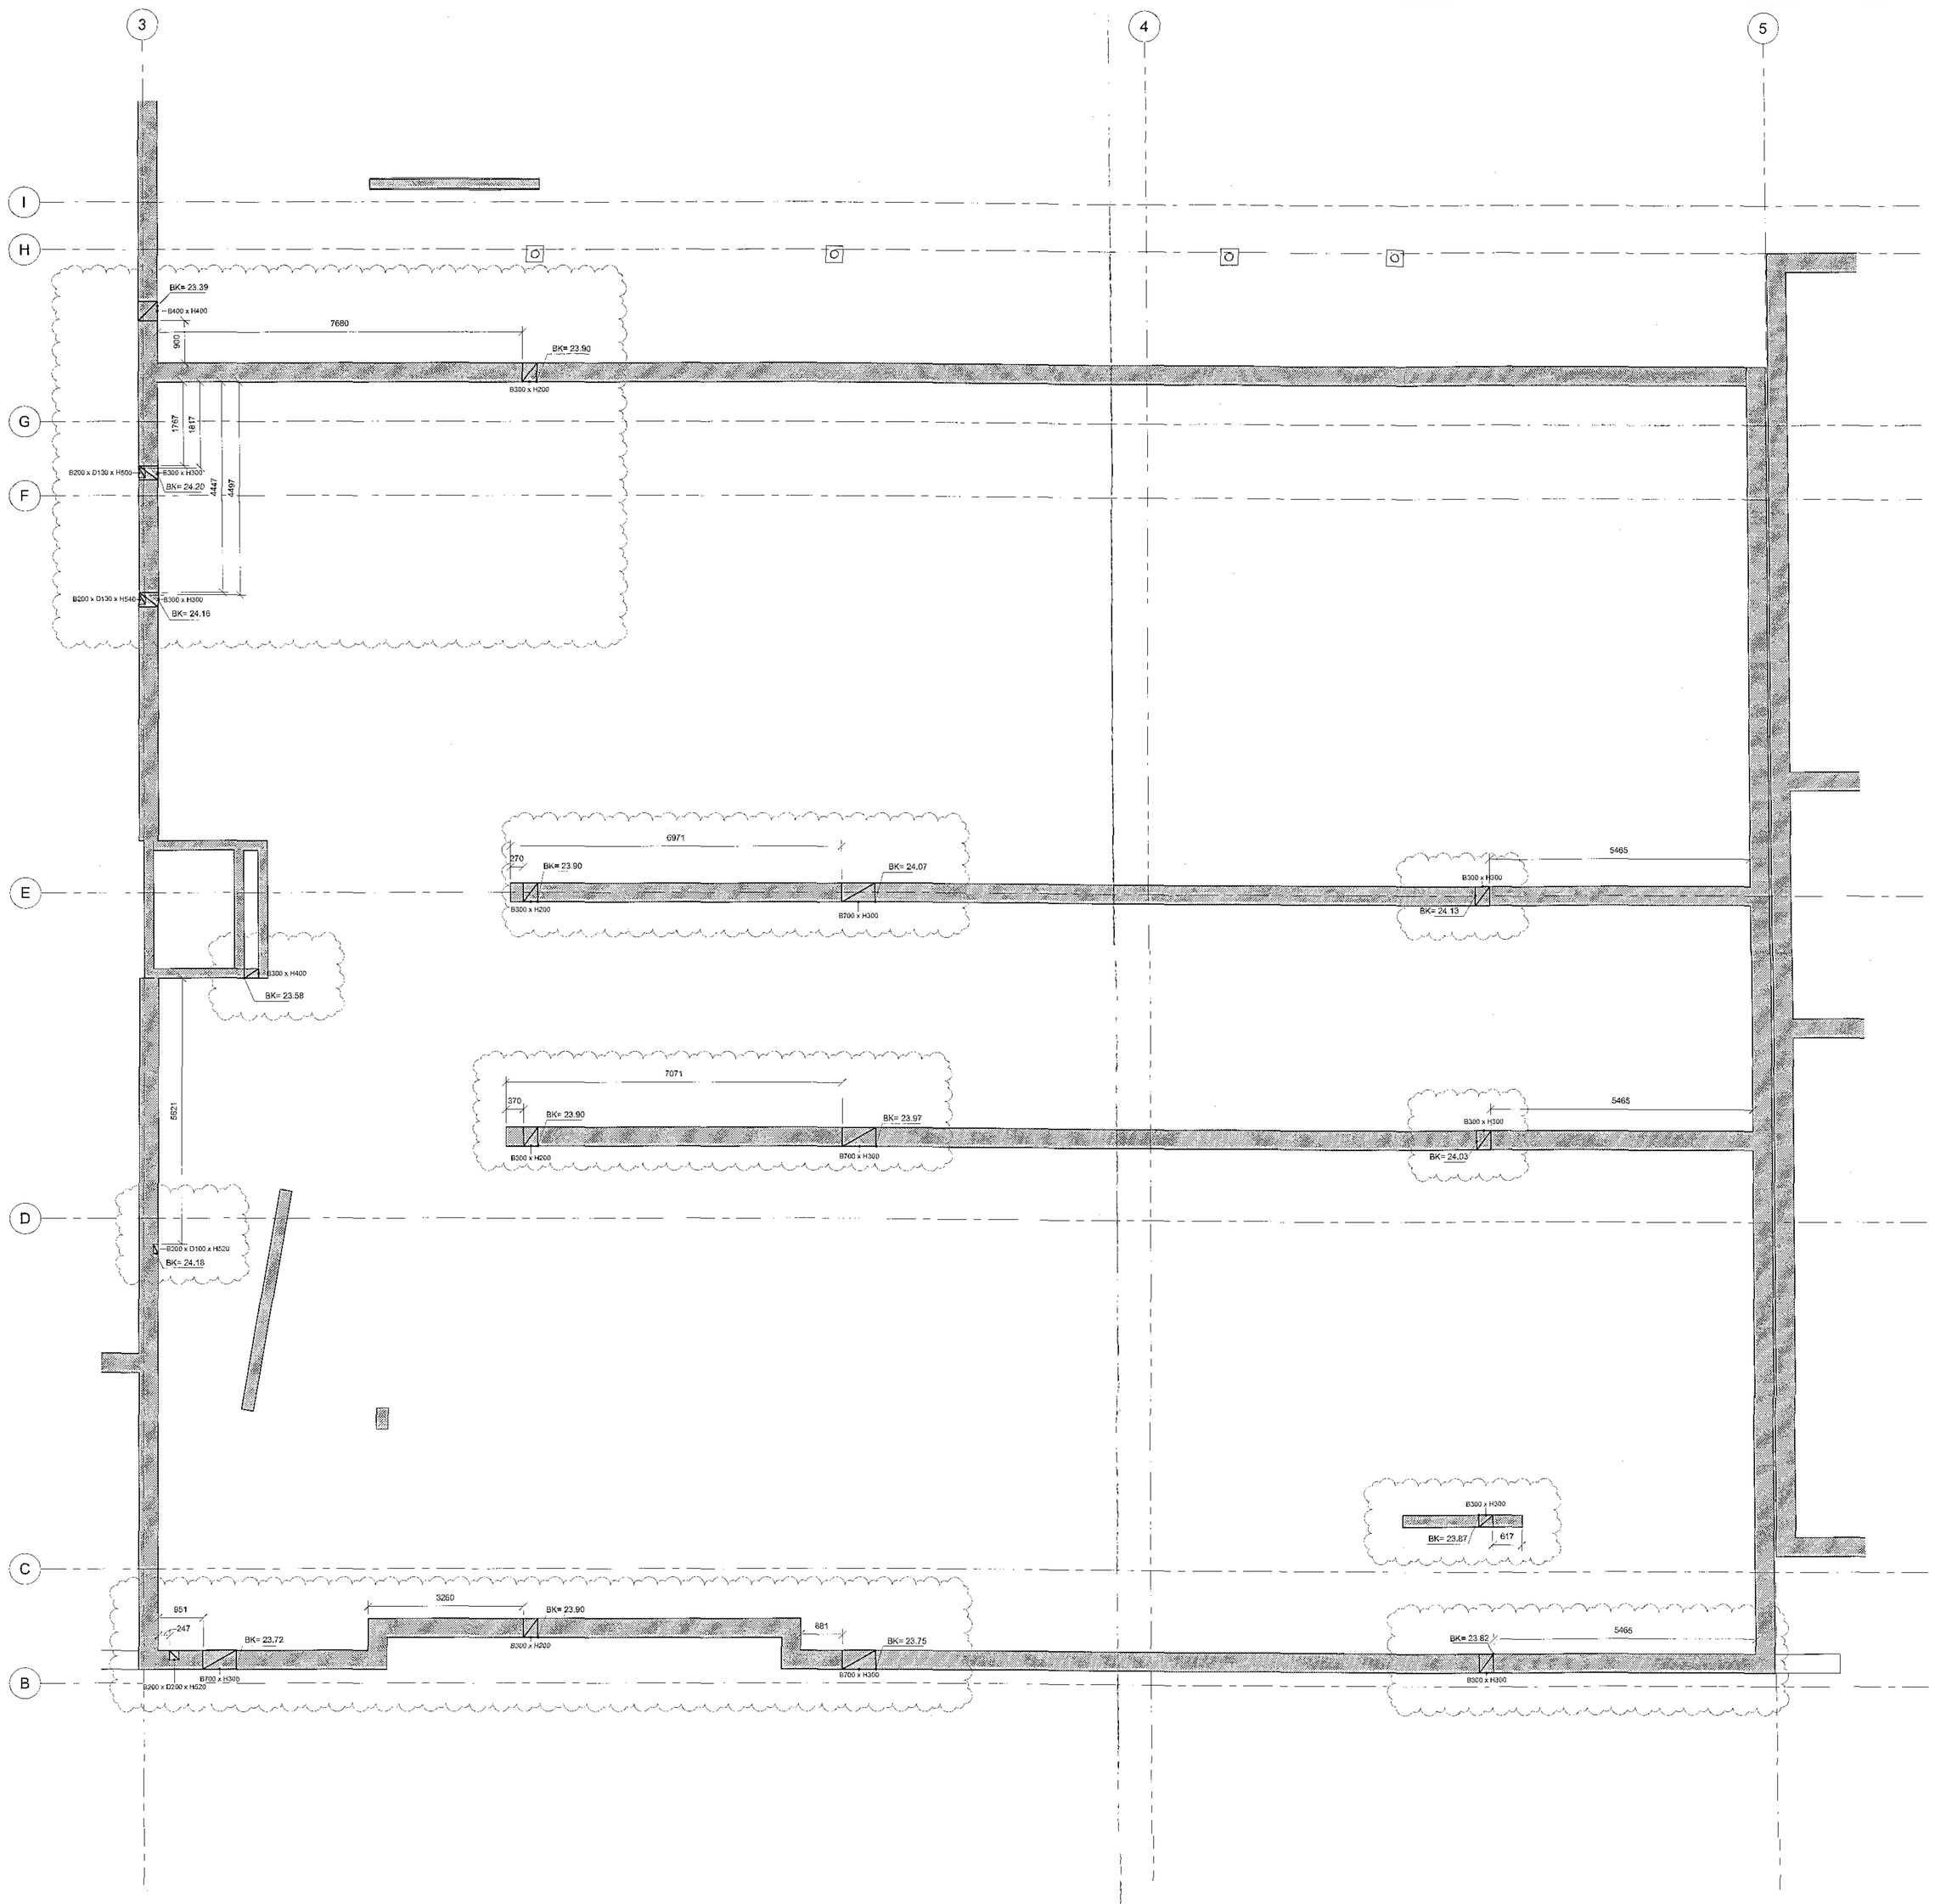

Móttekið
22. des. 2017
Byggingarfulltrúinn í Hafnarfirði

Aðal- samþykktaruppdráttur

Eigið eftirlit skv. gildandi reglugerðum

Skýringar:

Gat í veggjakubb, gat í vegg:
Bhkxxx = kóði á veðrönd gats
Stærð x-mál = breidd x hæð (í mm)

Gat í veggjakubb, gat í vegg:
Bhkxxx = kóði á veðrönd gats
Stærð x-mál = breidd x hæð (í mm)

Svalir gat í vegg:
Amk ... = Afköst á gati

/ R = Merking á veðrönd og kerfisloft er gráum í samvegum

Tilvísanir:

Almennar skýringar L1-A-01

A	21.12.2017	Lagt inn gat og stækkað veðrönd	LMH
Fr.	Dags.	Breyting	Teikn.

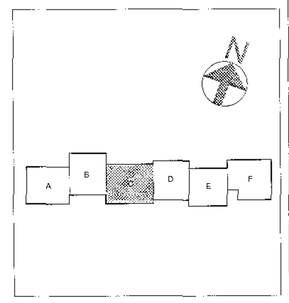

Verktelkning

VSÓ RÁÐGJÖF

Hádegisskarð 1, Hafnarfirði

Skóli, mhl. 01

Gátaplata	Hannað í tölvukerfi: ÉH
Gat í veðrönd	Yfirfarið:
Glyslokahýsi	Teiknað: Kurtez Hallgrim
	Dags.: 20.12.2017
Kvarði: 1:50 (A2)	Plotstærð: 16.40.2282
Verknr.	Teikn. nr.
17207	L7-GU-03
	Br. A

1:50 0 0,5 1 1,5 2 2,5 m

Móttekið
Mark
Yfirfarið sem samþykktur aðaluppdráttur, skv. gildandi byggingarreglugerðum
Hafnarfirði - Dag. kl. 14:00 - 16:00
kr. 14.12.2017

Slóð: C:\Users\thora\Documents\17207-Skóli í Skarðshlíð - Lagnir og lofti_Thora.rvt