Grunnlagn- mát-2-3 / (-J, Hluti B

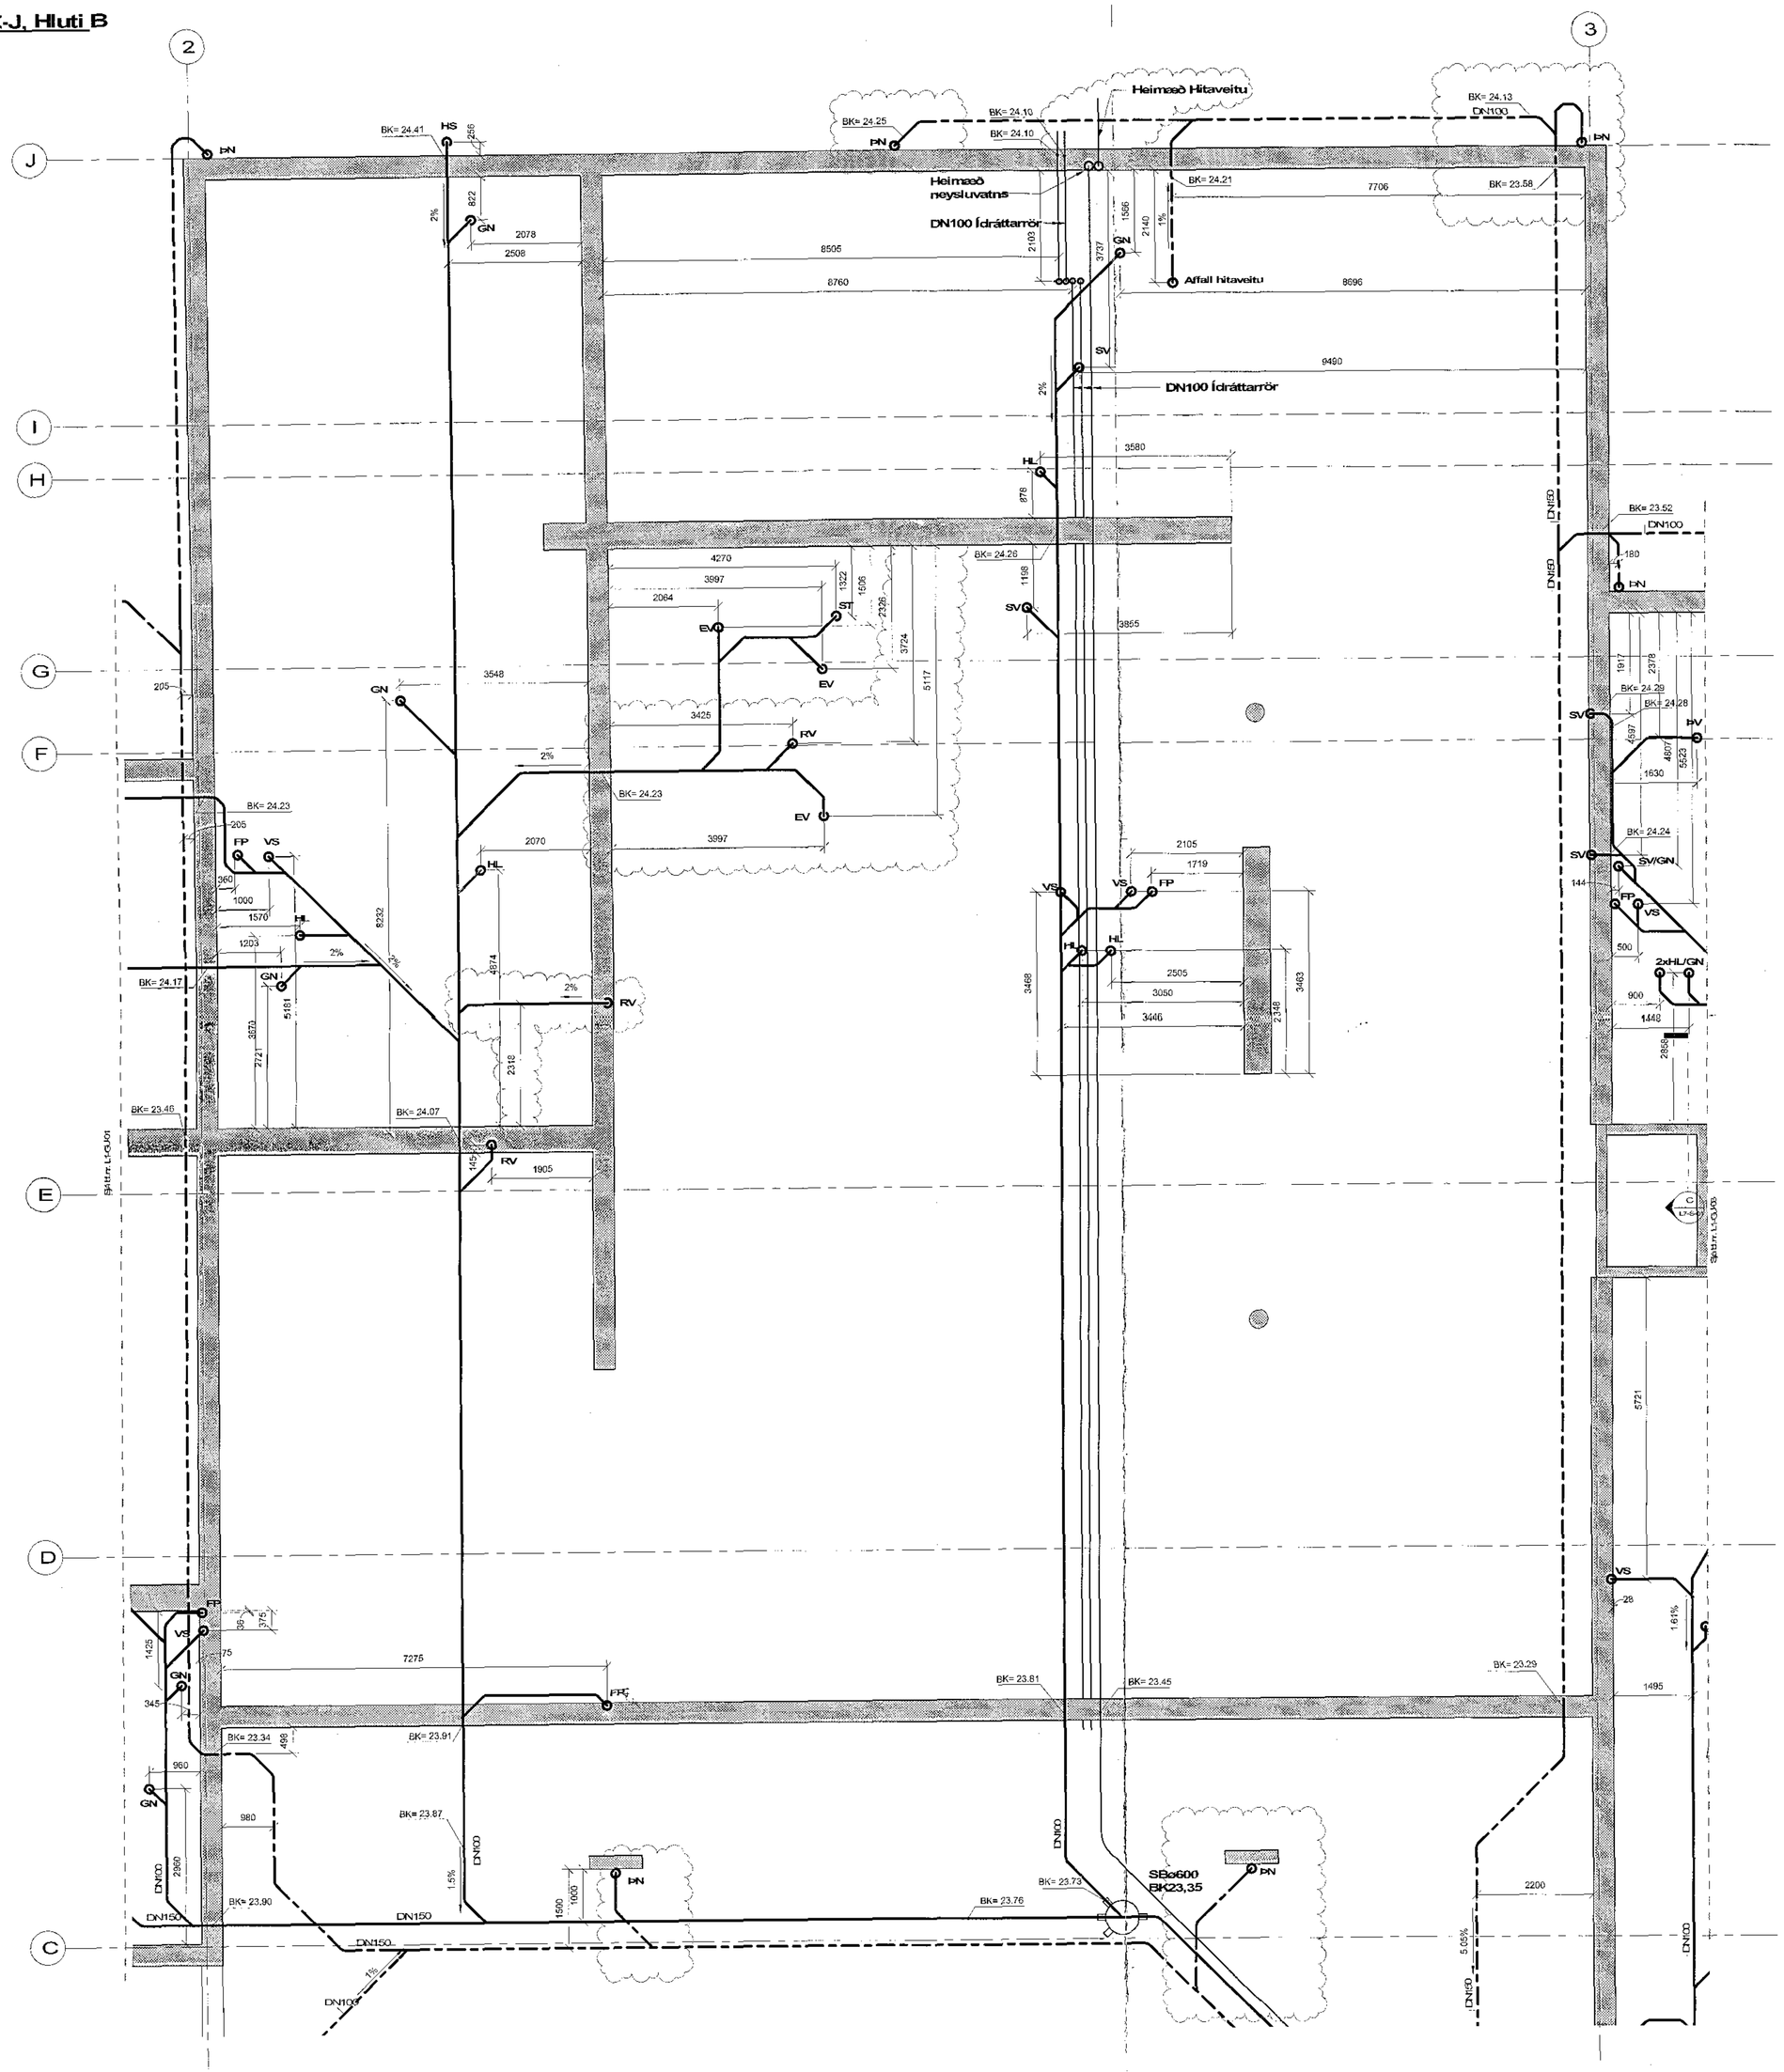

170 8105

Samþykkt af byggingarfulltrúa
22. des. 2017
Byggingarfulltrúi

Afhjúpunarmynd/hús

Dagsetning samþykkta afhjúpunar

T ark
Virkjum hug og samræmum hönnunar- ehf.
faglegum metnaði og gæðum
Kristján Ólafsson, arkitekt FAÍ
kt 141155-4159

Tilvísanir:

Almennar skýringar L1-A-01

A	22.11.2017	Sótt um framkvæmdaleyfi, v. breytinga á innr.	EHM
Br.	Dags.	Breyting	Rakn.

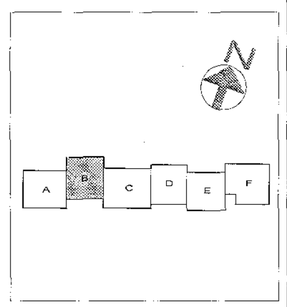

Verkteikning

VSÓ RÁÐGJÖF

Hádegisskarð 1, Hafnarfirði

Skóli, mhl. 01

Þróttarfl	Hönnuð / teiknuð
Lagnir í grunni	Yfirfarð
Grunnmynd	Samþykkt Kristján Ólafsson
	Fl. 2000-0609
Kvarði 1:50 (A0)	Útgáfudags 22.10.2017
Verknr. 17207	Teikn. nr. L1-GL-02

0 0,5 1 1,5 2 2,5 m

Ex. A

S:\Skrár\Utanmöppur\Documents\17207-Skóli f Skuldahlíð - Lagnir og loft_Tilkna.rvt