



Samþykkt þann
28. des. 2017
Þýðingafulltrúi

ATHUGIÐ!
ATHUGIÐ AÐ UPPGEFIN MÁL ERU GATMÁL
OG SKAL FRAMLEIÐANDI GERA RÁÐ FYRIR
HÆFILEGU BILI TIL ÍSETNINGAR.

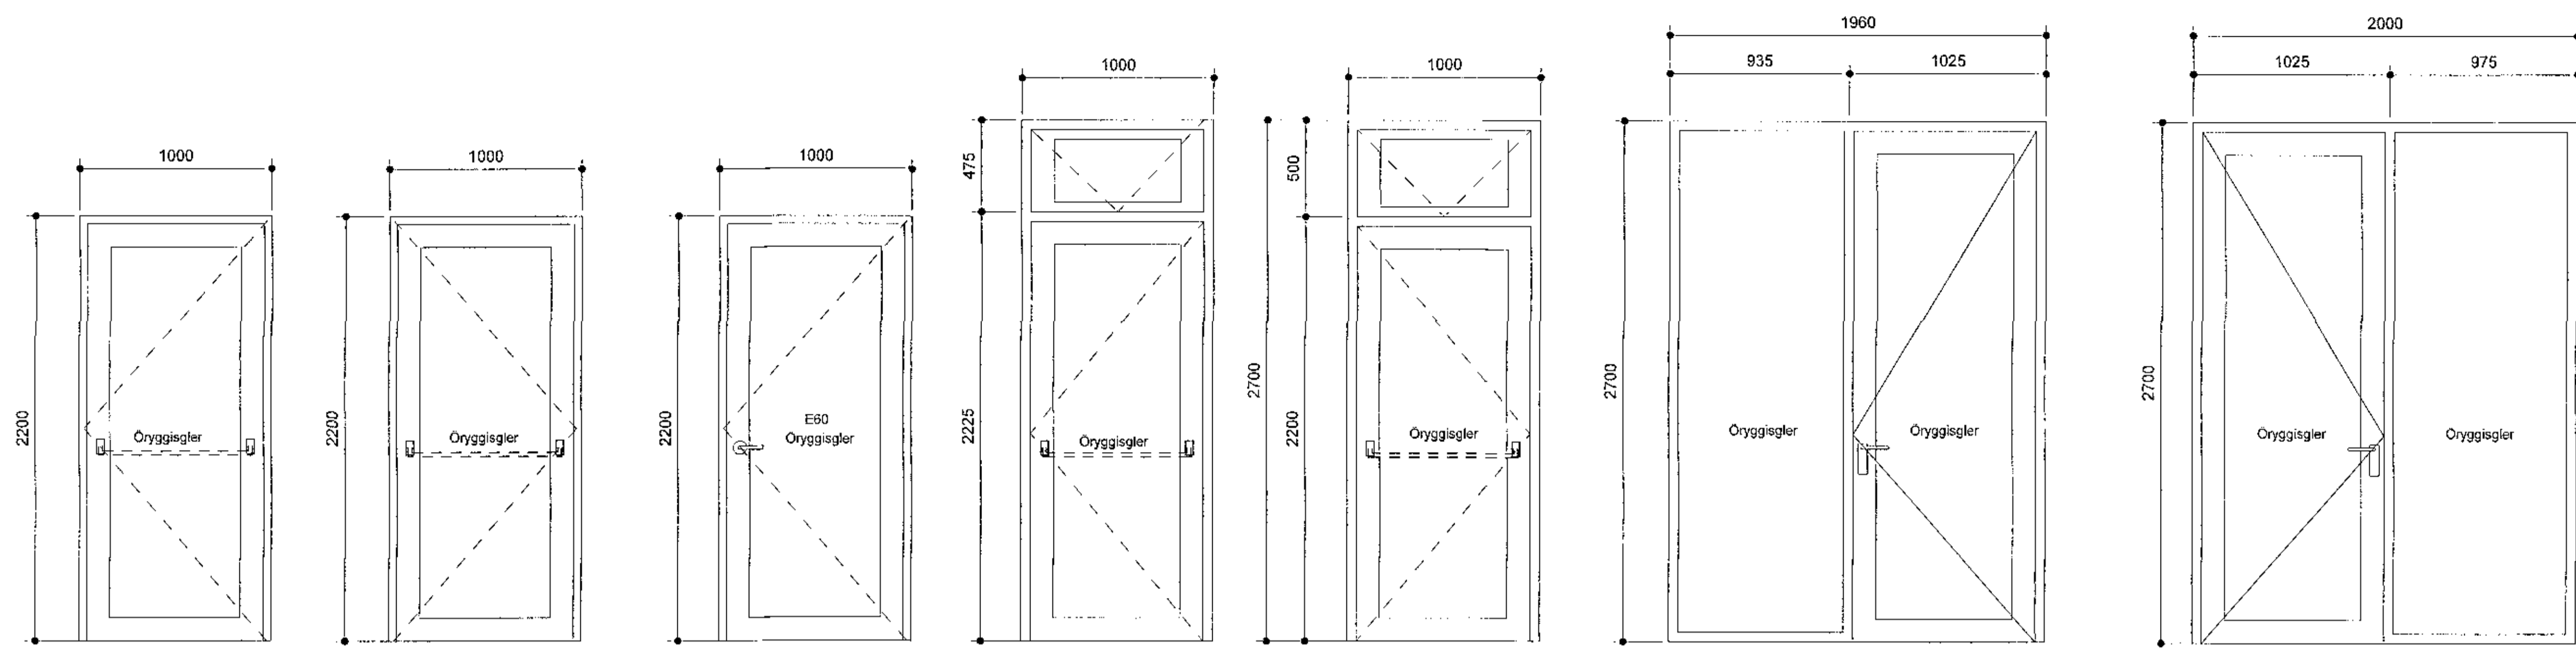

Ásýnd útihurða ÚH07-ÚH13

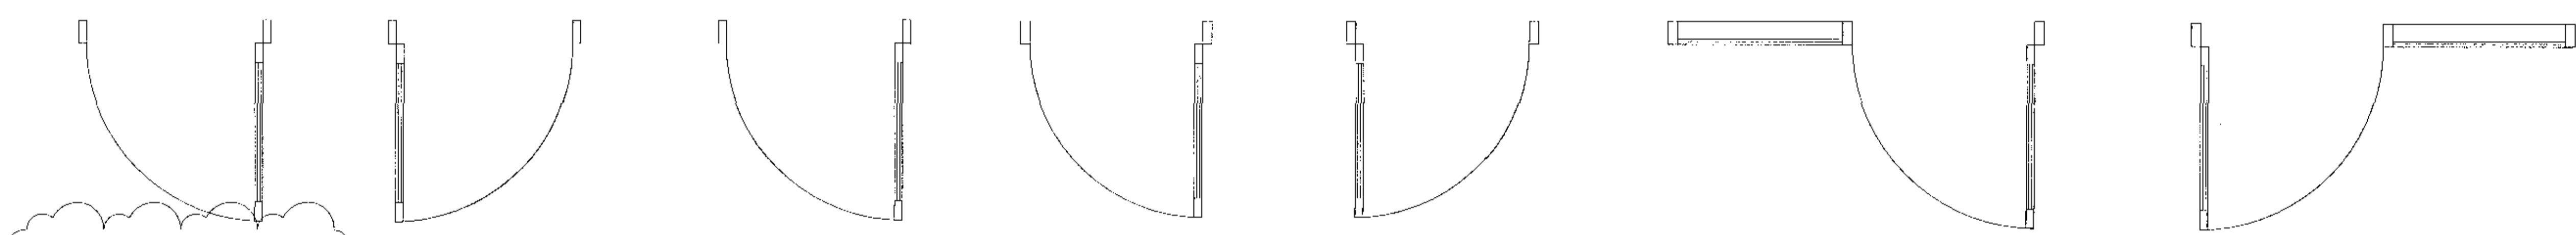

Nr.	ÚH07
Fjöldi	11
Hluti A	3
Hluti B	
Hluti C	4
Hluti D	
Hluti E	4
Hluti F	
Litur	Dökk grár
Efnisáferð	Al
Brunapól	E160-C
Hljóðkröfra	Rw ≥ 35 dB, Rw + Ctr ≥ 30 dB
Oryggisglær	Innra og ytra

Nr.	ÚH08
Fjöldi	10
Hluti A	2
Hluti B	
Hluti C	4
Hluti D	
Hluti E	4
Hluti F	
Litur	Dökk grár
Efnisáferð	Al
Brunapól	E160-C
Hljóðkröfra	Rw ≥ 35 dB, Rw + Ctr ≥ 30 dB
Oryggisglær	Innra og ytra

Nr.	ÚH09
Fjöldi	1
Hluti A	
Hluti B	
Hluti C	
Hluti D	
Hluti E	
Hluti F	1
Litur	Dökk grár
Efnisáferð	Al
Brunapól	E160-C
Hljóðkröfra	Rw ≥ 35 dB, Rw + Ctr ≥ 30 dB
Oryggisglær	Innra og ytra

Nr.	ÚH10
Fjöldi	5
Hluti A	
Hluti B	
Hluti C	
Hluti D	3
Hluti E	2
Hluti F	
Litur	Dökk grár
Efnisáferð	Al
Brunapól	E160-C
Hljóðkröfra	Rw ≥ 35 dB, Rw + Ctr ≥ 30 dB
Oryggisglær	Innra og ytra

Nr.	ÚH11
Fjöldi	3
Hluti A	
Hluti B	1
Hluti C	
Hluti D	2
Hluti E	
Hluti F	
Litur	Dökk grár
Efnisáferð	Al
Brunapól	E160-C
Hljóðkröfra	Rw ≥ 35 dB, Rw + Ctr ≥ 30 dB
Oryggisglær	Innra og ytra

Nr.	ÚH12
Fjöldi	2
Hluti A	1
Hluti B	
Hluti C	1
Hluti D	
Hluti E	
Hluti F	
Litur	Gulur
Efnisáferð	Al
Brunapól	E160-C
Hljóðkröfra	Rw ≥ 35 dB, Rw + Ctr ≥ 30 dB
Oryggisglær	Innra og ytra

Nr.	ÚH13
Fjöldi	1
Hluti A	1
Hluti B	
Hluti C	
Hluti D	
Hluti E	
Hluti F	
Litur	Gulur
Efnisáferð	Al
Brunapól	E160-C
Hljóðkröfra	Rw ≥ 35 dB, Rw + Ctr ≥ 30 dB
Oryggisglær	Innra og ytra

Nr.	ÚH07.1
Fjöldi	1
Hluti A	
Hluti B	
Hluti C	
Hluti D	1
Hluti E	
Hluti F	
Litur	Dökk grár
Efnisáferð	Al
Brunapól	E160-C
Hljóðkröfra	Rw ≥ 35 dB, Rw + Ctr ≥ 30 dB
Oryggisglær	Innra og ytra

Grunnmynd útihurða ÚH07-ÚH13

A 31.10.2017 Uppfærsla á fjölda
BREYTINGAR

VERKJÓFT
Hádegisskarð 1, Hafnarfirði
Skóli
Verkeikningar

VERK
Útihurðir, ÚH07 - ÚH13

SKAÐA
1: 20 / A1
24.10.2017
HAFNARFIRÐI
ISC
Svági
484-02 04 2.4-13 A

Tark
ARKITEKTAR
BRAUTAARHOLLI 6 - 105 KEKJAVÍK - ÍSLAND
Sími: 540 5700
hark@tark.is
www.tark.is

Sámp. Ivon Stefan Cilla Arkitekt FAI FSSA KL 141155-4159

Önnur og afrit þessara skilnaða eru að samþykki höfundar, skv. ákvæðum höfundalaga.