


Sambýskki þann  
28. des. 2017  
Þyngingafulltrúiinn: *HP*

ATHUGIÐ!  
ATHUGIÐ AÐ UPPGEFIN MÁL ERU GATMÁL  
OG SKAL FRAMLEIÐANDI GERA RÁÐ FYRIR  
HÆFILEGU BILI TIL ÍSETNINGAR.

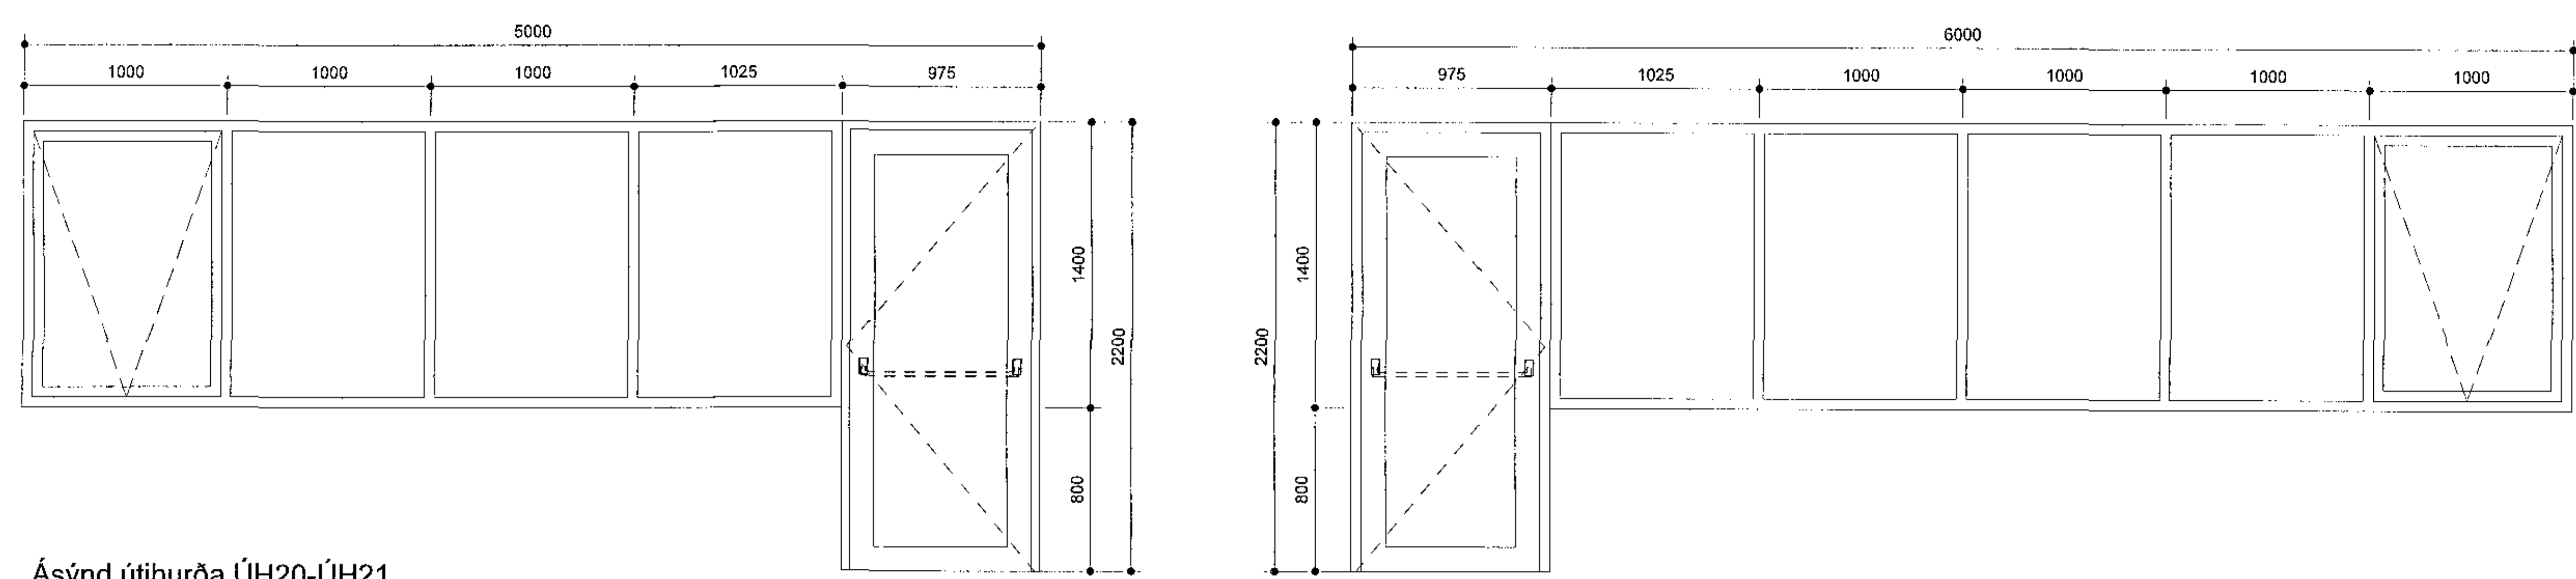


Ásýnd útihurða ÚH20-ÚH21




Nr.	ÚH20
Fjöldi	1
Hluti A	
Hluti B	1
Hluti C	
Hluti D	
Hluti E	
Hluti F	
Litur	Dökk grár
Efnisáferð	Al
Brunapól	
Hljóðkröfra	Rw ≥ 35 dB, Rw + Ctr ≥ 30 dB
Öryggisglær	

Grunnmynd útihurða ÚH20-ÚH21

Nr.	ÚH21
Fjöldi	1
Hluti A	
Hluti B	1
Hluti C	
Hluti D	
Hluti E	
Hluti F	
Litur	Dökk grár
Efnisáferð	Al
Brunapól	
Hljóðkröfra	Rw ≥ 35 dB, Rw + Ctr ≥ 30 dB
Öryggisglær	

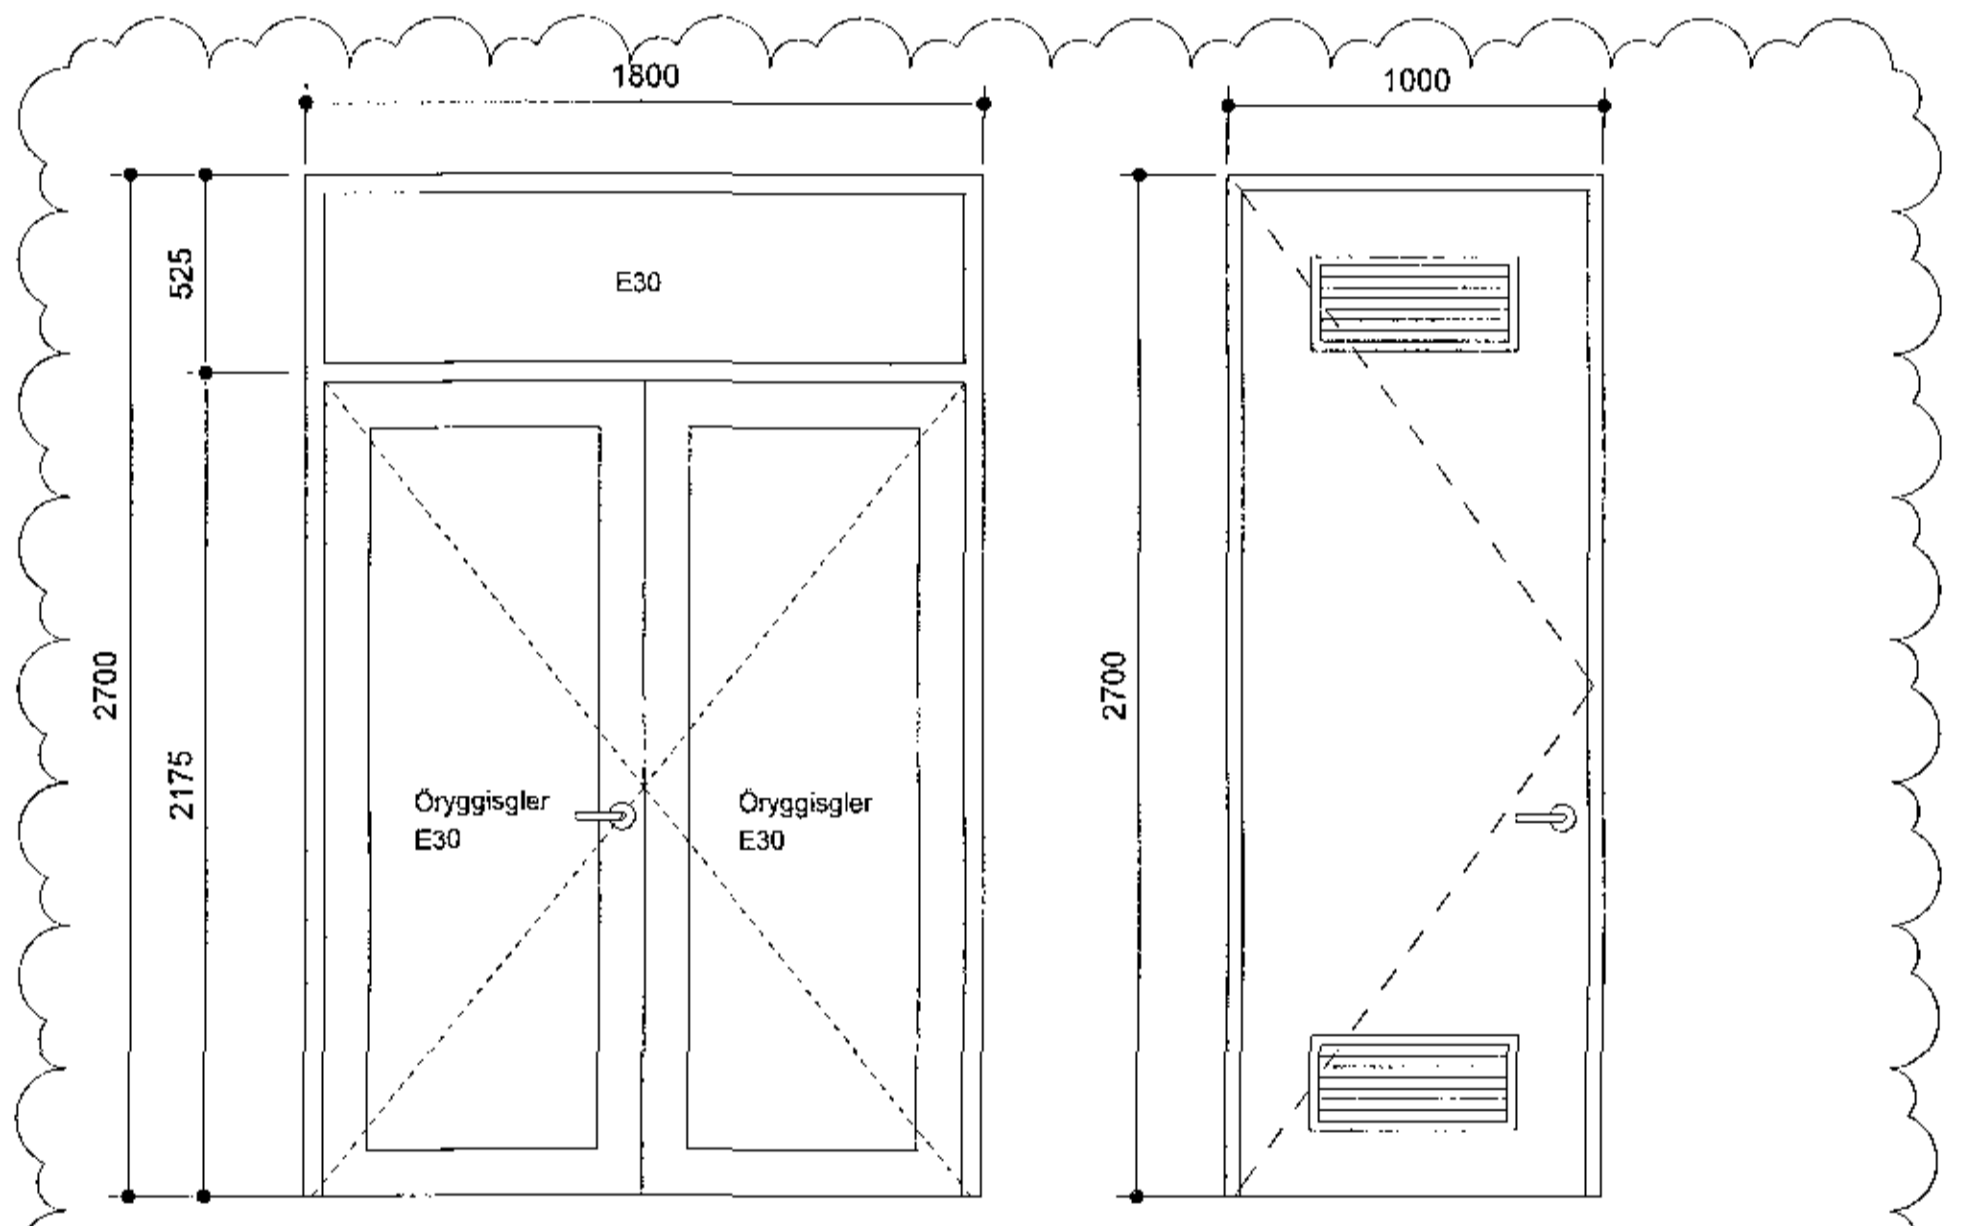

Ásýnd útihurða ÚH22-ÚH23

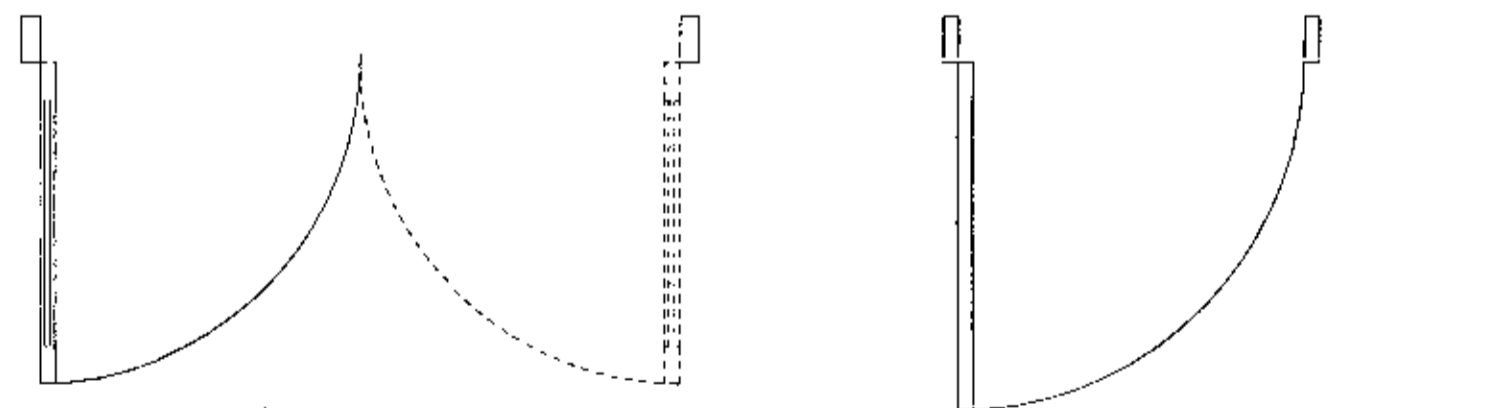

Nr.	ÚH22
Fjöldi	1
Hluti A	
Hluti B	1
Hluti C	
Hluti D	
Hluti E	
Hluti F	
Litur	Dökk grár
Efnisáferð	Al
Brunapól	
Hljóðkröfra	Rw ≥ 35 dB, Rw + Ctr ≥ 30 dB
Öryggisglær	Inna og ytra

Grunnmynd útihurða ÚH22-ÚH23

Nr.	ÚH23
Fjöldi	1
Hluti A	
Hluti B	1
Hluti C	
Hluti D	
Hluti E	
Hluti F	
Litur	Dökk grár
Efnisáferð	Al
Brunapól	
Hljóðkröfra	
Öryggisglær	

A 31.10.2017 HP Ný hurð, og uppf. brunakröfra  
Breytingar

VERNAHETT  
Hádegisskarð 1, Hafnarfirði  
Skóli  
Verkeikningar

VERK  
Útihurðir, ÚH20 - ÚH23

MÁL: 1:20 / A1  
MÁLSTAF: ISC  
MÁLSTAF: Svági  
VERKINGUVEI: 484-02  
DAGS: 24.10.2017  
TILFRÁÐ: HP  
TILFRÁÐ: HP  
TILFRÁÐ: HP  
VERKINGUVEI: 04 2.4-16  
A

**Tark**  
ARKITEKTAR  
BRAUTARHOLT 6 - 105 MENNÁVIK - ISLANDI  
Sími: 540 5700  
tekniforvar@tark.is  
www.tark.is

*Jan S. Al*

LANN: Ivon Stefn Cilla    Arkitekt FAN FSSA    KL141155-4159

