Grunnmynd 1.hæð - Hluti C1
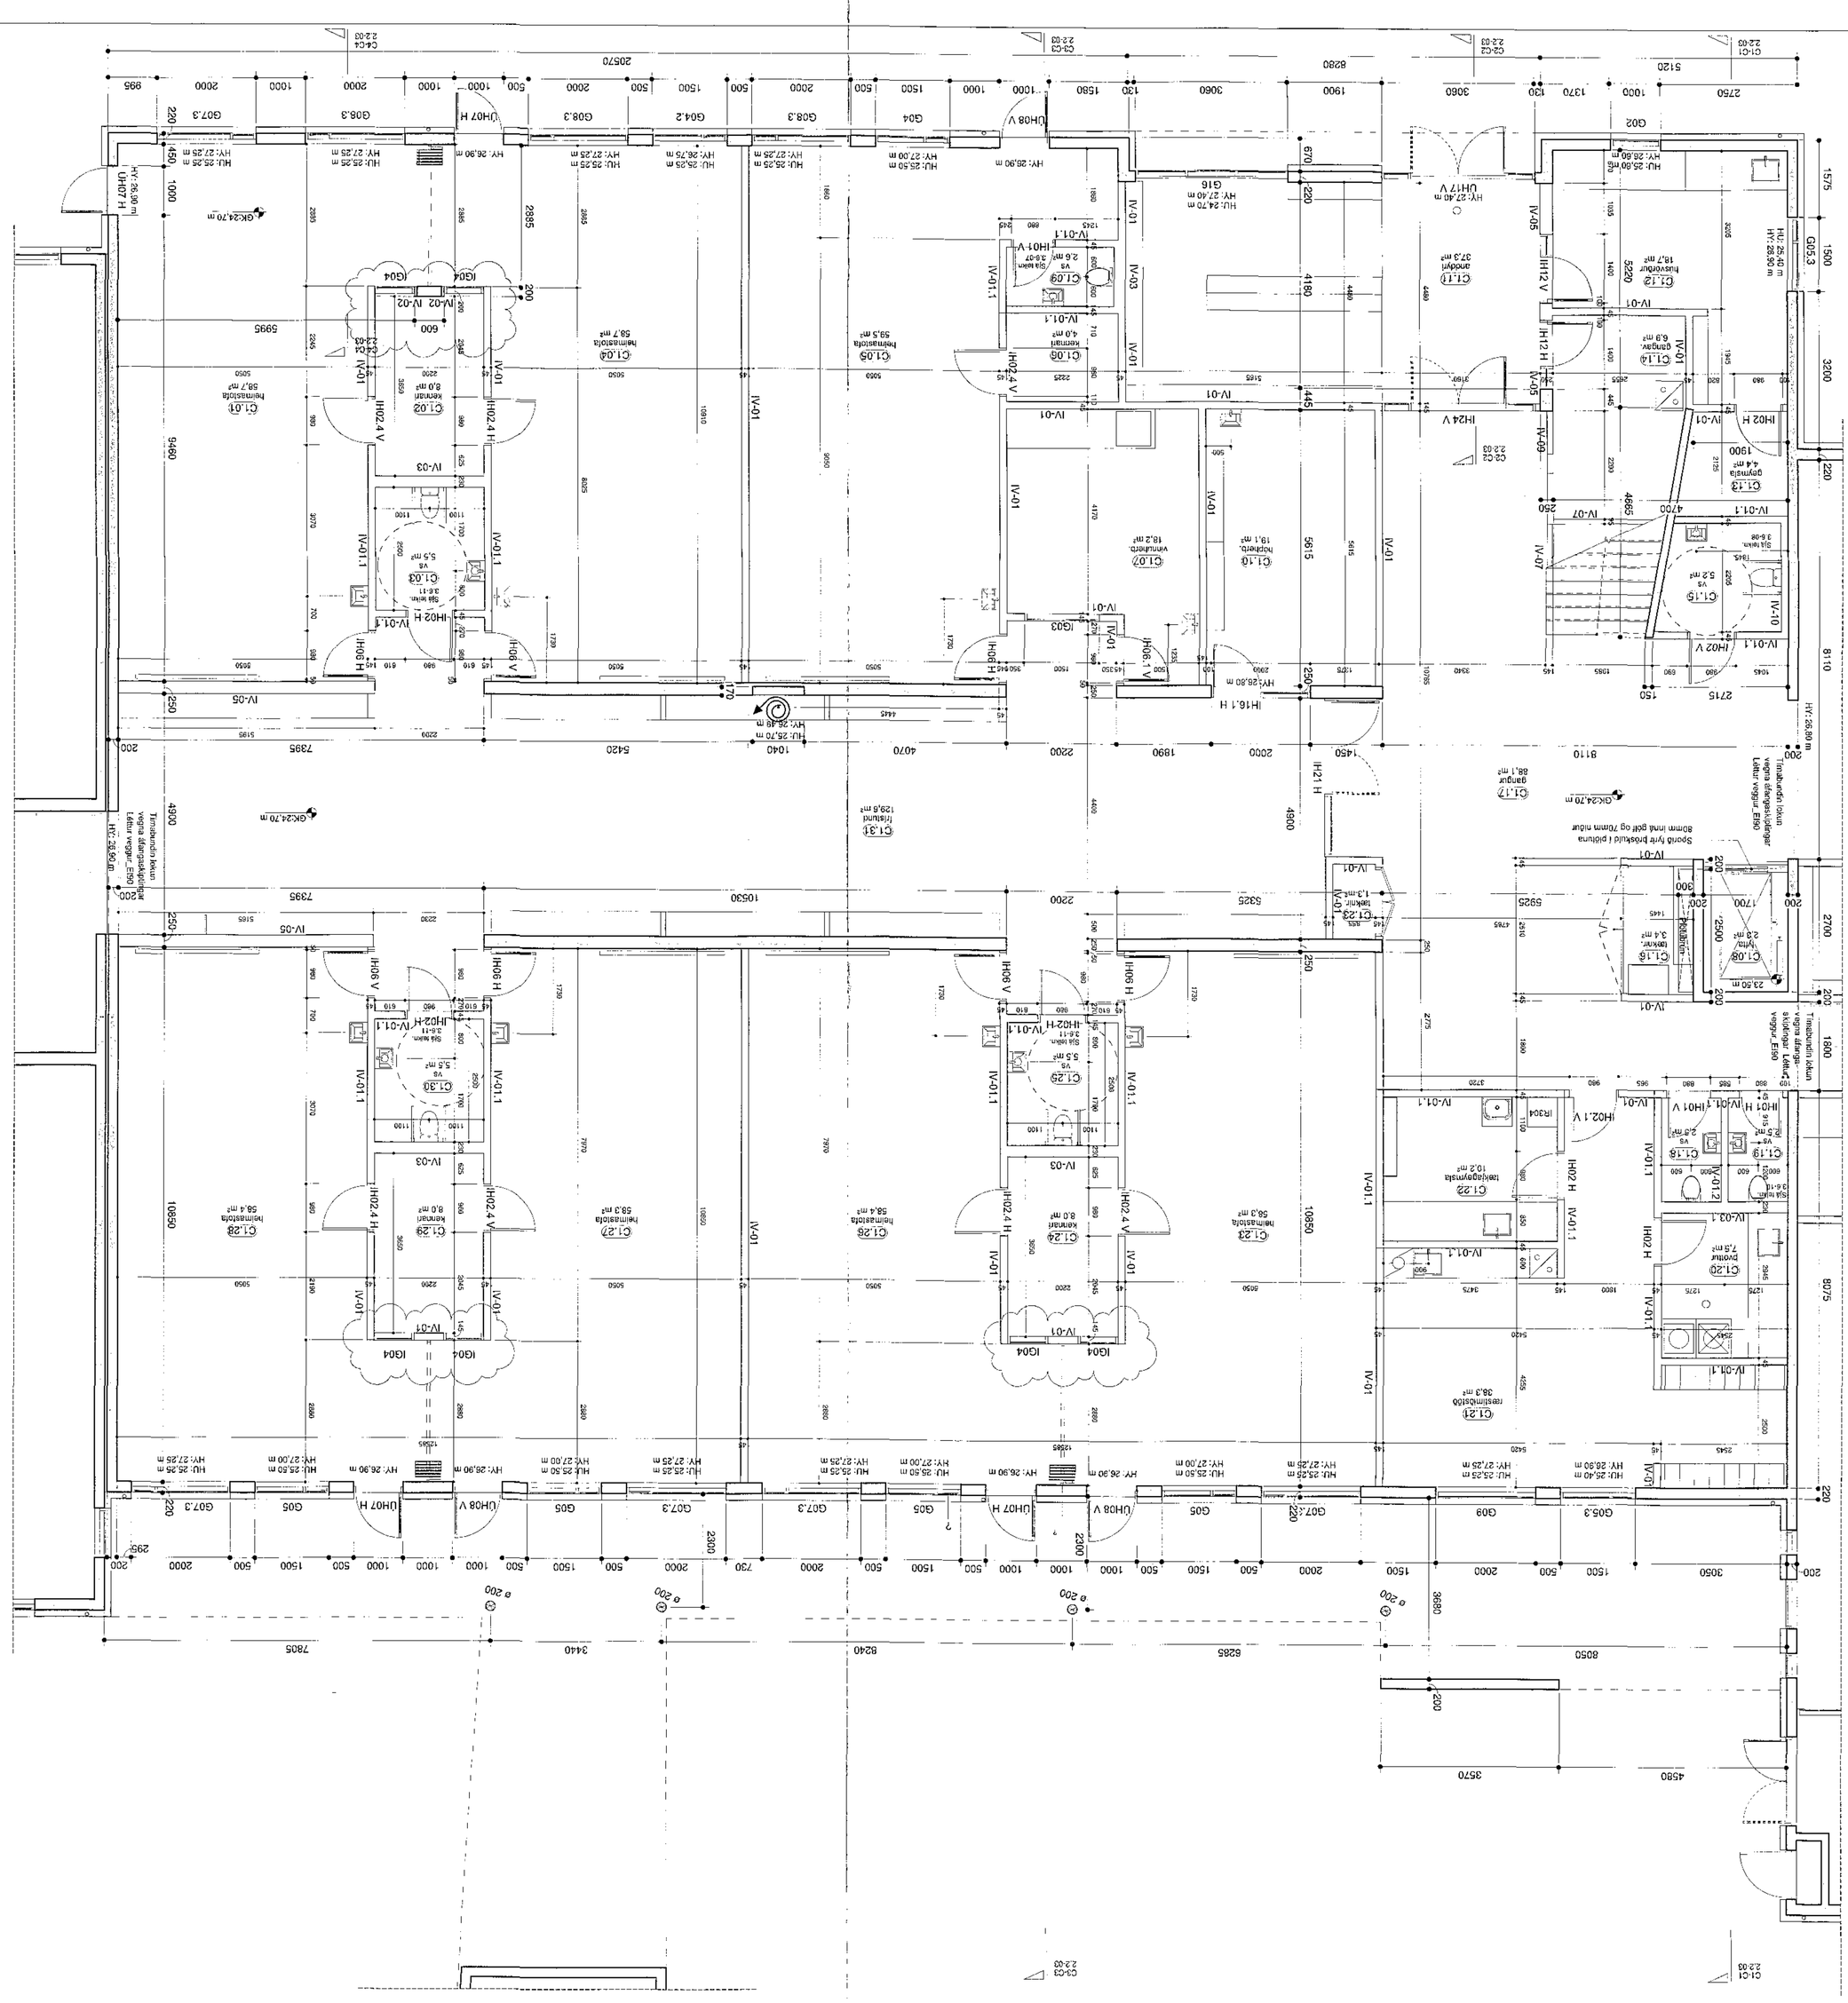
mkv: 1 : 50