


Samþykkt þann 22. Jún. 2018  
Byggingatillitun (P) í hönnun


Aritun samræmingarhönnuðar  
Dagsetning samþykktis aðaluppdráttar

Hönnunarstig: Verkteikning

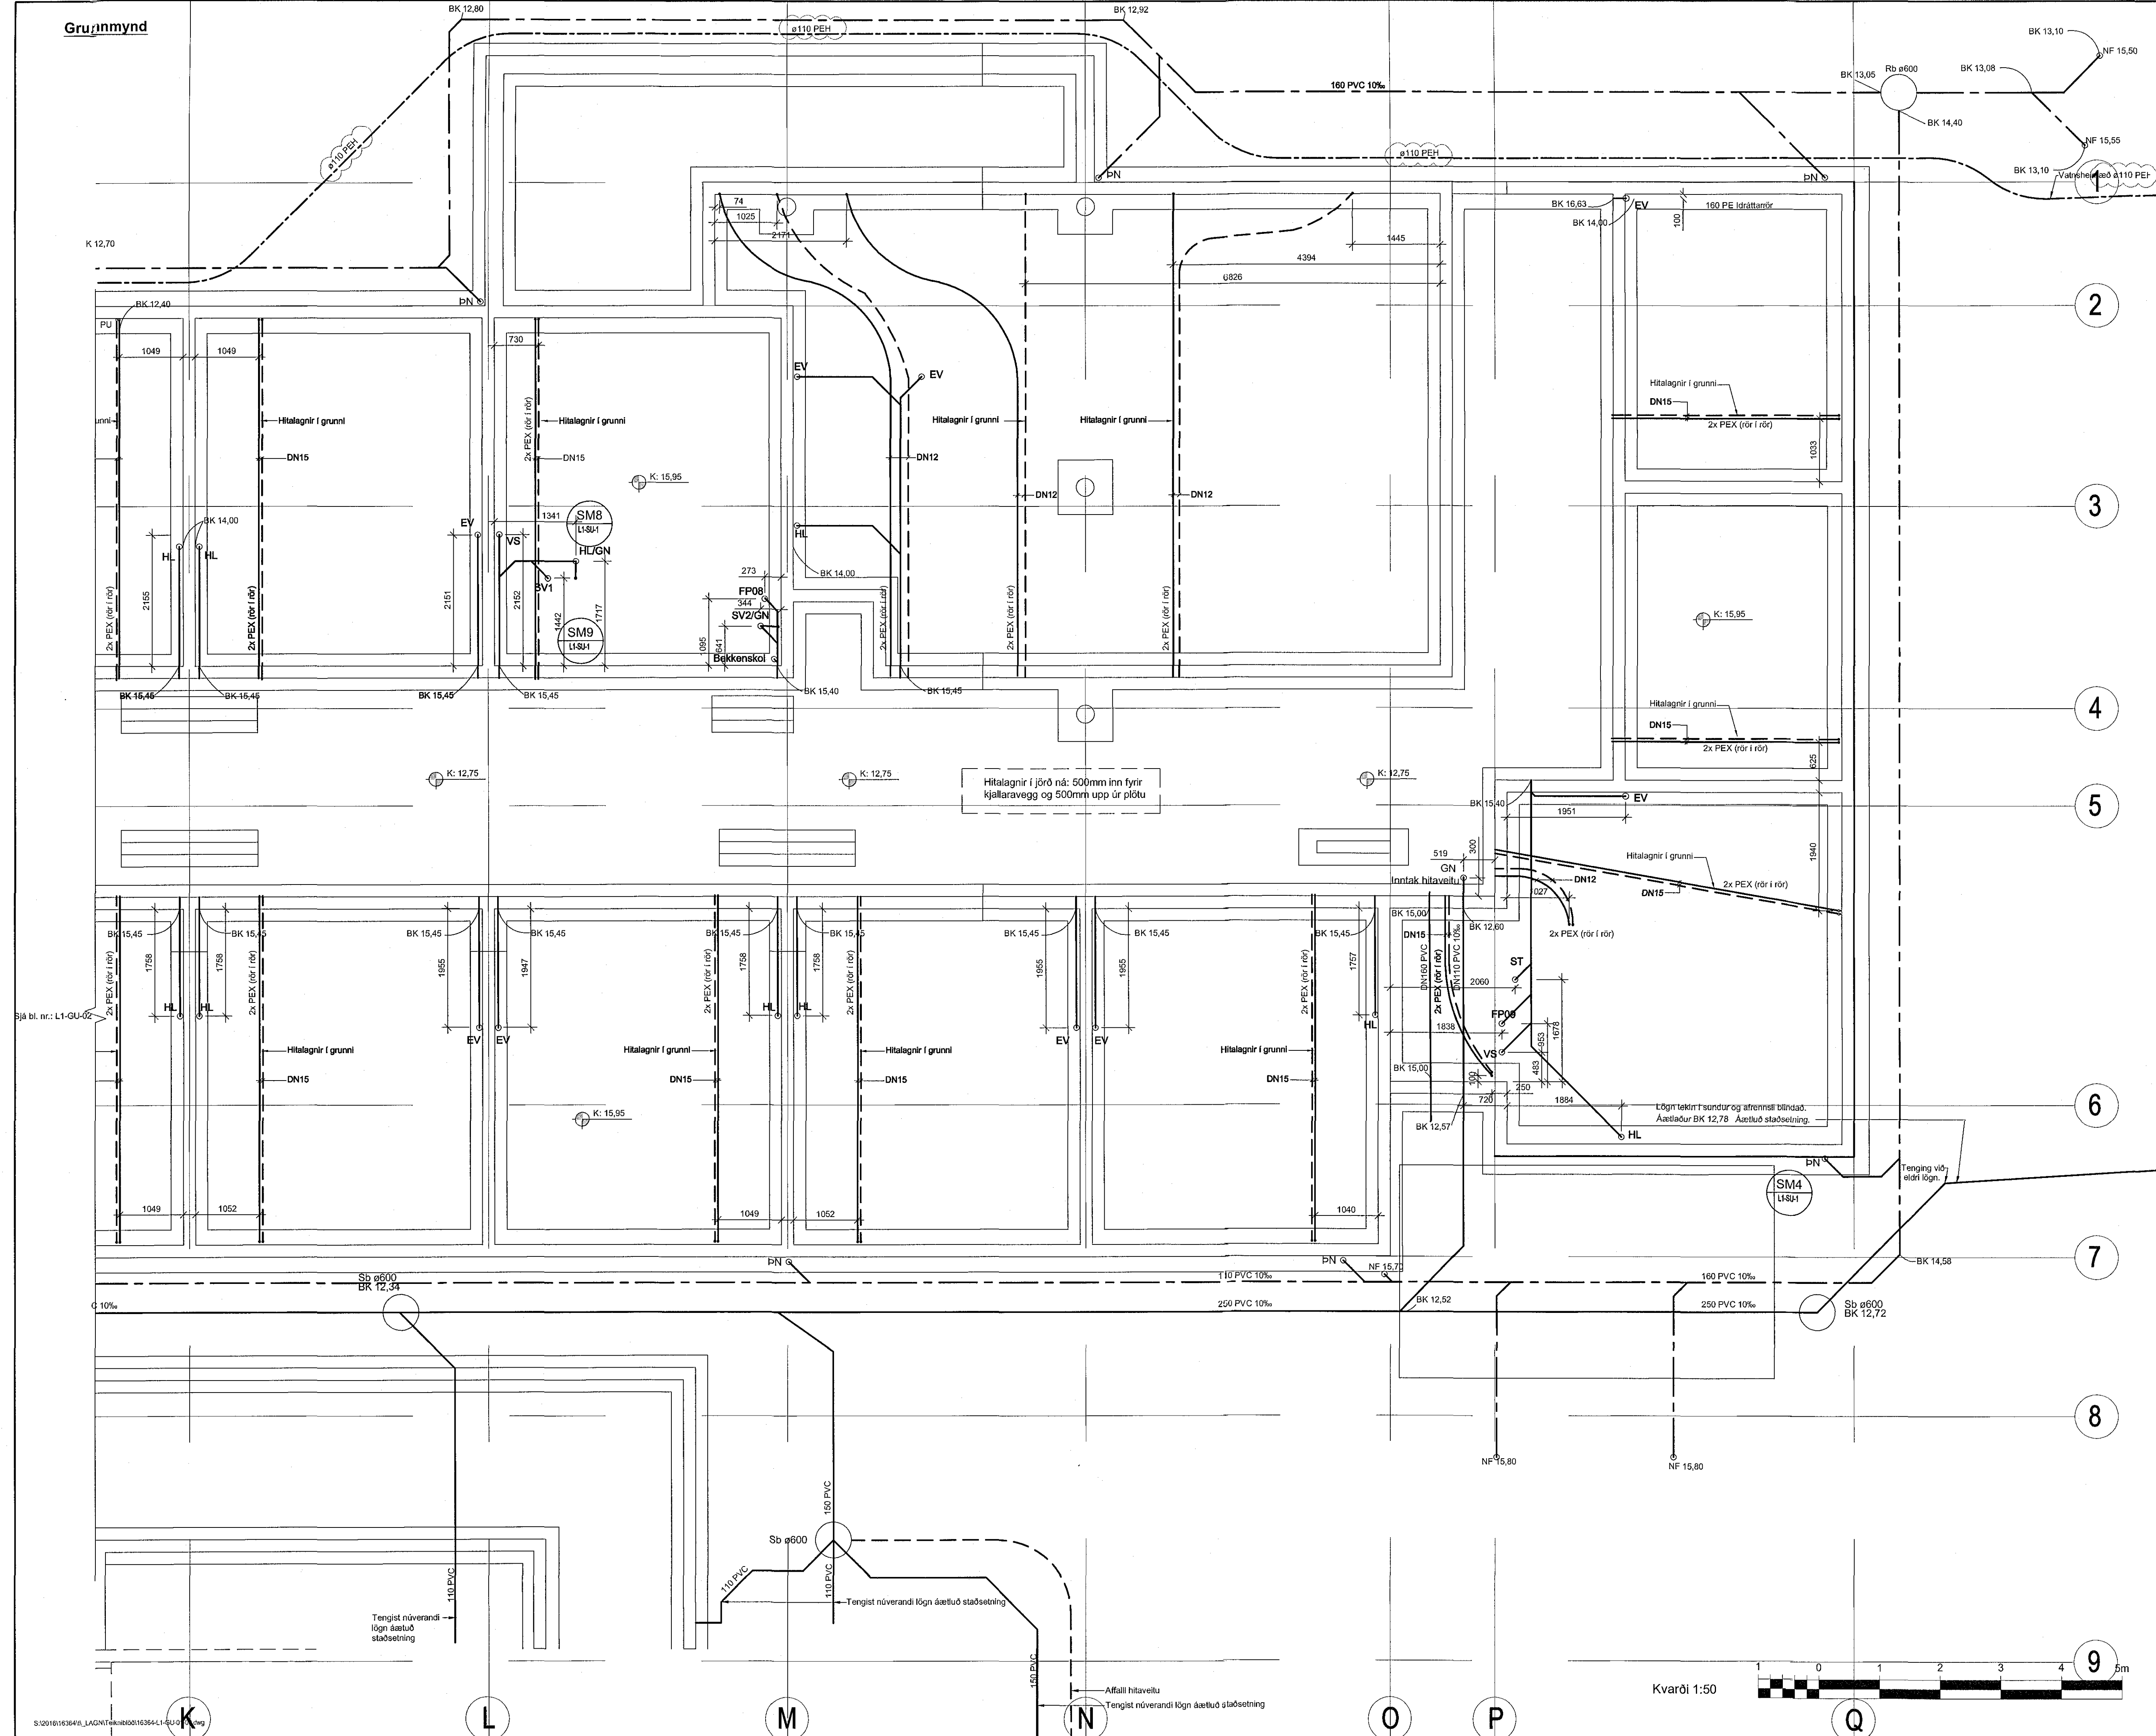

Tilvísanir:

Almennar skýringar... sjá bl. nr. L1-A-01

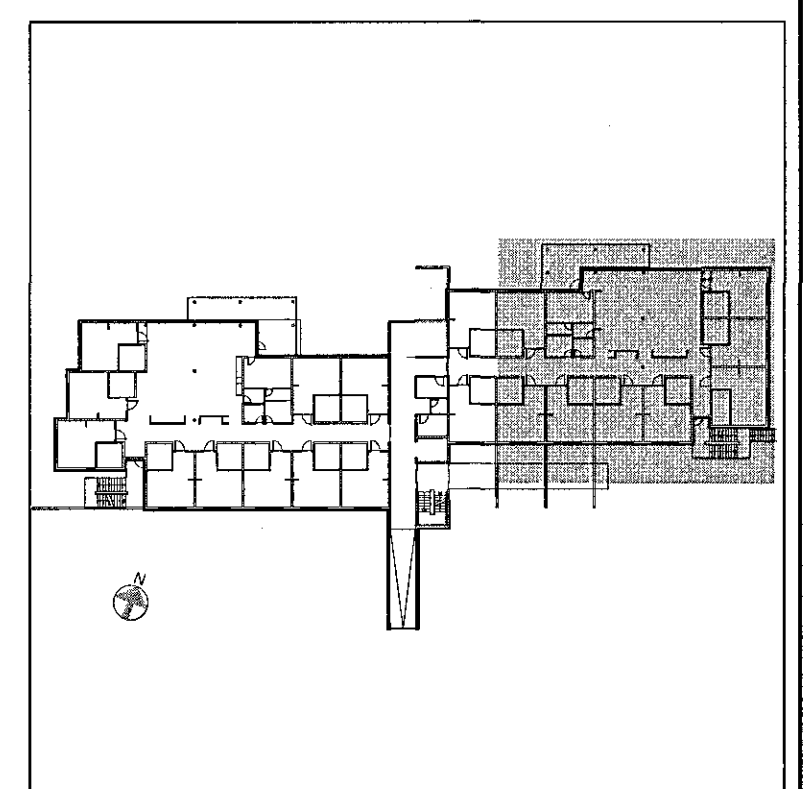


Revision table with columns for date, description, and initials.

**VSÓ RÁÐGJÖF**  
BORGARTÚNI 20, 105 REYKJAVÍK, Sími 585-9000, NETF: vso@vso.is

Sólvangur hjúkrunarheimili 2016

Príðfakerni Hannað/teiknað: GS / PH  
Lagnir í grunni Yfirfarið: Kjartan Helgason  
Grunnmynd Samþykkt: 300857-5909  
Kl: 1:50  
Kvarði: 1:50 (A1) Reykjavík: 13.01.2017  
Verknr. 16364 Teikn.nr. L1-GU-03 Br. E

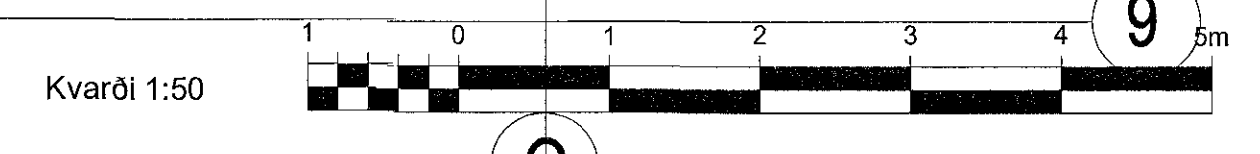

