


Grummynd
Lagnir í jörð 1/50

Samþykkt þann
26. jan. 2018
Byggingaformráðgjafi

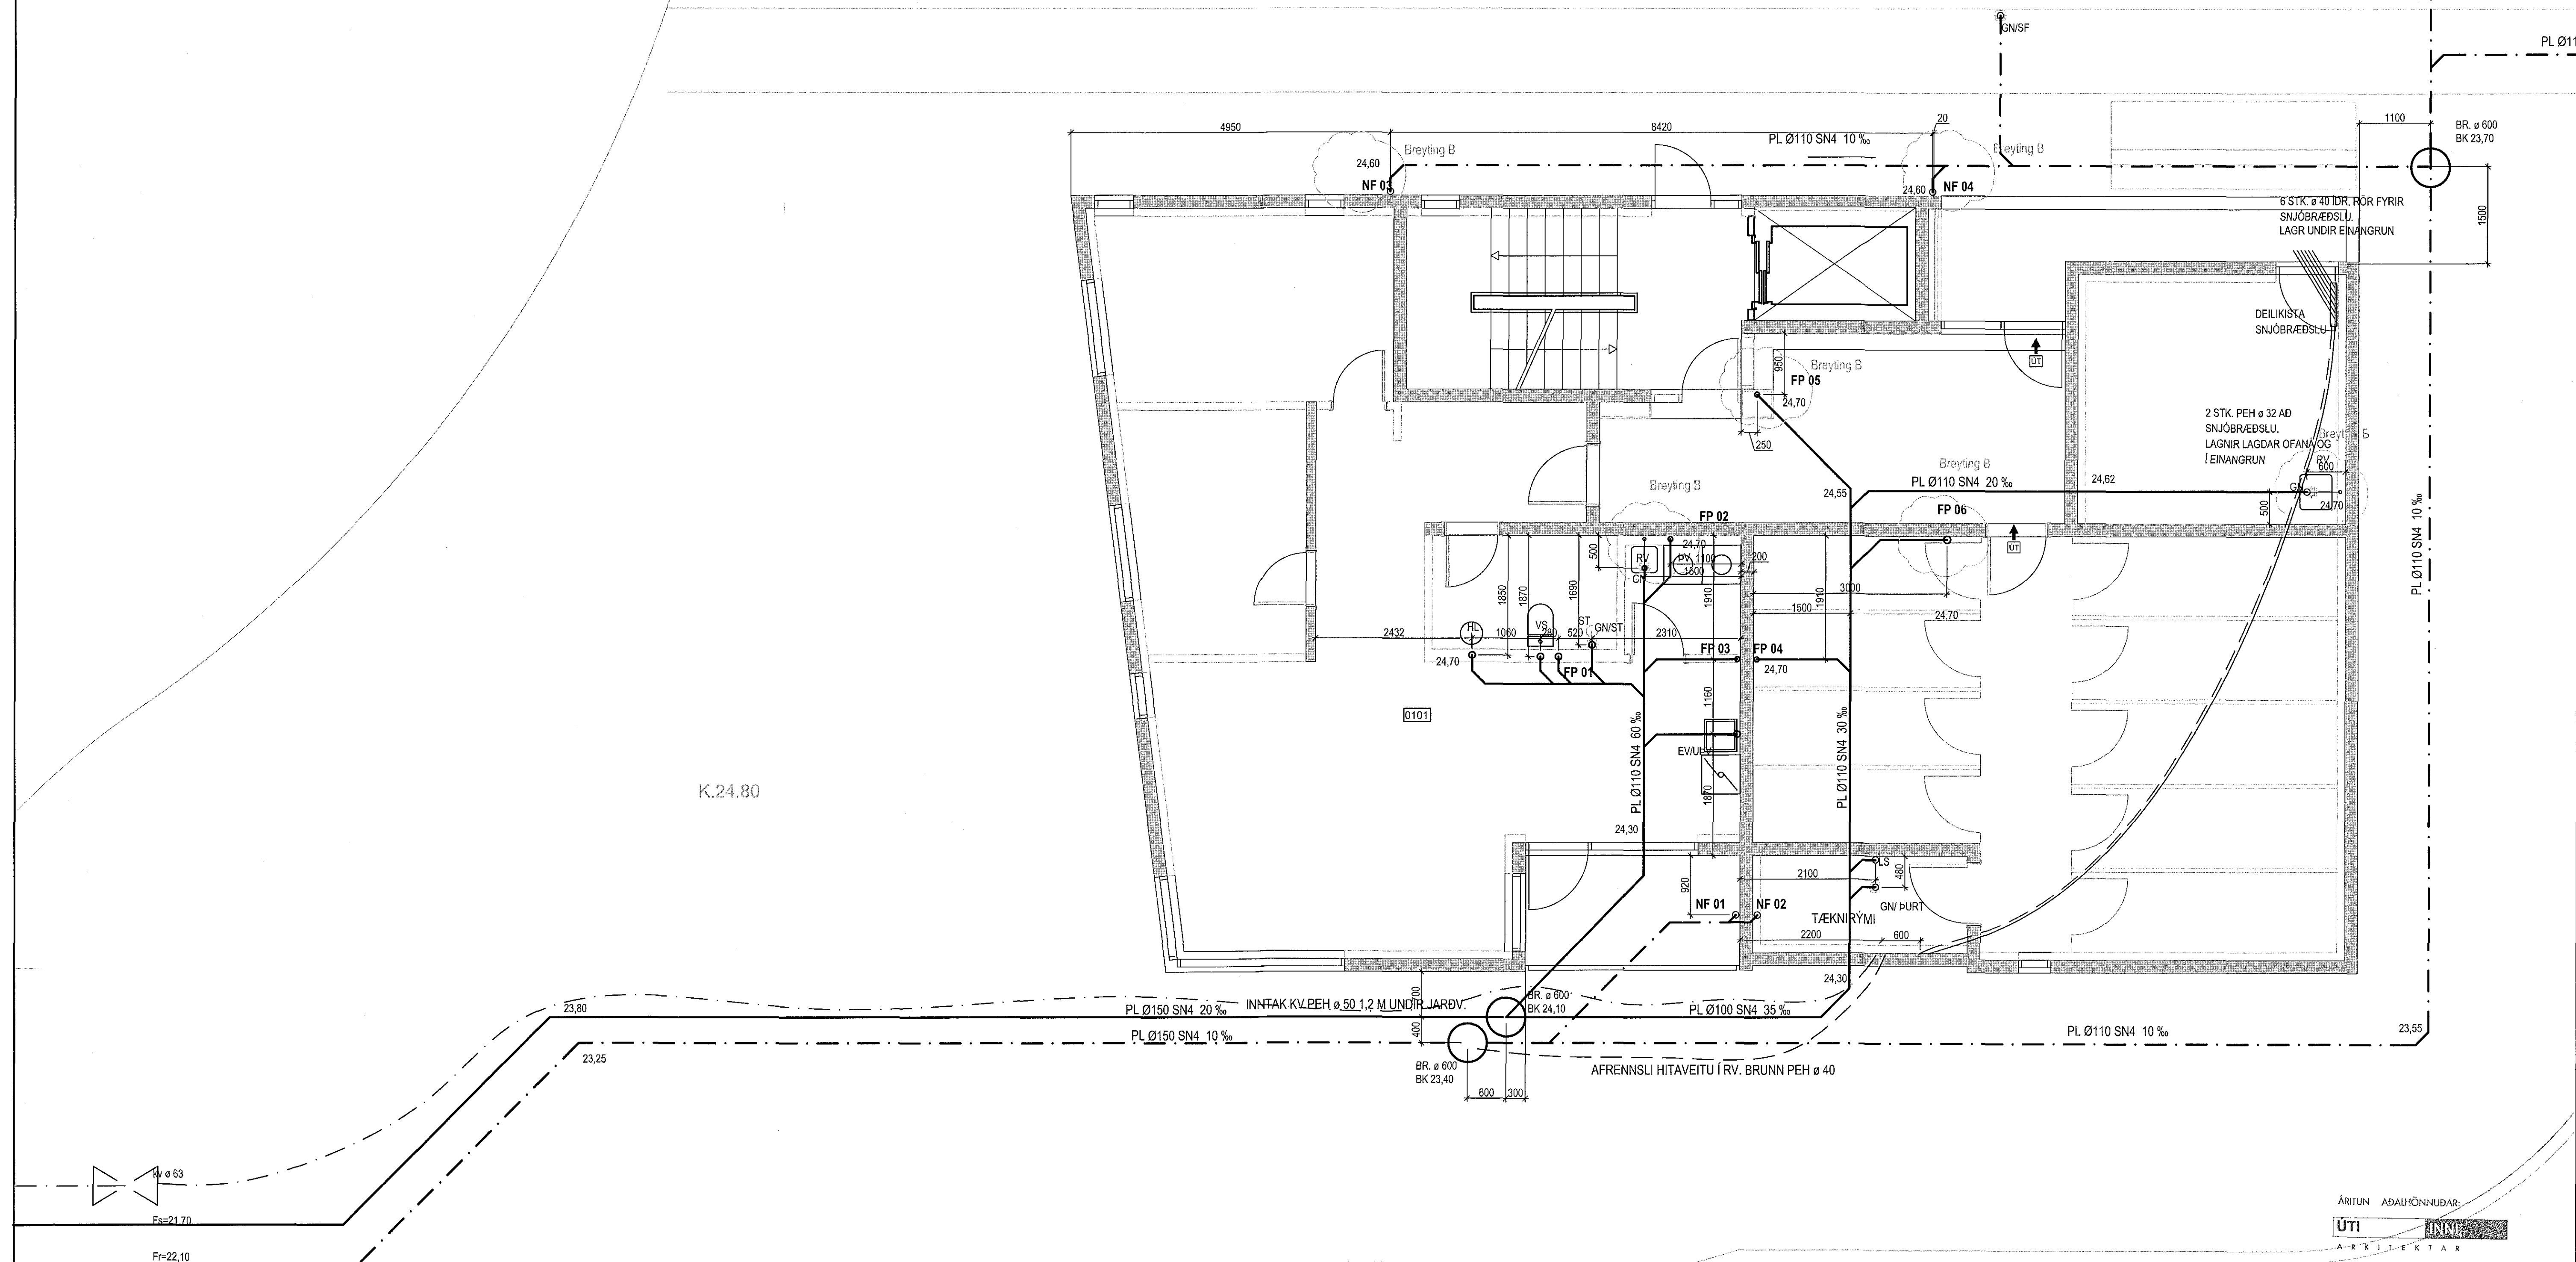


K.24.80

ÁRITUN ADALHÖNNUNAR:
ÚTI
ARKITEKTAR
BALDUR Ó. SVAVARSSON
ARKITEKT FAI SAMARK
120337 51-49

Geislaskarð 2 Hafnarfjörður
Hita og Þrifalagnir
Grummynd
Lagnir í jörð

VÍÐSJA
VERKFRÆÐISTOFA FRV
TRYGGVAGATA 11, 101 REYKJAVÍK
SÍMI: 561 9040, NETFANG: vidsja@vidsja.is
www.vidsja.is

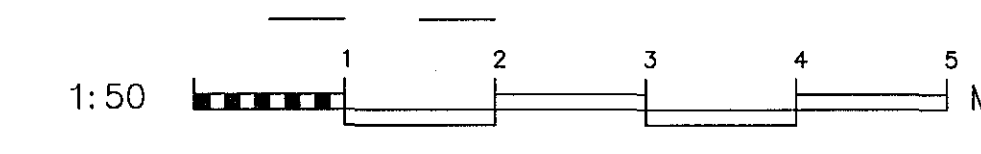

B	Ræstivaskur færður og FP	16.01.2018	AB	VARNAÐ	AB	TEKNIÐ	AB	MVV.	1/50	VEIÐRÖÐ	17-101
A	Ræstivaskur færður	21.12.2017	AB	SAKA	AB	TEKNIÐ	AB	SVOKA	Lagnir	TEKNIÐ	
UTGÁVA				REKTI	AB	TEKNIÐ	AB	DAGS	08.12.2017		P 01-1

Ágúst Þingsson 160557-4199