


Grummynd
Lagnir í jörð 1/50

Sambýkk þann
26. Jan. 2018
Byggingaáhrifir

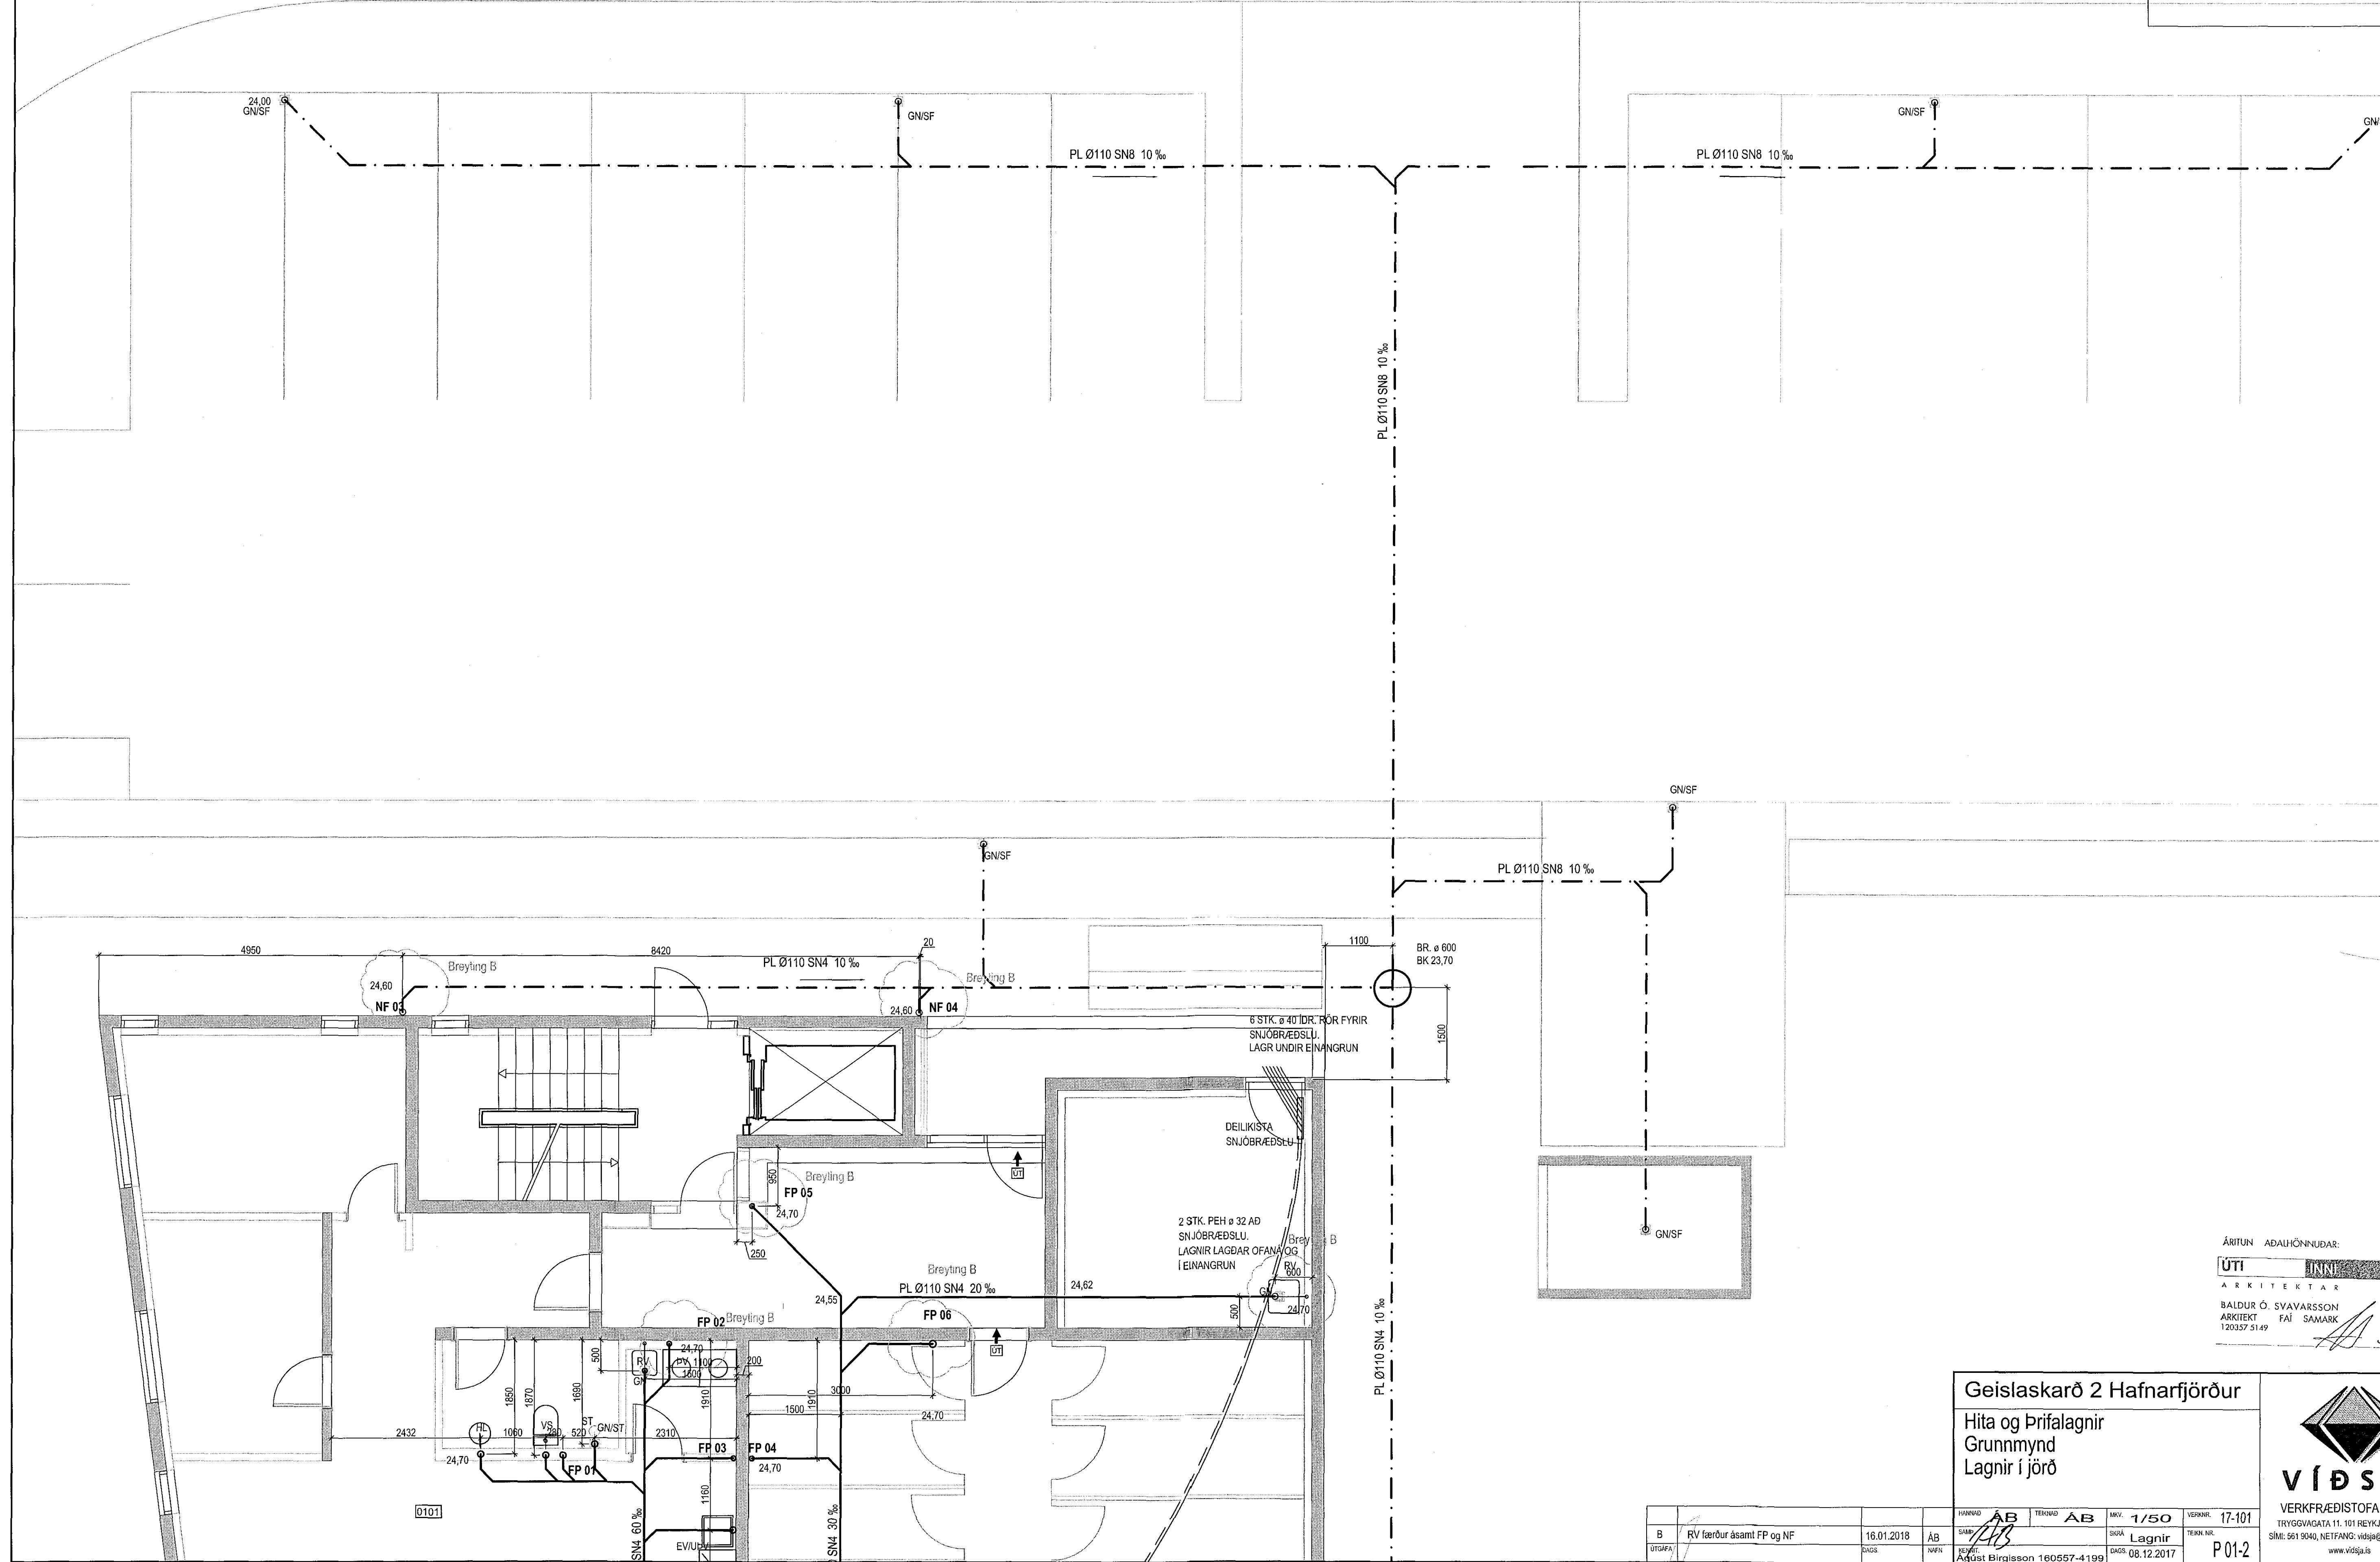

ÁRITUN ADALHÖNNUNÐAR:
ÚTI UNNI
A R K I T E K T A R
BALDUR Ó SVAMARSSON
ARKITEKT FAL SAMASK
120357 5149

Geislaskarð 2 Hafnarfjörður
Hita og Prífalagnir
Grunnmynd
Lagnir í jörð



VÍÐSJÁ
VERKFRÆÐISTOFA FRV
TILYGGIARÁTTA 11, 101 REYKJALVÍK
Sími: 561 9303, NETFANG: víðsjá@víðsjá.is
www.víðsjá.is

BYGGINGA GÍGNA	B	RV færur ásamt FP og NF	DAGS	16.01.2018	AB	SVEN	1/50	VERKFR.	17-101
TEKNI GÍGNA			DAGS				Lagnir	TEKNI NR.	P01-2
TEKNI GÍGNA			DAGS	08.12.2017					