

Samþykkt bann  
02. mars 2018  
Byggingafræðingur *[Signature]*

ADALHÖNNUNUR

Útg.	Dags.	Skýring	Br.ah.	Yfirf.
A	28.07.2017	Vinnuleikningur	HSG	AG
B	18.09.2017	Frárennsli uppfært	HSG	AG
C	20.10.2017	Frárennsli uppfært	HSG	AG
D	05.12.2017	Frárennsli uppfært	HSG	AG
E	22.02.2018	Stærð á lög breytt	HSG	RS

ÁRITUN ADALHÖNNUNAR  
**ÚTI** *[Logo]*  
ARKITEKTAR  
BALDUR Ó. SVAVARSSON  
ARKITEKTI FAJ SAMMÁRK  
100337-3149


Frárennsli skólþ  
Frárennsli regnvatn

Ómerktur hringur táknar að lögnum færist upp eða niður innan hæðar.  
Hringur merktur PU, PN eða PU/PN táknar að lögnum færist upp eða niður á milli hæða.

T.K - Aætlaður topp kóti  
B.K - Botnkóti

GN - Gólfhlóurfall  
PP - Hjúðeinangrandi frárennisslípa  
SJ - Steypujáms pípa

Allar lagnir í stofnum og undir lofti skulu vera SJ nema annað sé tekið fram.  
Greina lagnir að hreinlætistöskjum skulu vera PP.

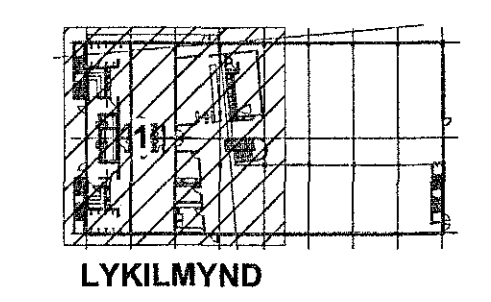

**EFLA**  
VERKFRÆÐISTOFA  
sími 412 6000 www.efla.is

World Class  
Tjarnarvellir 7  
221 Hafnarfjörður


Lagnir og loftræsikerfi  
Fráveitukerfi  
Grunnmynd kjallara - Hluti 1

TEKNIÐMÖR	BLAÐSTÆRÐ	HANNAÐ	HSG
2768-004	A1	TEKNAÐ	APK
00_2_23_01		YPRFARIR	AG

DAGS. MELKVARÐI ÚTGÁFA

28.07.2017 1:50 **E**

SAMÞYKKT: Rúnar H Steinsson *[Signature]*  
KENNITALA: 031149-4449

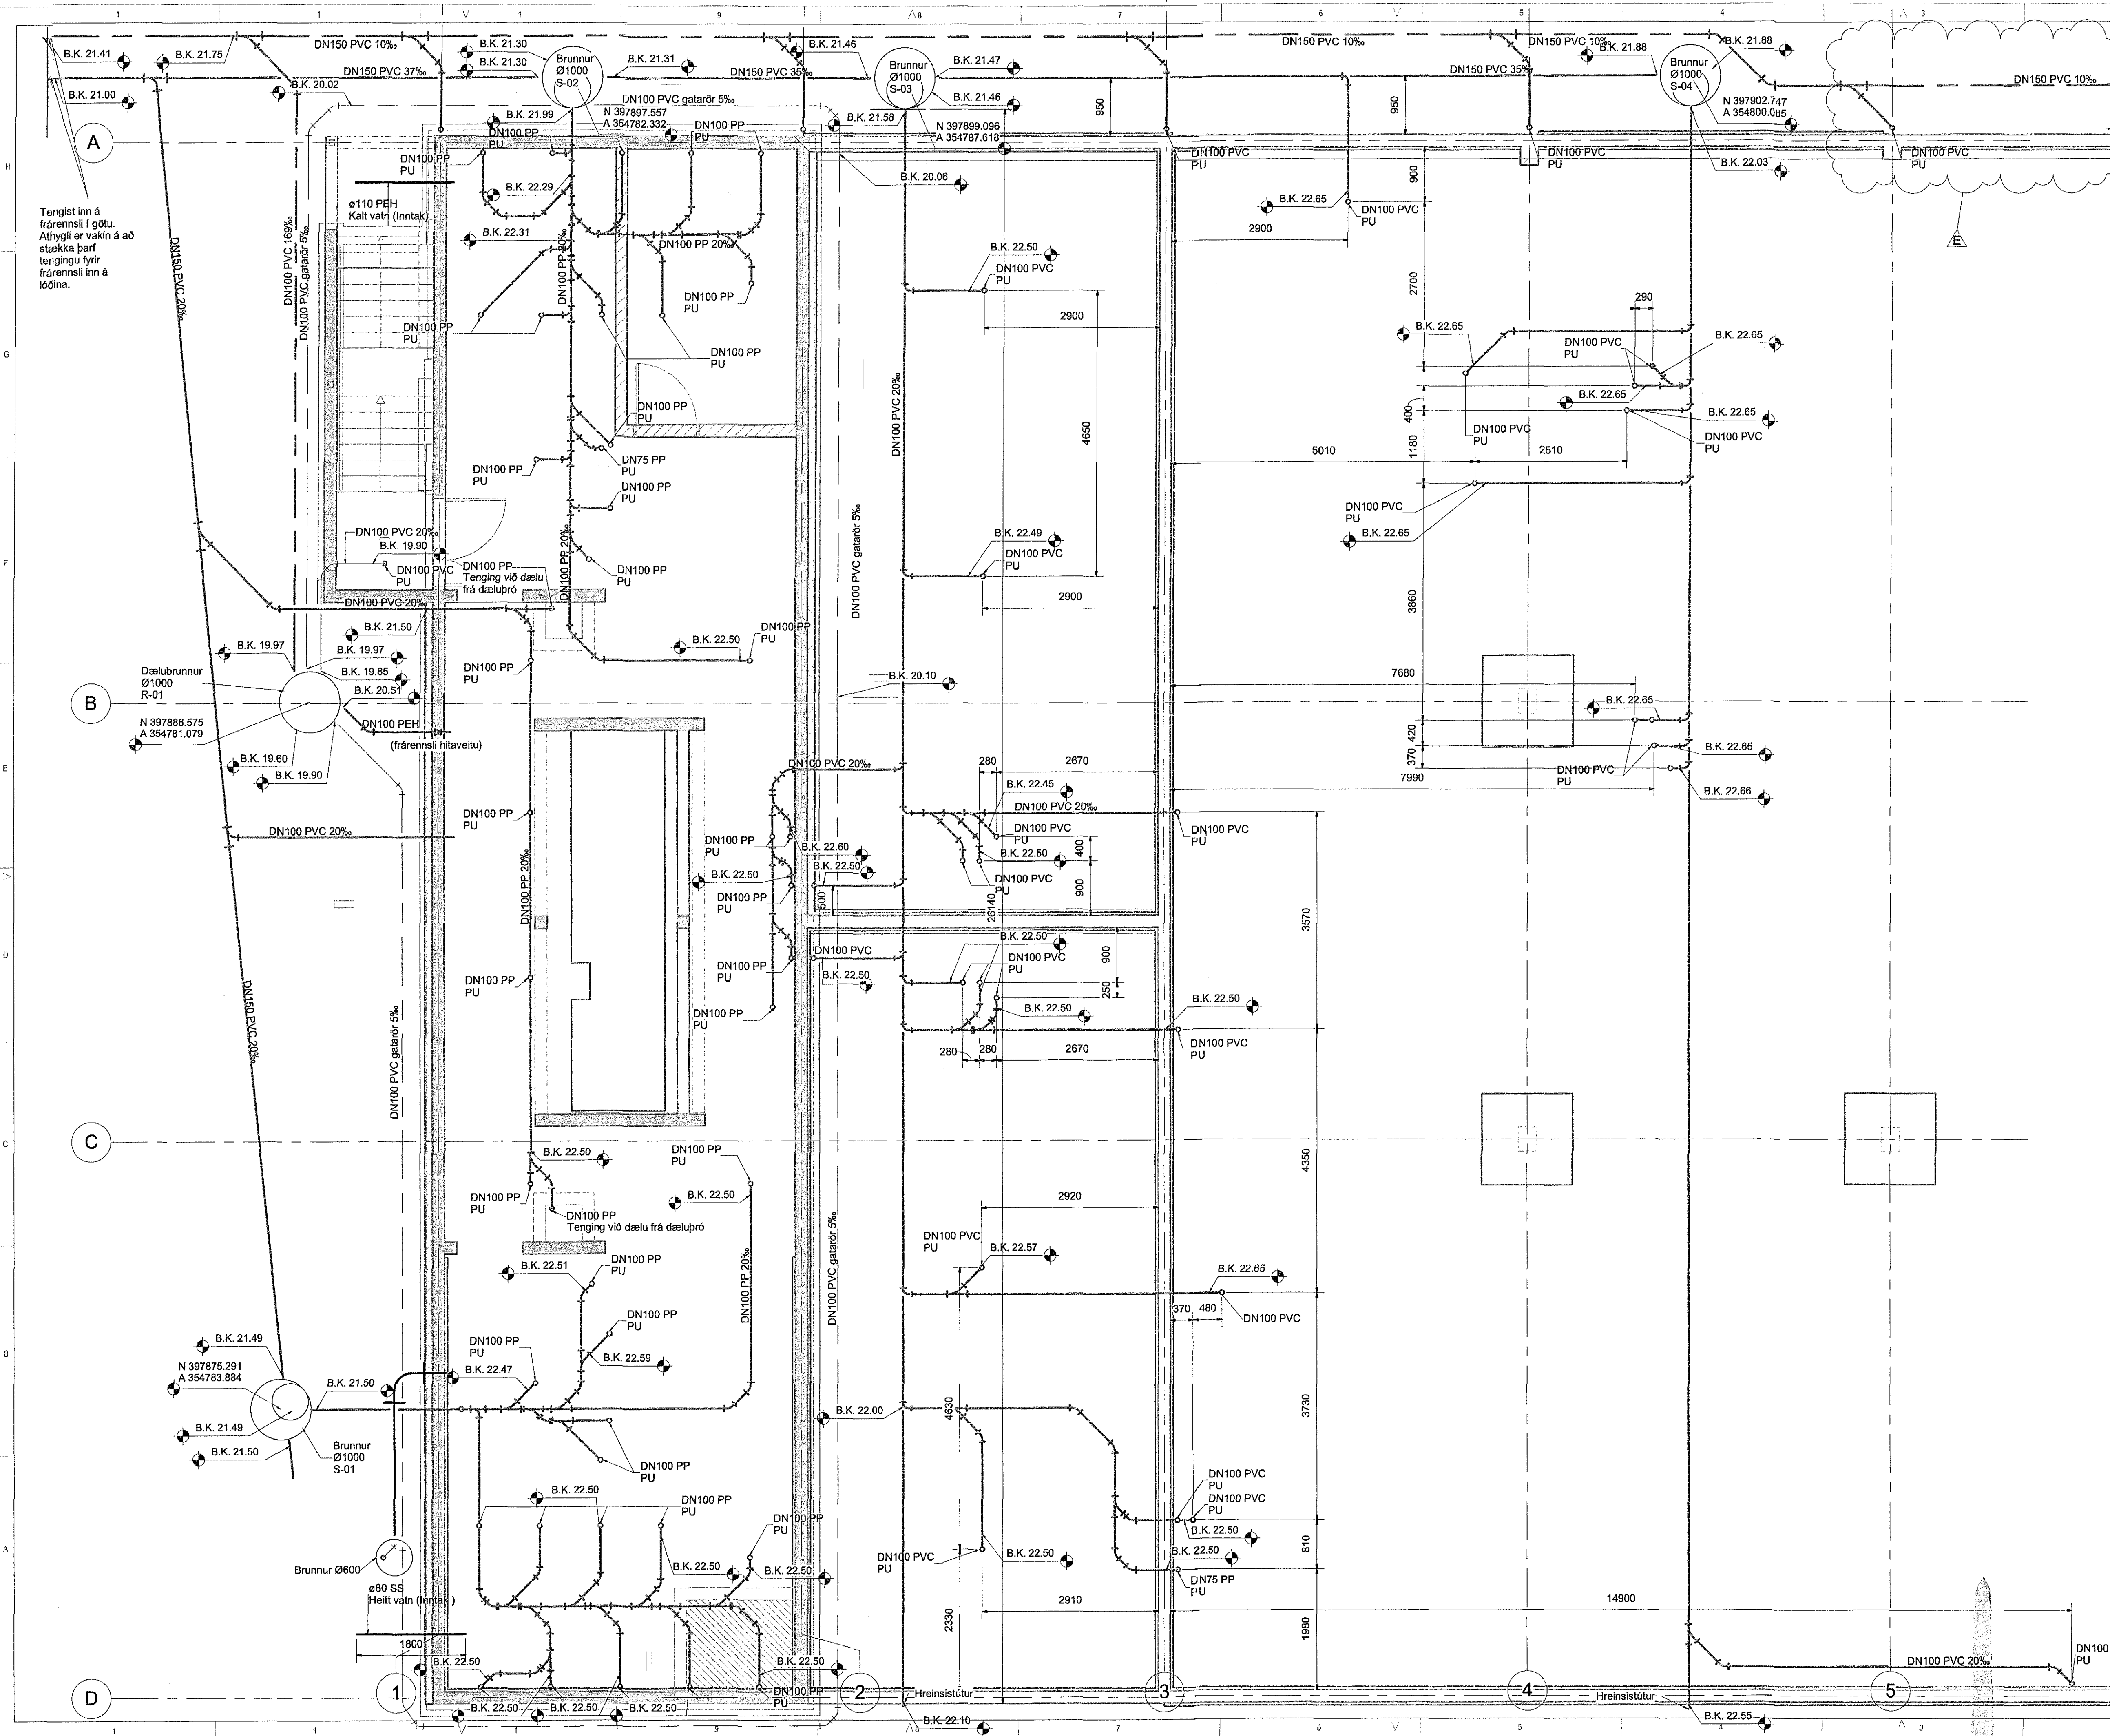

Tenglist inn á frárennsli í gólu. Afturhlí er vakinn á að stuðka þarf tengingu fyrir frárennsli inn á löðina.

Dælubrunnur Ø1000 R-01  
N 397886.575  
A 354761.079

Brunnur Ø1000 S-01  
N 397875.291  
A 354763.884

Brunnur Ø600  
ø80 SS  
Heilt vatni (Inntak)

E:\Local\Tjarnarvellir\_7\Tjarnarvellir\_7\_2017\_spl\blu.dwg