

Sambýkkt þann
02. mars 2018
Byggingafræðingur

ADALHÖNNUDUR

Útg.	Dags.	Skýring	Br. af:	Yfirf.
A	28.07.2017	Vinnuleikning	HSG	AG
B	18.09.2017	Frárennslí upplært	HSG	AG
C	20.10.2017	Frárennslí upplært	HSG	AG
D	22.02.2018	Stærð & lög breytt	HSG	RS

ÁRITUN ADALHÖNNUDAR:

ÚTI **ARKITEKTAR**

BALDUR Ó. SVAVARSSON
ARKITEKT
FAJ SAMARK
120357-5149


— Frárennslí skólp
- - - Frárennslí regnvatn

Ómerktur hringur táknar að lögnum færist upp eða niður innan hæðar.
Hringur merktur PU, PN eða PUPN táknar að lögnum færist upp eða niður á milli hæða.

T.K - Áætlaður topp kóti
B.K - Botnkóti

GN - Gólfniðurfali
PP - Hjúðeimangrándi frárennslispiða
SJ - Steypujáms piða

Allar lagnir í stofnum og undir lofti skulu vera SJ nema annað sé tekið fram.
Greina lagnir að hreinlætistækjum skulu vera PP.

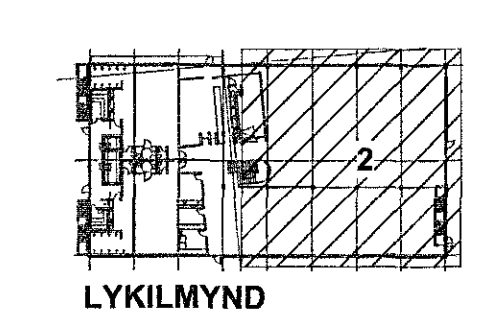


EFLA
VERKFRÆÐISTOFA
stími 412 6000 www.efla.is

World Class
Tjarnarvellir 7
221 Hafnarfjörður

Lagnir og lofttræsikerfi
Fráveitukerfi
Grunnmynd kjallara - Hluti 2

TEKNIKNÚMÉR	BLAÐSTÆRI	HANNAÐ:	HSG
2768-004	A1	TEKNAÐ:	APK
00_2_23_02		YRFARND:	AG
DAGS:	MÆLKVARÐI	ÚTGÁFA	
28.07.2017	1 : 50	D	
SAMBÝKKT:	Rúnar H Steinhilmarsson		
KENNITALA:	031149-4449		

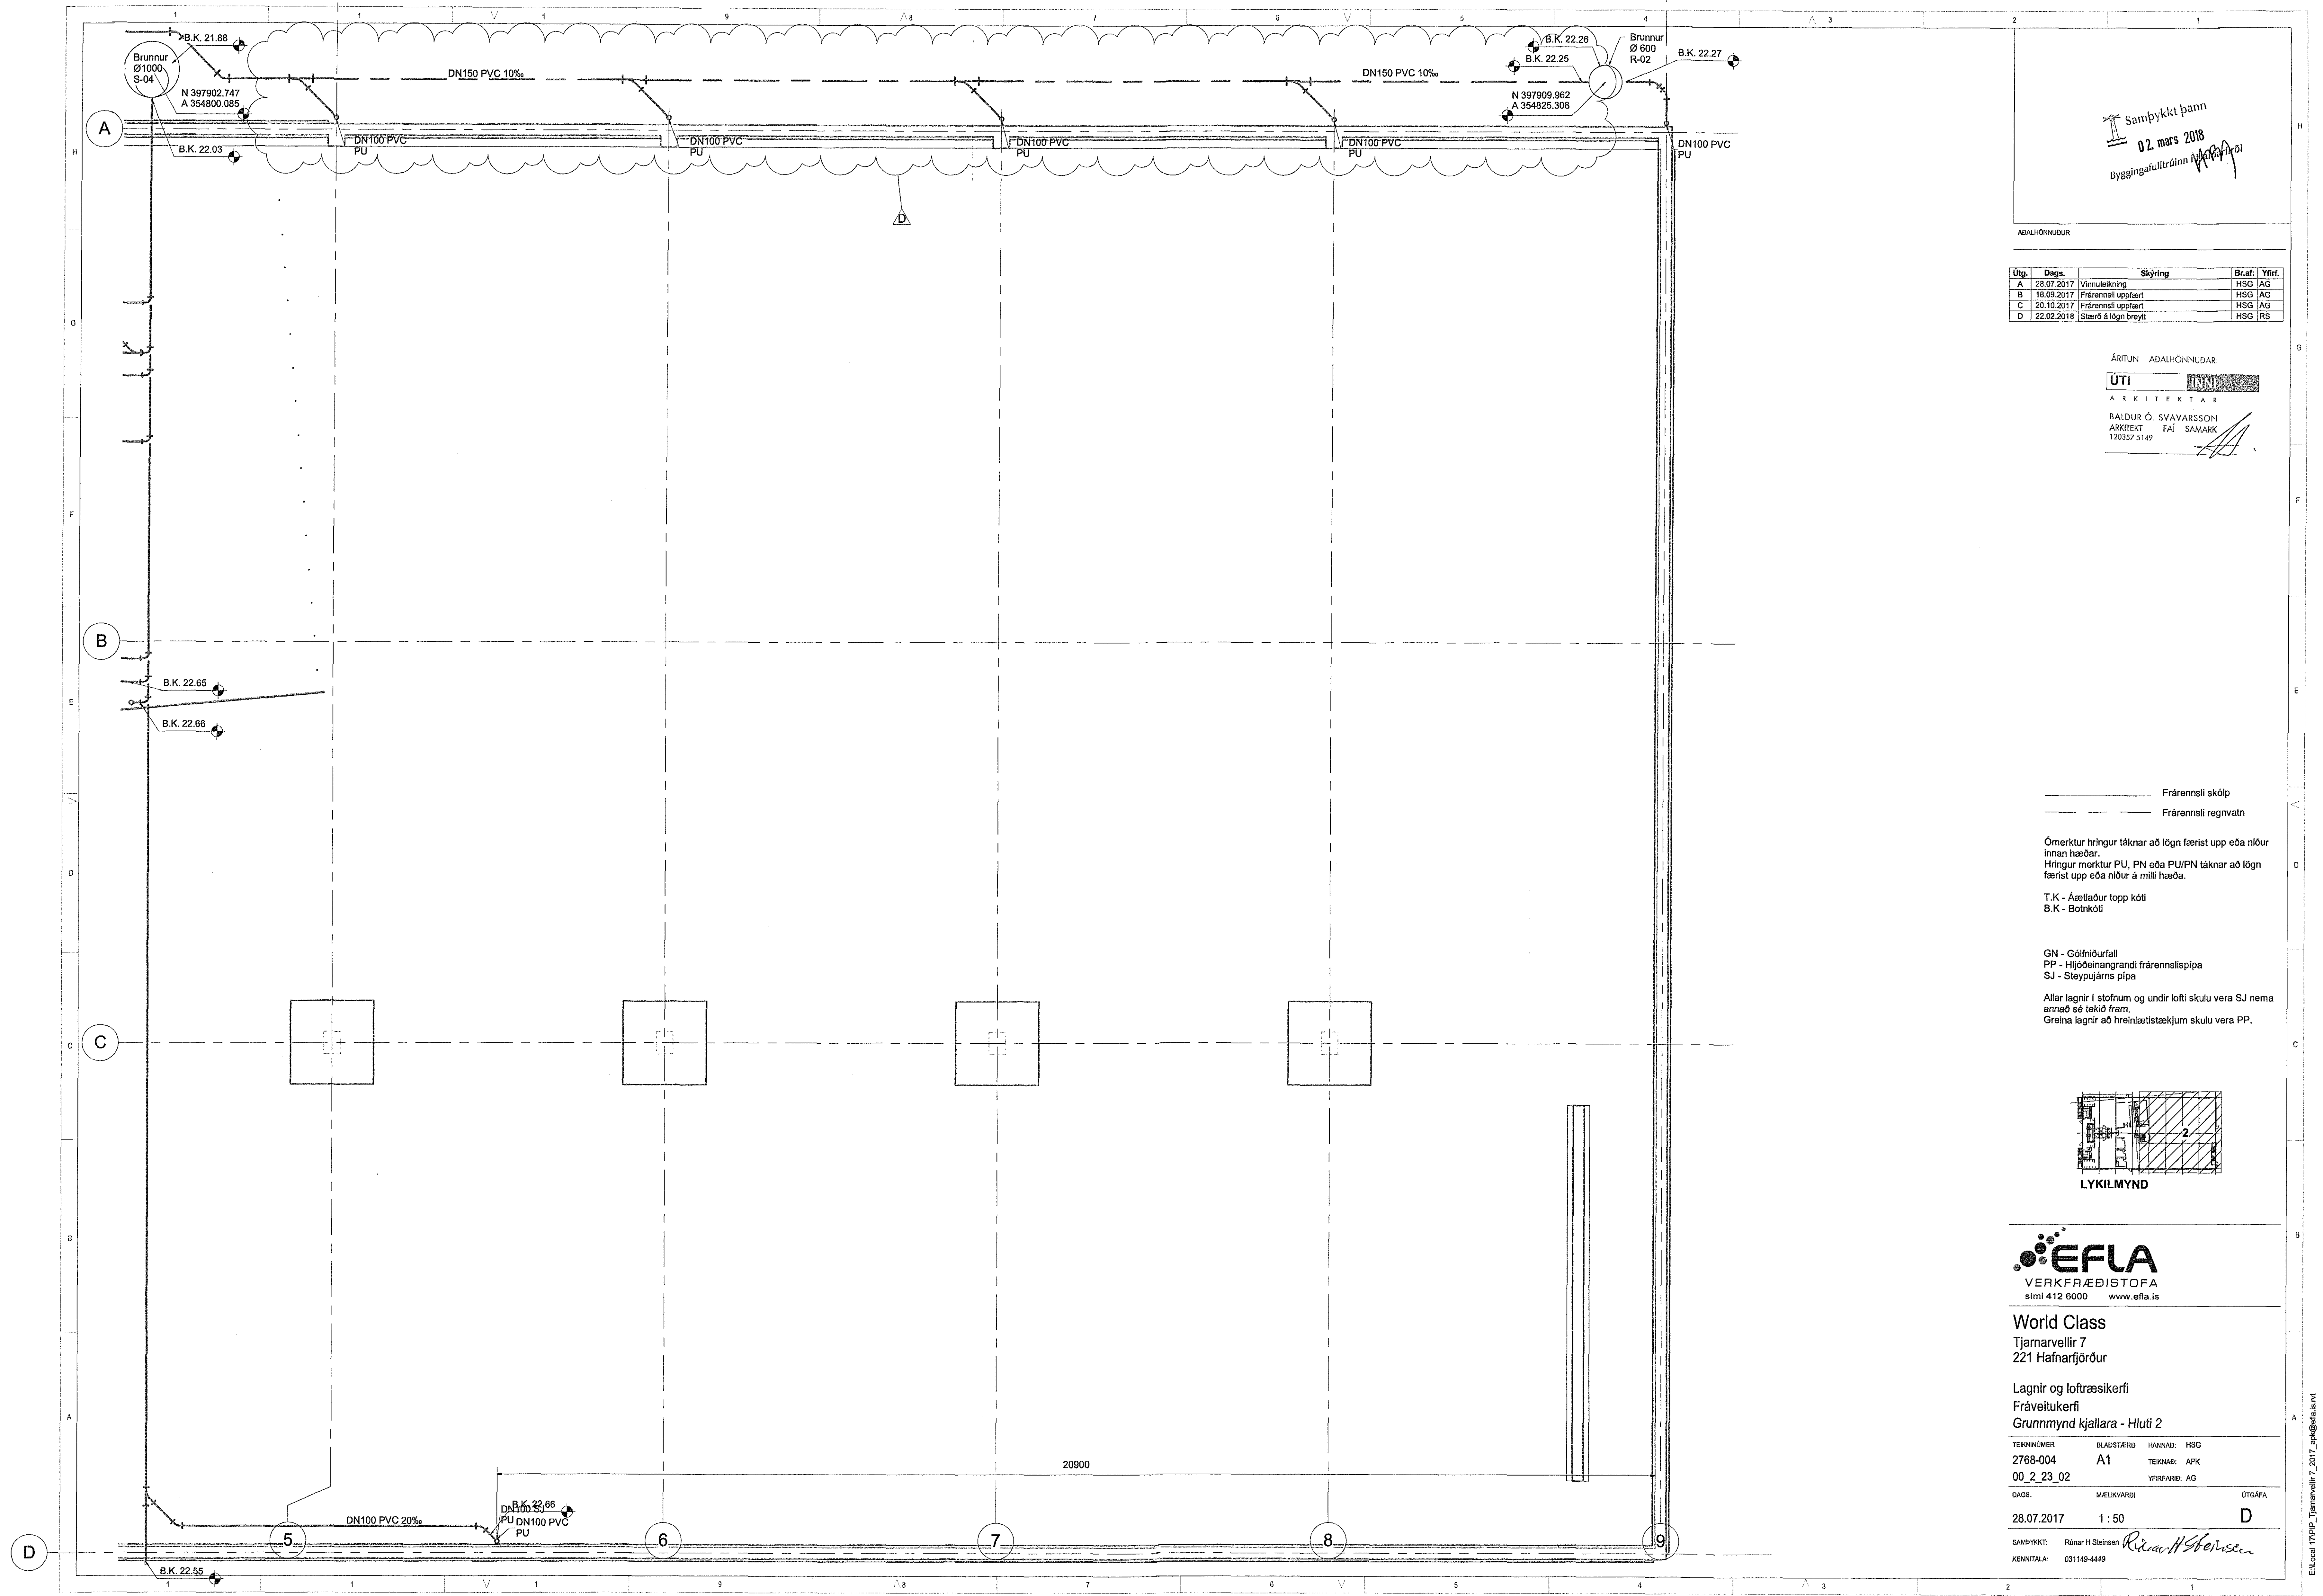

Efla.com EFLA Tjarnarvellir 7_2017_04@efla.is