


Samþykkt þann  
13. mars 2018  
Byggingarfulltrúi  
Hafnarfirði



ÁRITUN ADALHÖNNUNAR: *Ólafur* KT. *Ólafur*

BR.	DAGS.	BREYTING	SAÐD.
A	28.02.18	REYNDARTEIKNIG	ÞAG

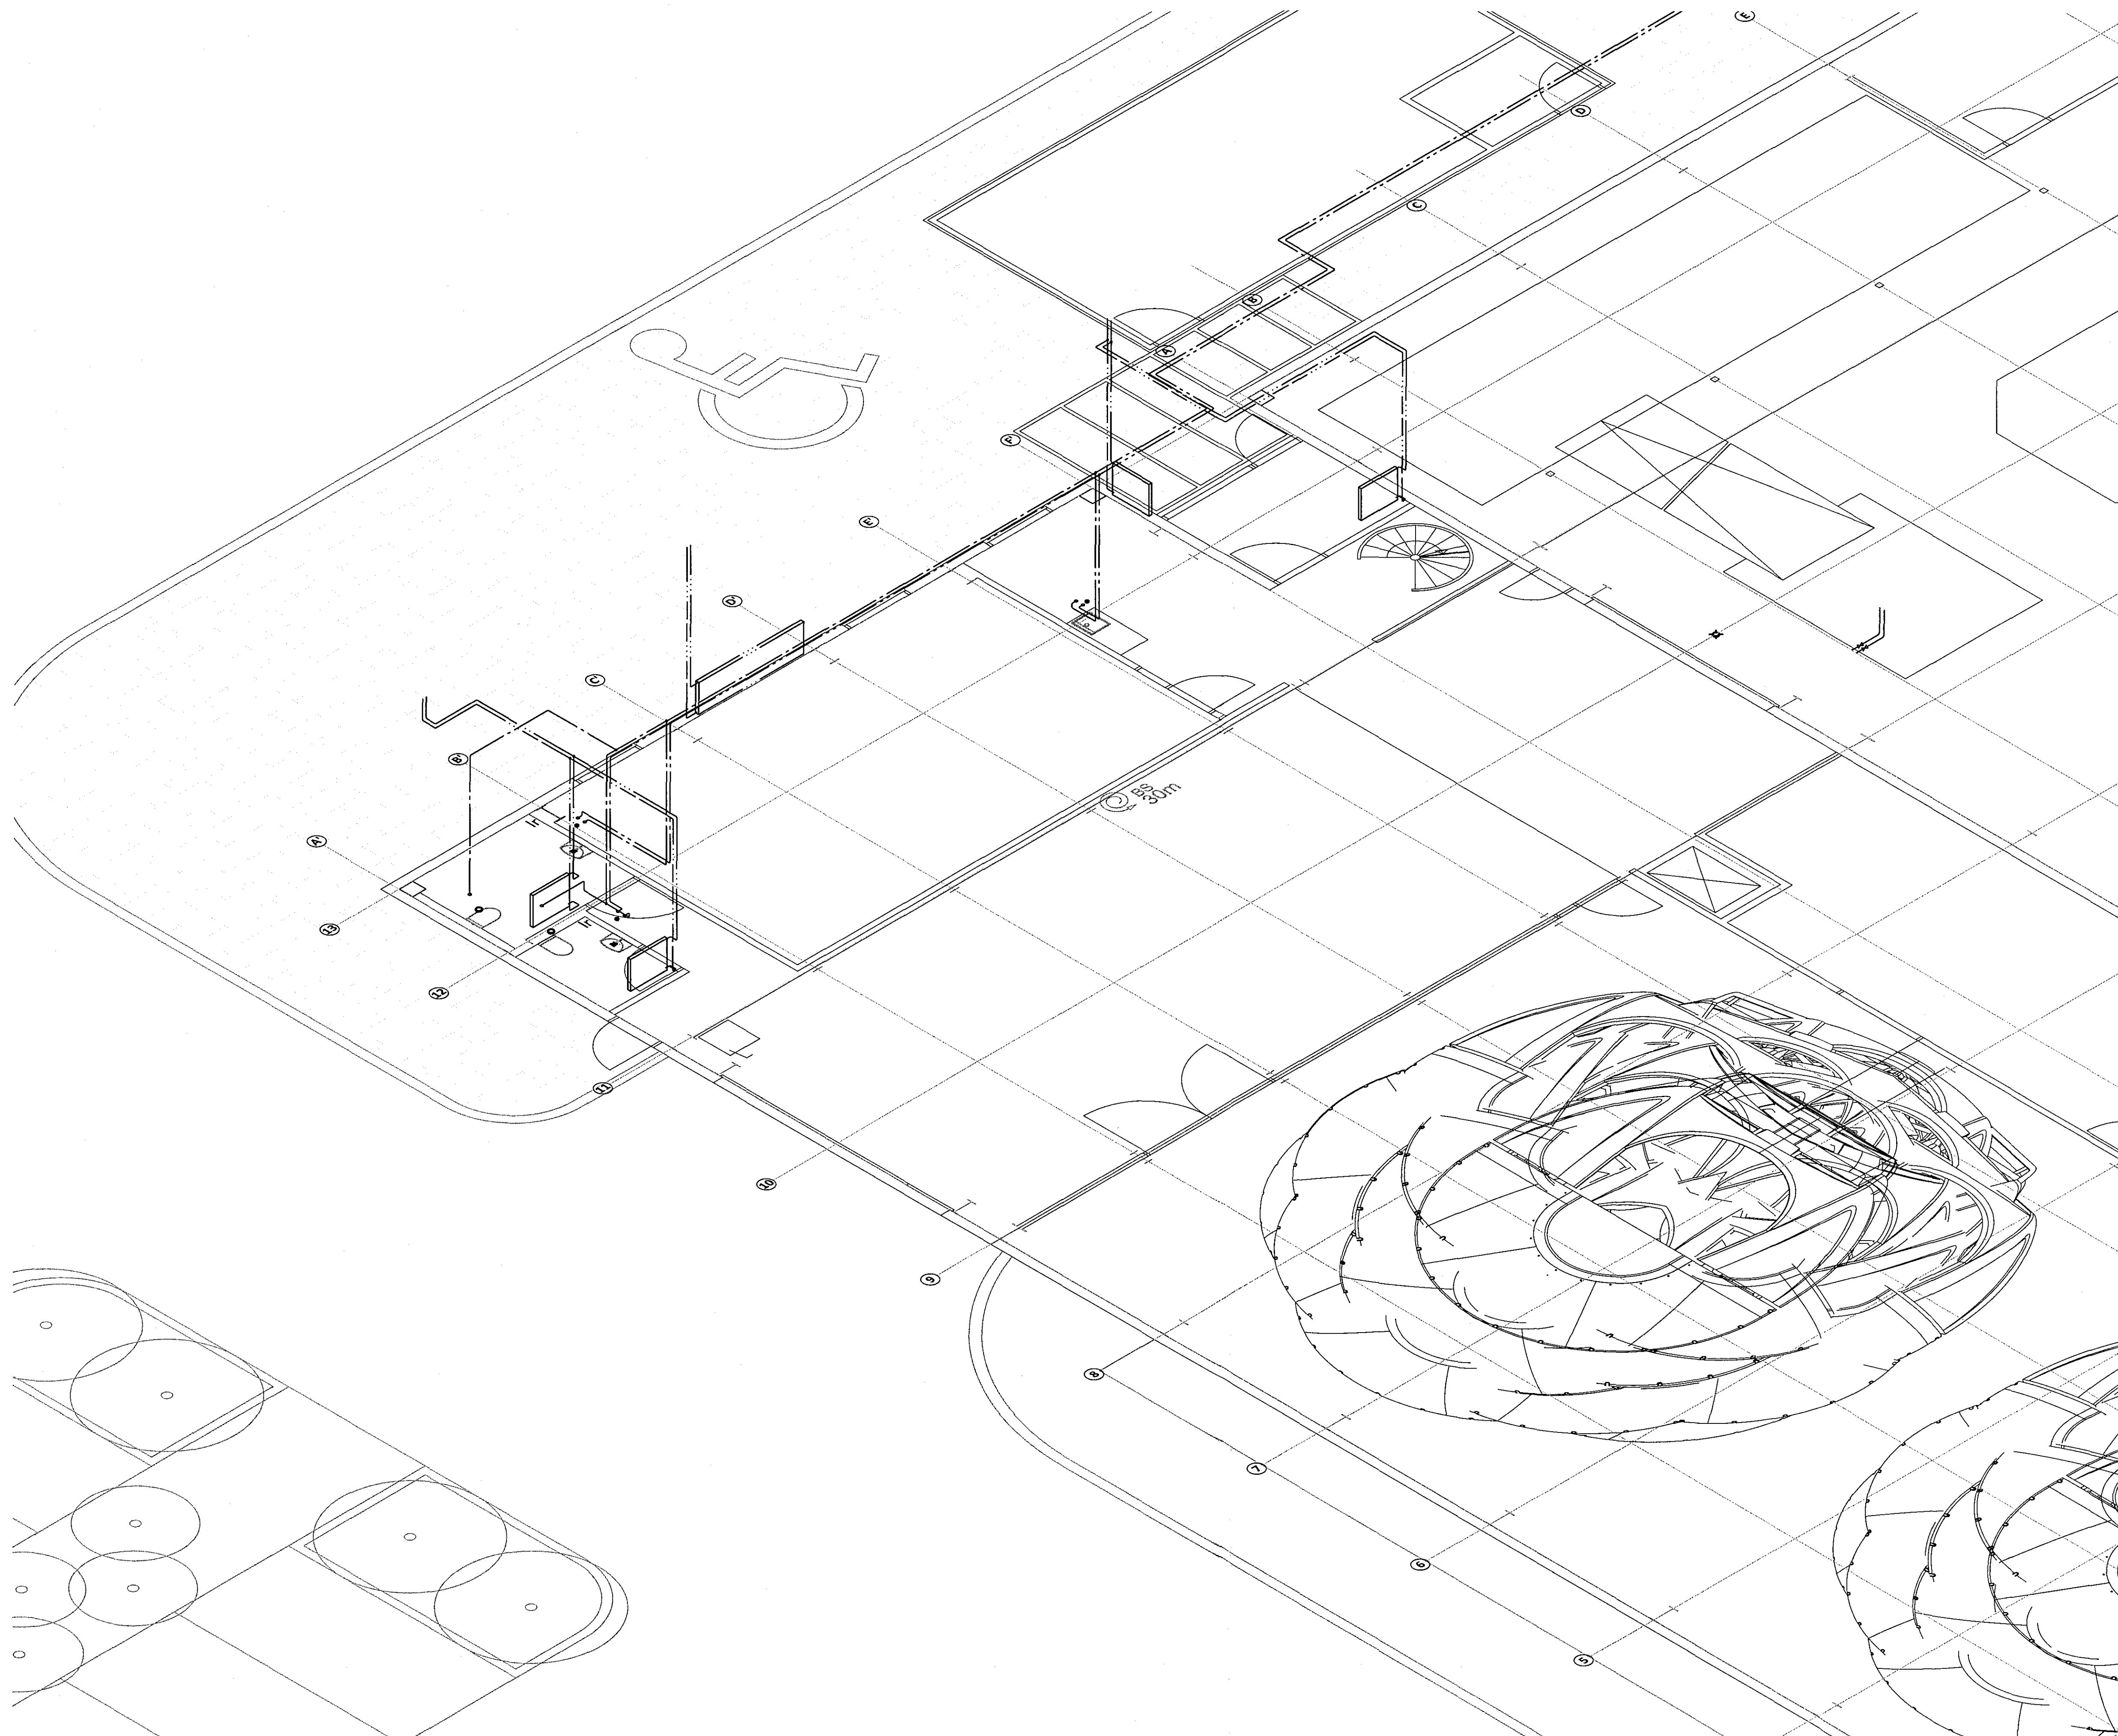

**FLUGVELLIR 1** HAFNARFIRÐI  
NÝBYGGING  
HITA- OG ÞRIFAKERFI  
1. HÆÐ  
RÚMMYND

SAMPYKKT: <i>Ólafur Gunnars</i> KT. <i>ÞAG</i>			
HÖNNUÐUR	YFIRFARID	DAGS. ÚTG.	DAGS. BREYT.
ERV <i>einar@ferill.is</i>	ÞAG	22.11.17	28.02.18
MKV. 1:50	VERKNR. 14014	TEKN. NR. 3-1116	BREYT. A