



1. HÆÐ - GRUNNMYND M1:50

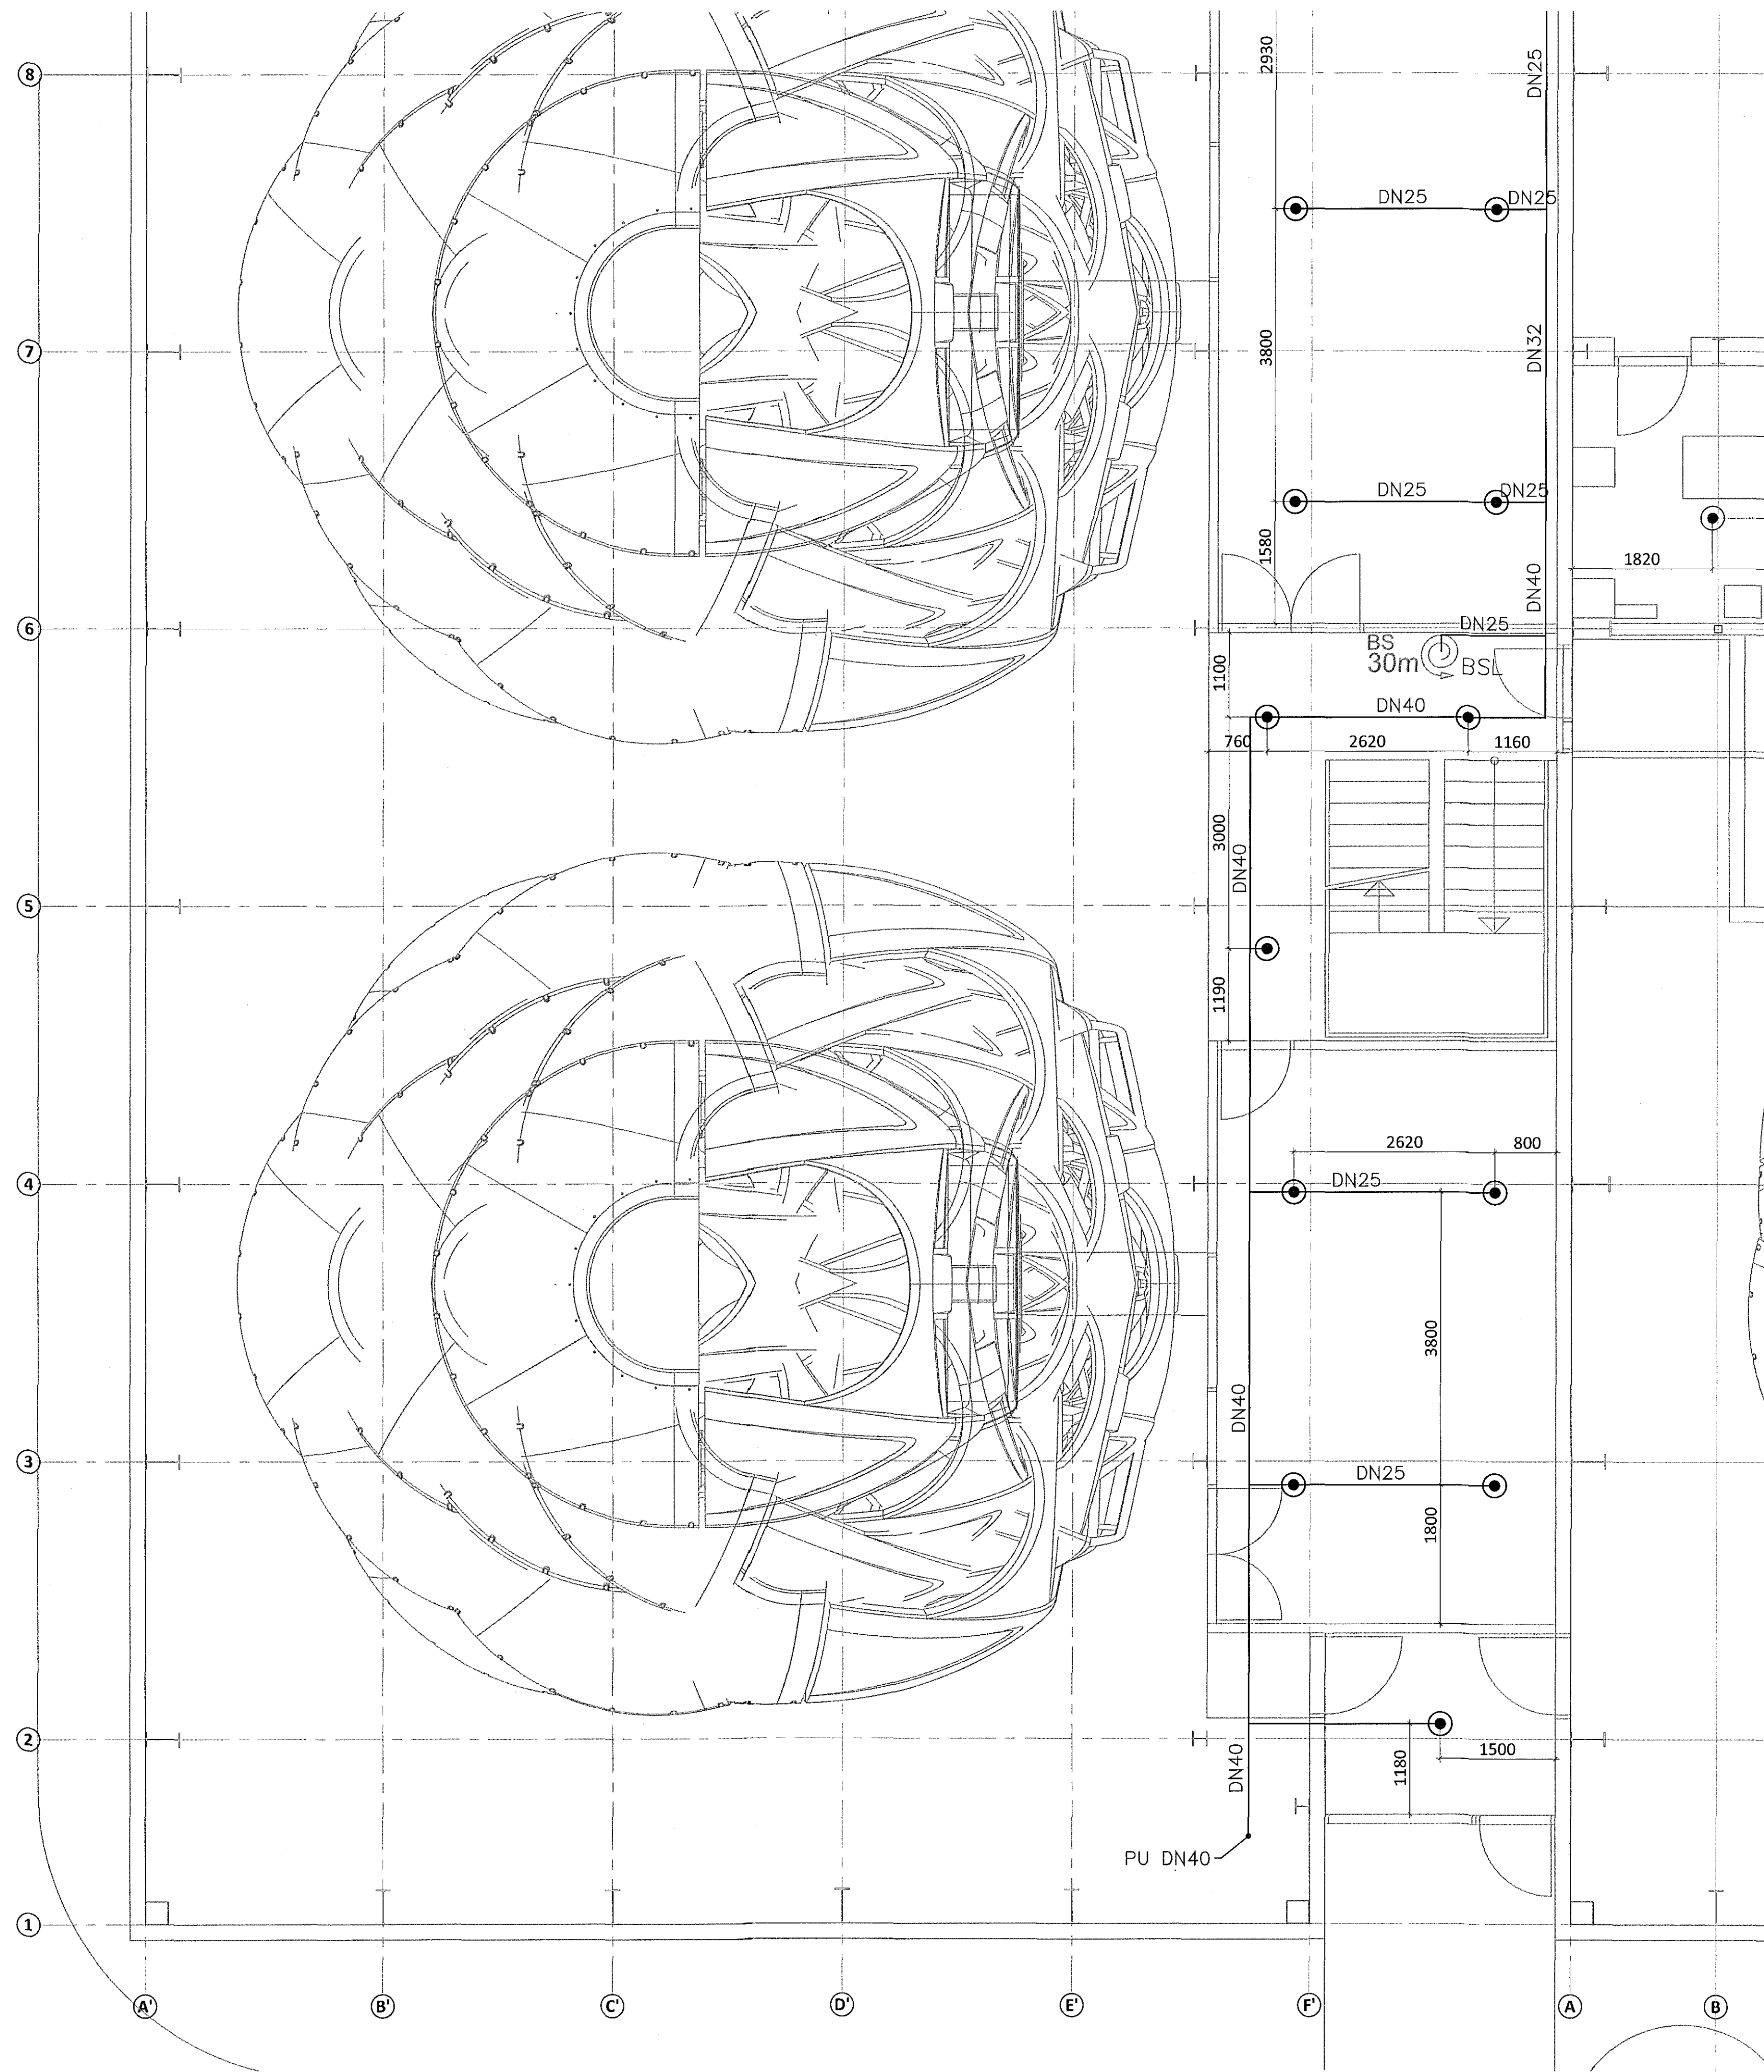

ARITUN BYGGINGARFULLTRÖA

Sampykki Þann
13. mars 2018
Byggingarfulltrúin

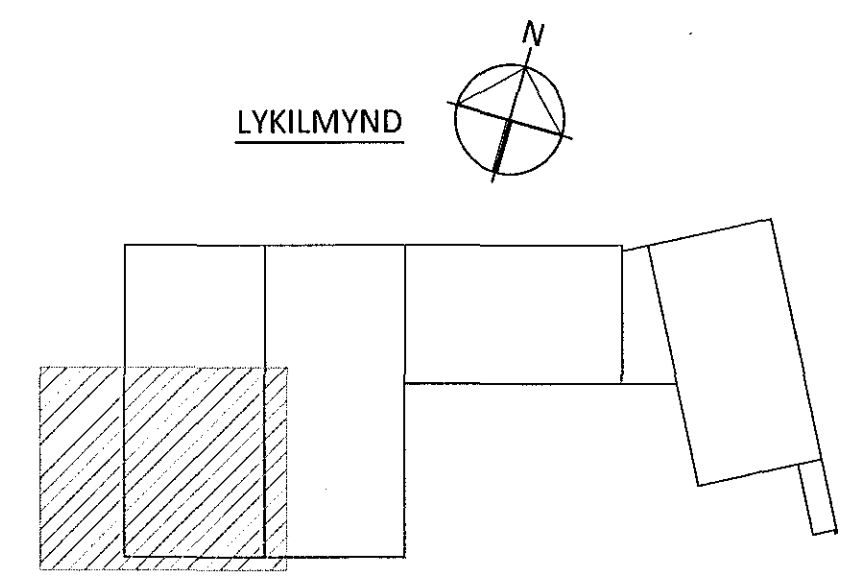

ARITUN ADALHÖNNUDAR KT. 04/25/2017

A 28.02.18 REYNDARTEIKNING				ÞAG
BR.	DAGS.	BREYTING	SAMP.	
ferill VERKFRÆÐISTOFA				
FLUGVELLIR 1		HAFNARFIRDI		
NÝBYGGING				
VATNSÚDAKERFI				
1. HÆÐ				
GRUNNMYND				
SAMPYKKI: <i>Ólaf Gunnars</i> 13/0760-4229 <i>ÞAG</i>				
HÖNNUÐUR	YFIRFARIÐ	DAGS. ÚTG.	DAGS. BREYT.	
HPV	PAG	22.11.17	28.02.18	
MKV.	VERKFR.	TEKNI. NR.	BREYT.	
1:50	14014	7-1107	A	
Ferill ehf. Mörkin 1 108 Reykjavík Sími: 575 1600 Fax: 575 1601 www.ferill.is				