



2. HÆÐ - GRUNNMYND M1:50

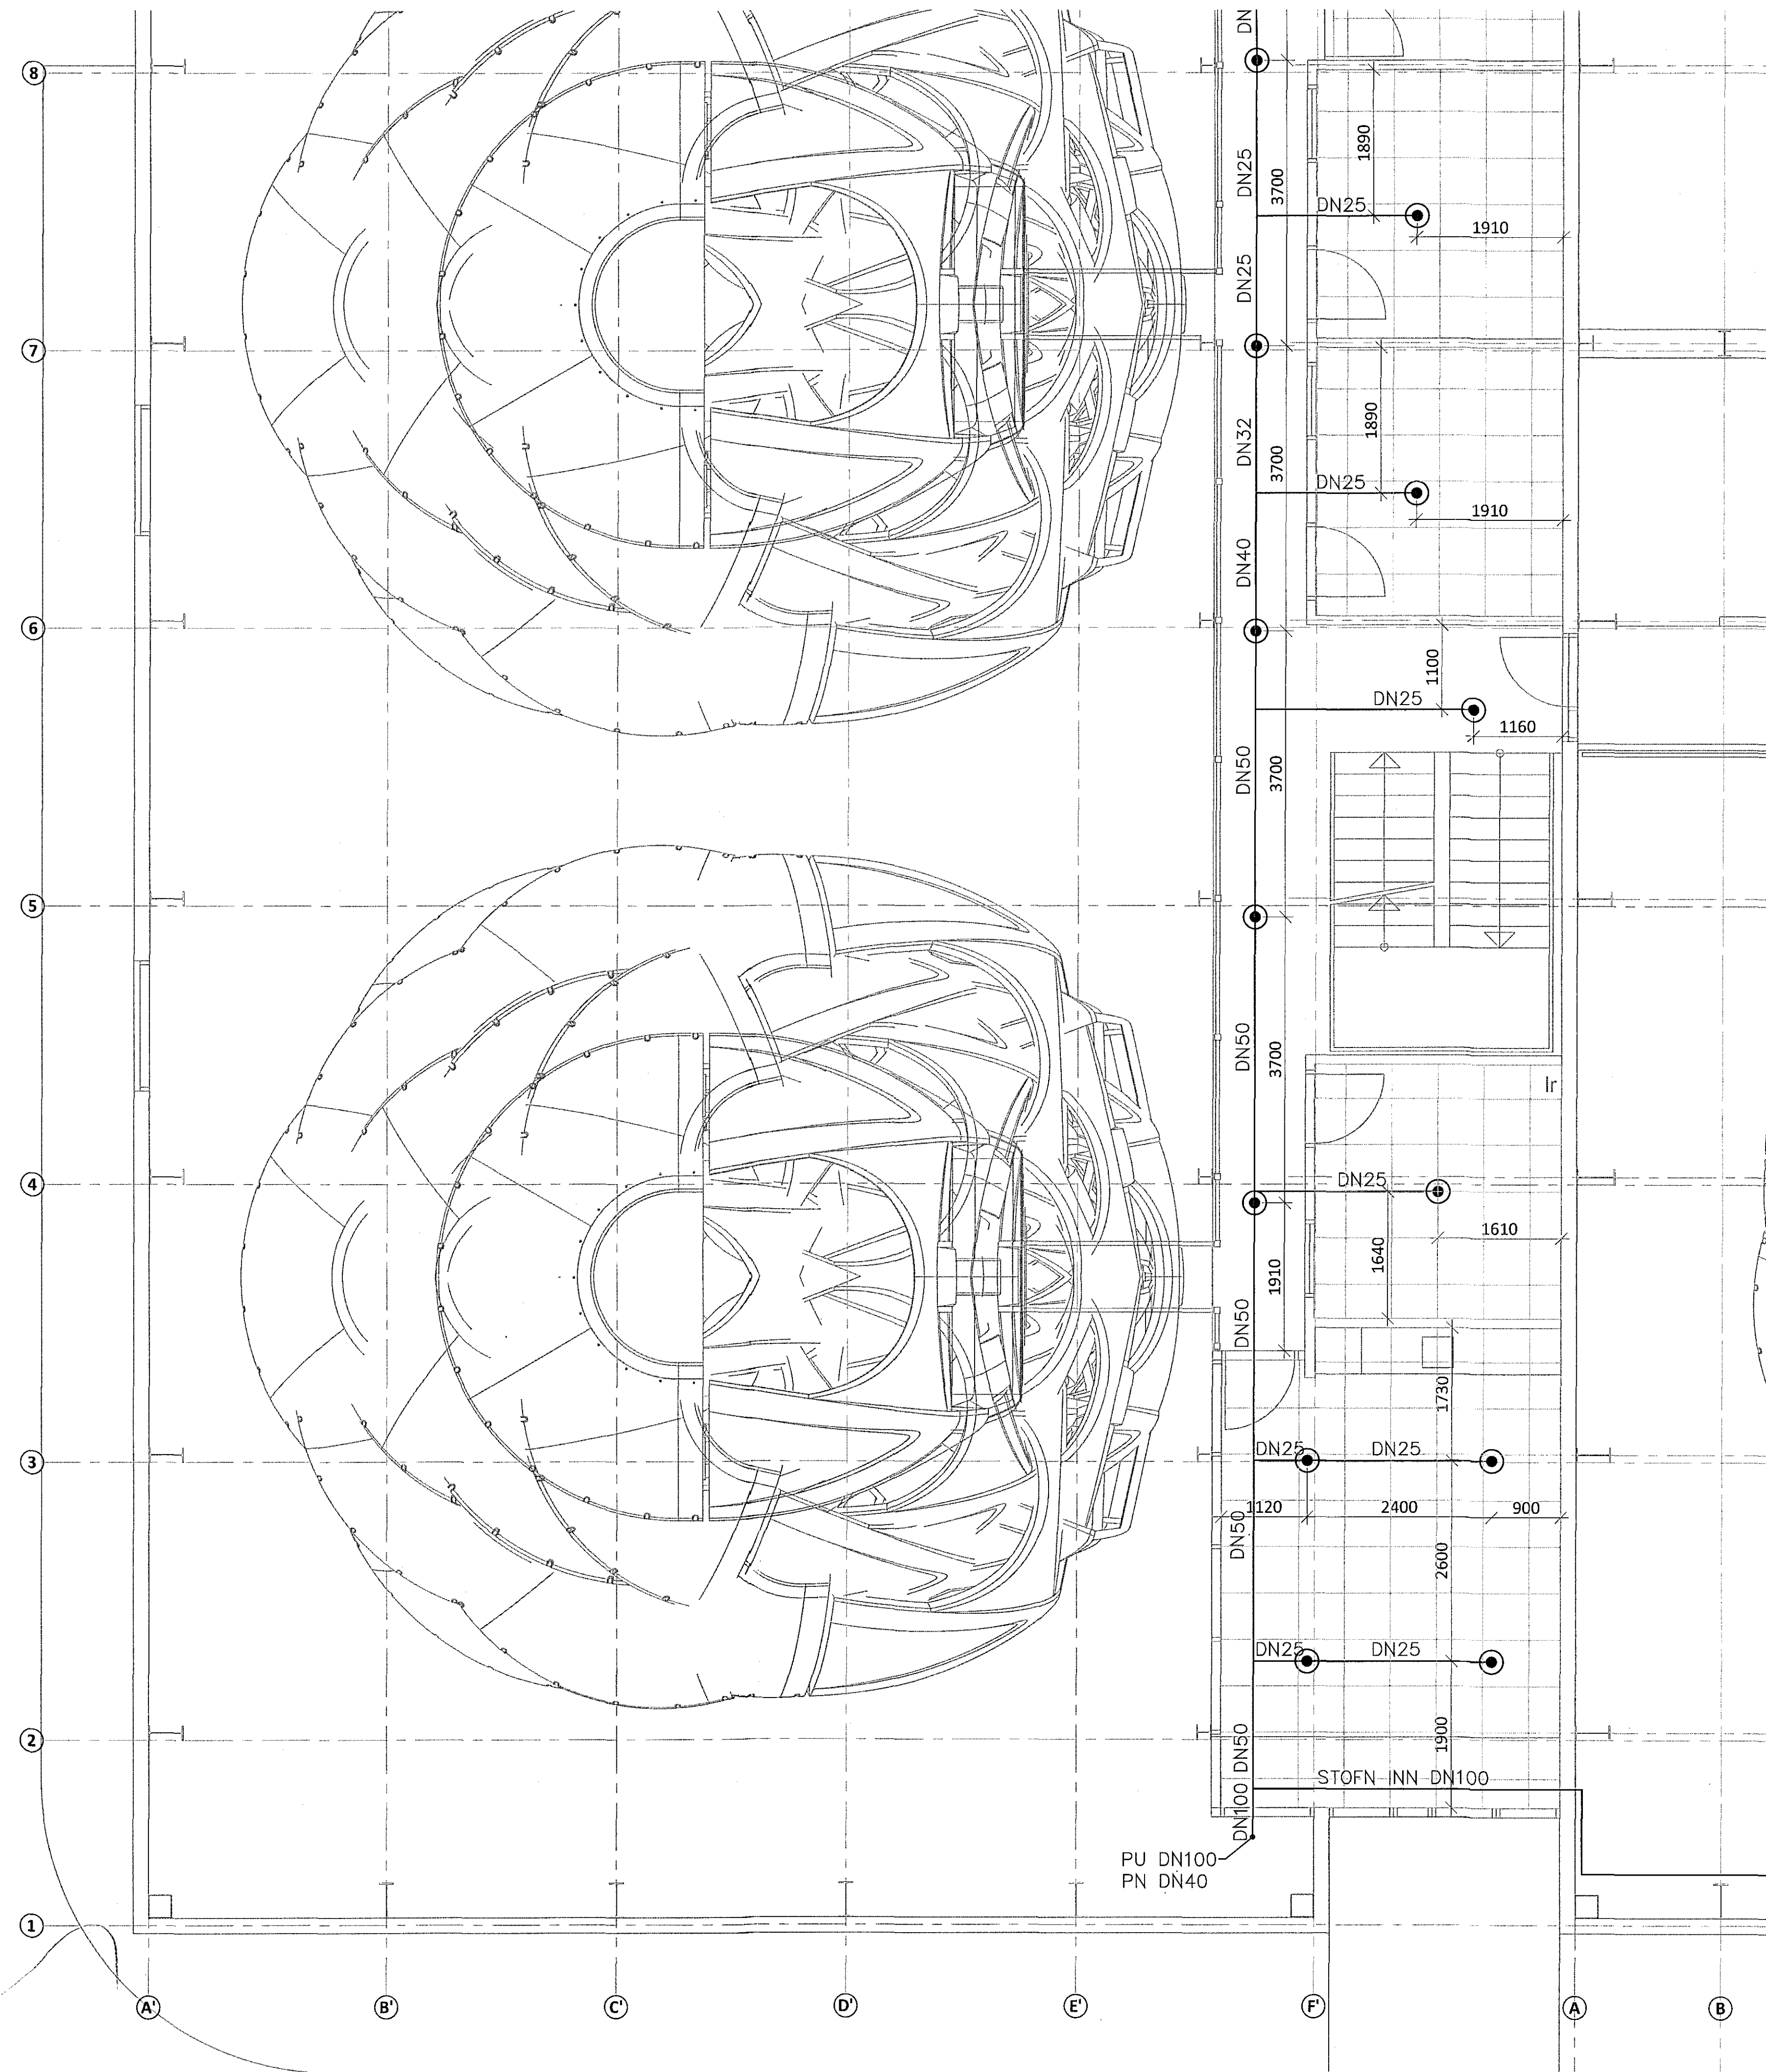

ARITUN BYGGINGARFULLTRUA

Sampykkt þann 13. mars 2018
Byggingulltrúinn / Hálfreyr

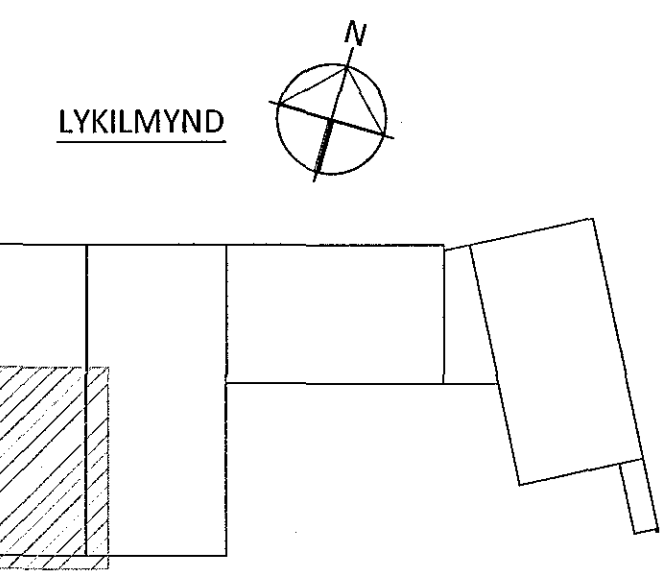

ARITUN AÐALHÖNDUÐAR KT. *eyres. Joff*

BR.	DAGS.	BREYTING	SAMP.
A	28.02.18	REYNDARTEIKNING	

ferill
VERKFRÆÐISTOFA

FLUGVELLIR 1 HAFNARFIRÐI
NÝBYGGING
VATNSÚÐAKERFI
2. HÆÐ
GRUNNMYND

SAMPYKKT: *Ólaf Gunnarsson* KT. 270760-4229 *JMG*

HÖNNUÐUR	YFIRFARIÐ	DAGS. ÚTG.	DAGS. BREYT.
HPV	PAG	22.11.17	28.02.18
MKV.	VERKFR.	TEKNI. NR.	BREYT.
1:50	14014	7-1207	A

Ferill ehf. Mörkin 1 108 Reykjavík Sími: 575 1600 Fax: 575 1601 www.ferill.is