



3. HÆÐ - GRUNNMYND M1:50

ARITUN BYGGINGARFULLTRÓA

Samþykkt þann
13. mars 2018
Byggingarfulltrúi / *[Signature]*

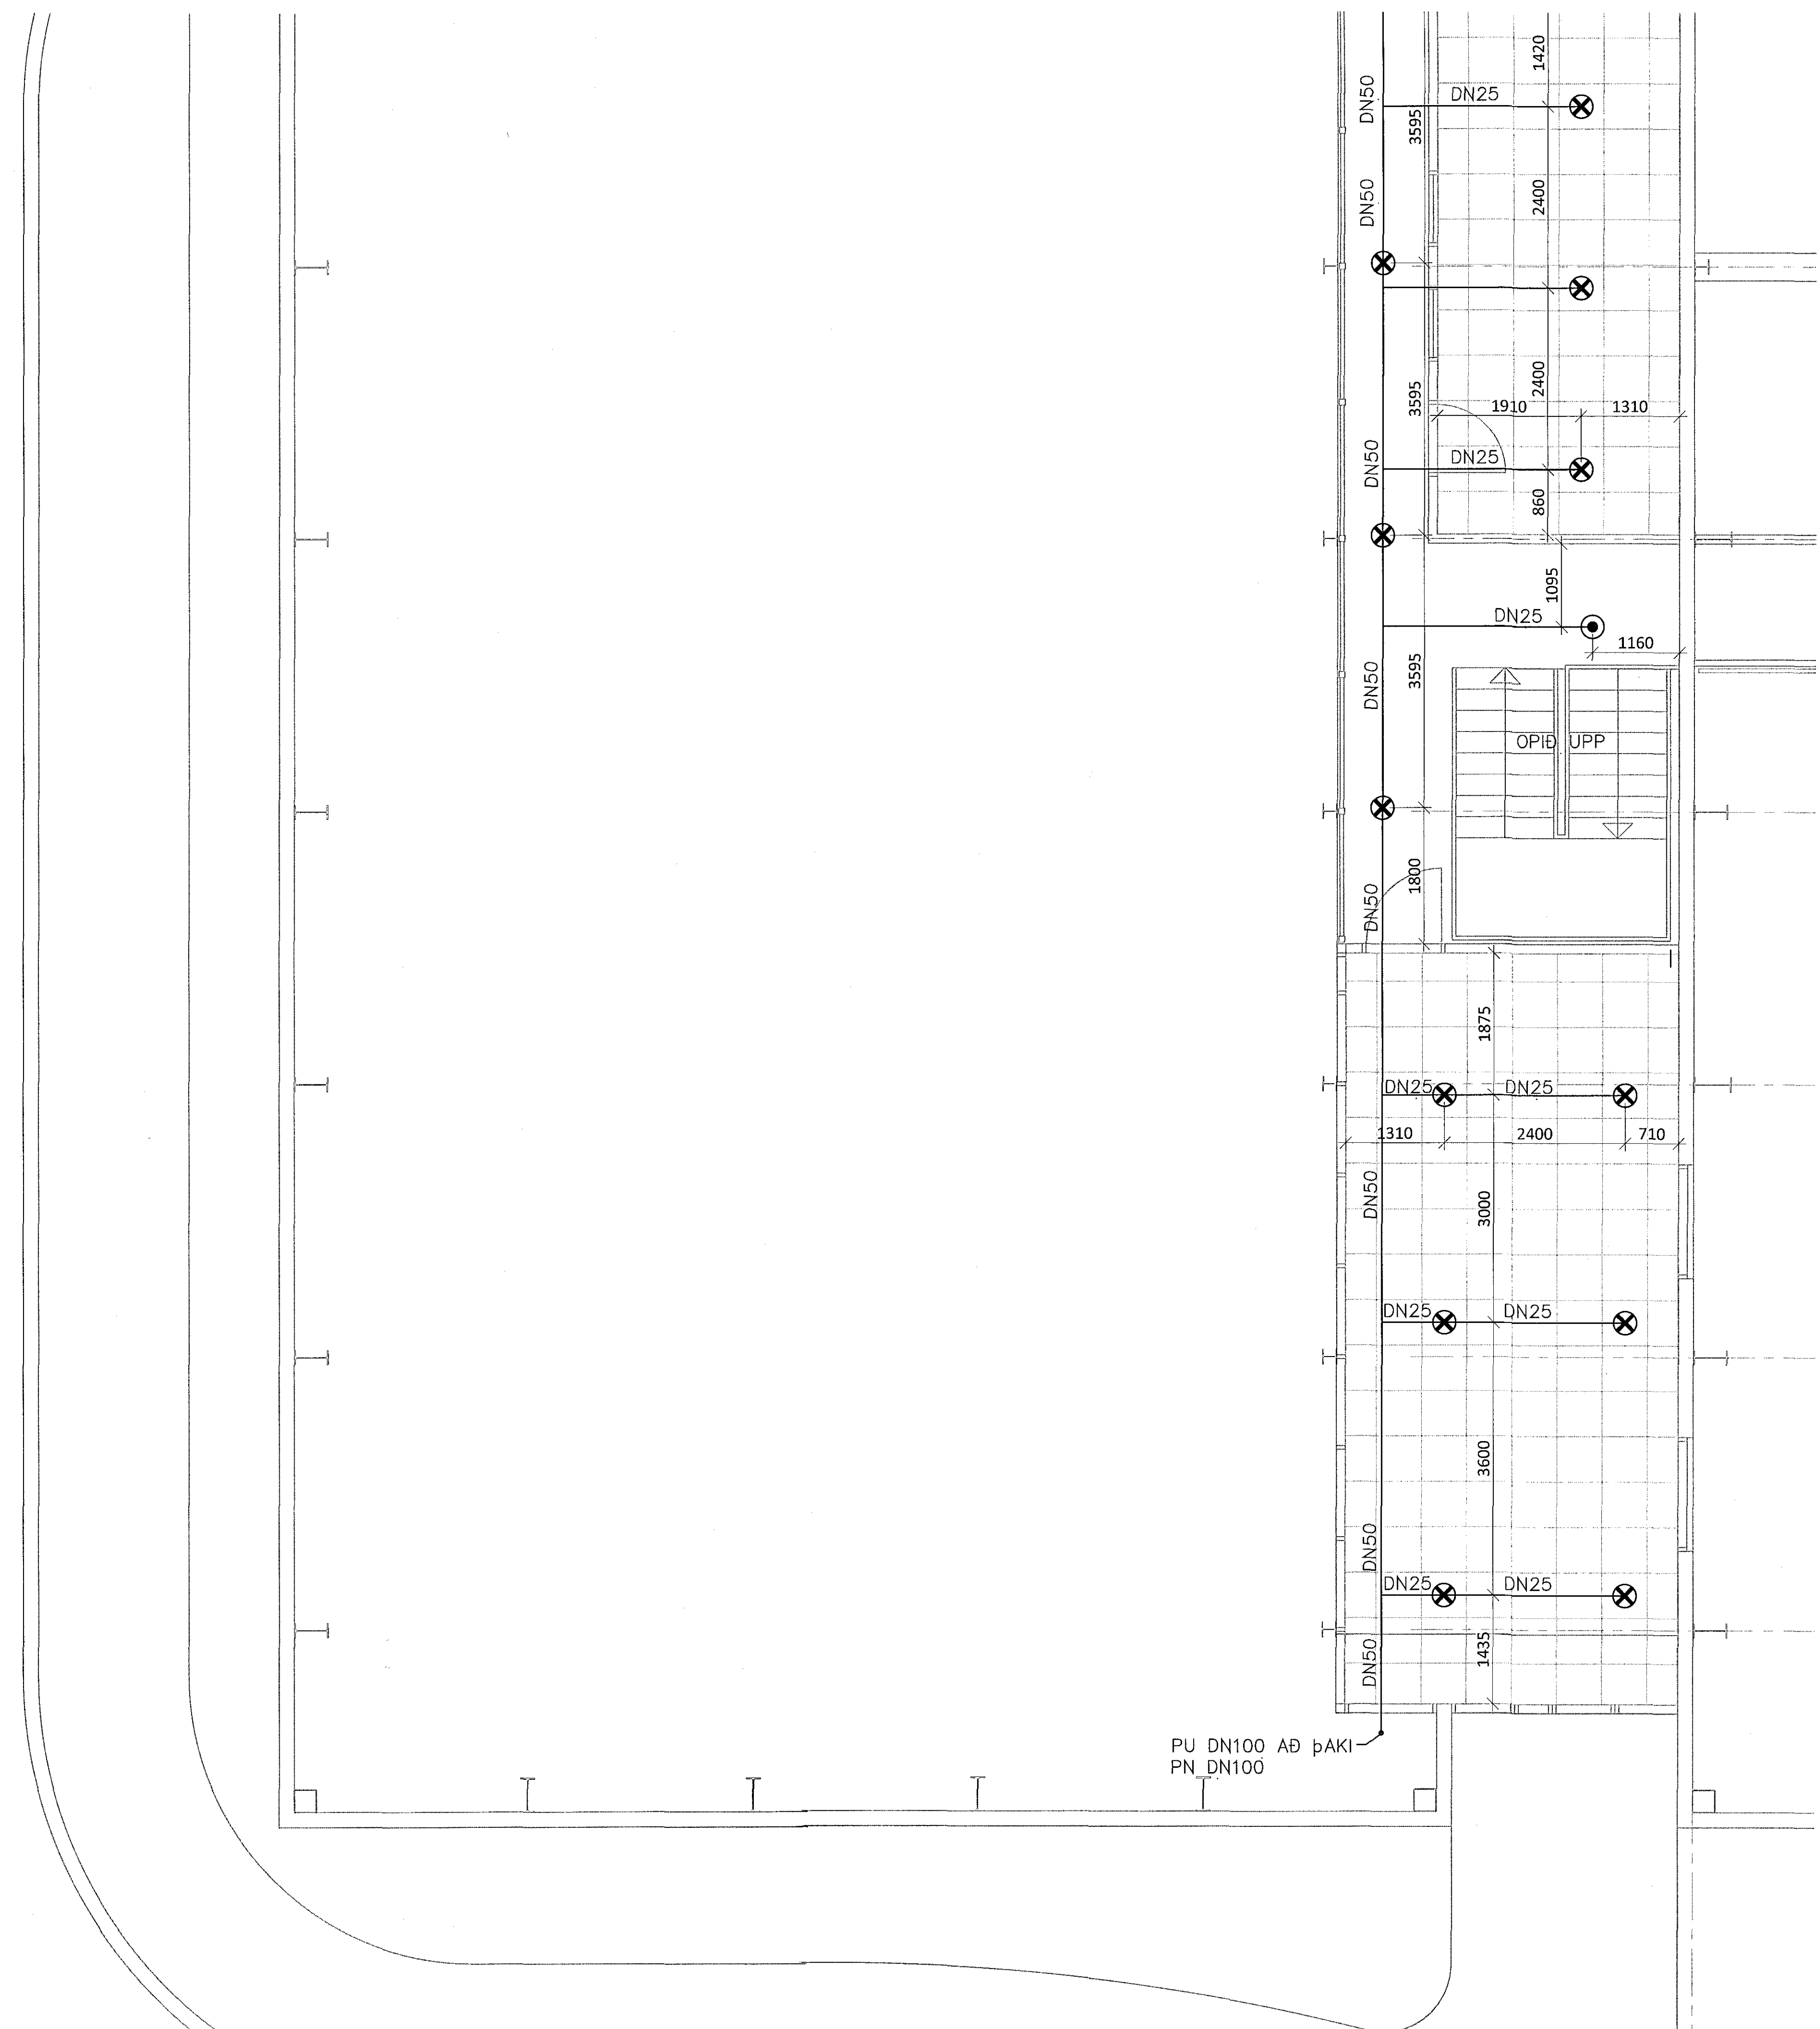

LYKILMYND

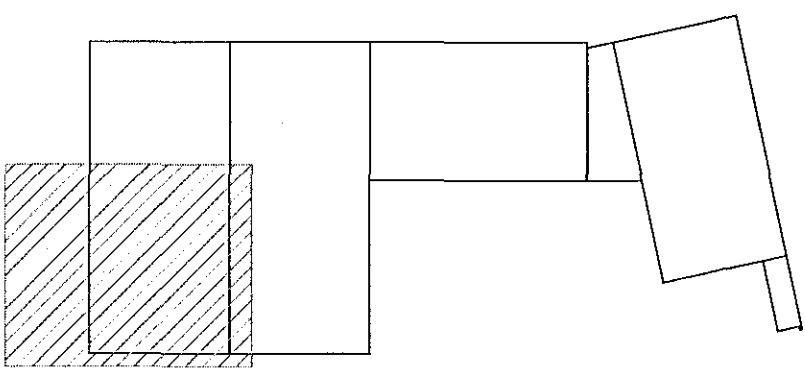

ARITUN AÐALHÖNNUNAR KT. *[Signature]*

BR.	DAGS.	BREYTING	SAMP.
A	28.02.18	REYNDARTEIKNING	<i>[Signature]</i>

ferill
VERKFRÆÐIS TÓFA

FLUGVELLIR 1 HAFNARFIRDI
NÝBYGGING

VATNSÚÐAKERFI
3. HÆÐ
GRUNNMYND

SAMPYKKT: *[Signature]* 270760-4229 *[Signature]*

HÖNNUNUR	YFRIFARID	DAGS. ÚTG.	DAGS. BREYT.
HPV	hjatti@ferill.is	PAG	22.11.17
MÖV	1:50	VERKNR.	TEKNI.NR.
		14014	7-1307
			BRETT. A

Ferill ehf. Mörkin 1 108 Reykjavík Sími: 575 1600 Fax: 575 1601 www.ferill.is