

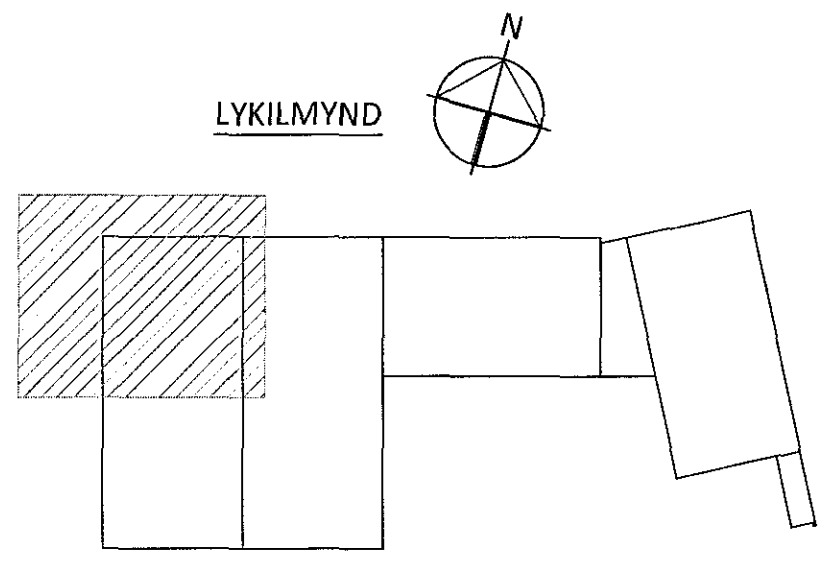


Samþykkt þann
13. mars 2018
Byggingafulltrúinn / HAFNARFIRDI

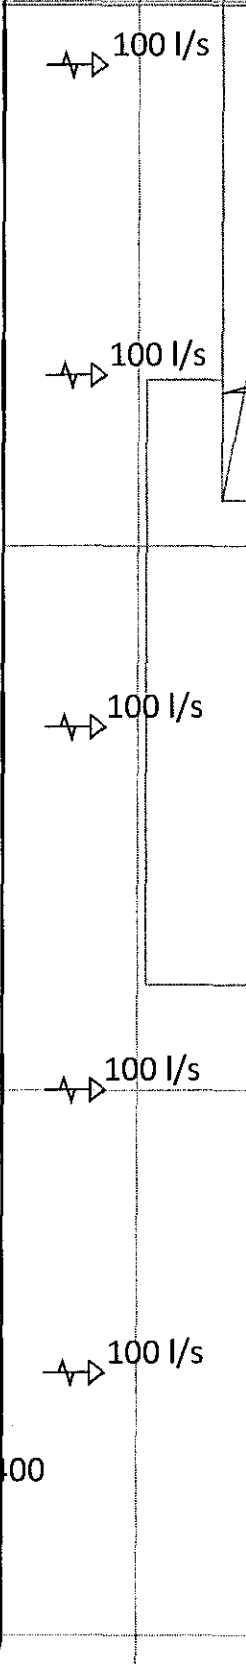

ÁRITUN ADAHÖNDIÐAR: *Ólafur* KT. *ey 28.1.2018*
SJÁ ALMENNAR SKÝRINGAR Á TEIKNINGU 14014-5-A000

BR.	DAGS.	BREYTING	SAMP.
B	05.03.18	TENINGU VIÐ SKROKK BÆTT VIÐ	ASG
A	08.11.17	BREYTINGAR Á LEGU LAGNA	

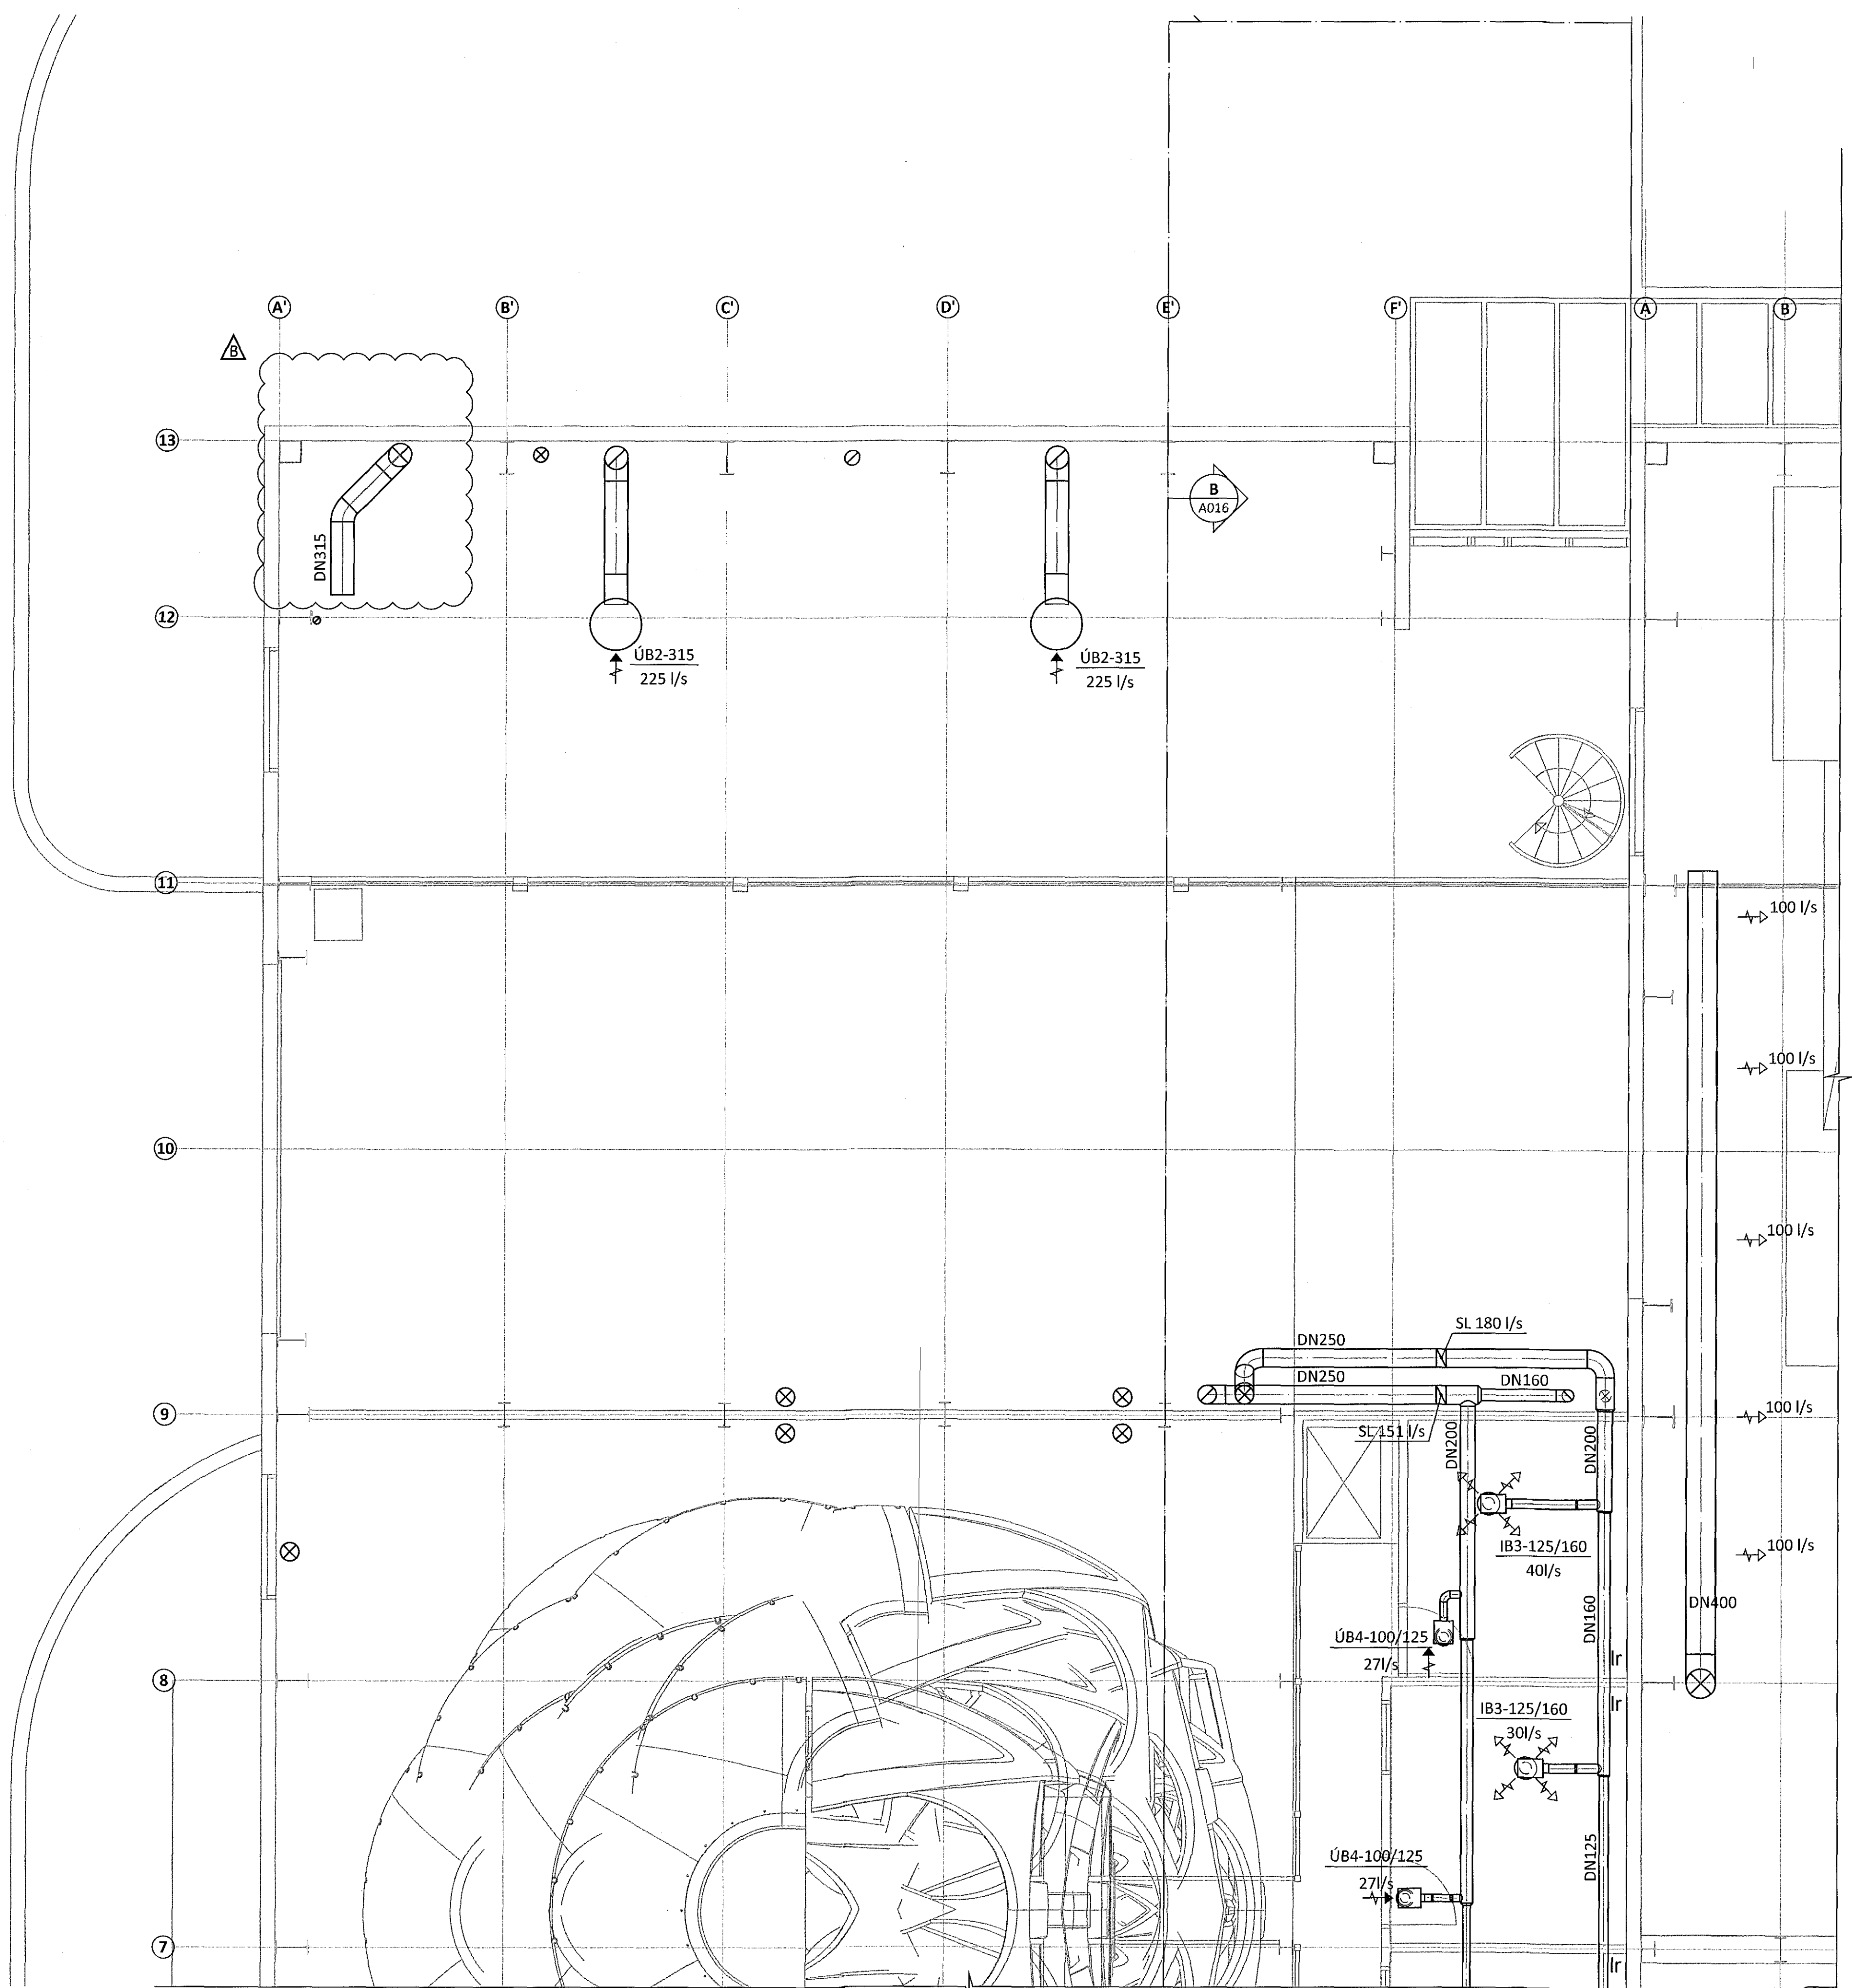

FLUGVELLIR 1 HAFNARFIRDI
NÝBYGGING
LOFTRÆSIKERFI
2.HÆÐ
GRUNNMYND

HÖNNUÐUR	YFIRFARID	DAGS. ÚTG.	DAGS. BREYT.
ASF	PAG	26.09.17	05.03.18
MKV.	VERKNR.	TEIKN. NR.	BREYT.
1:50	14014	5 - 1206	B