



2. HÆÐ - GRUNNMYND M1:50

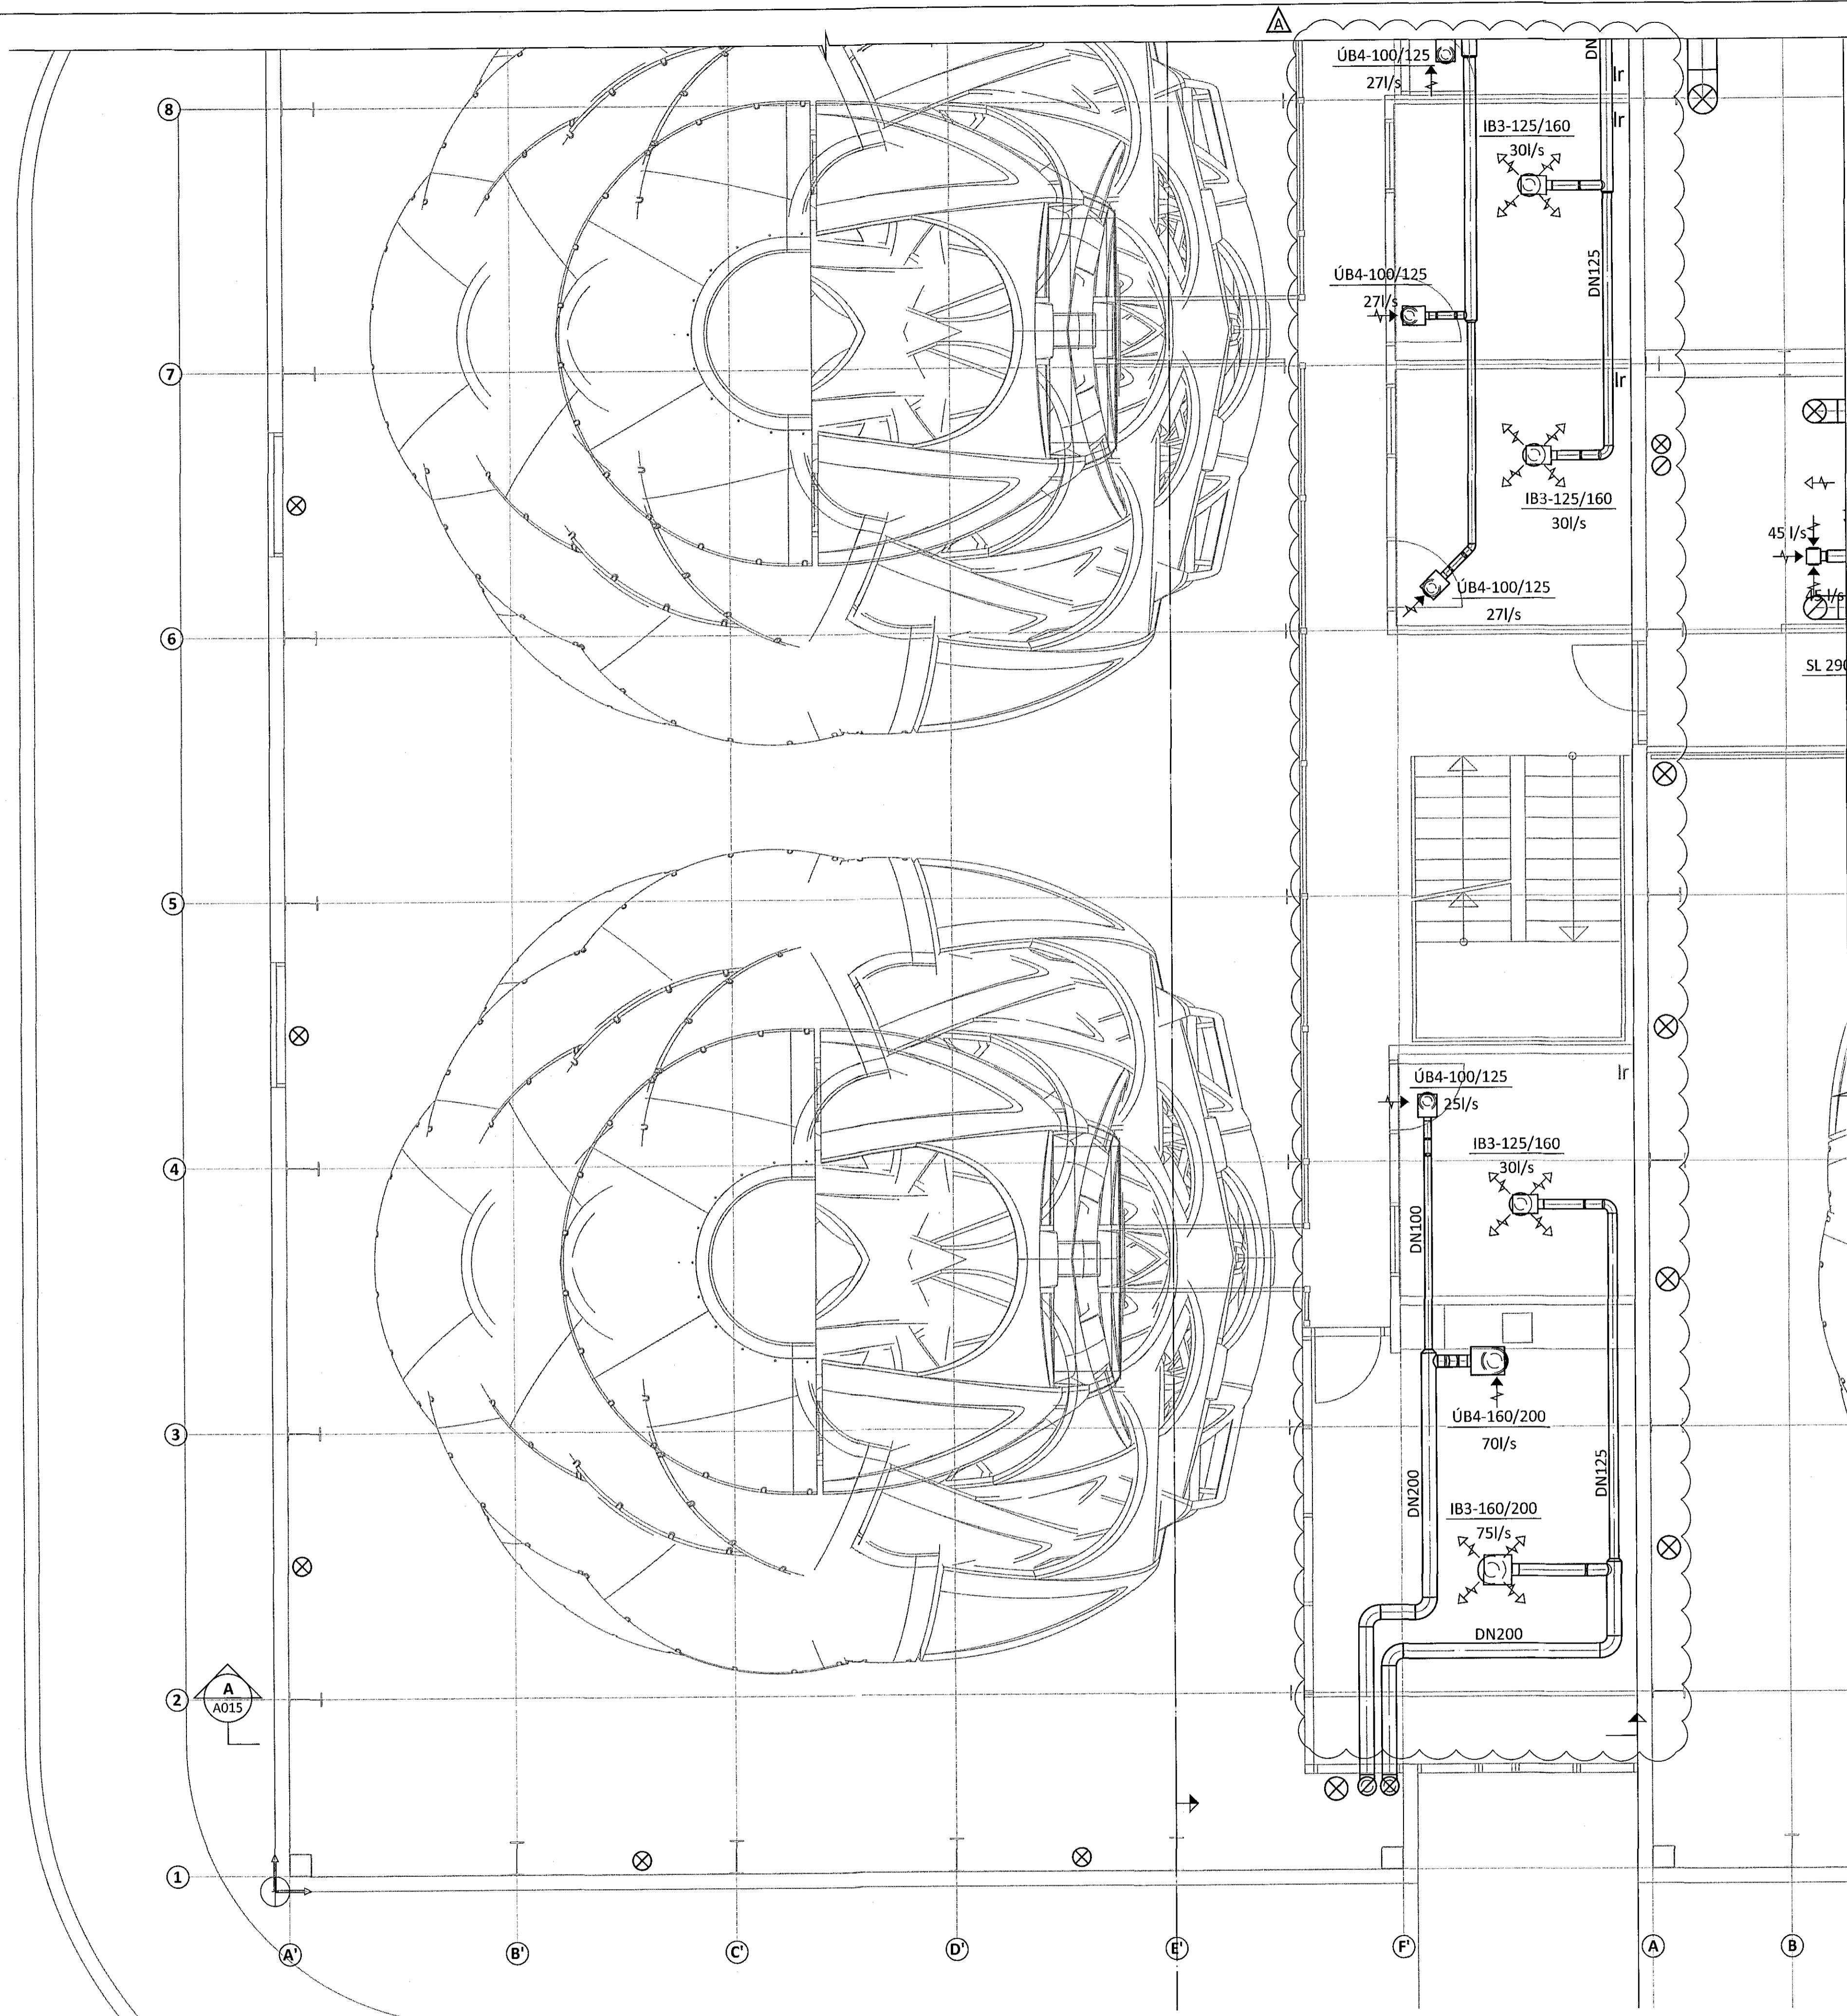

ÁRITUN BYGGINGARFULLTRUA

Samþykkt barn  
13 mars 2018  
Byggingafráttíðni f. Hjúfþóttur

LYKILMYND

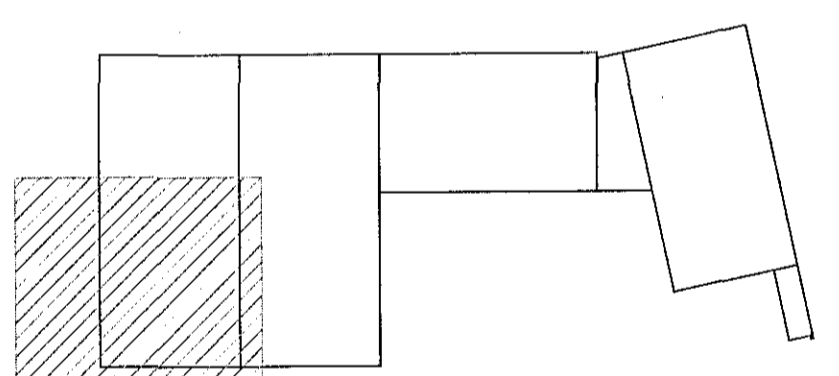

ÁRITUN ÁDRÖGNAÐAR  
BRUNN  
08.11.17  
SIÁ ALMENNAR SKÝRINGAR Á TEIKNINGU 14014-5-A000

A 08.11.17 BREYTINGAR Á LEGU LAGNA		BR	DAGS.	BREYTING	ISAMP.

**ferill**  
VERKFRÆÐISTOFA

**FLUGVELLIR 1** HAFNARFIRÐI  
NÝBYGGING

LOFTRÆSIKERFI  
2. HÆÐ  
GRUNNMYND

SAMÞYKKT  
08.11.17

HÖNNUÐUR	YFIRFARIÐ	DAGS. ÚTGF.	DAGS. BREYTT.
ASF	att@ferill.is	DAG	26.09.17
MÁLST.	1:50	VERKFR.	14014
		TEIKN. NR.	5-1207
		BREYTT.	A

Ferill ehf. Mörkin 1 108 Reykjavík Sími: 575 1600 Fax: 575 1601 www.ferill.is