



Samþykkt þann
21. Mars 2018

UNDIRSTÖÐUR - GRUNNMYND 1:50

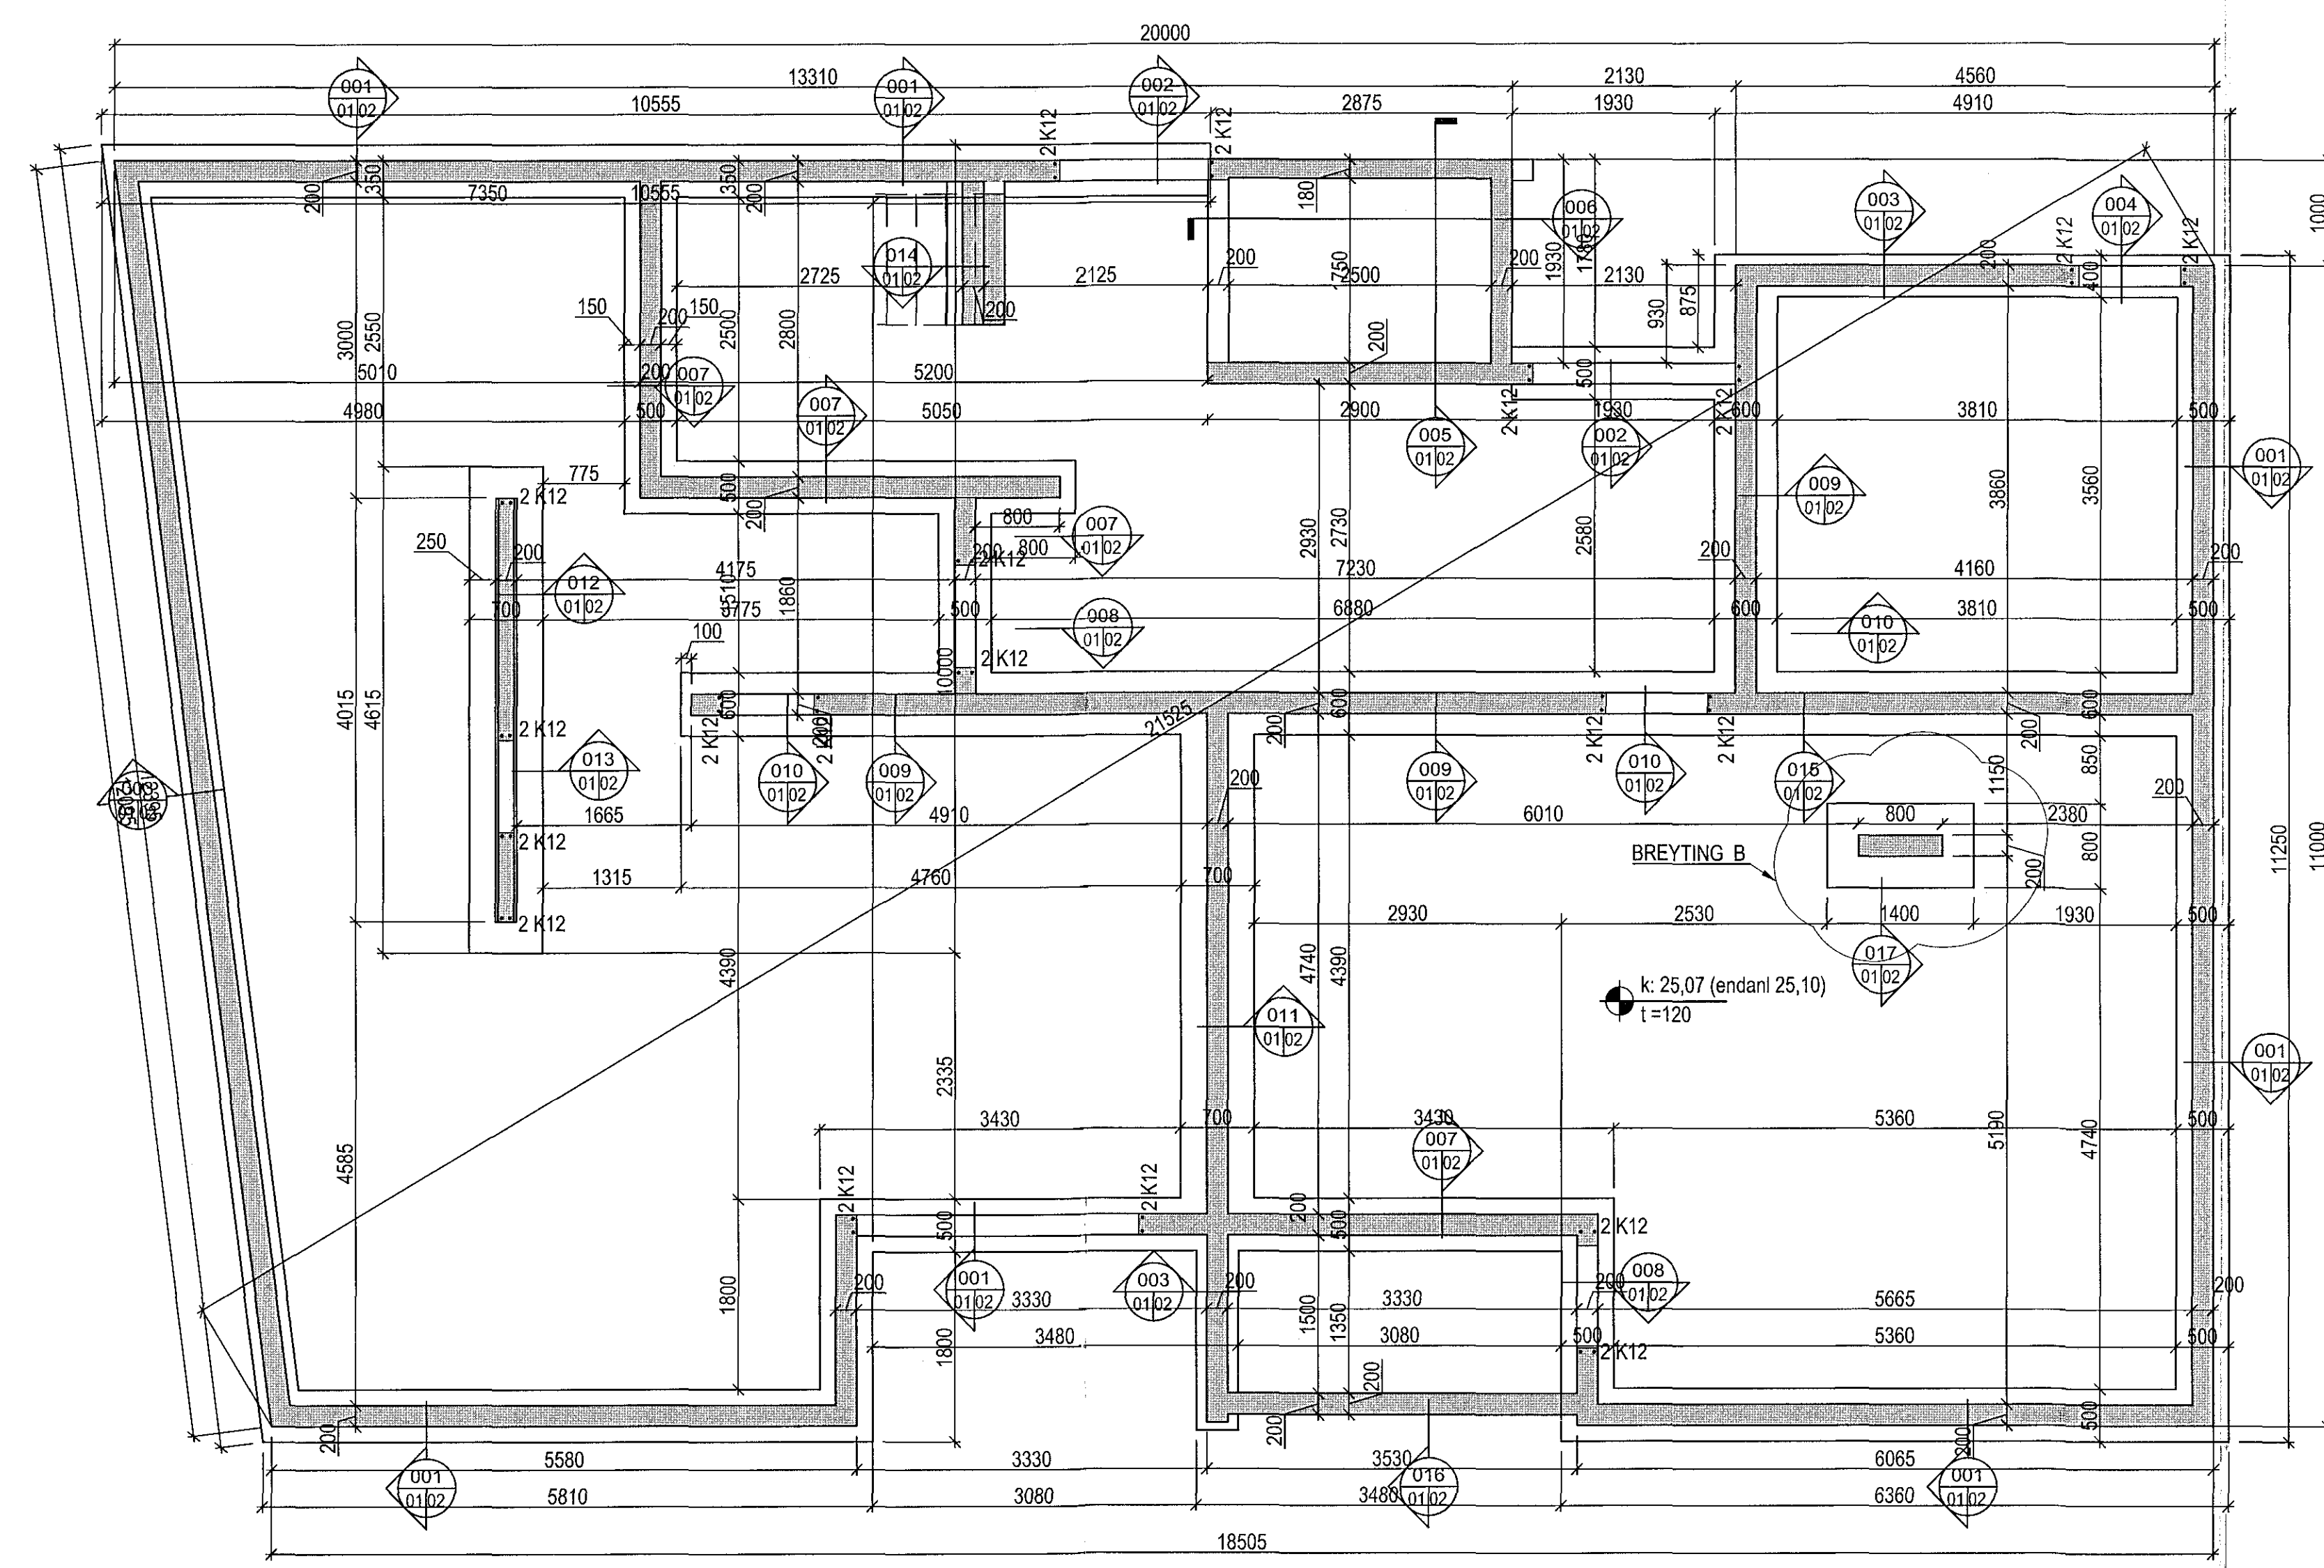

ÁRITUN AÐALHÖNNUNÐAR:
ÚTI 
A R K I T E K T A R
BALDUR Ó. SVAVARSSON
ARKITEKT FAI SAMARK
120357-5149

Geislaskarð 2, Hafnarfjörður
Burðarvirki
Undirstöður
Grunnmynd



VERKFRÆÐISTOFA FRV
TRYGGVAGATA 11, 101 REYKJAVÍK
Sími: 561 9040, NETFANG: vidja@vidja.is
www.vidja.is

B	Sölu bætt inn á grunnmynd	23.02.2018	SG	FRÁMUN	SG	MKV. 1:50	VEPNA V 17-101
A	Sökklum breytt skv. broyttum aðaltekningum	11.01.2018	AG	FRÁMUN	SG	SKAÐA Burður	TEKNIK B 01 B
VIÐTAK			MAUN	AGUST Þuríðsson 160557-4199		SKAÐA 05.12.2017	