


Grunnmynd
Lagnir í jörð 1/50


Samþykkt þann
21. mars 2018

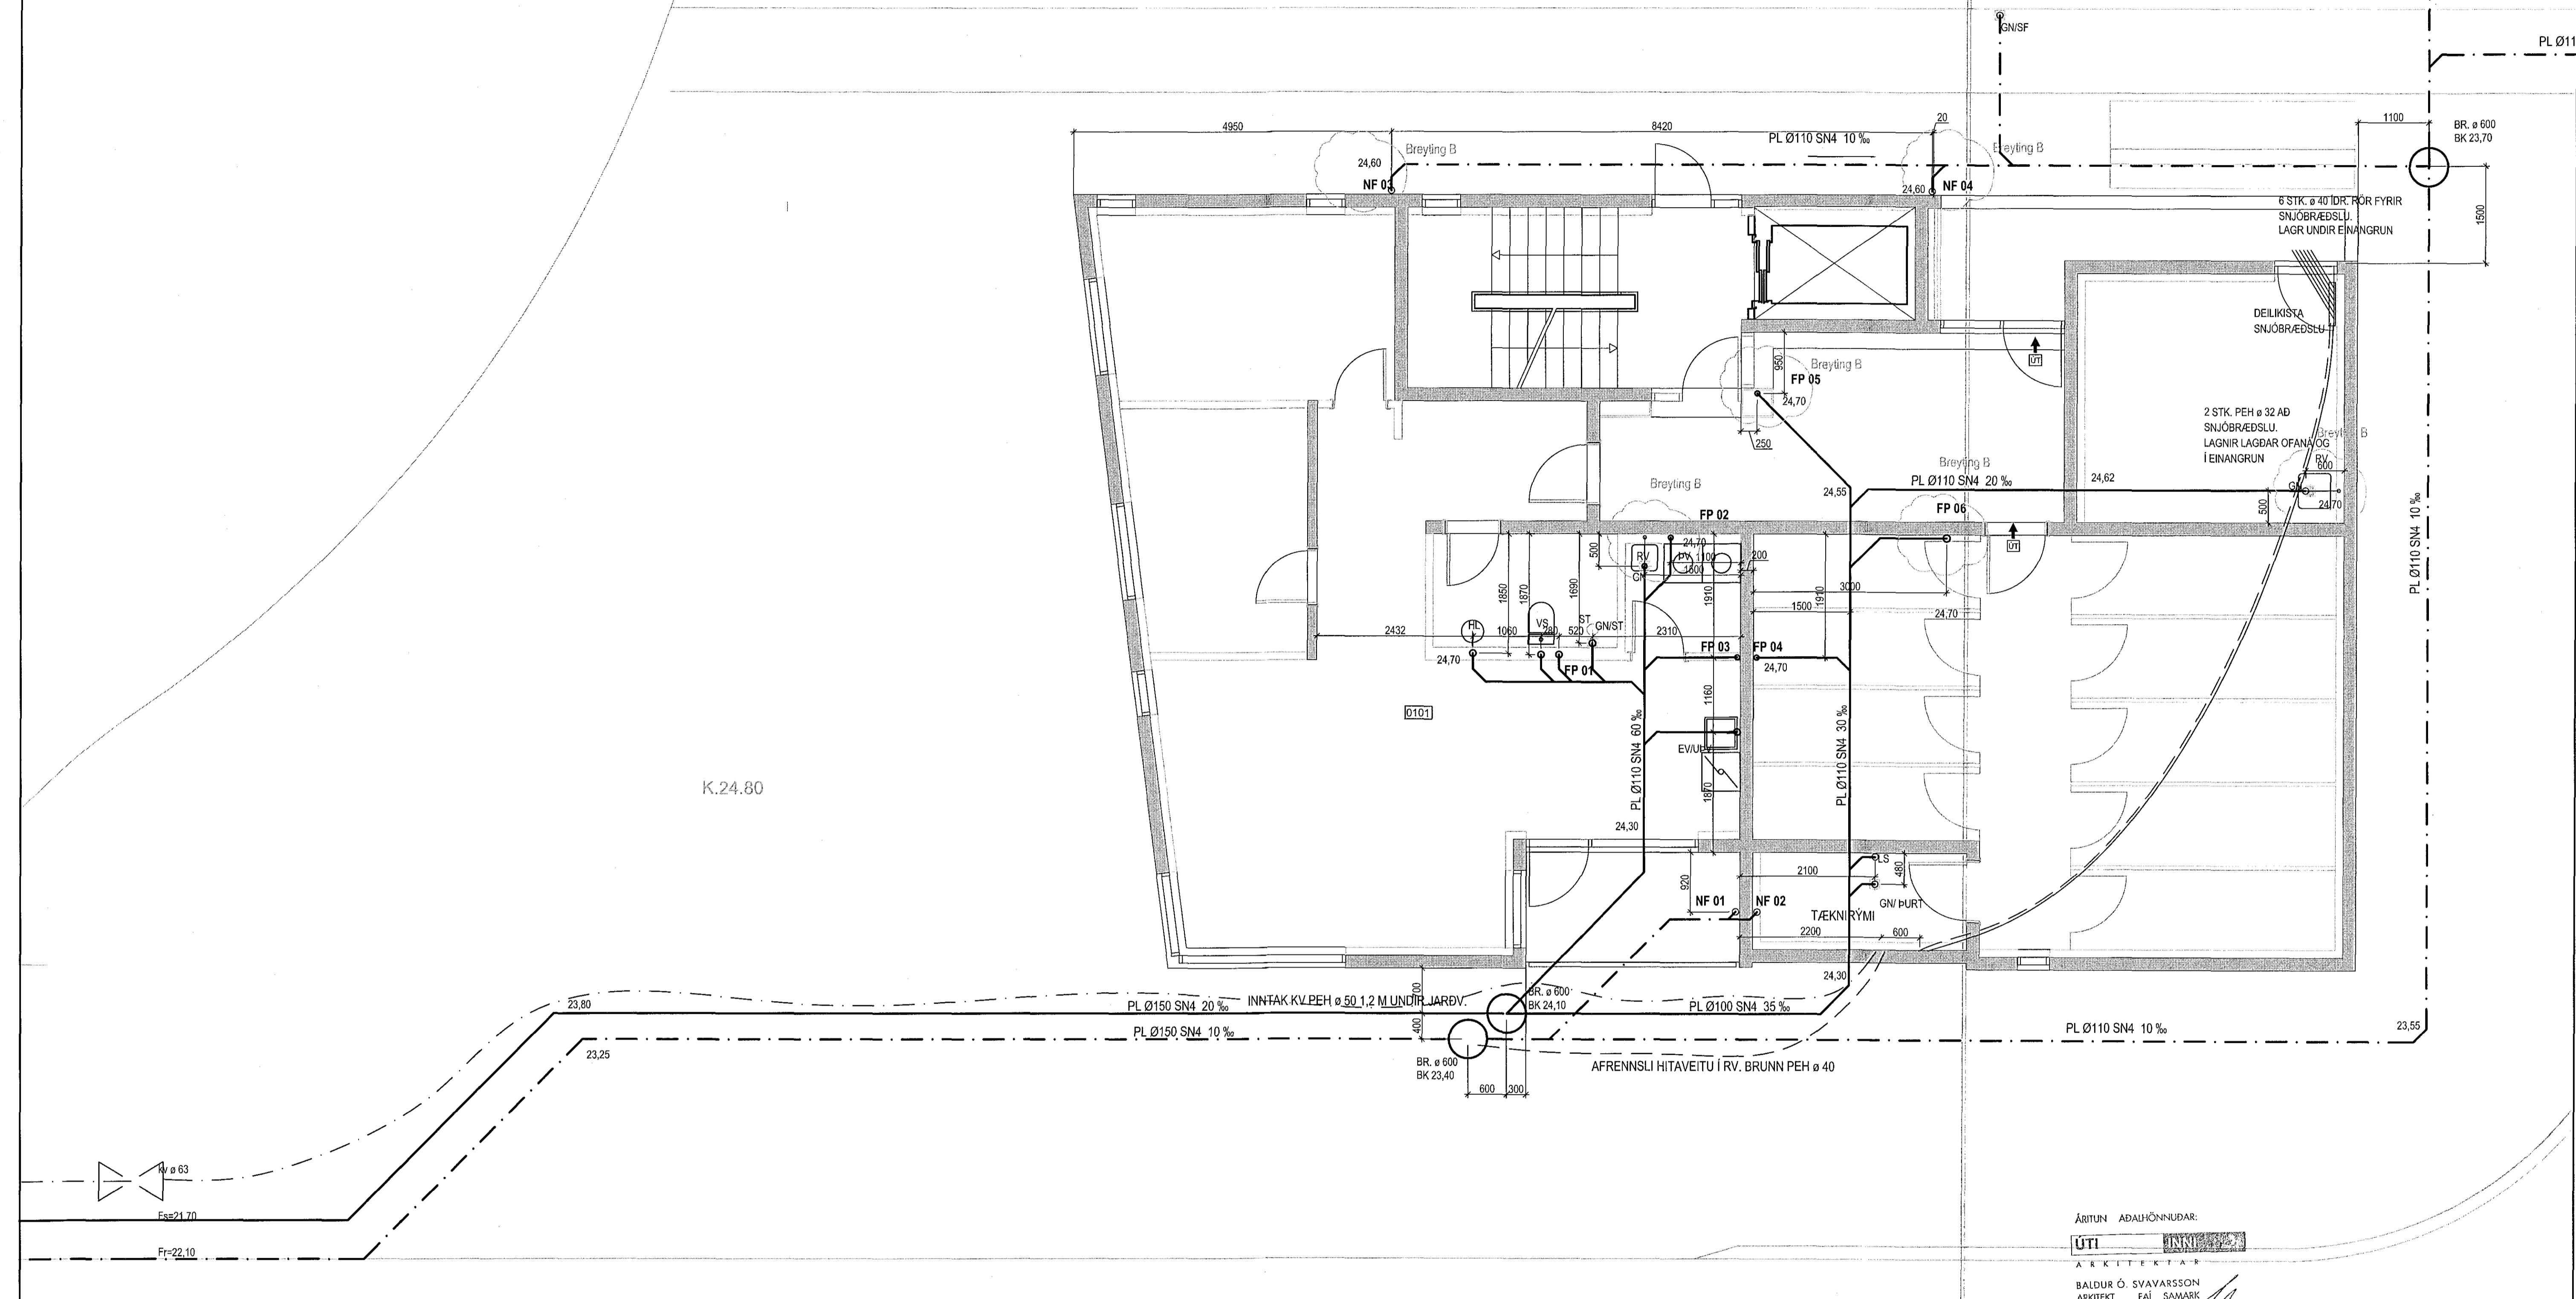

ÁRTUN ADALHÖNNUNAR:
ÚTI
A. E. K. I. T. E. K. T. A. R.
BALDUR Ó. SVAVARSSON
ARKITEKT
120357 5149

Geislaströð 2 Hafnarfjörður
Hita og Þrifalagnir
Grunnmynd
Lagnir í jörð

VÍÐSJA
VERKFRÆÐISTOFA FRV
TRYGGLAUSATA 11, 101 REYKJAVÍK
Sími: 561 8040, NETFANG: vid@vidsjá.is
www.vidsjá.is

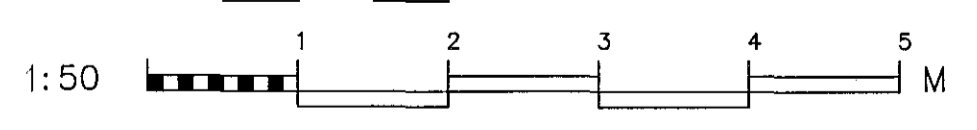

B	Ræstivaskur færður og FP	16.01.2018	AB	ÞRANG	AB	SNV.	1/50	VERKFR.	17-101
A	Ræstivaskur færður	21.12.2017	AB	SAÐ.	AB	SNV.	Lagnir	TEKNIK.	
UTDÁVA				TEKNIK.	AGÓST ELIÁSSON	160557-4199	08.12.2017		P01-1