


Grummynd
Lagnir í jörð 1/50

Samþykkt þann
21. mars 2018
Byggingaáttvörðinn í Hlíð

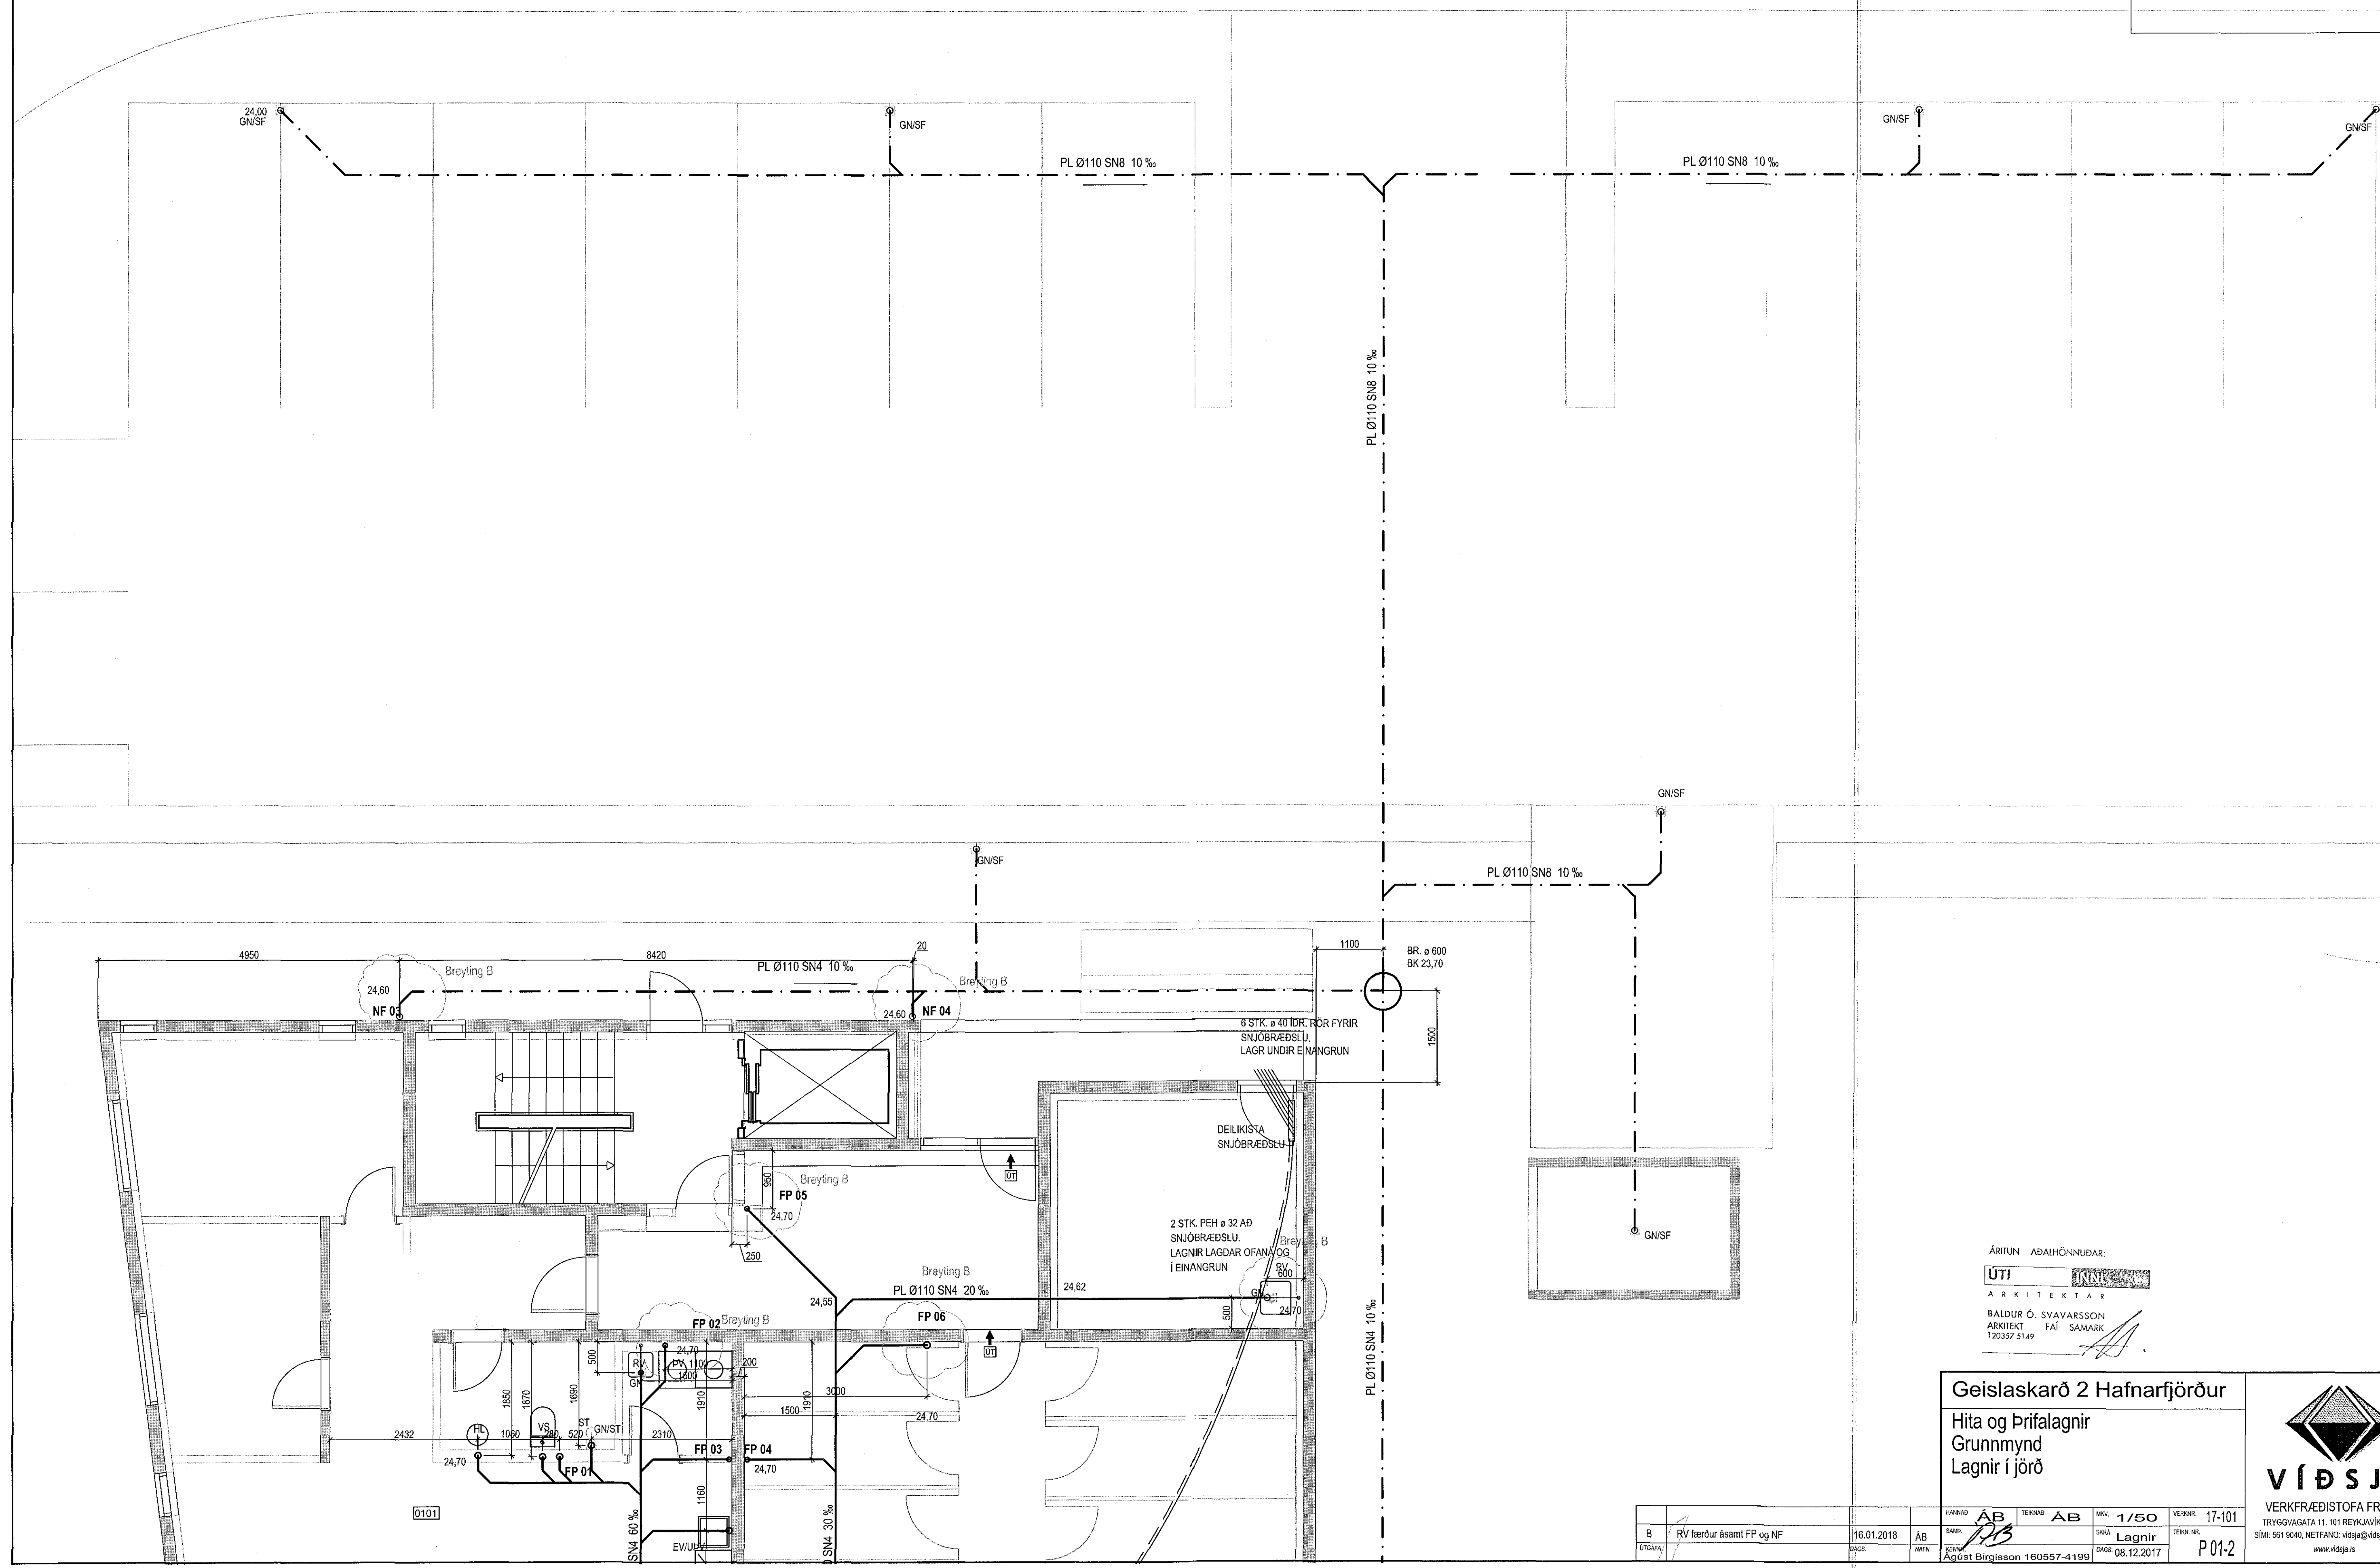

ÁRITUN ADALHÖNNULIÐAR:
ÚTI
ARKITEKTAR
BALDUR Ó. SVAVARSSON
ARKITEKTI FAI SAMARK
120337-0149

Geislaskarö 2 Hafnarfjörður
Híta og Þrífalagnir
Grummynd
Lagnir í jörð



SVARNI B	TEKNI RV færður ásamt FP og NF	DAGS 16.01.2018	ÁB ÁB	MV. 1/50	VEIRI 17-101
UPDAMA			SKA Lagnir	TEKNI P01-2	
			SKA Agúst Brjásson 160557-4199	DAGS 08.12.2017	

VERKFRÆÐISTOFA FRV
TRYGGLAGATA 11, 101 REYKJAVÍK
SÍM: 561 9040, NETFANG: vidoja@vidja.is
www.vidja.is