

FRÁRENNSLI
Lagnir í grunni
Grunnmynd hæðar 1: 50

I samþykkt þunn
13. apríl 2018
Byggingafulltröðin í Hafnarfjörðum

SKÝRINGAR:

ALMENNNT:

Þrusterör eru 1 mm, hædatölur (kötur) 1 m, en önnur önnur ónefnð mál 1 cm.
Stærðir á pipum er innra þvermál.
Uppgefnar hædatölur (kötur) á lagnir eru 1 rennslisbotni, (þ.e. innri botn rörs).
Efni, frágangur og öll vinna skal vera í samræmi við holressareglugerð og Íslenskum staðal, IST 65 um frárennslasagni.
Sé um útbóðsverk að reða vísast einnig til verklysingar.
Sérstaklega skal hér neft að 15 cm undir og 15 cm að over lagnir skal vera steinalaus sandur.
Til hildar við og ofan við jarðvatnslagsir komi drennir (þ.e. steinsterð 0.5-2.5 cm sjávarandi ef notuð eru plaströr) og súðukur um drennir.
Sé um kjalara að reða skal nota vatnshleypta grús upp undir yfirborð.

PIPUR I GRUNN:

Töknað skelplögn
Töknað regnvatnlögn, hálfþökkud
Töknað regnvatnlögn, þökkud
Töknað regnvatnlögn, hálfþökkud

Stefnar frárennslisagna innanhúss skulu vera hljóð-dempandi PP lagin skuði staði DIN 19560 og DIN 4102 B2. Lagnir í grunni skulu vera PVC plastlagin, einnig utan sokku frá ótökstöðum, blandaðum eða þóttum. Þóttum eru ótökstöðum kemur frá bítumferði, sinni vera þar til gerð rör, þykkeggja eða rifflur, sem sérstaklega eru gerð fyrir mikil óág, stíflækakrötur eru SN 8.

EFNI I PIPUR:

ST. Töknað steinsteyptar pípur (múffu fyrir gámmi-hringi eða hampi og málrógum).
P/PL. Töknað plastpípur (PVC, PEH eða óðrum viður-kendum efnum).
J. Töknað pottpípur.


BRUNNAR:

BR. Töknað brunn (þvermál og efni tekið fram).
Brunnar sterri en ø600 mm skulu vera með kelli eftir.
Brunnar á skelplögn skulu vera með botnarásum, (steypt rör eða steyptar rásir).
Brunnar á regnvatnlögn skulu vera með minst 20 cm sandfang undir órenniskröta.

LH(ST) Töknað lokheið á steinsteyptu loki.
LH(J) Töknað lokheið á steypujárnsloki.

TÁKN Á TEKJUM:

STN. (stofn) töknað frárennslisstoff
EV. töknað eldhúsask
SV. töknað skolvask (restivask)
UV. töknað uppvottovél
PV. töknað þvottavél
HL. töknað handlaug
B. töknað bæker
STB. töknað sturtubotn
ST. töknað stofn (flísalögðu gólf)
BL. töknað vólkissál
VS() töknað vatneslerni
(s) s-vatnslas, (p) p-vatnslas, (v) v-veggengt
töknað göfnindurfall
GN. töknað göfnindurfall með hlíðarinnattengingu
GT. töknað útloftun á stofni
PNF. töknað þaknindurfall
SNF. töknað svalanindurfall
NF. töknað niðurfall með aðstörf 1. ø250 mm
niðurfallsrör með litninginu 30 cm
yfir rörbotni til að mynda sandfang.
Botn í brunni skal vera steyptur.
töknað niðurfall af 100 með ø250 mm rimilarist

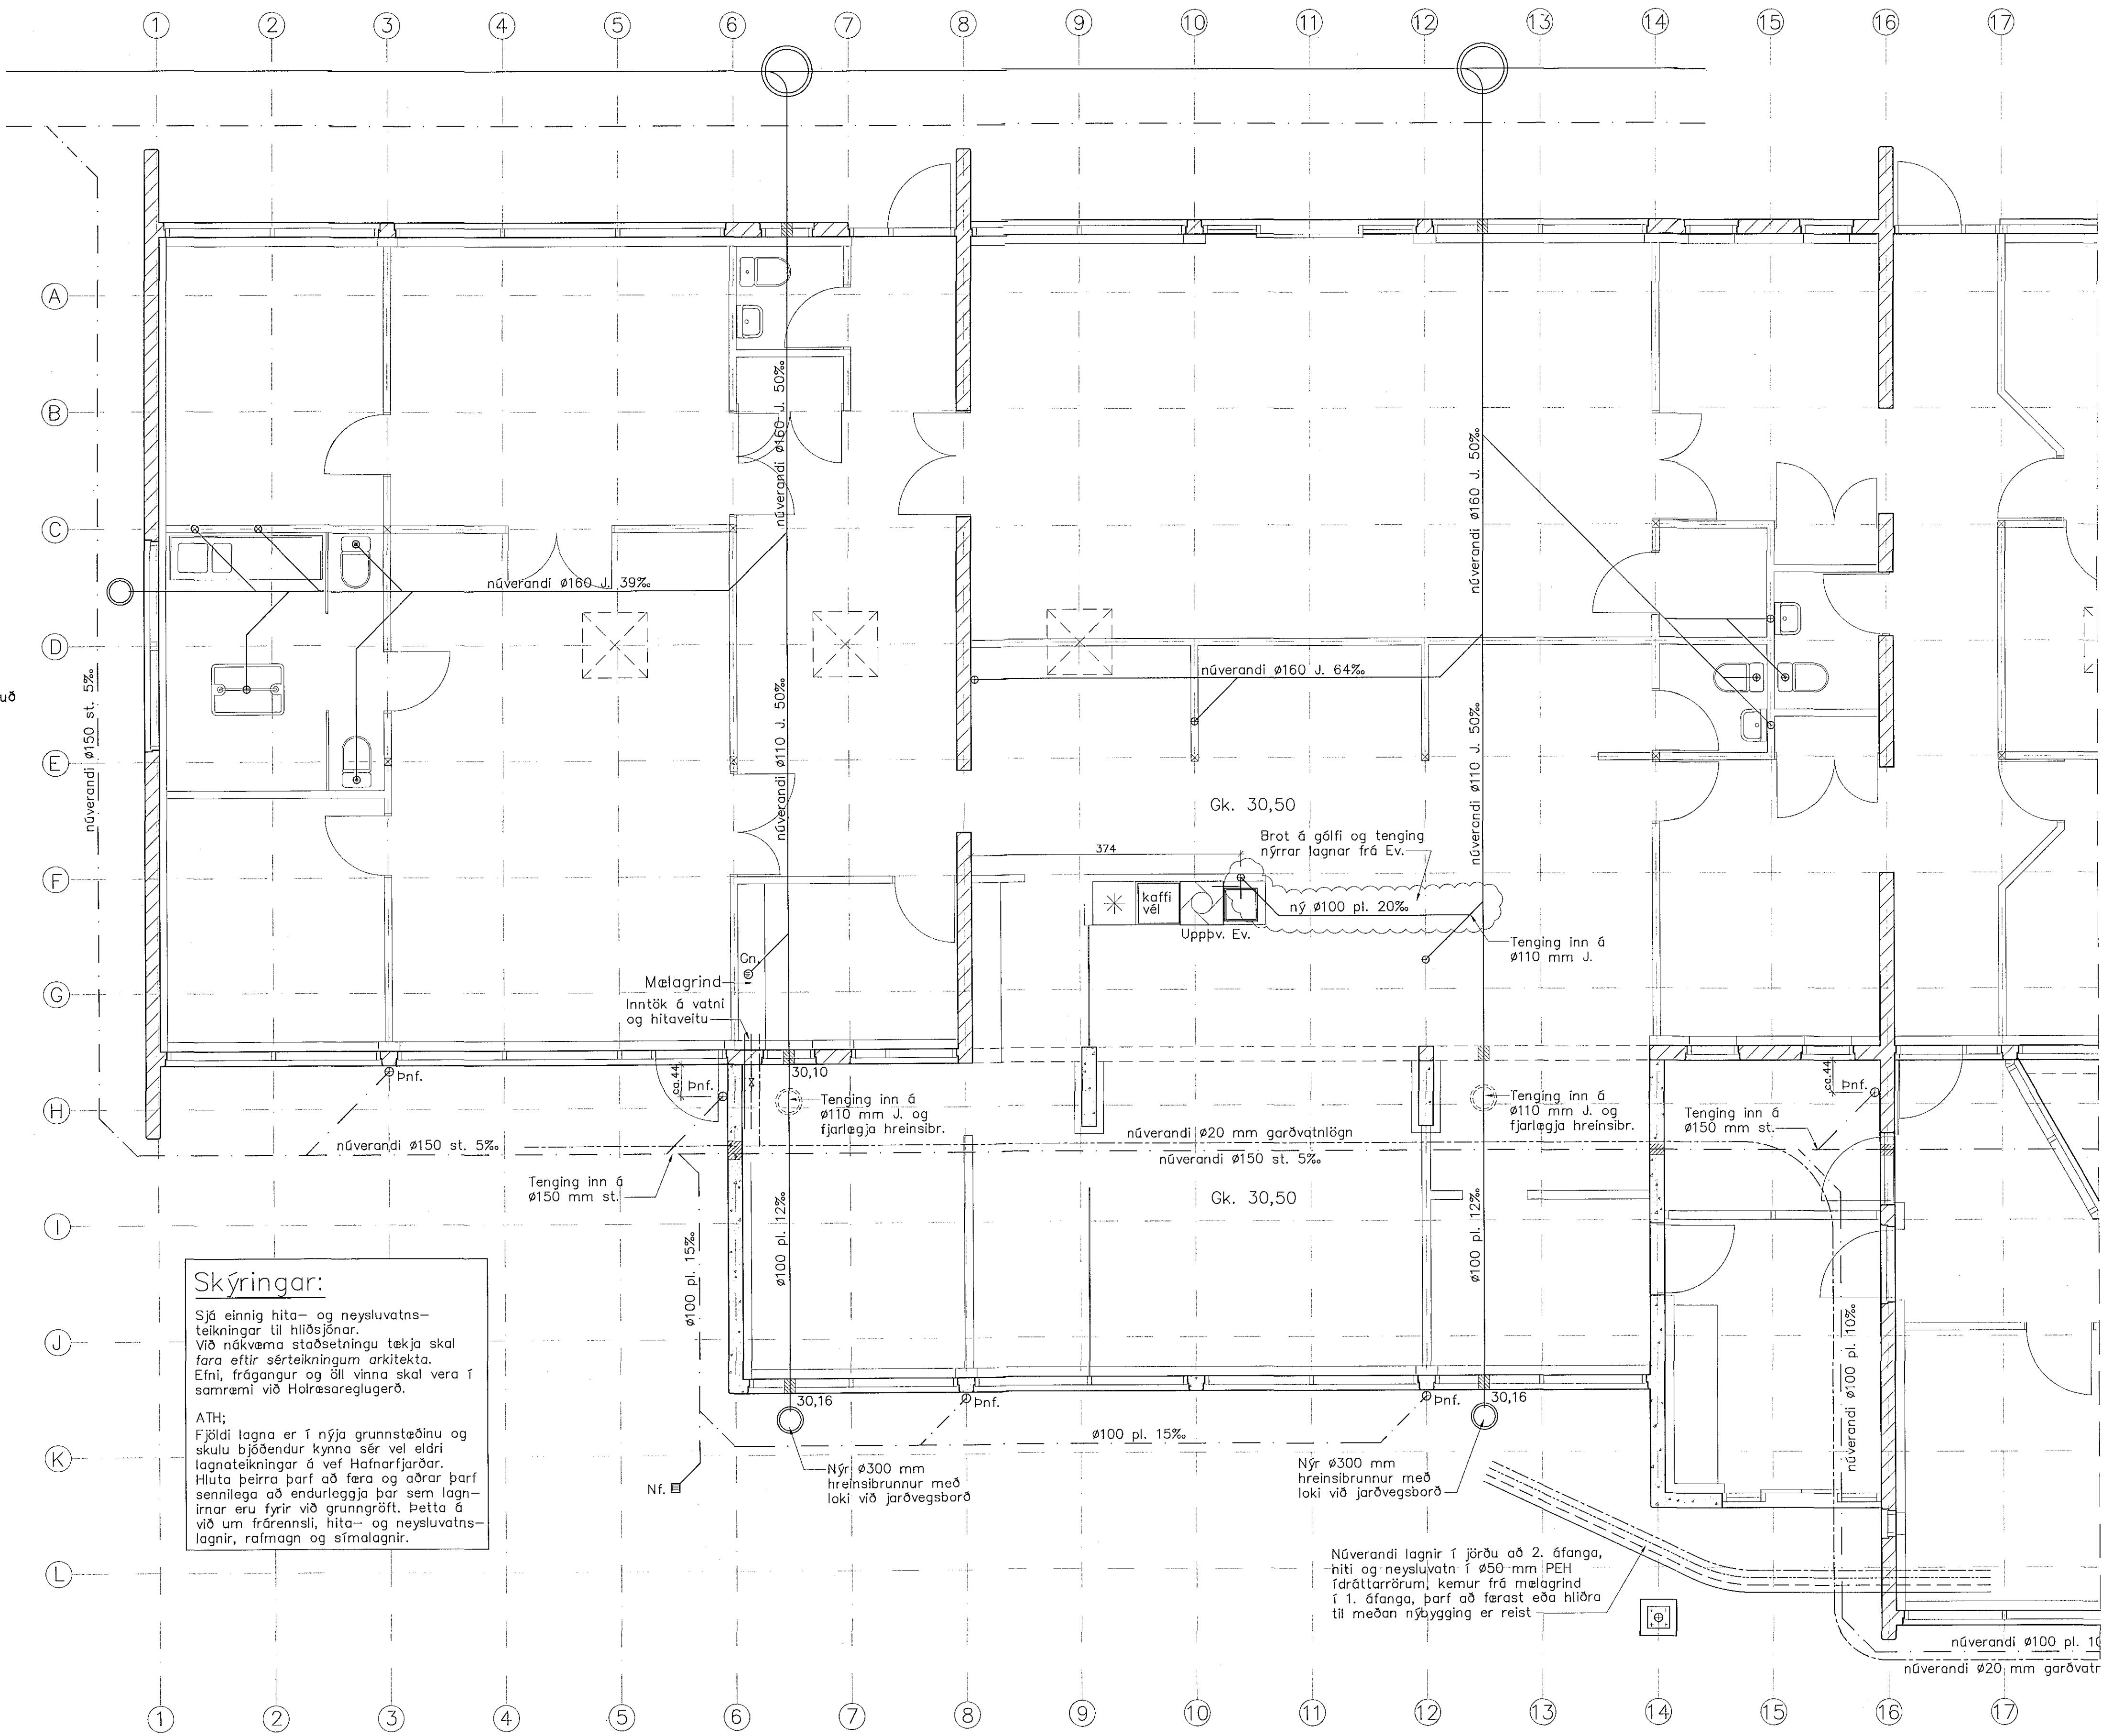

Skýringar:

Sjá einnig hita- og neysluvatns-teikningar til hildsjónar. Við nákvæma stöðsetningu tekja skal fara eftir sérteikningum arkitektar. Efni, frágangur og öll vinna skal vera í samræmi við Holressreglugerð.

ATH: Fjöldi lagna er í nýja grunnsteðinu og skulu þjóðendur kynna sér vel eldri lagateikningar ó vef Hafnarfjarðar. Hluta þeirrar þarf að fera og aðrar þarf sennilega að endurleggja þar sem lagnir eru fyrir við grunngrift. Þetta ó við um frárennslu, hita- og neysluvatns-lagnir, ráfmagn og símalögir.

Núverandi lagnir 1 jörðu að 2. áðanga, hita- og neysluvatn 1 ø50 mm PEH fídráttarörum kemur frá malagrandi 1. áðanga, þarf að ferast eða hlíða til meðan nýbygging er reist.

núverandi ø100, pl. 10
núverandi ø20, mm garðvatn

Breytingar:	
TEIKNISTOFAN ÖÐINSTORG VERKFREÐISTOFA ehf.	Öðningbu 7 101 Reykjavík Netfang: gust@tov.is Símb: 510 2211
TÓV	Verkefni: Leikskólinn Hvammur Staðarhvammur 23 Hafnarf.
Heiti: Frárennsl: Lagnir í grunni, grunnmynd hæðar	
Hönnun: VÍFILL ODDSSON kt. 101237-3629 KRISTJÁN S. GUDM. Læknir kt. 070254-5819 CÖSTAF VÍFLSSON kt. 231163-5069	VERKFREÐINGUR FVFÍ – FRV VERKFREÐINGUR FVFÍ VERKFREÐINGUR FVFÍ
Aritun aðalhönnunar: Halluc Kjartansson	M. 1:50 R. V.O. T. K.S.C. Dags. jan. 2018
	Nr. 1708-2-1