Grunnmynd

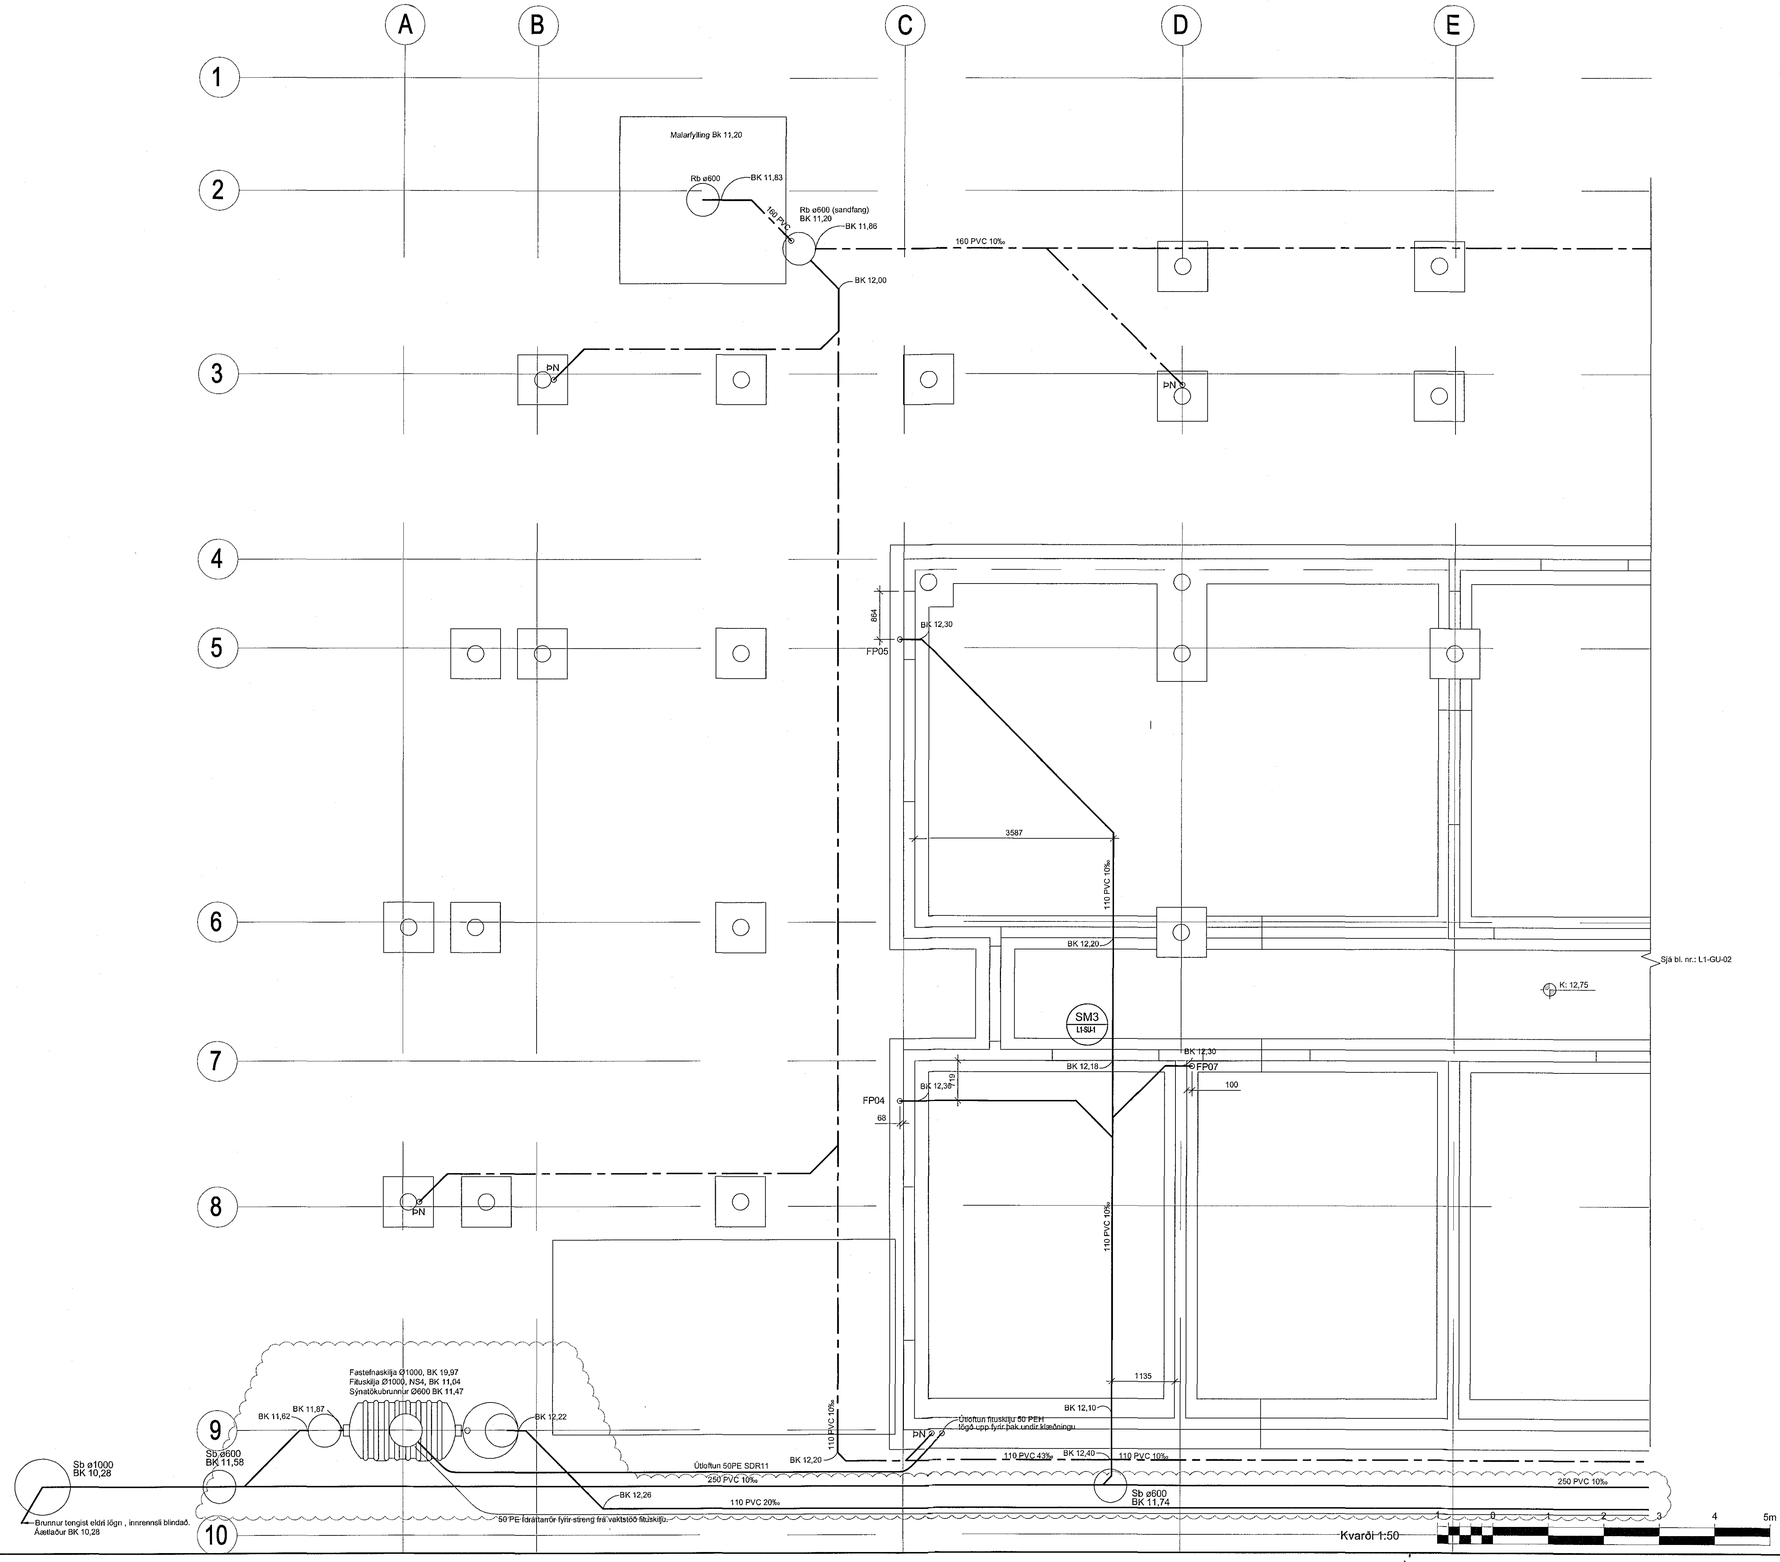

Samþykkt þann
23. apríl 2018
Byggingarfulltrúinn í Hafnarfirði

Áritun samræmingarhönnuðar

Dagsetning samþykkts aðaluppdráttar

Hönnunarstig: Verkteikning

Tilvísanir:

Almennar skýringar . . . . sjá bl. nr. L1-A-01

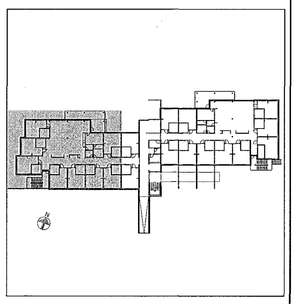

Br.	Dags.	Breyting	Hannað	Teikn.
E	15.03.2018	Fitusklilju og lögnum bætt við	KH	ÞH
D	25.09.2017	Tengingum þakniðurfalla ÞN bætt við	KH	ÞH
C	15.08.2017	Regnvatnslögn færð	KH	ÞH
B	25.07.2017	Samkv. breyttu innra skipulagi	KH	ÞH
A	01.03.2017	Sérmynd bætt við	GS	ÞH

VSÓ RÁÐGJÖF
BORGARTÚNI 20, 105 REYKJAVÍK, SÍMI 585-9000, NETF: vso@vso.is

Sólvangur hjúkrunarheimili 2016

-

Þrifakerfi
Lagnir í grunni
Grunnmynd

Hannað/teiknað: GS / ÞH
Yfirfarið:
Samþykkt: Kjartan Helgason
Kt: 300857-5909

Kvarði: 1:50 (A1)
Reykjavík: 13.01.2017

Verknr.	Teikn.nr.	Br.
16364	L1-GU-01	E