


Samþykkt þann  
23. apríl 2018  
Bygginguábyrging / Hafnarfirði


Áritun samræmingarhönnuðar  
Dagsetning samþykks aðaluppráttar

Hönnunarstig: Verkefning

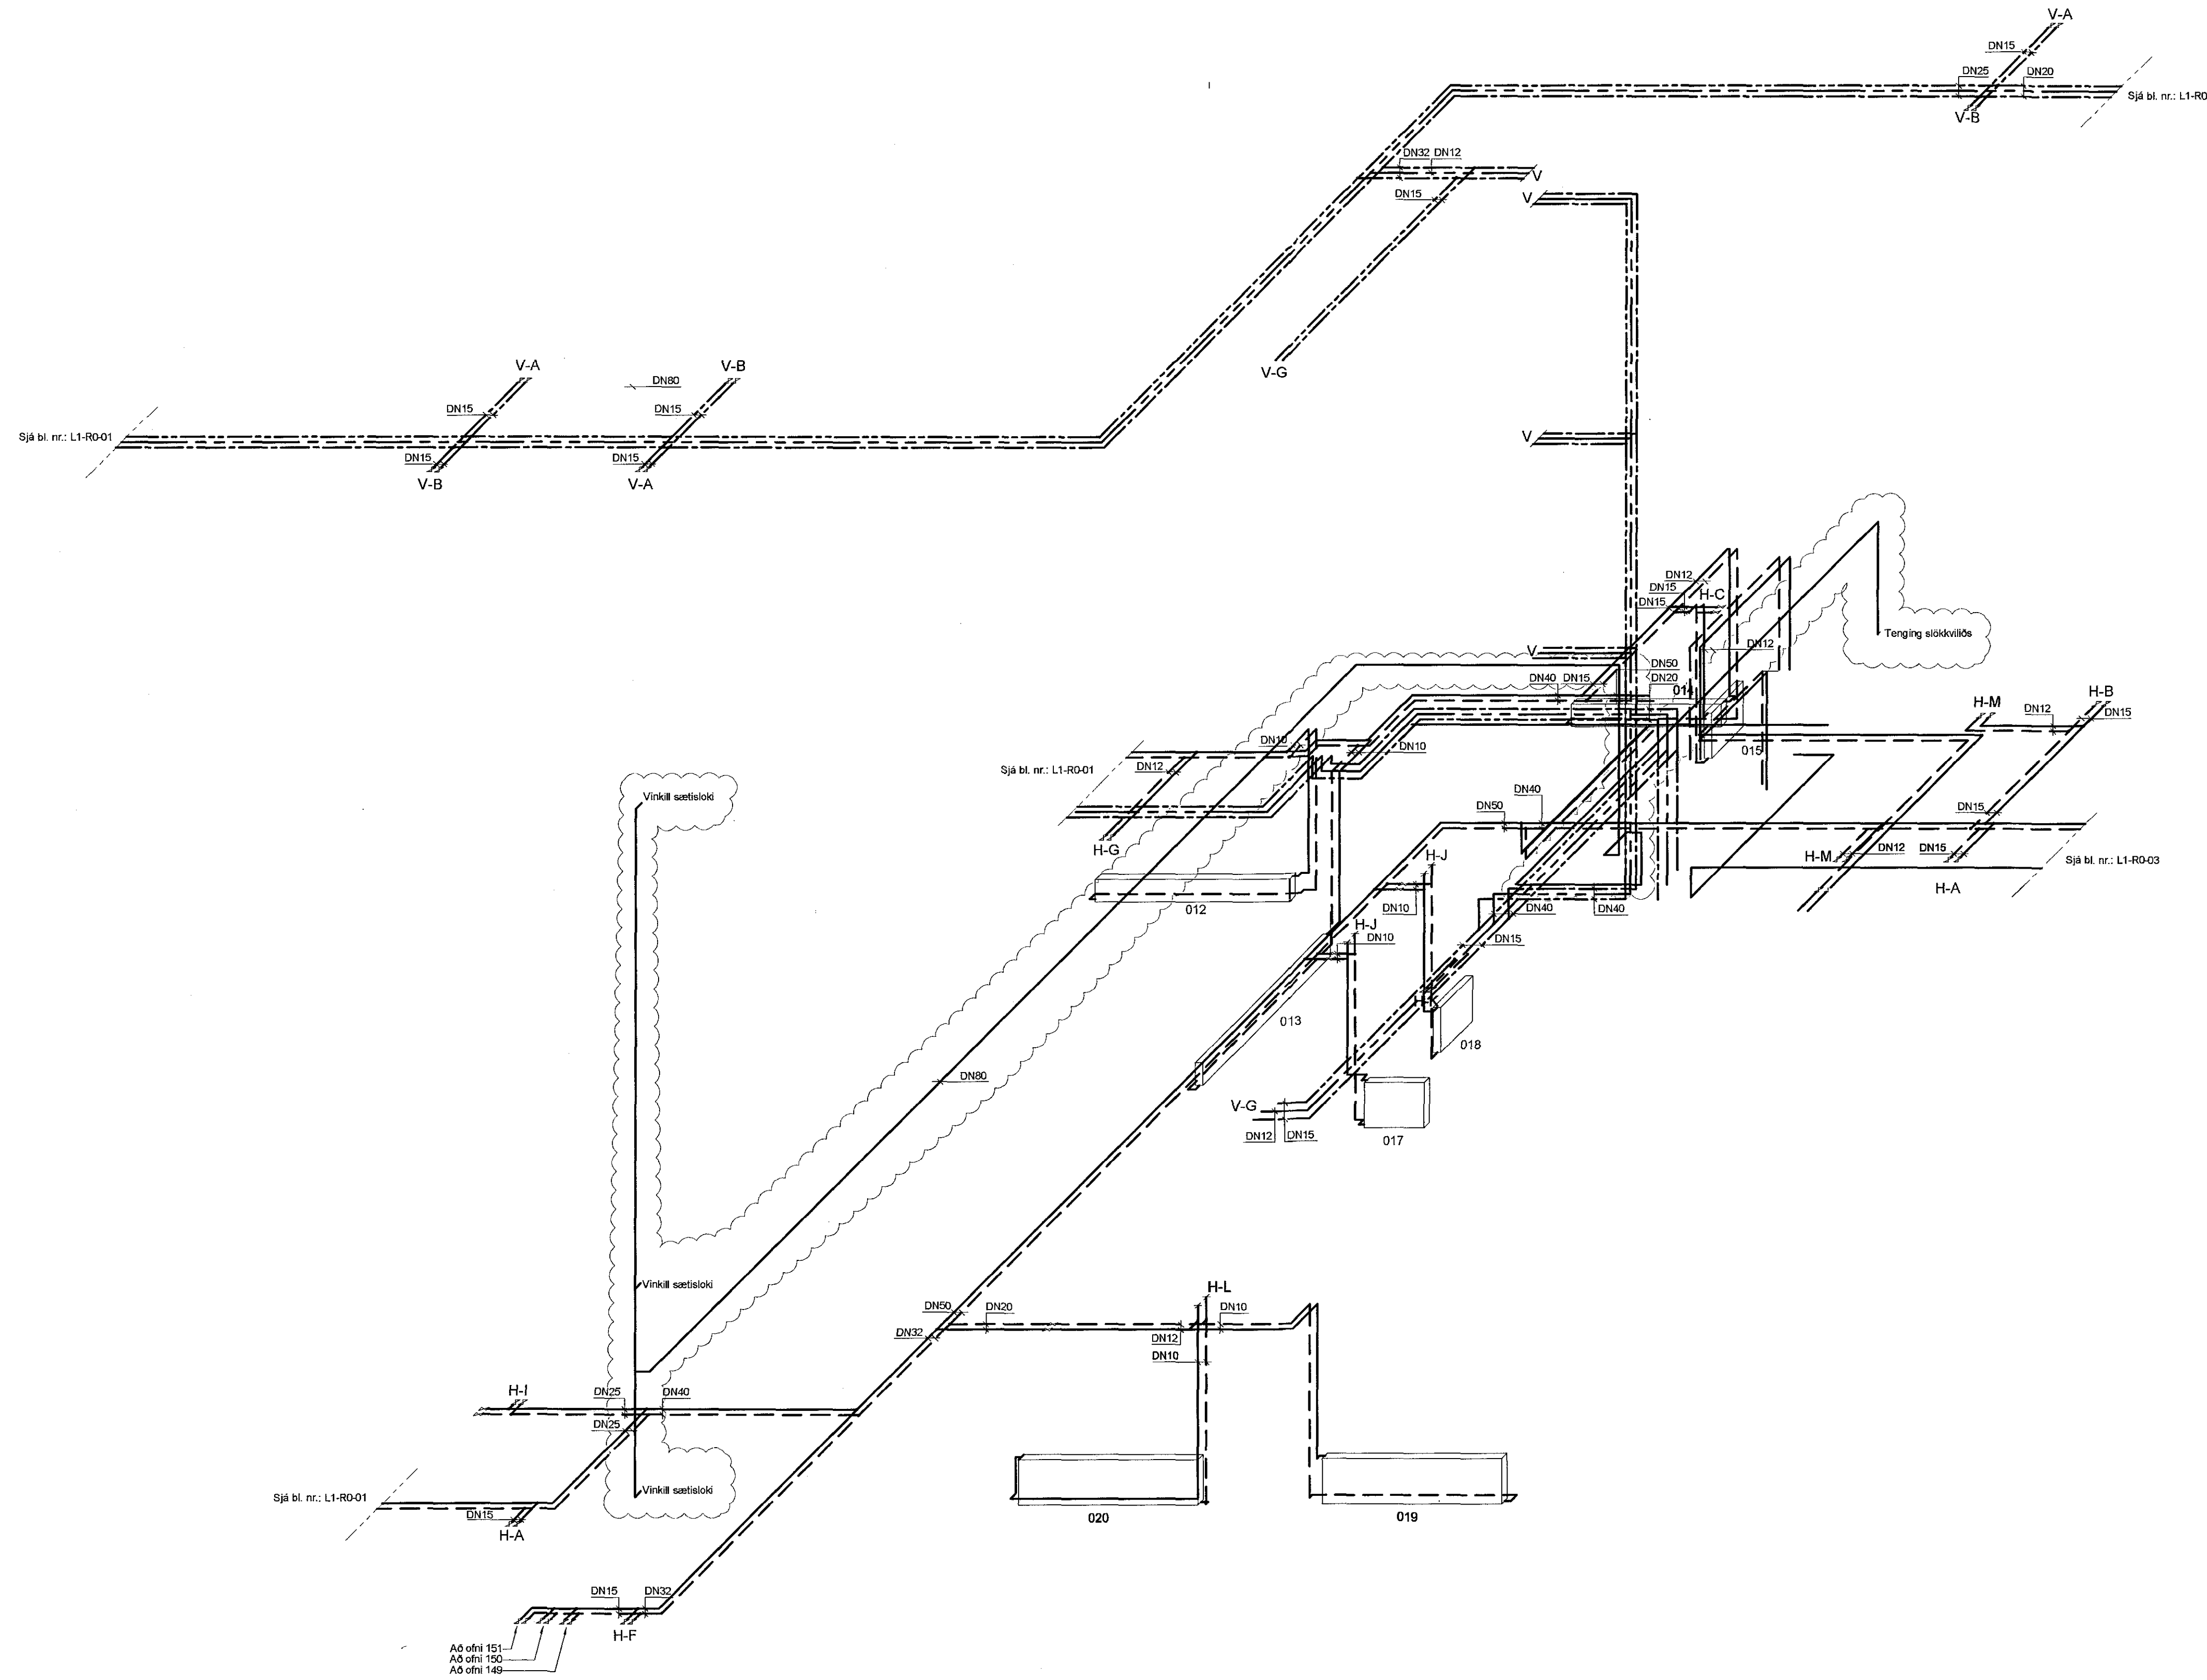

Tilvisanir:

Almennar skýringar ..... sjá bl. nr. L1-A-01

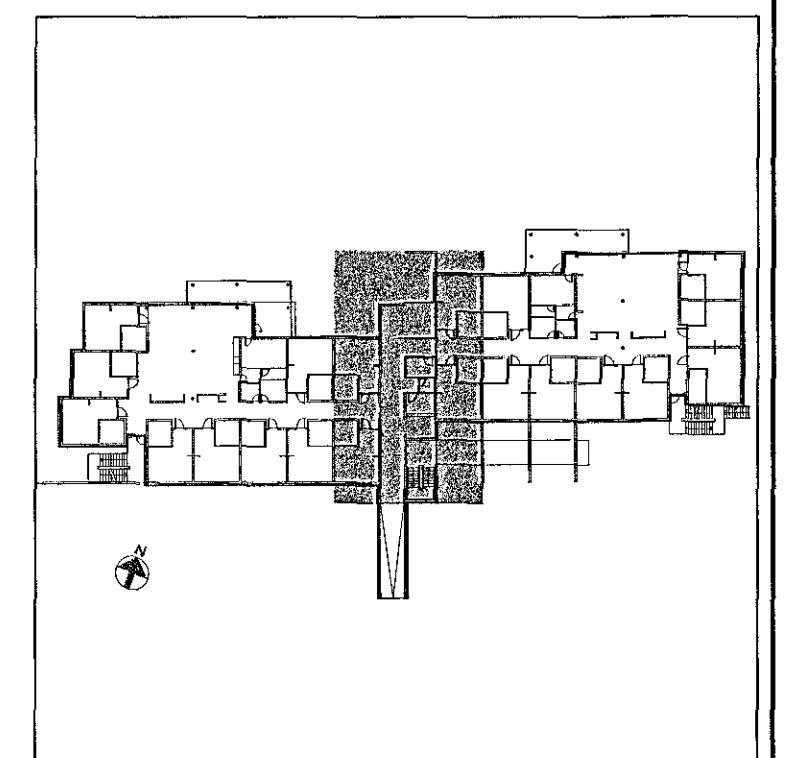

A 27.03.2018 Stigleidda GS BH  
Br. Daga: Breyting Hamnað Tekið

**VSÓ RÁÐGJÖF**  
BORGARTÚNI 20, 105 REYKJAVÍK, Sími 585-9000, NETIÐ: vso@vso.is

Sólvangur hjúkrunarheimili 2016

Prifa og hitakerfi Hannað/teiknað: GS / BH  
Rúmmynd Yfirarið: Yfirarið: Kjartan Helgason  
Kt. 300857-5909

Kvarði: 1:50 (A1) Reykjavík: 10.05.2017

Verknr. 16364 Teikn.nr. L1-R0-02 Br. A